69/66

Samþykkt á fundi byggingarnefndar þ. 31/8 1966

BYGGINGAFULLTRÚINN
I HAFNARFIRÐI

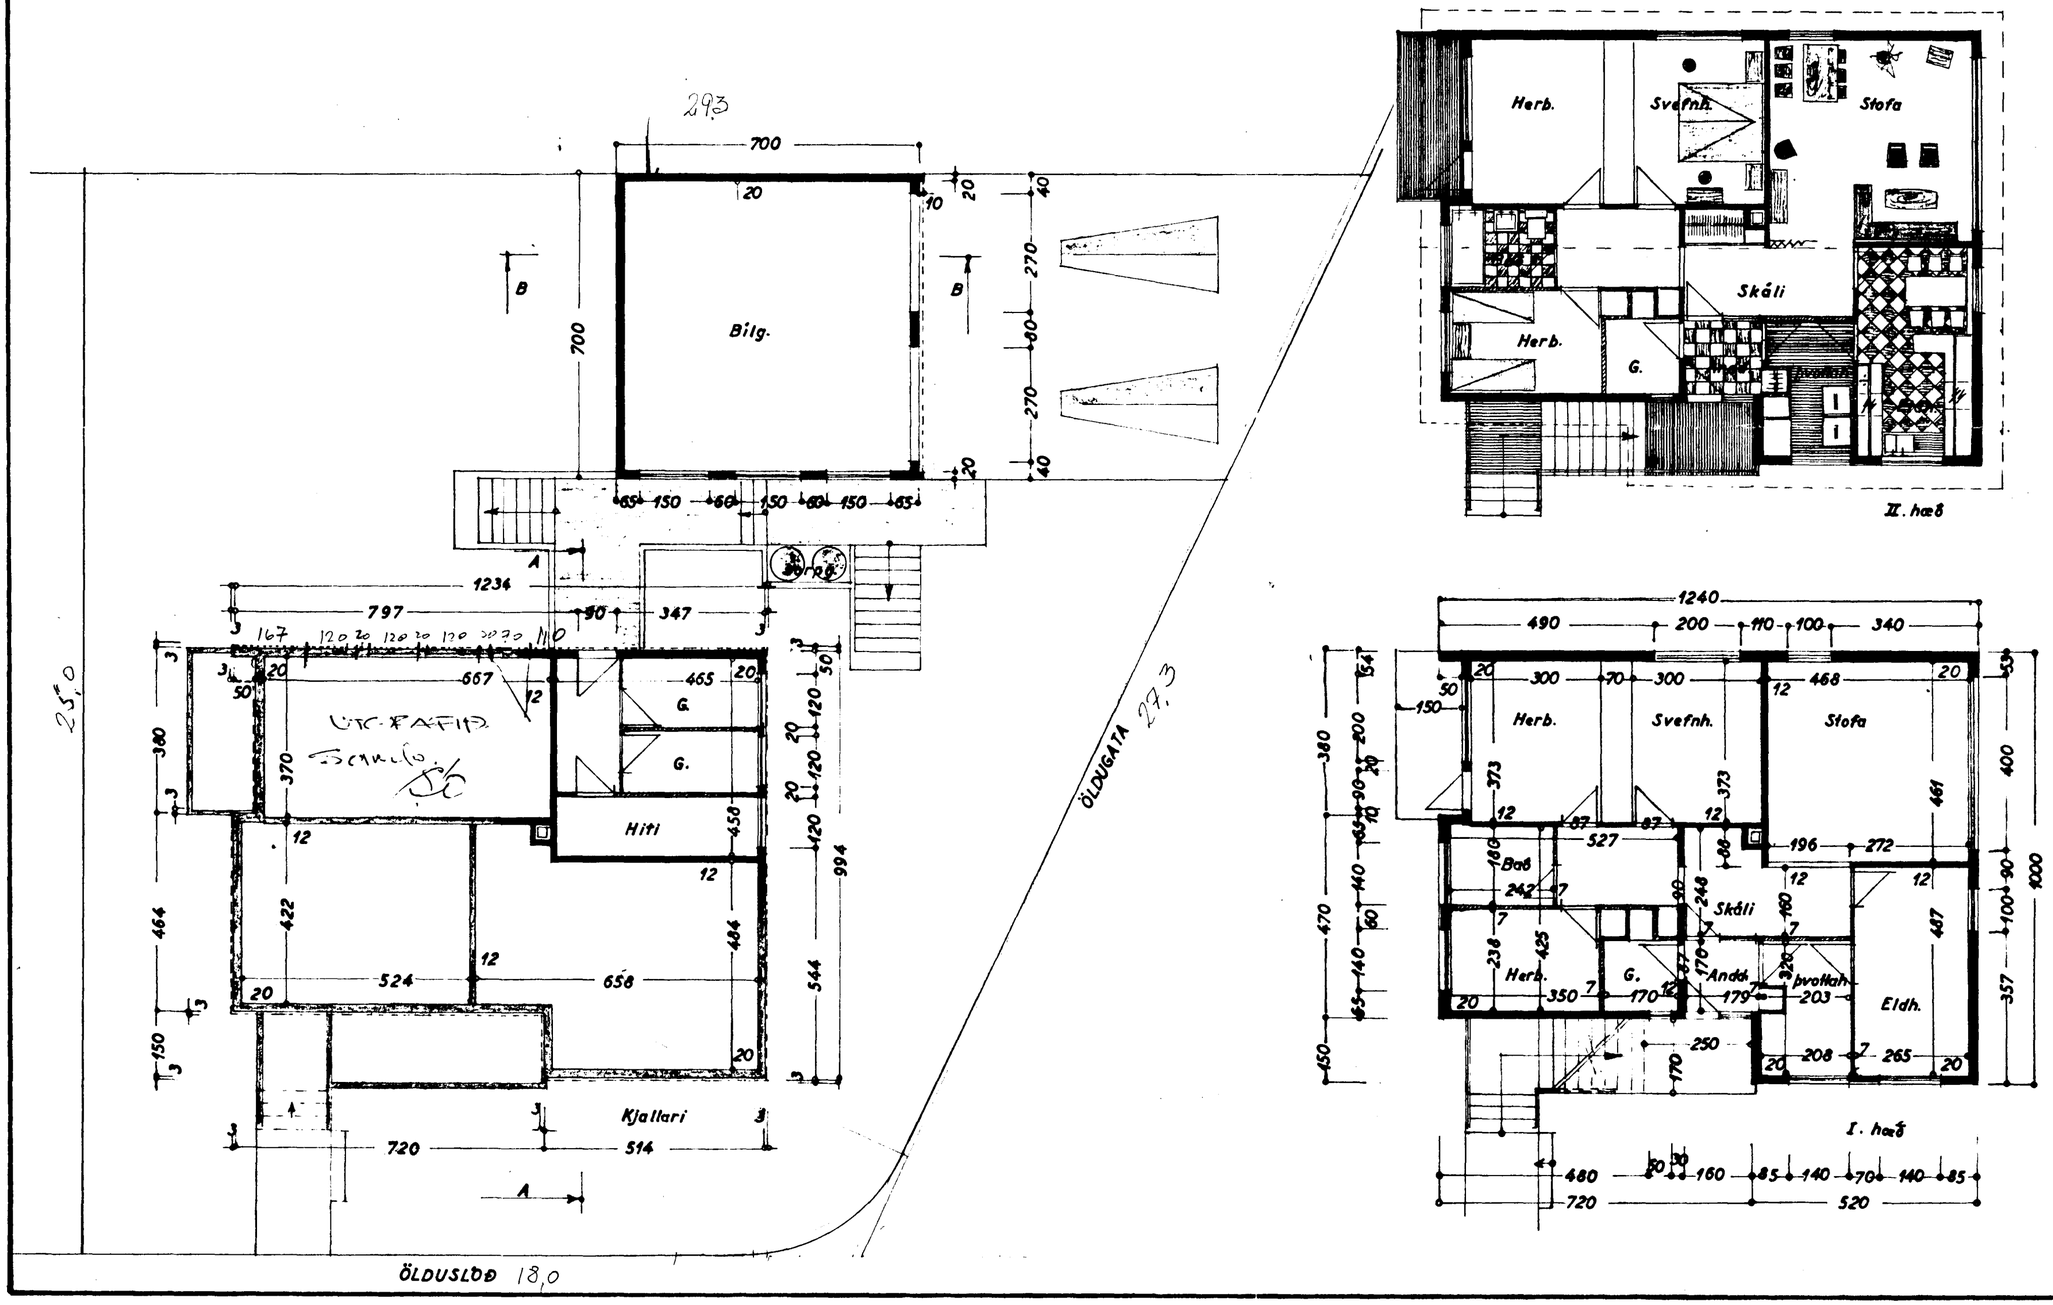

ÖLDUSLÓÐ NR. 2

BLAÐ 2

Grunnmyndir 1:100

Hafnarfirði í ágúst 1966

F. Sigurðsson