

5/6 13
1913

Hús:


Benedikts Ingólfssonar
Hans Lindbergs og
Sigrúnar Aðalbjarnardóttur.
Bláskóli nr. 30

Kvæði 1:100


Þreyting á gluggum á kvæðum
Sumar 1910 J. F. Sig.



Vestur

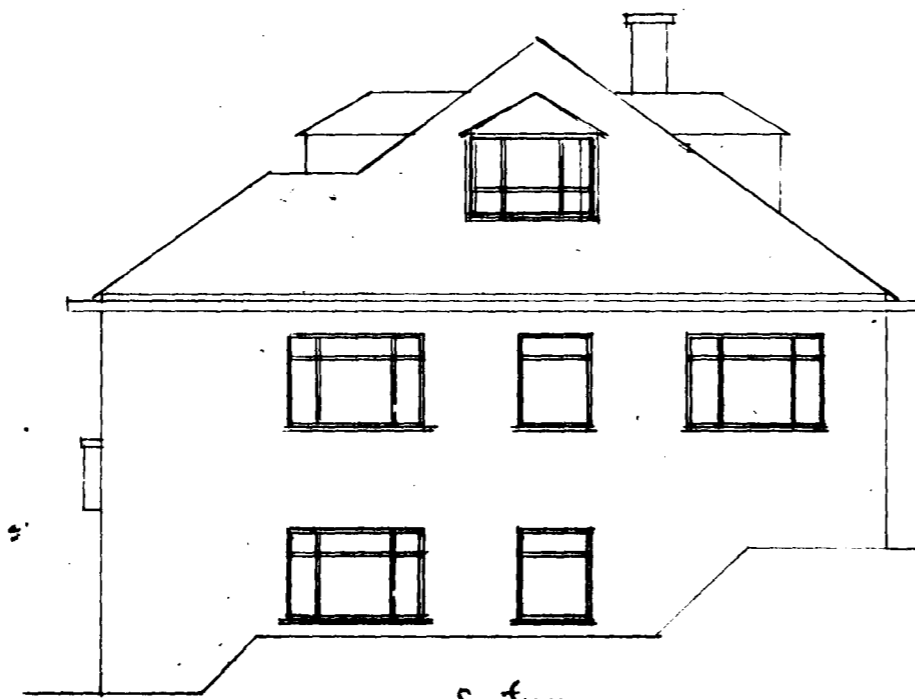





Suður

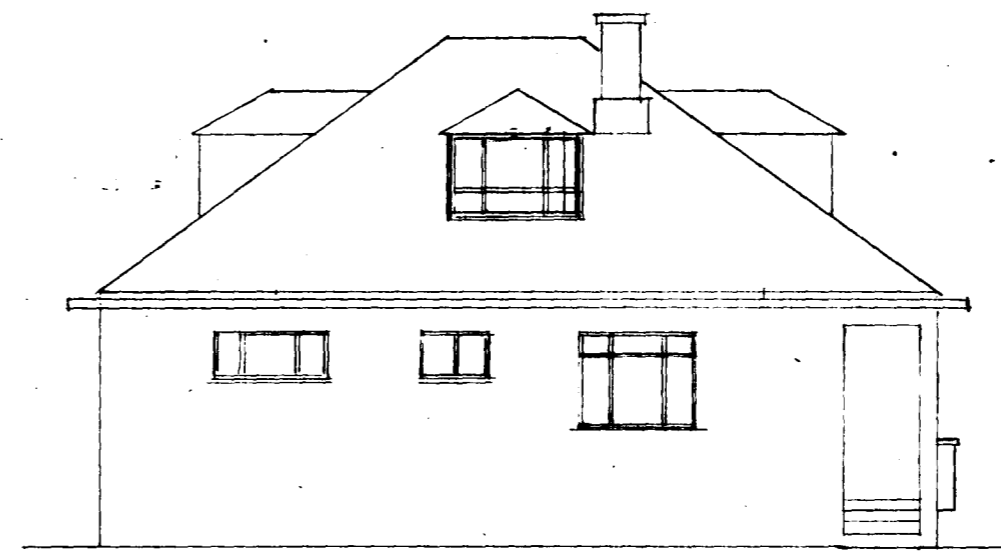

Austur



Norður

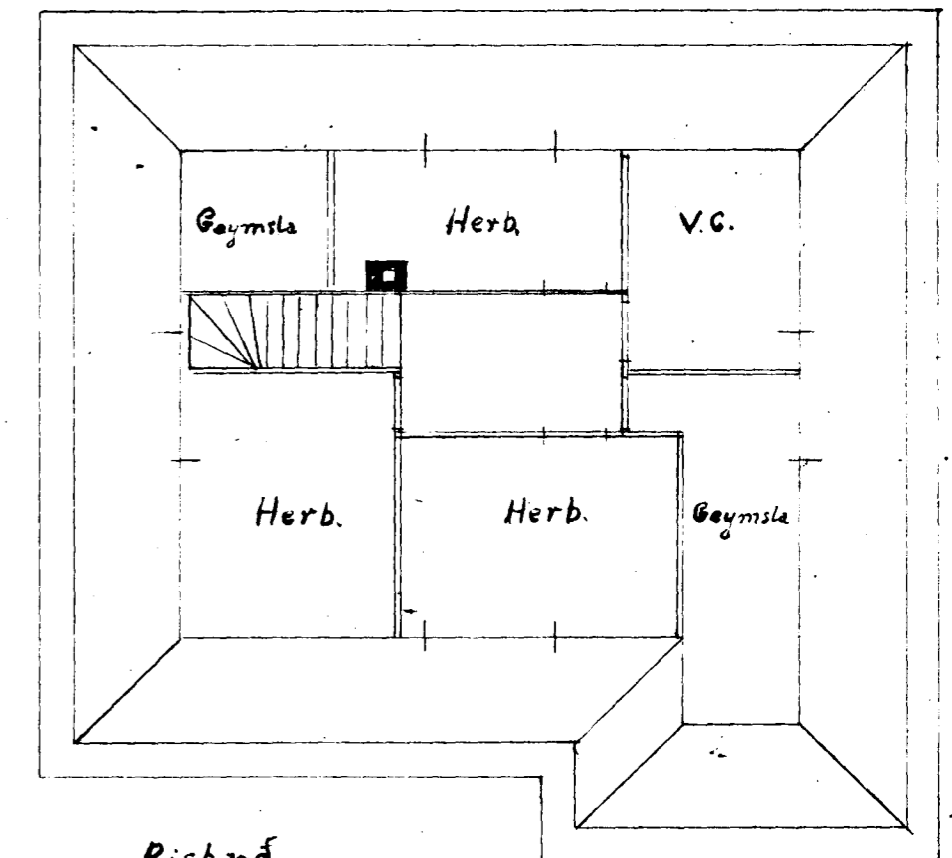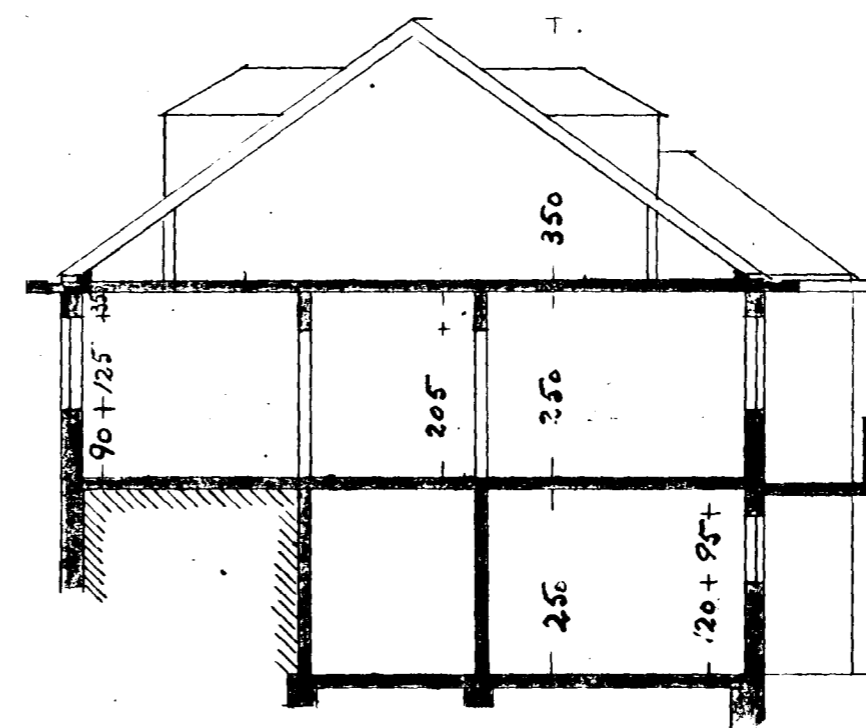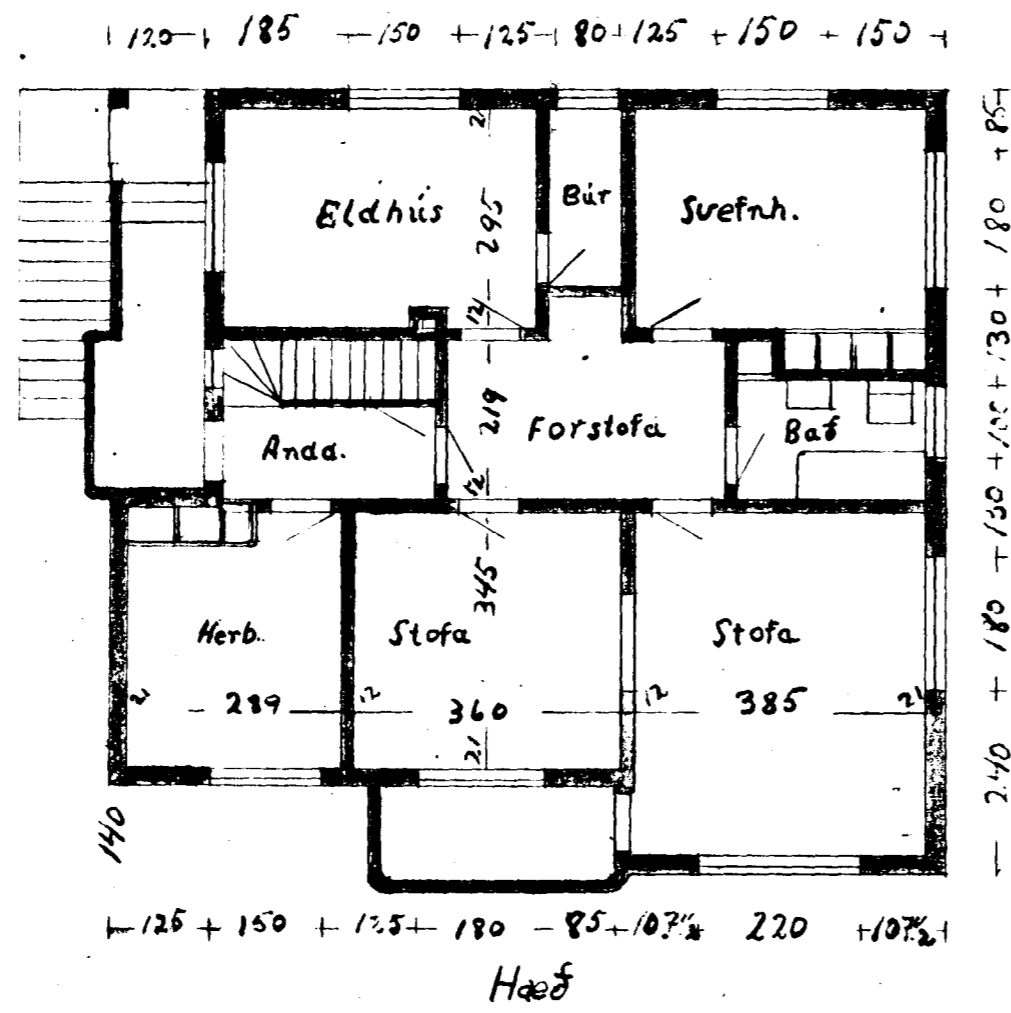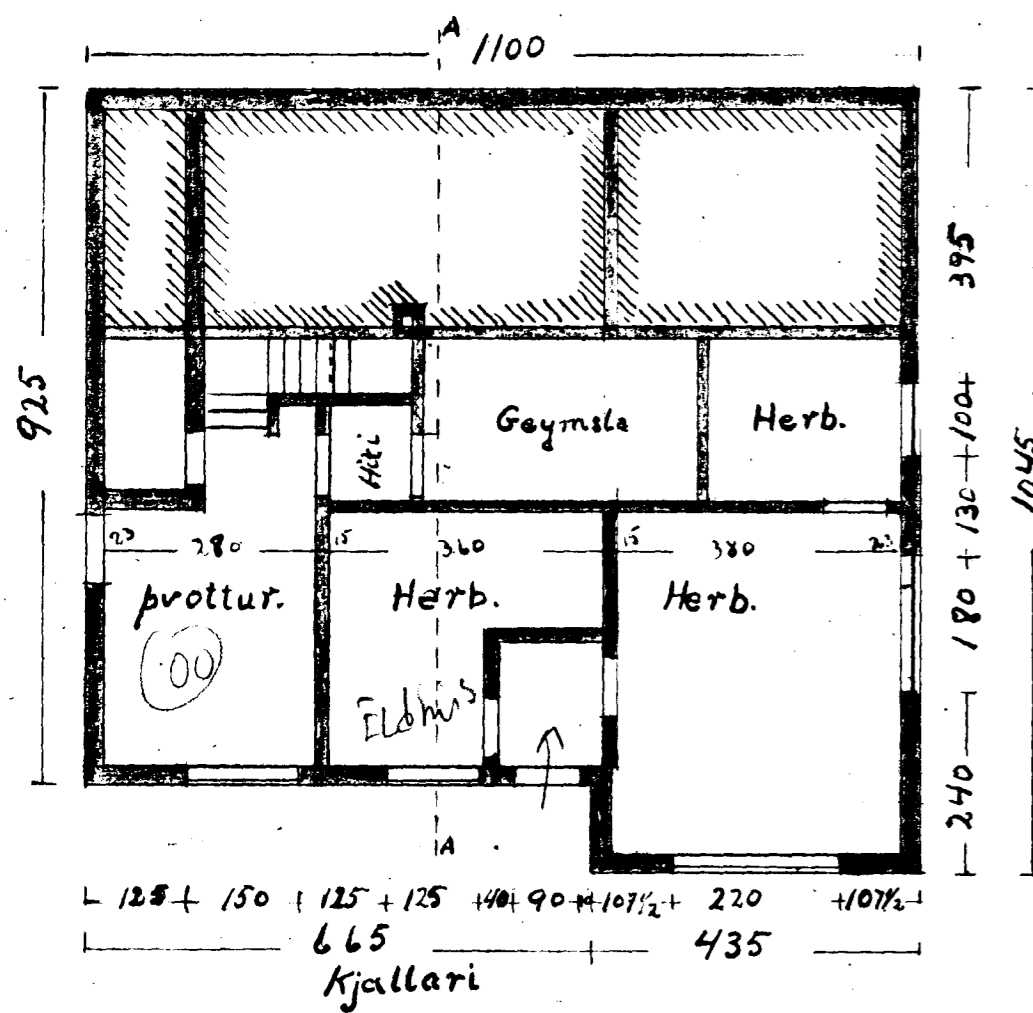

Hafnarfi í marz 1915 Jón Almqvist