


Húsið "Oldustöð nr 38
Sneibingar og grunnmynd
Mál 1:100 Blað 1


lök: 577,50 m²
l. hæð: 116,10 m²
Bíky: 25,10 m²
Kjallari: 155,99 m²
Pakk: 18,78 m²

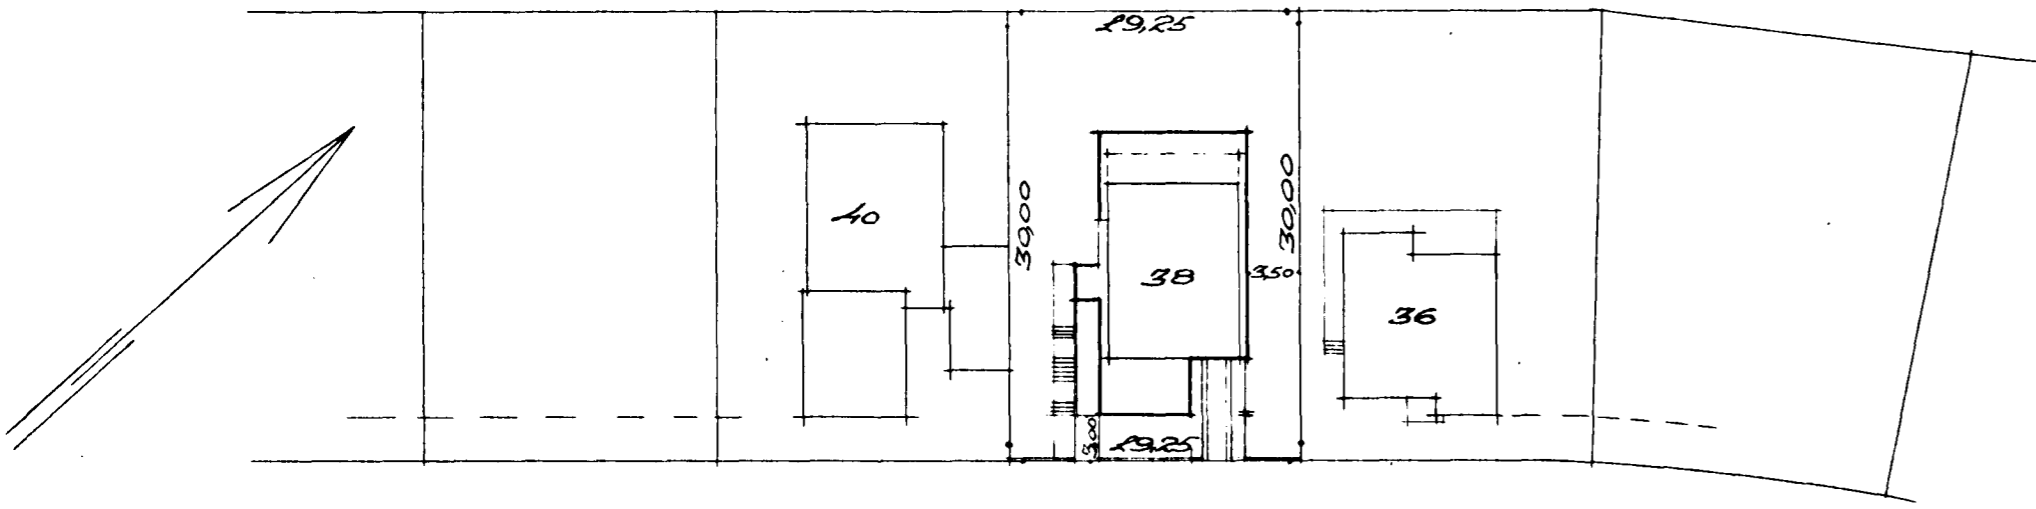

"Oldustöð"


Steingrímur Ben.
Kierman.
Kristinn Fridfinnsson.
Múrarmeistari.

Úr Gildi

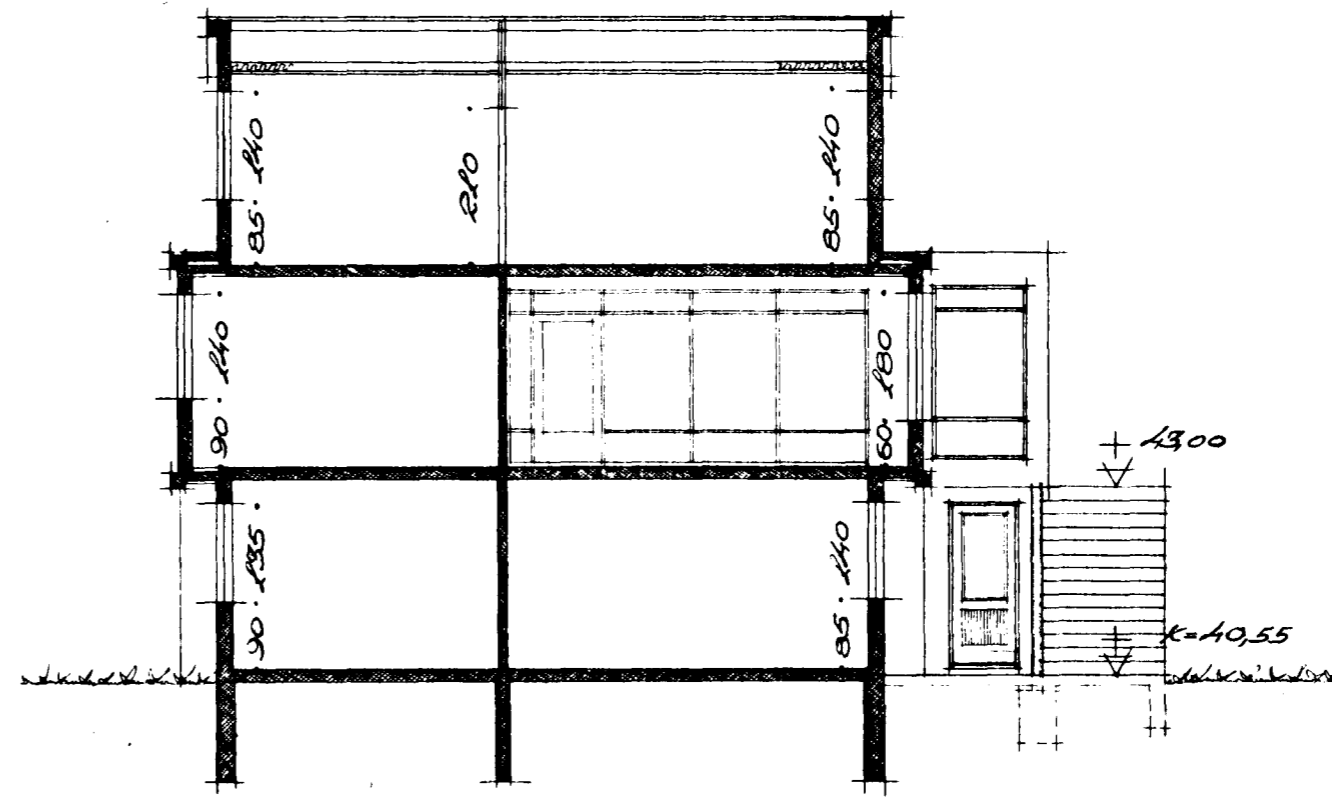


Sneibing c-d


Afstöðumynd 1:500

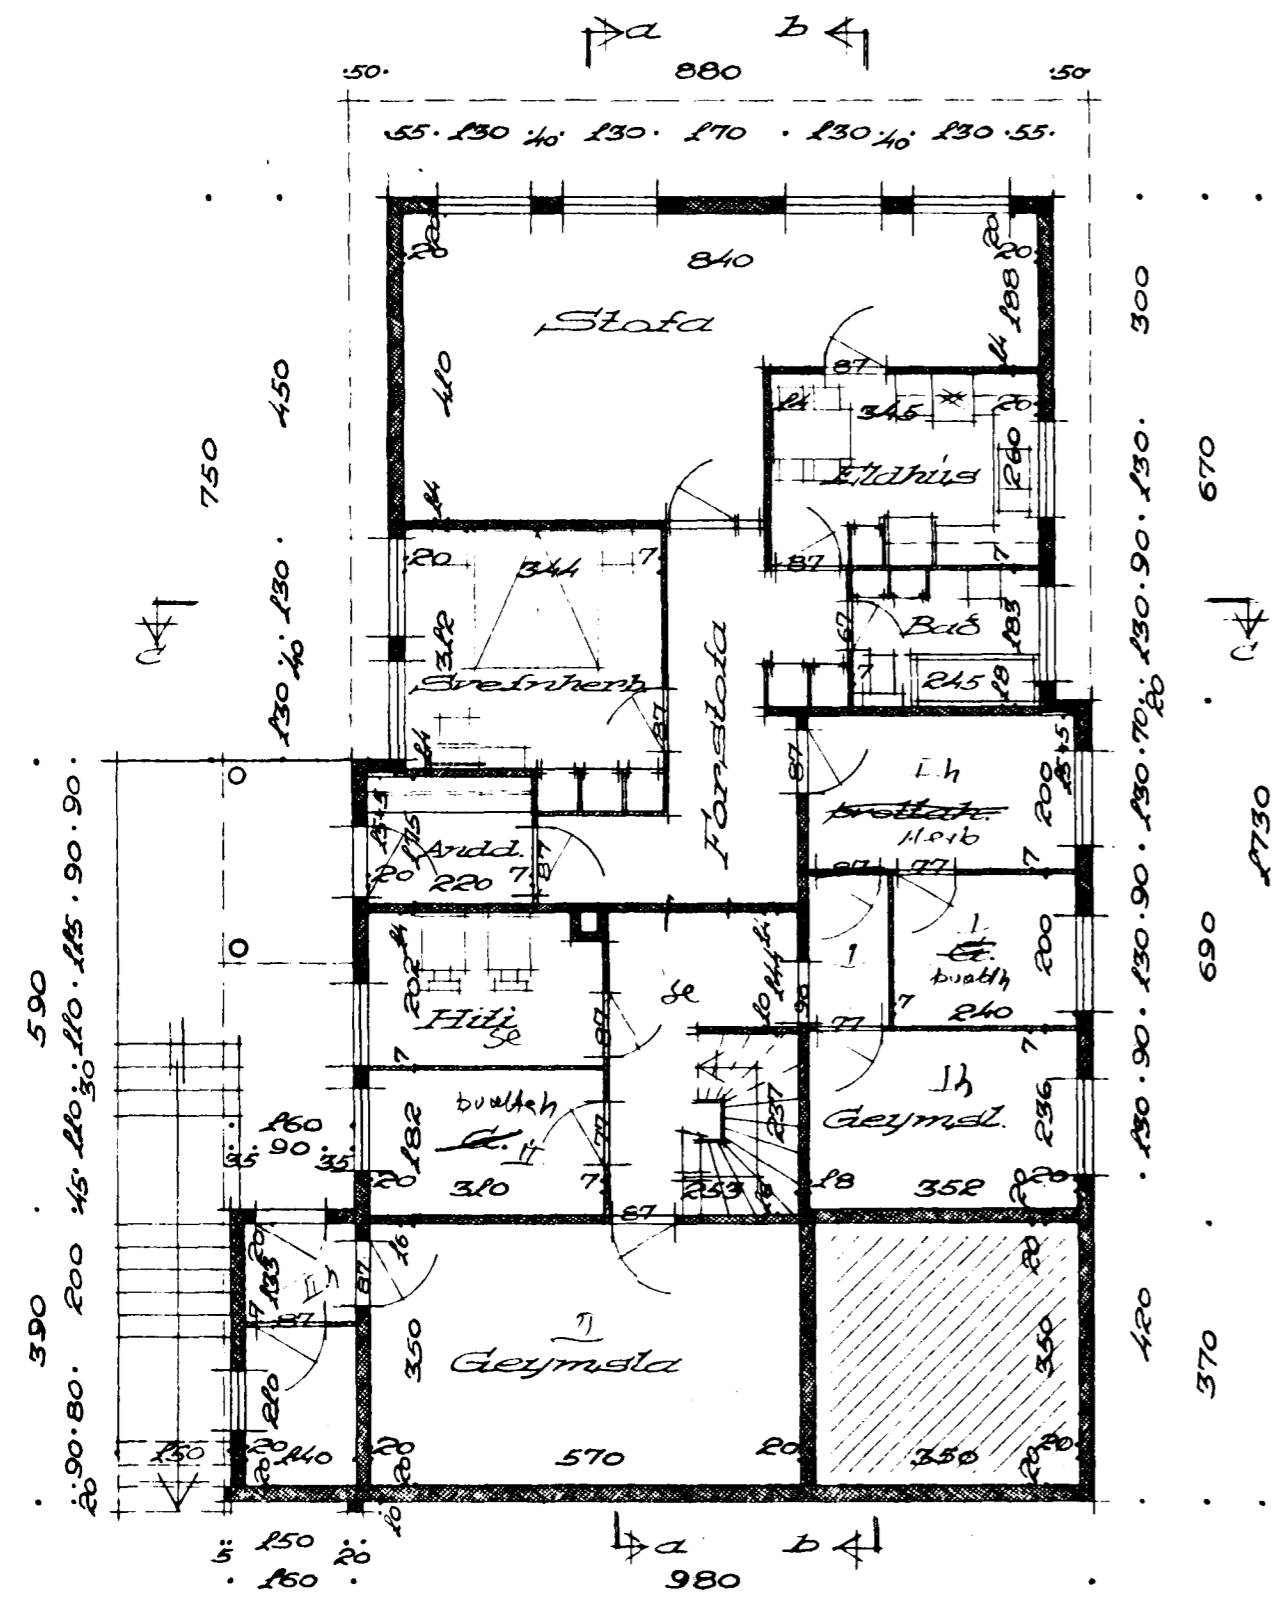

Kjallari

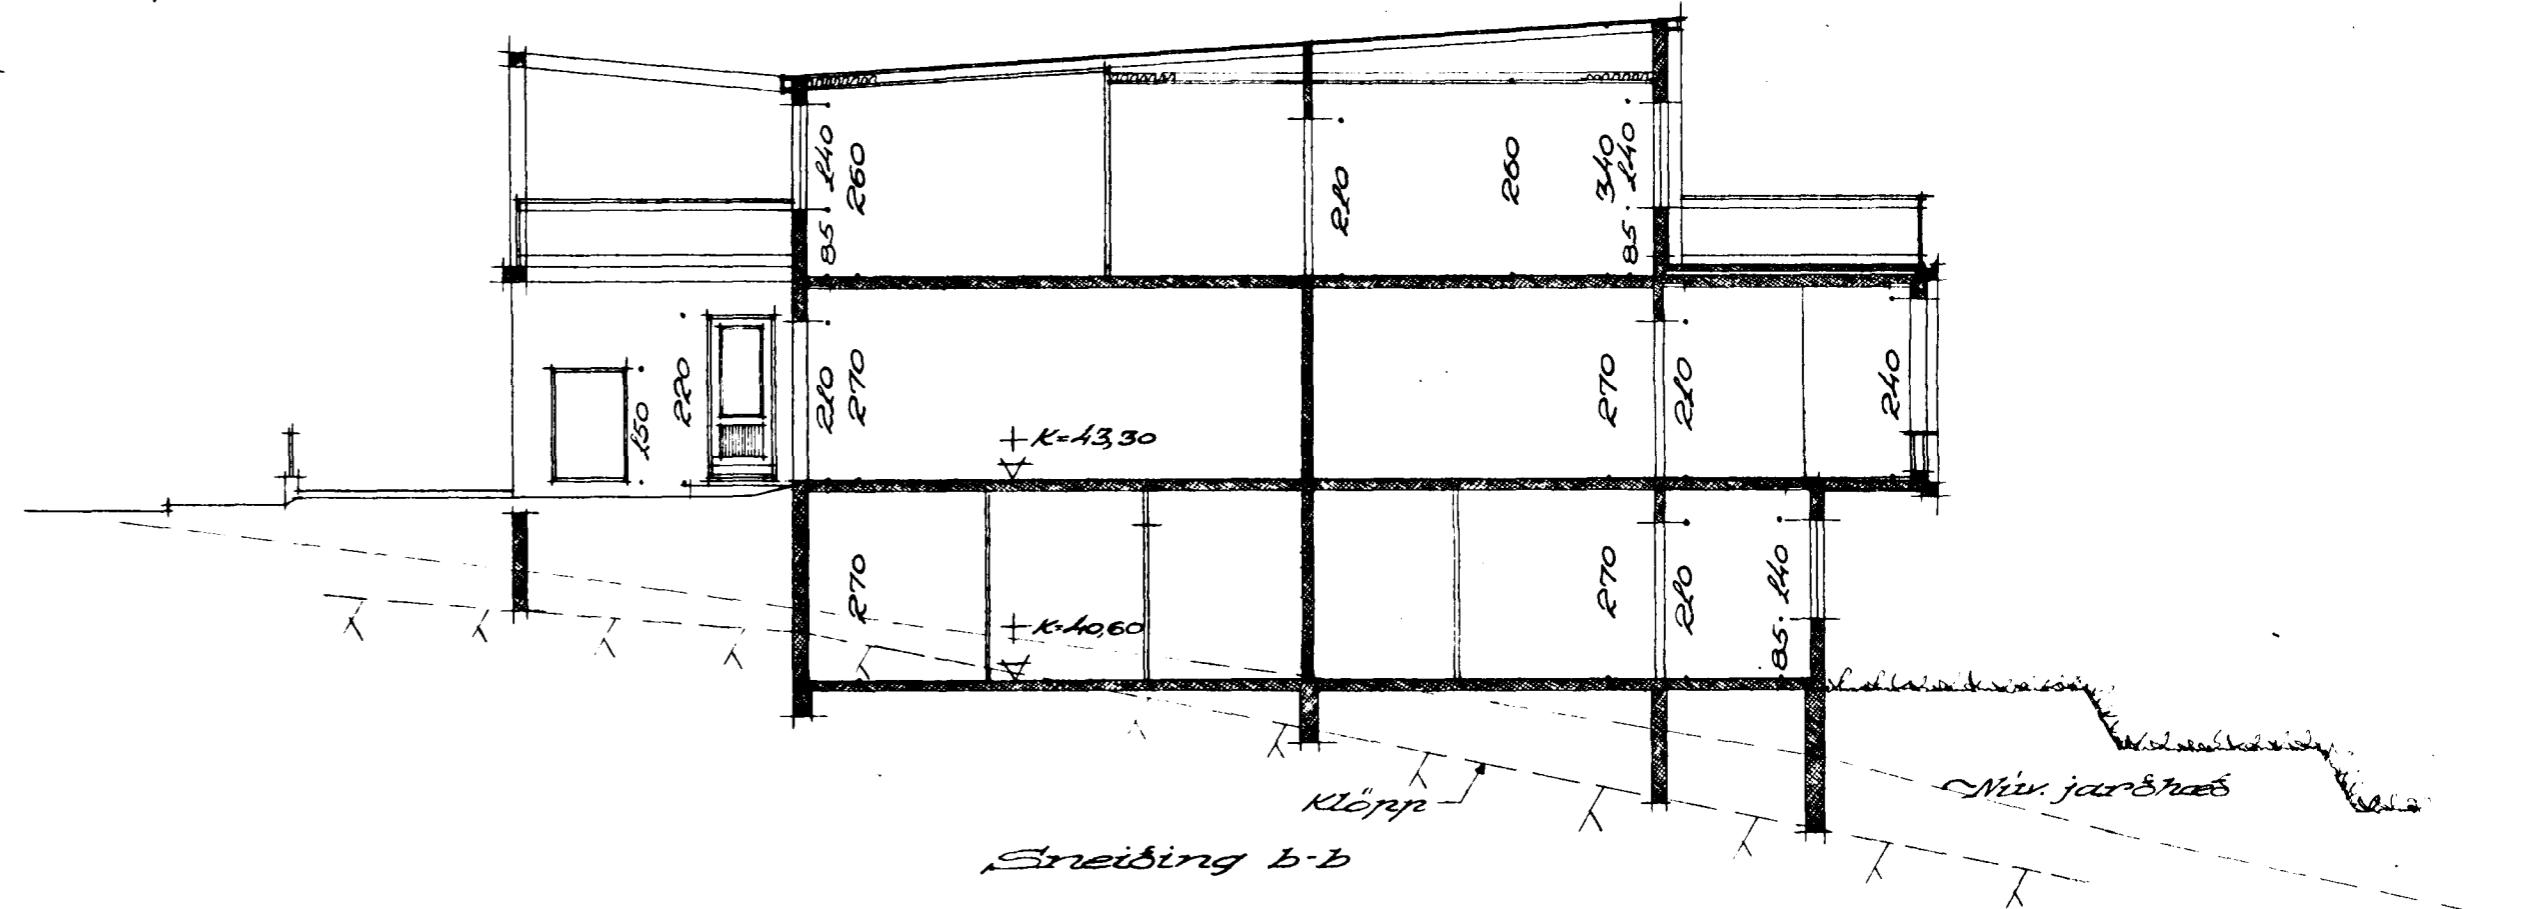

Sneibing b-b

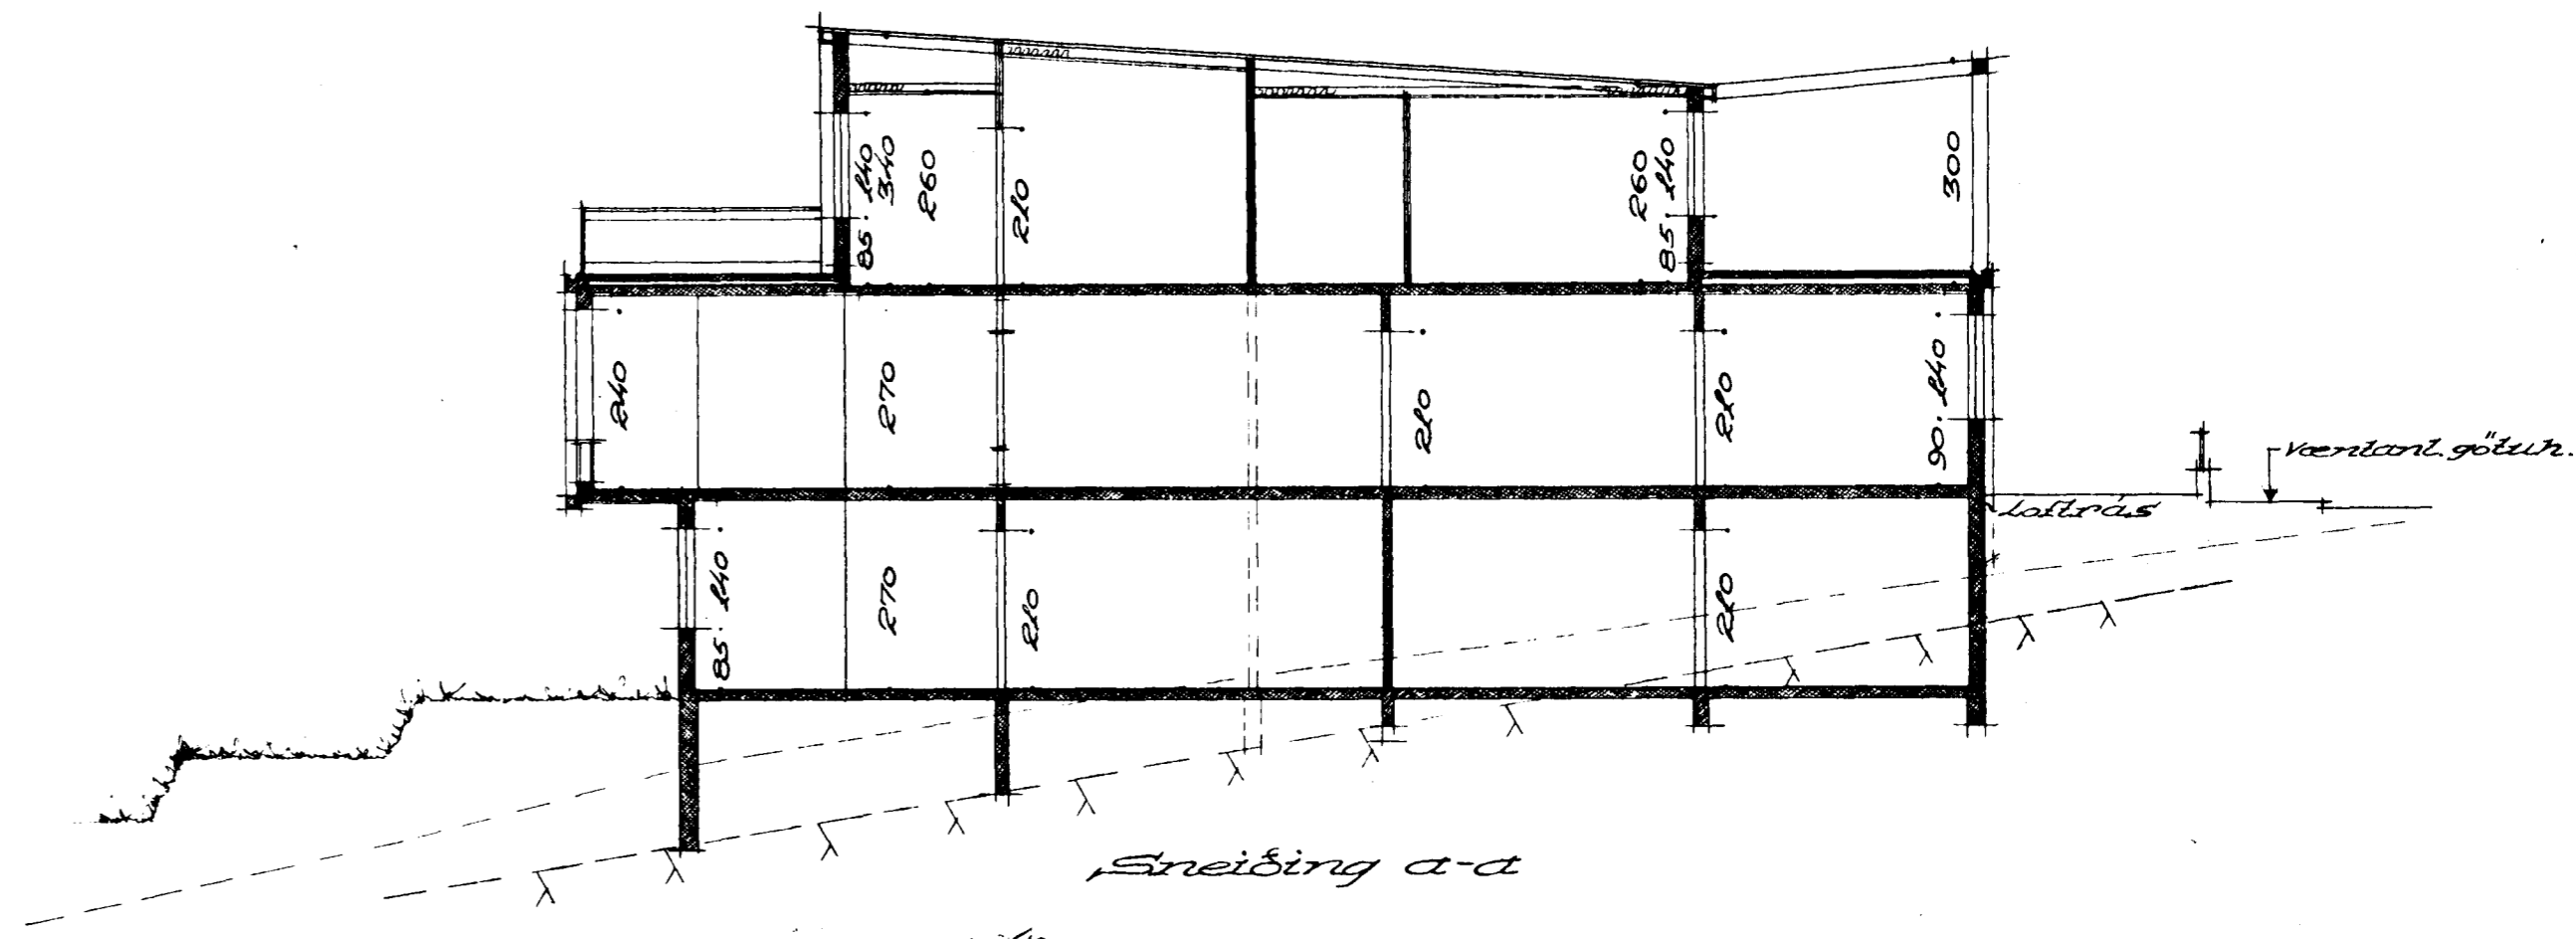

Sneibing a-a

Hálfmálaríði 20-5-1960
Stefa Sigurbertsson