KJALLARI GRUNNMYND 1:50

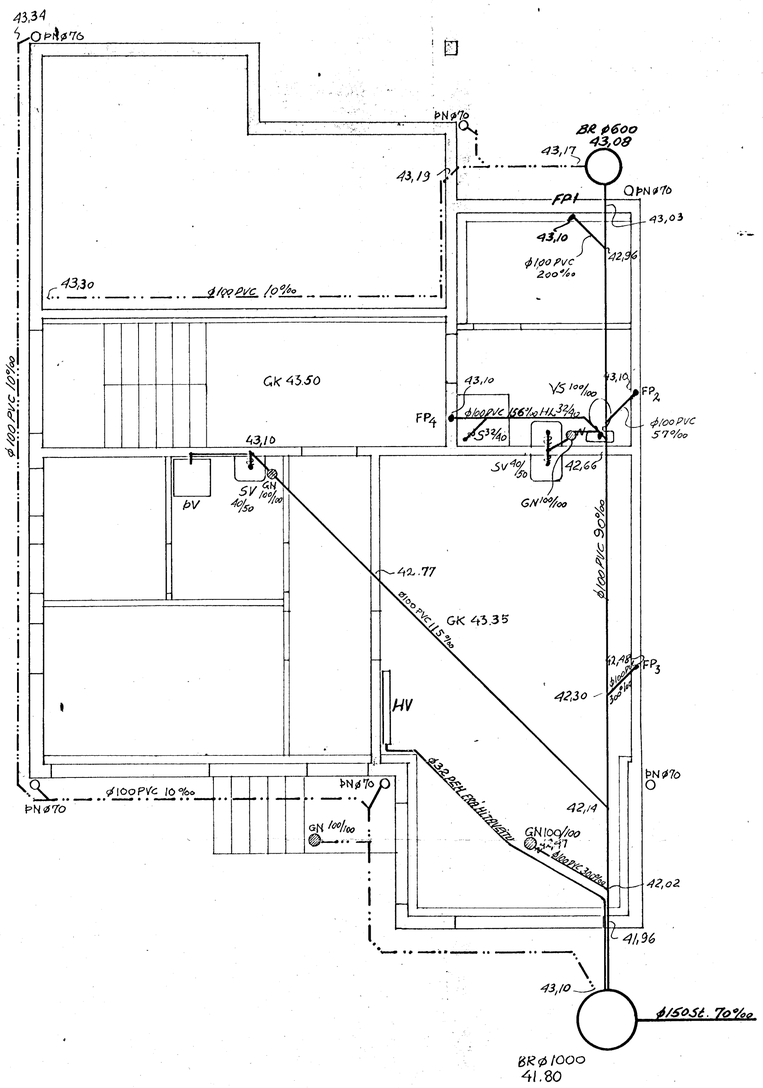

1.HÆÐ GRUNNMYND 1:50

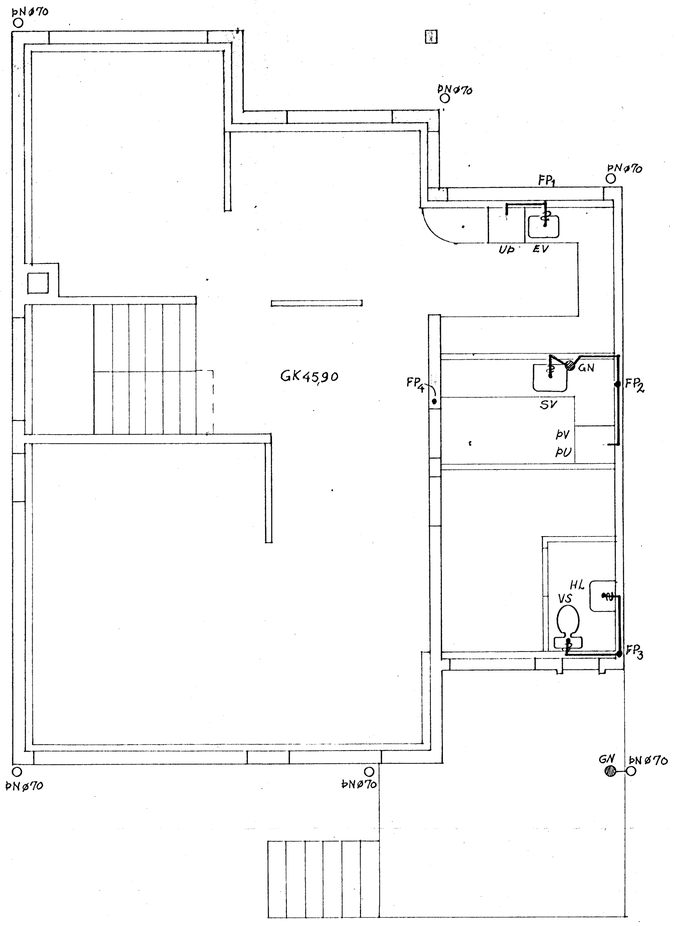

2.HÆÐ GRUNNMYND 1:50

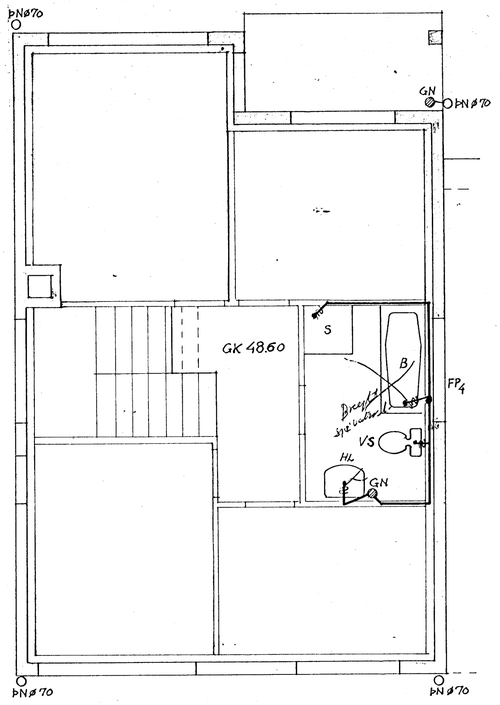

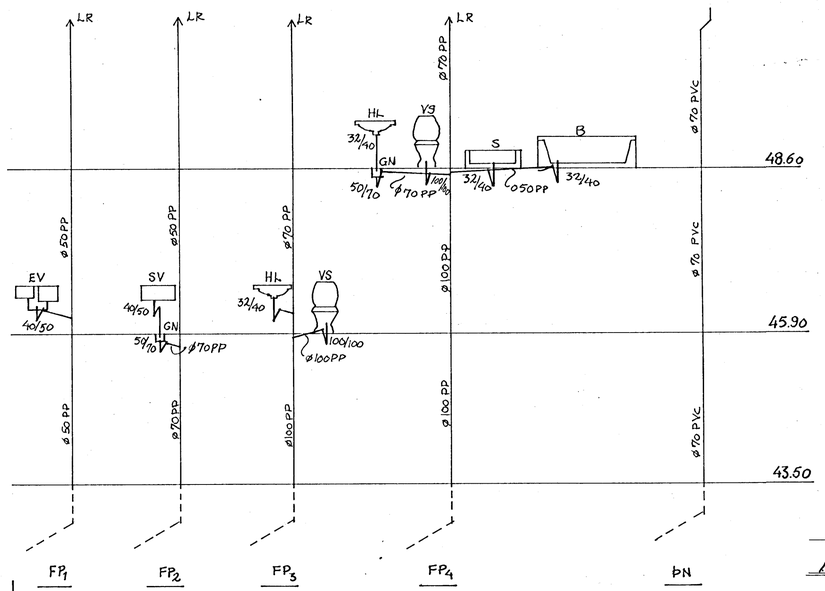

STOFNAR

EFNI OG FRÁGANGUR LAGNA SÉ Í SAMRÆMI VIÐ ÍST 65

AFSTÖÐUMYND 1:500

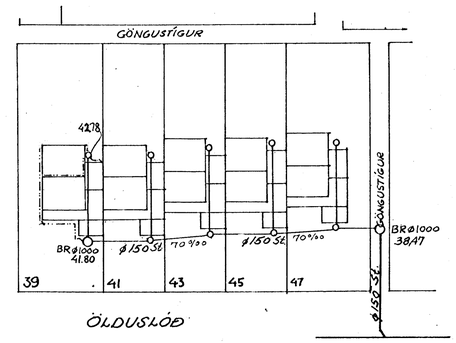

ÖLDUSLÓÐ

HAFNARFJARÐARBÆR
BYGGINGAFULLTRÚINN

	ÖLDUSLÓÐ 39 HAFNARFIRÐI	HAFNARFIRÐI JAN. 1982
	FRÁRENNSLISLAGNIR GRUNNMYNDIR, STOFNAR	TEIKNING NR. 2.1
		TEIKN. JHH
		TEIKN. AE
1.BREYTING:	Breytt í apríl '82 Halldór Hannesson	HALLDÓR HANNESSON BYGGV.VERKFR. GUNNARSSUNDI 10, HAFN. S. 53423
2.BREYTING:	Breytt vegna klappar í grunni. Teikning uppfærð skv. raunveruleikanum. Gerð í júní 1982 Halldór Hannesson	