


Samþykkt á fundi bygginga-
nefndar þ. 20/4 1981
BYGGINGAVALDISSÍÐA
I HAFNAVEG 11
P. Bjarnason

Ganga skal frá önnur
eldstæði í samnéði við
stærðir og

G Ö N G U S T Í G U R

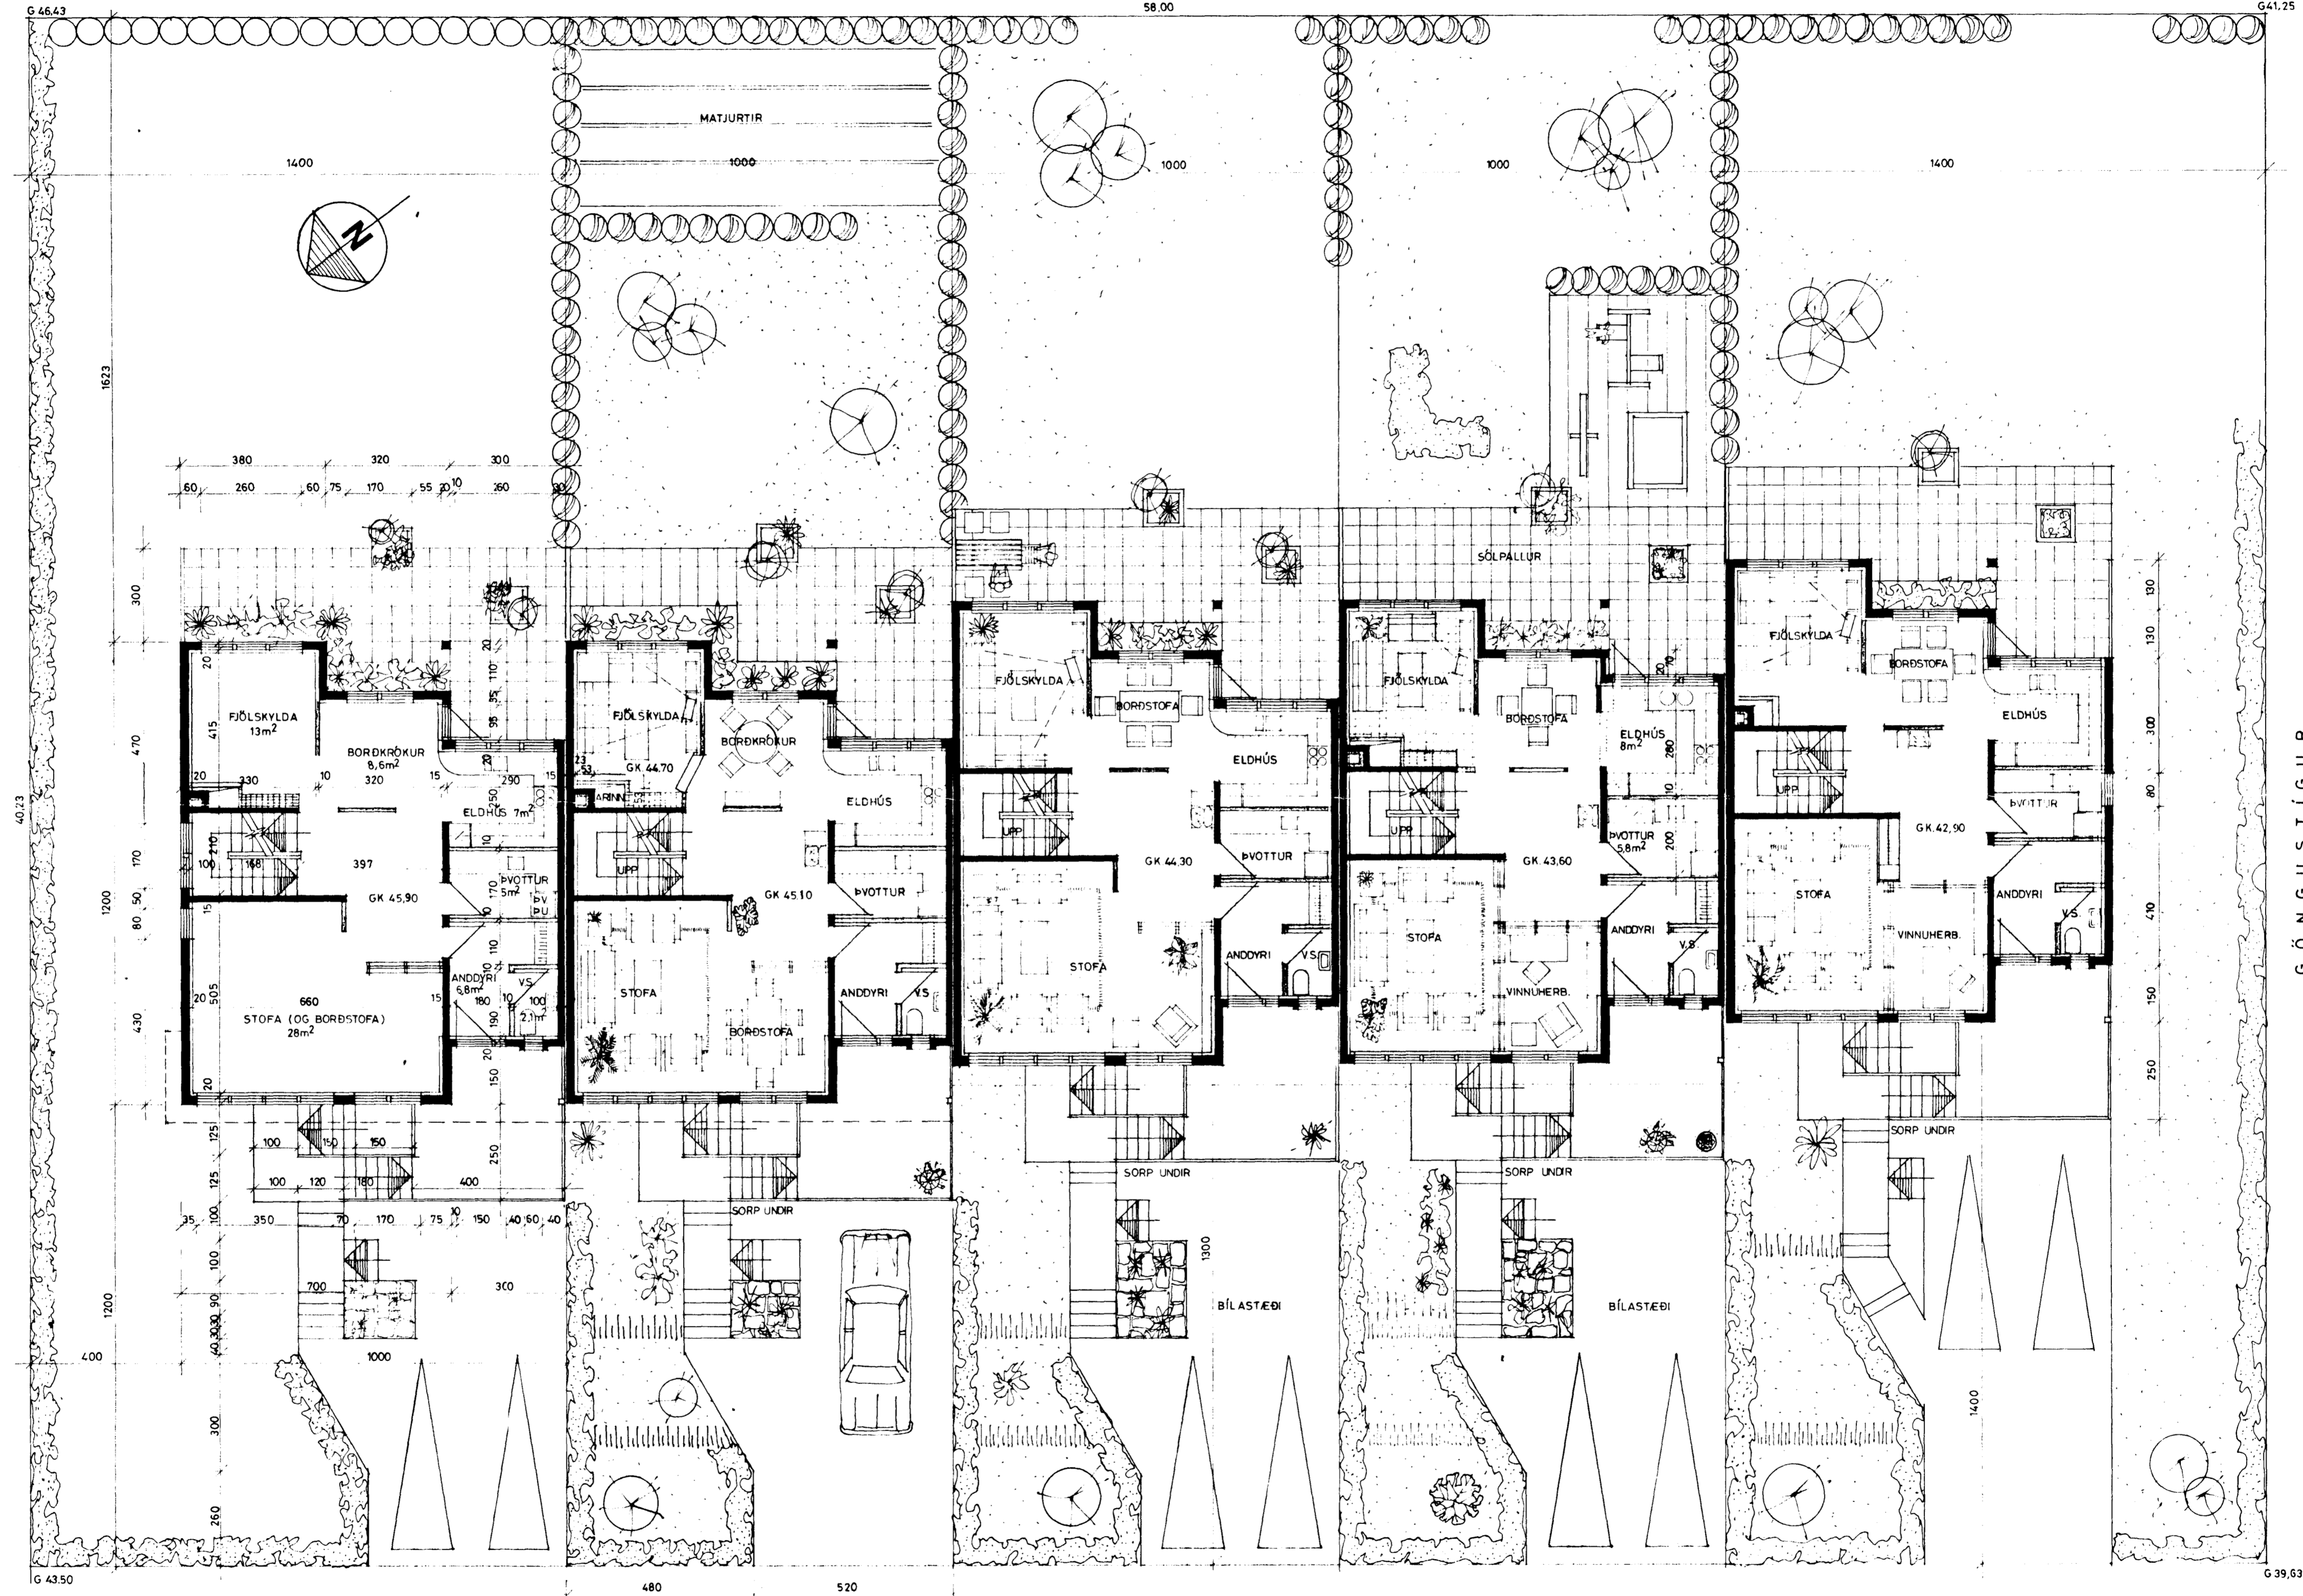

Ö L D U S L Ó Ð

TEIKNISTOFAN HRINGBRAUT 56, 220 HAFNARFIRÐI, S 54355
PÁLL V. BJARNASON, ARKITEKT, FAI

121.02

ÁR: 60, 30, 41, 43, 45, 47, HAFNARFIRÐI - RÁÐHÍÐS
GANGMENN HJÓLUR OG LÓÐUR

Páll V. Bjarnason

DAGS	DES, 1981
KVARDI	1:100
HANNAÐ	PVB
TEIKNAD	PVB
YFIRF	PVB