




LANGSNIÐ 1:100 HÚS NR. 39

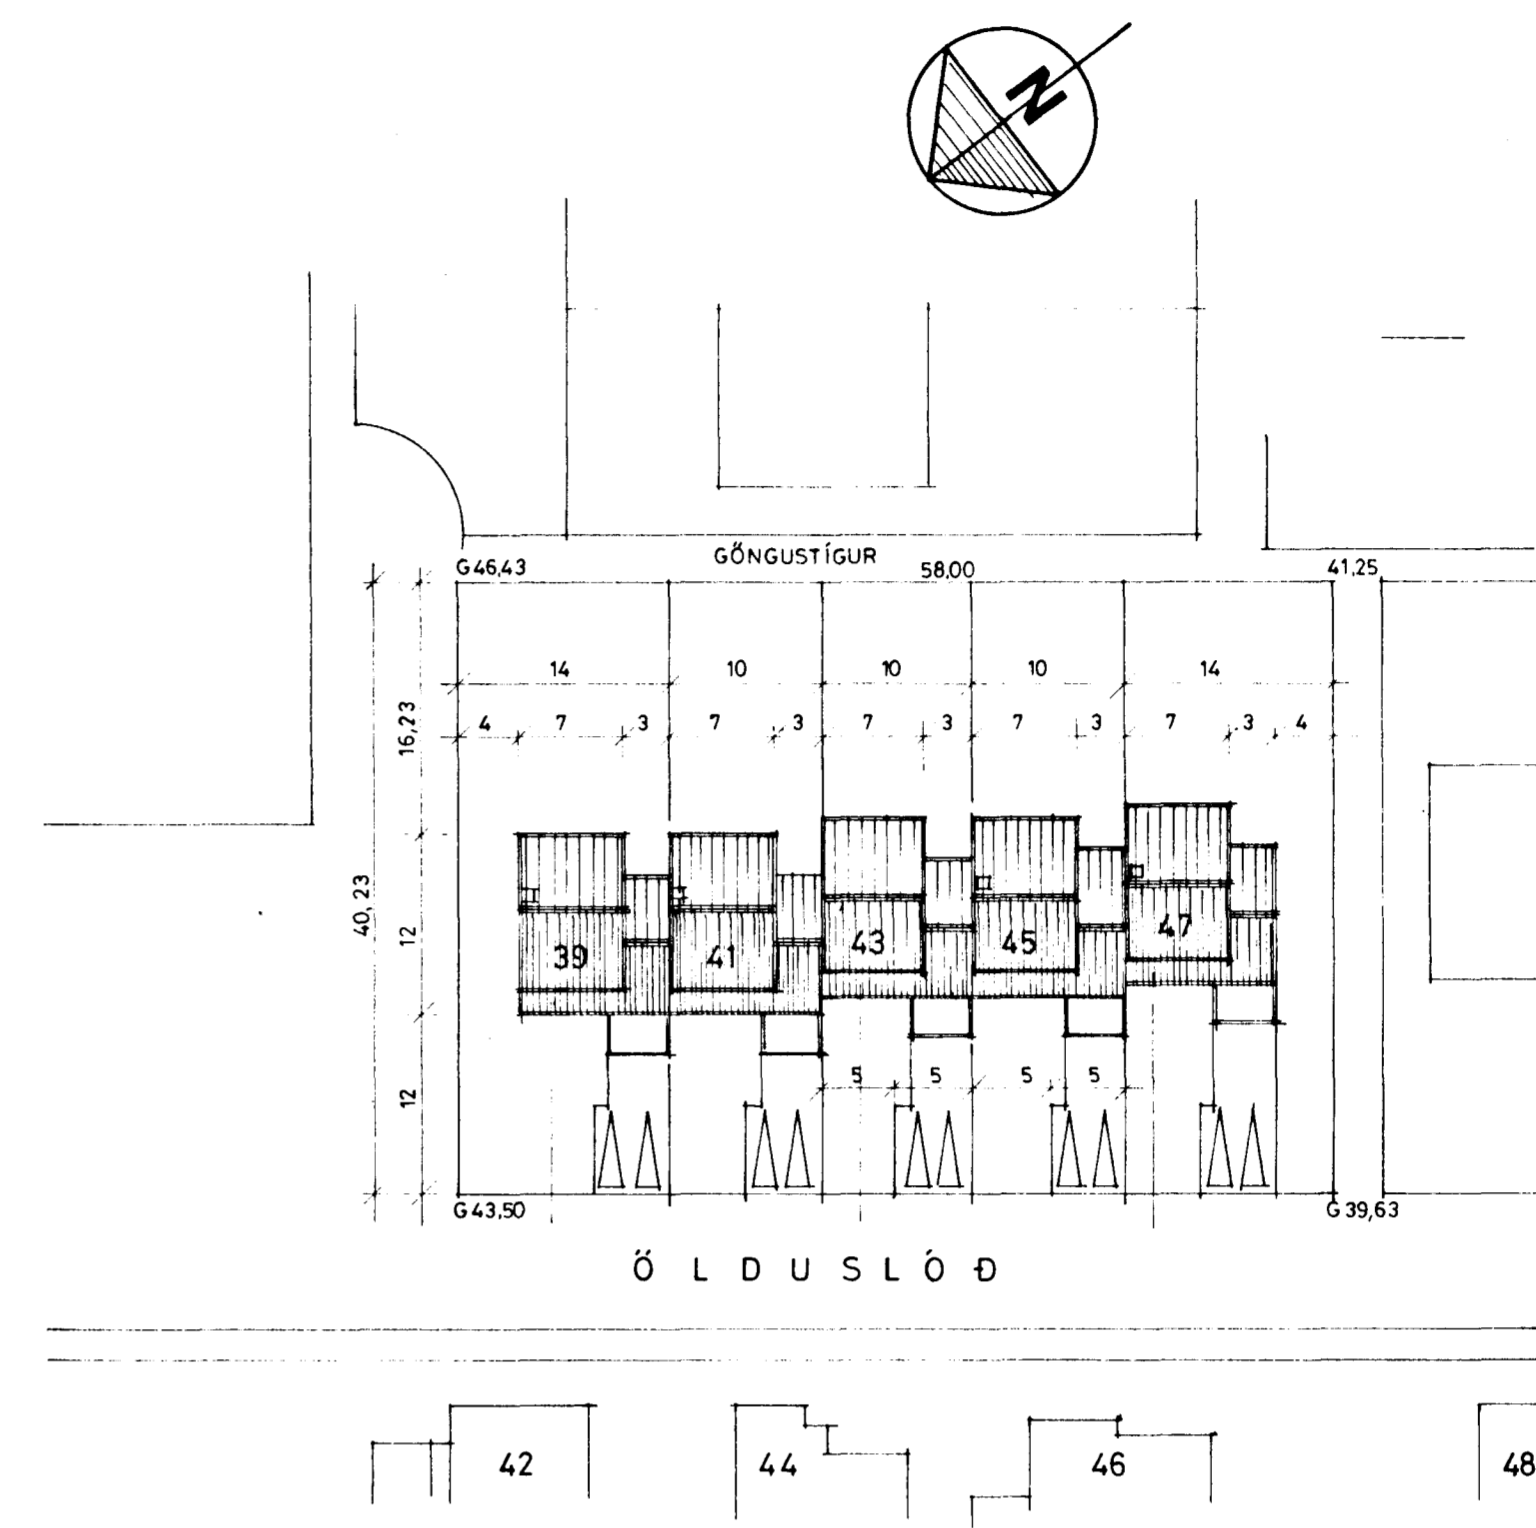

AFSTÖÐUMYND 1:500

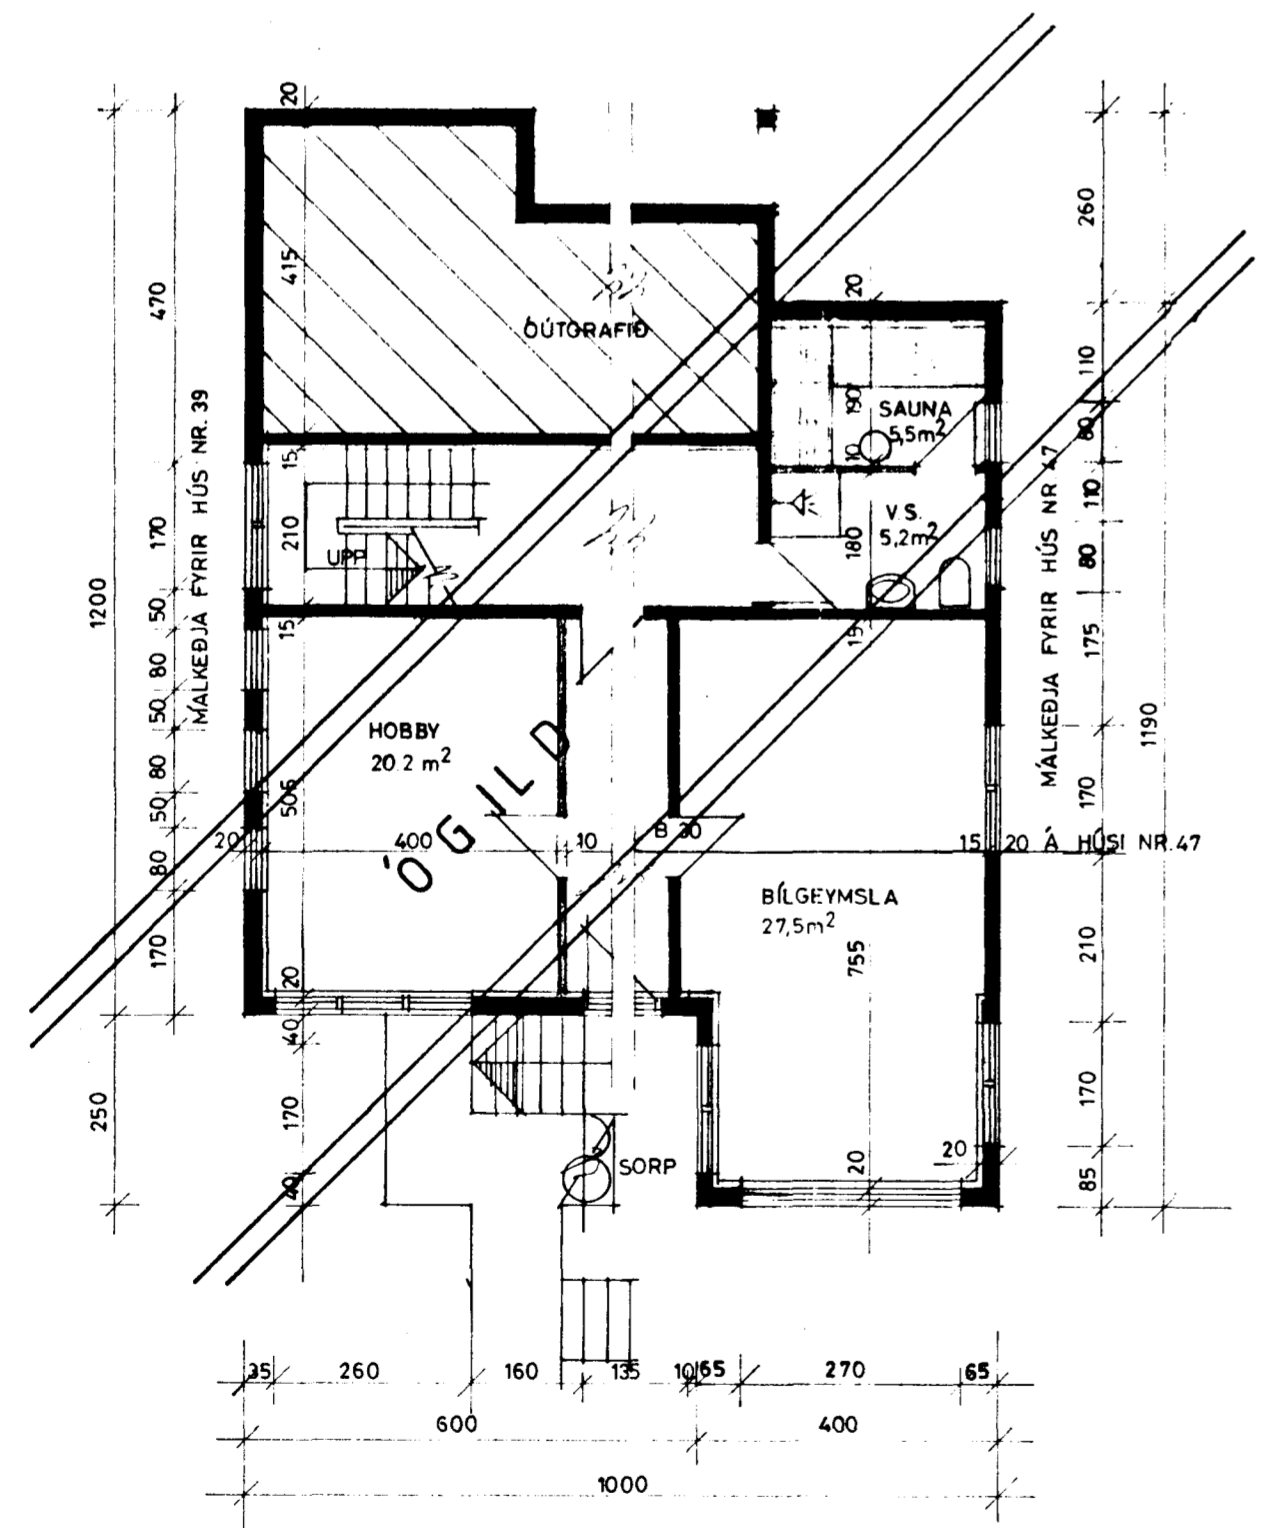

GRUNNMYND KJALLARA 1:100

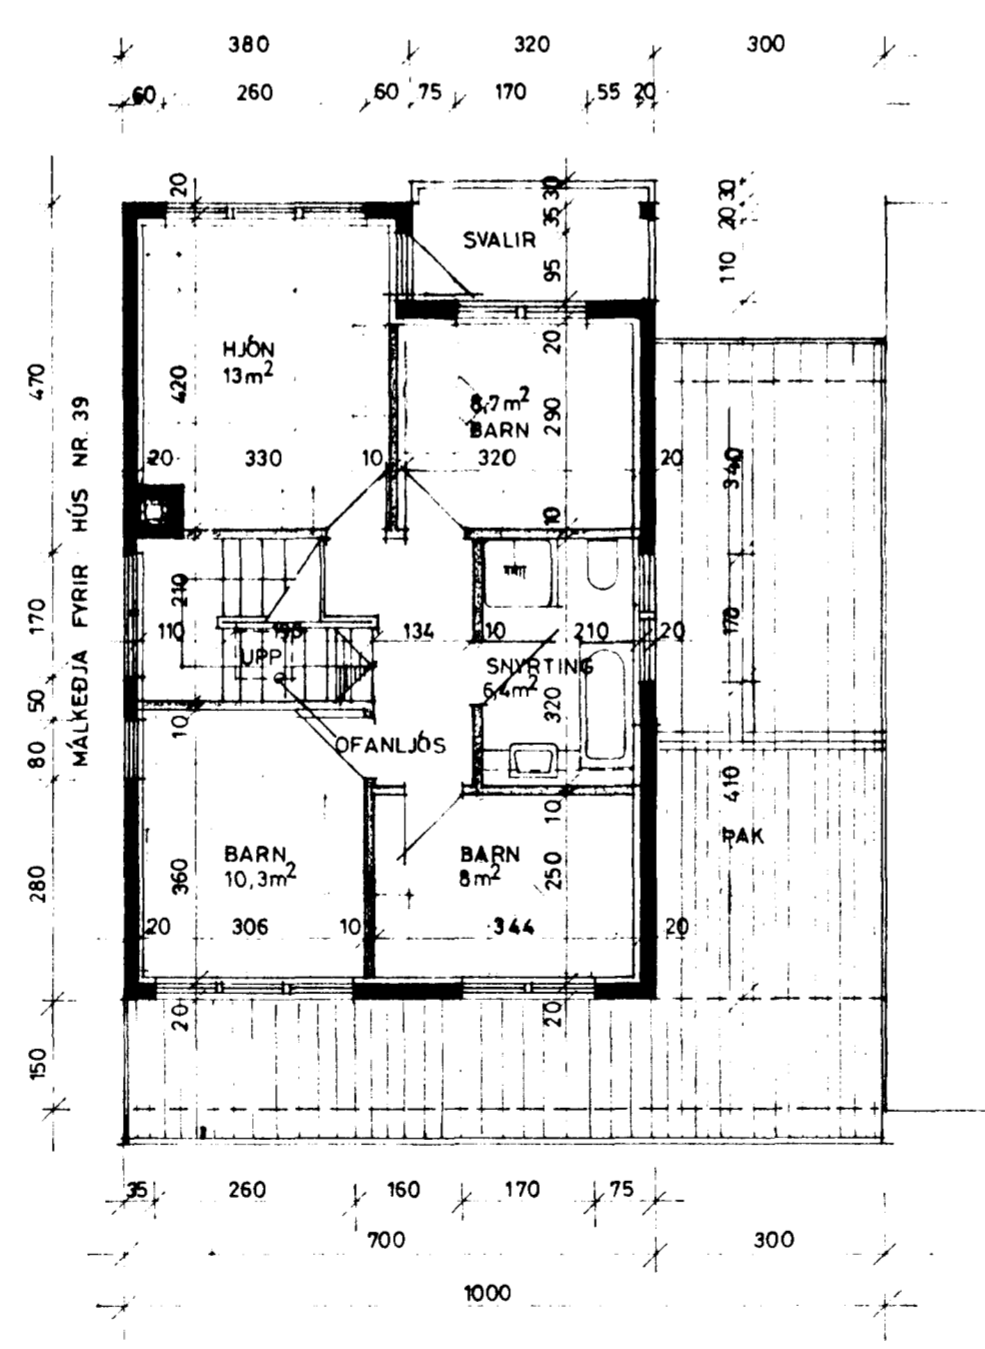

GRUNNMYND EFRI HÆÐA 1:100

STÆRDIR	BR m ²	BR m ³
KJALLARI	87	217
HÆÐ	104	298
EFRI HÆÐ	69	235
ALLS	260m ²	750m ³
NÝTINGARHLUTFALL	0,22	
KÖLNUN:		
MEDALGILDI VEGGJA	1,0 Wm ² C ^o	
PAK	0,3 " "	
NEDSTA PLATA	0,4 " "	