


Sambykkt á fundi bygginga-
nefndar þ. 27. 7. 1983.
BYGGINGAUFULLYSDIN
Í HAFNARFIRÐI
[Signature]

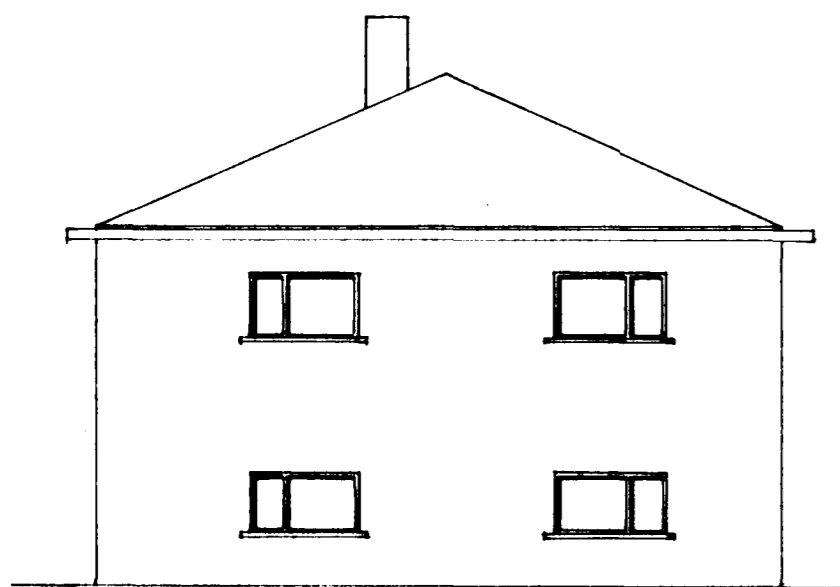

VESTUR



SUÐUR




NORÐUR




AUSTUR


FYRIR BREYTINGU

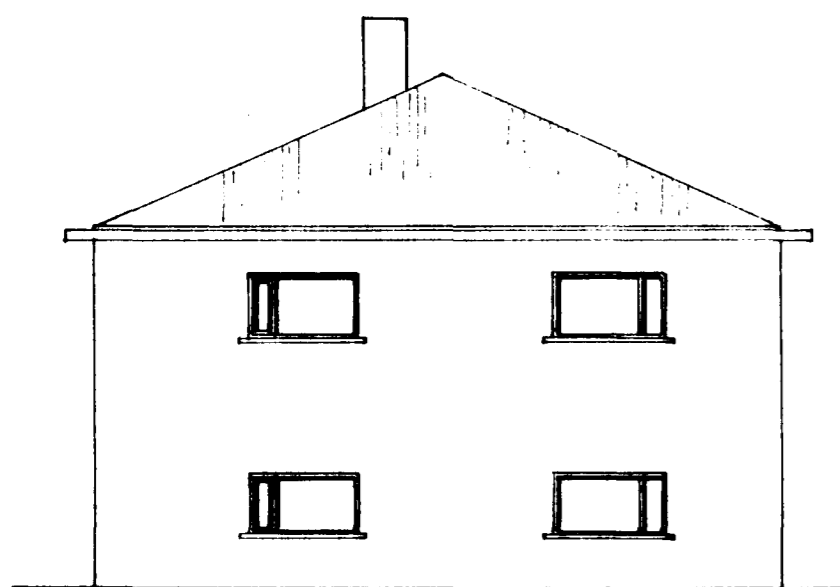


VESTUR

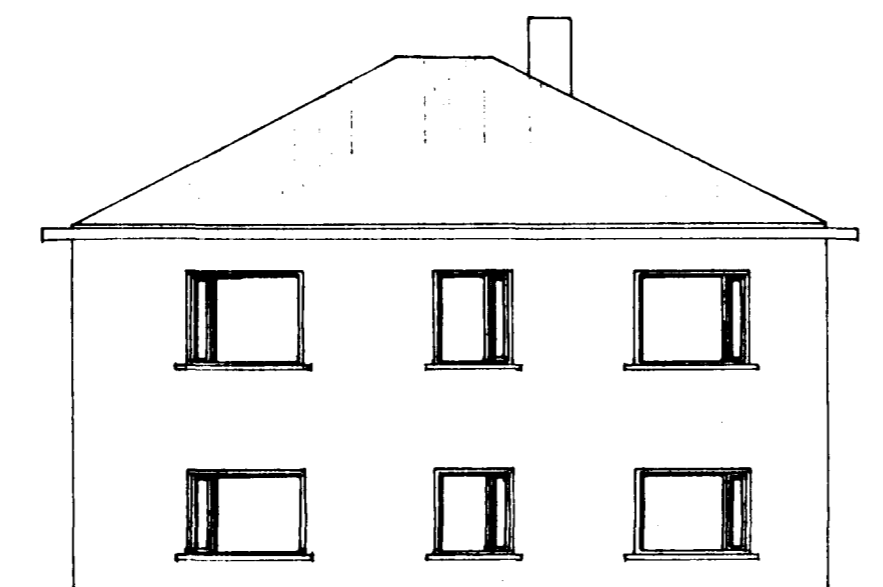

SUÐUR

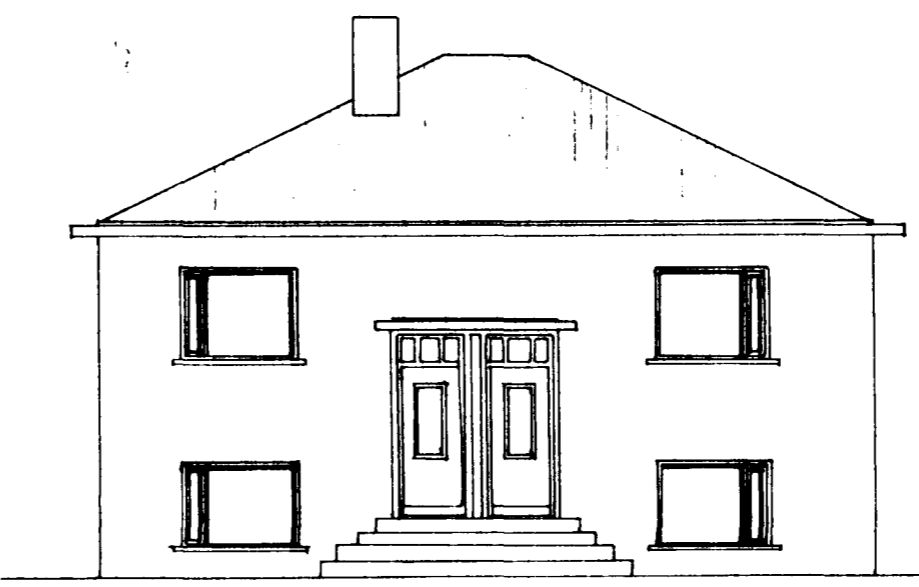

NORÐUR

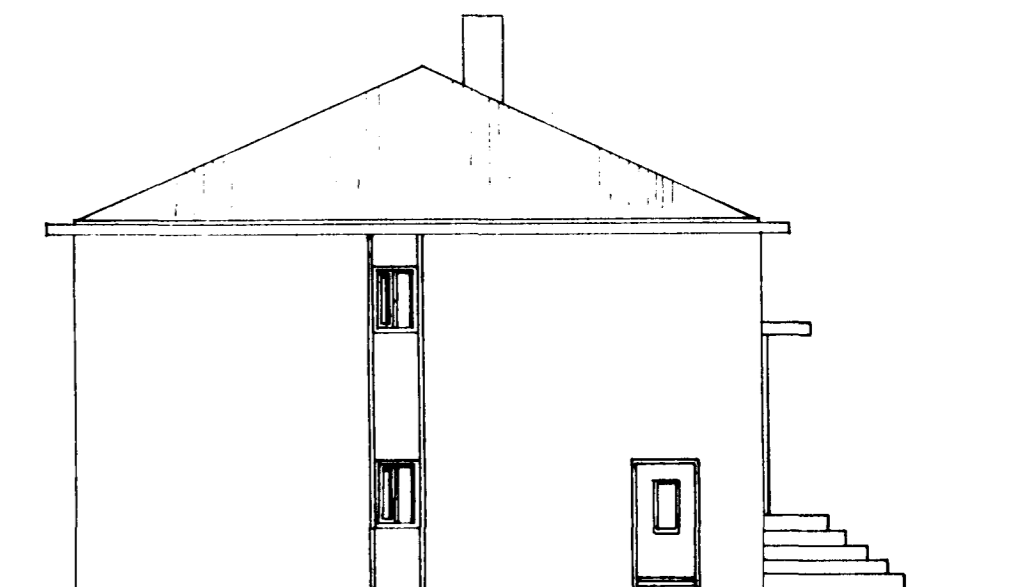

AUSTUR

EFTIR BREYTINGU

DR. NR.	DAGS	EDLI BREYTINGAR	SIGN.
		ÖLDUSLÓÐ 3 HAFNARFIRÐI	DAGS. JULI 1983
		GLUGGABREYTINGAR	HANNAÐ
		MÆLIKV. 1:400	TEIKNAD <i>[Signature]</i>
		SIGURÐUR ÞORLEIFSSON TEKNIFRÆÐINGUR F. T. F. I.	VERK NR. 8332.
		STRANDGÖTU 11 HAFNARFIRÐI SÍMI 54751	BLAD NR.