Sambykkt þann
28 APR. 2004
Byggingafulltrúinn í Hafnarfirði
F.h. Kristján Þórarinsson

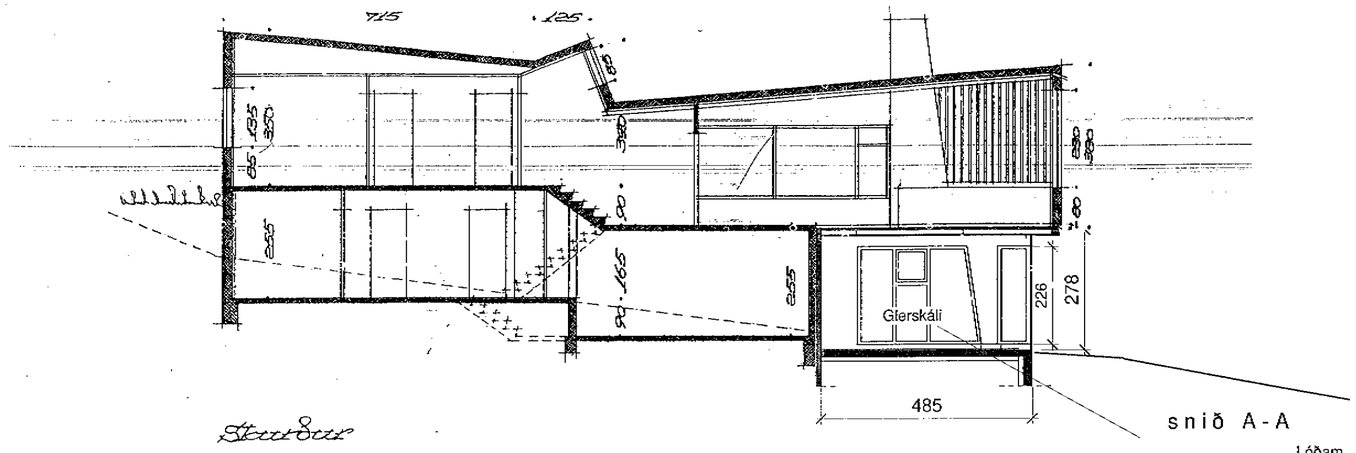

snið A-A

Lóðam.

STÆKKUN HÚSS

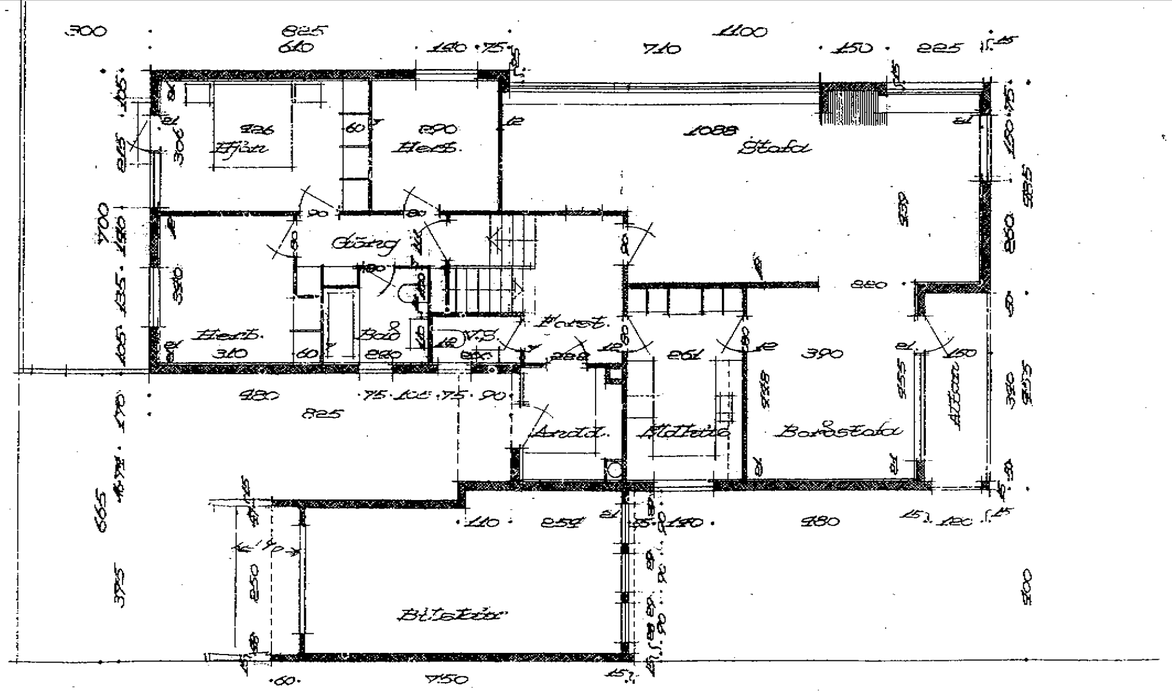

Grunnmynd 1. hæðar.

Upphafleg teikning af efri hæð ÖLDUSLÓÐAR 40
eftir Sigvalda Thordarson, arkitekt, frá 1959.
Bílgeymsla stækkuð 1975 skv. teikn. Óla Þórðarsonar, ark.
Teikning þessi fylgir umsókn um glerskála undir stofu aðalhæðar.

1:100

1 2 3 4 5 6 7 8 9 10M

ASK
Arkitektar Skógarhlíð
Skógarhlíð 18 101 Reykjavík
Sími: 551 1010 Fax: 562 0588
Heimasíða: www.arkitektar.is

ÖLDUSLÓÐ 40
glerskáli undir stofu grunnm. efri hæðar

Árni Friðriksson kt. 271049 - 2699

Verk. nr.	Mkv.
	1:100
Teikn. áfr.	Dags. 21.04.'04
Teikn. nr. A-03	Útgáfa.