


KERFI RÚMMYND

≈ 1:50

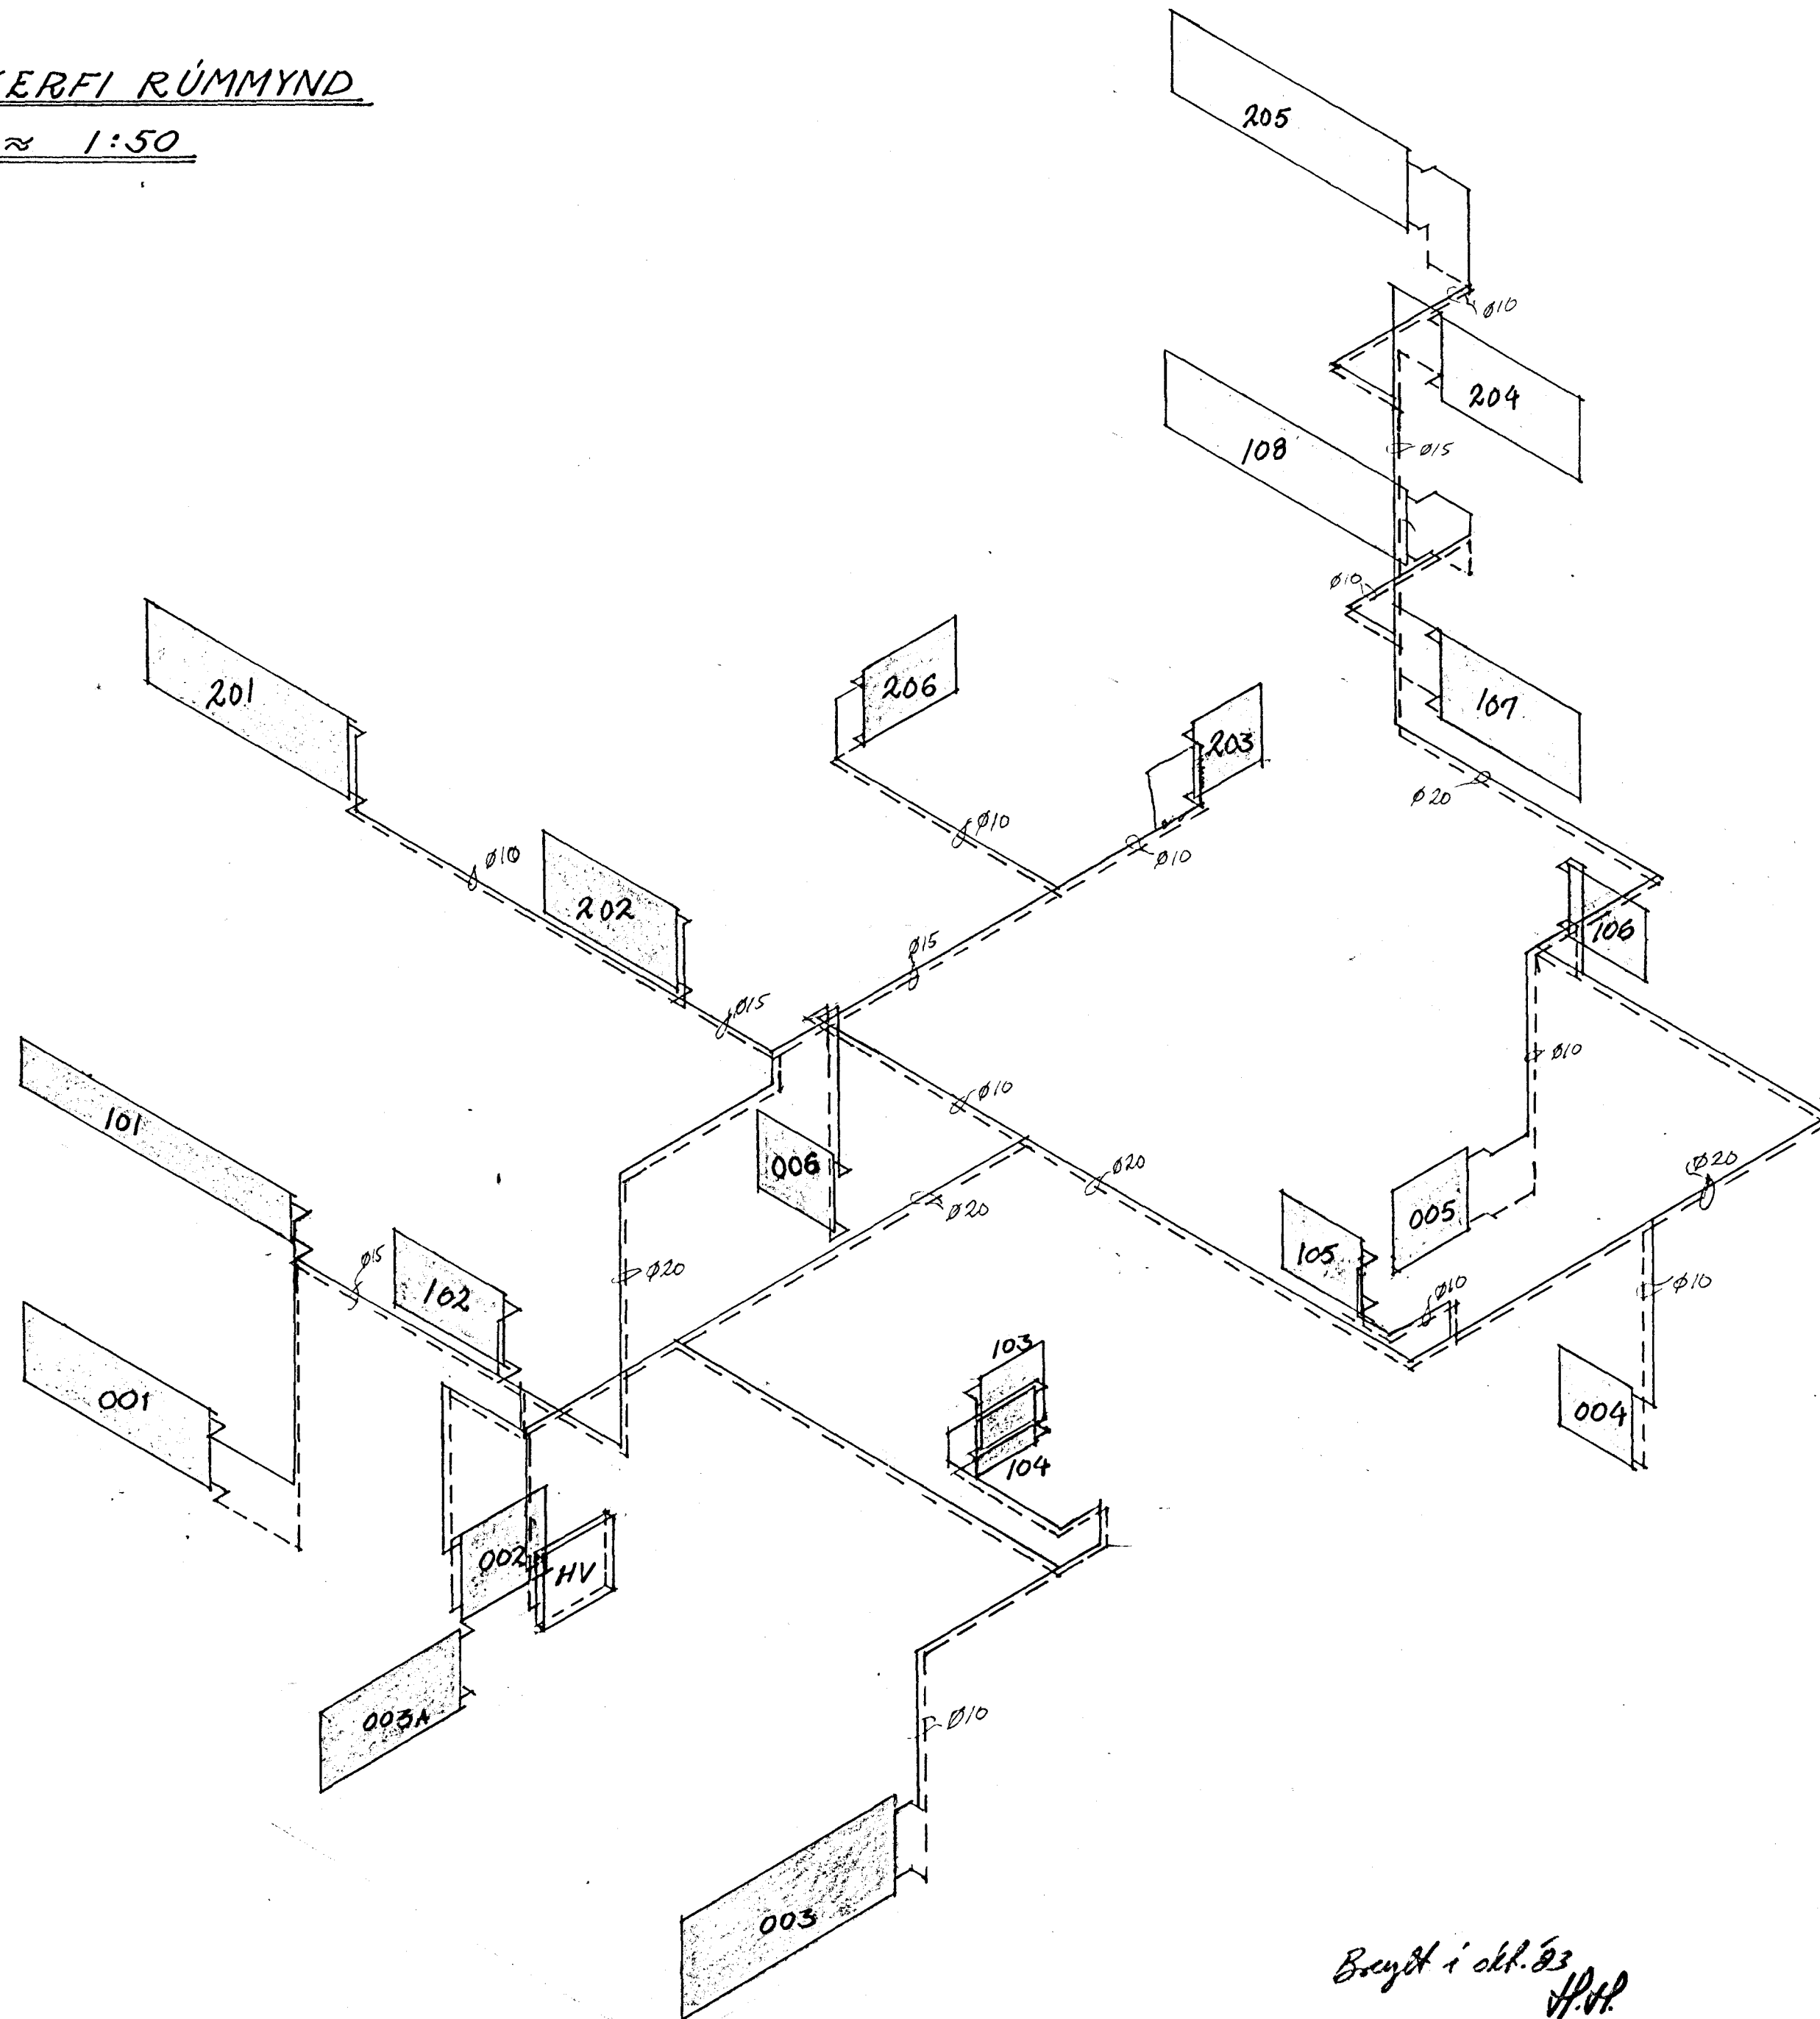

Breytt í okt. 83
H.H.

ÖLDUSLÓÐ 41 HAFNARFIRÐI	HAFNARF. JÚNÍ 1982
HITALAGNIR RÚMMYND	TEIKNING NR. 4. 2. REIKN. H.H. T.EIKN. 1/6.
HALDOR HANNESSON BYGG.VERKFR. GUNNARSSUNDI 10 HAFN 9. 534 23	