

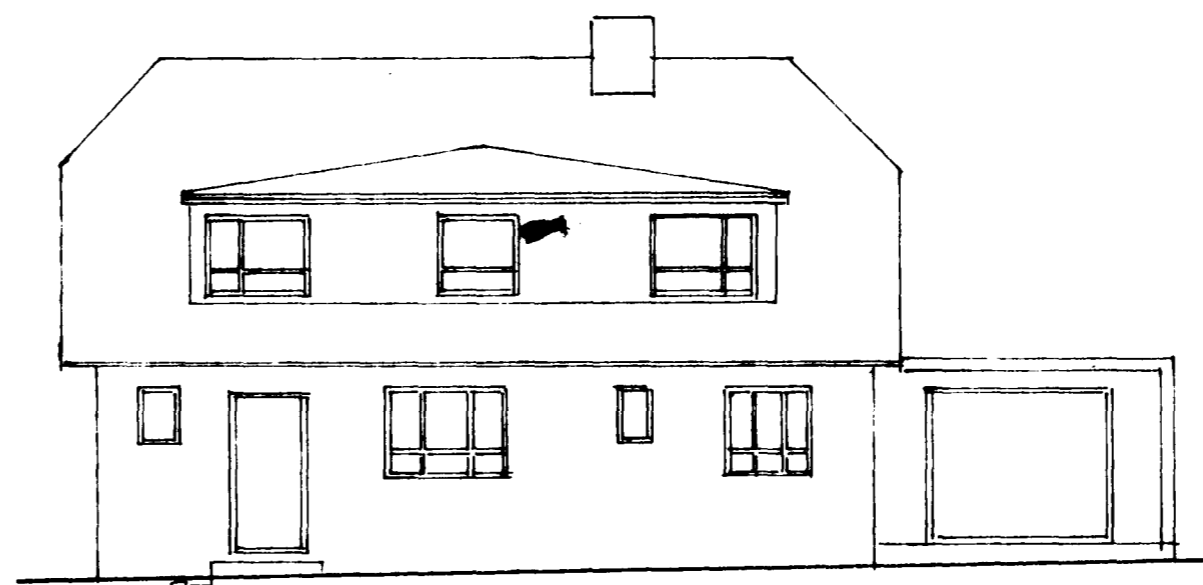


Samþykkt á fundi bygginga-
nefndar þ. 15/6 1983
BYGGINGAFULLTRÚD
Í HAFNARFIRDI




[Signature]

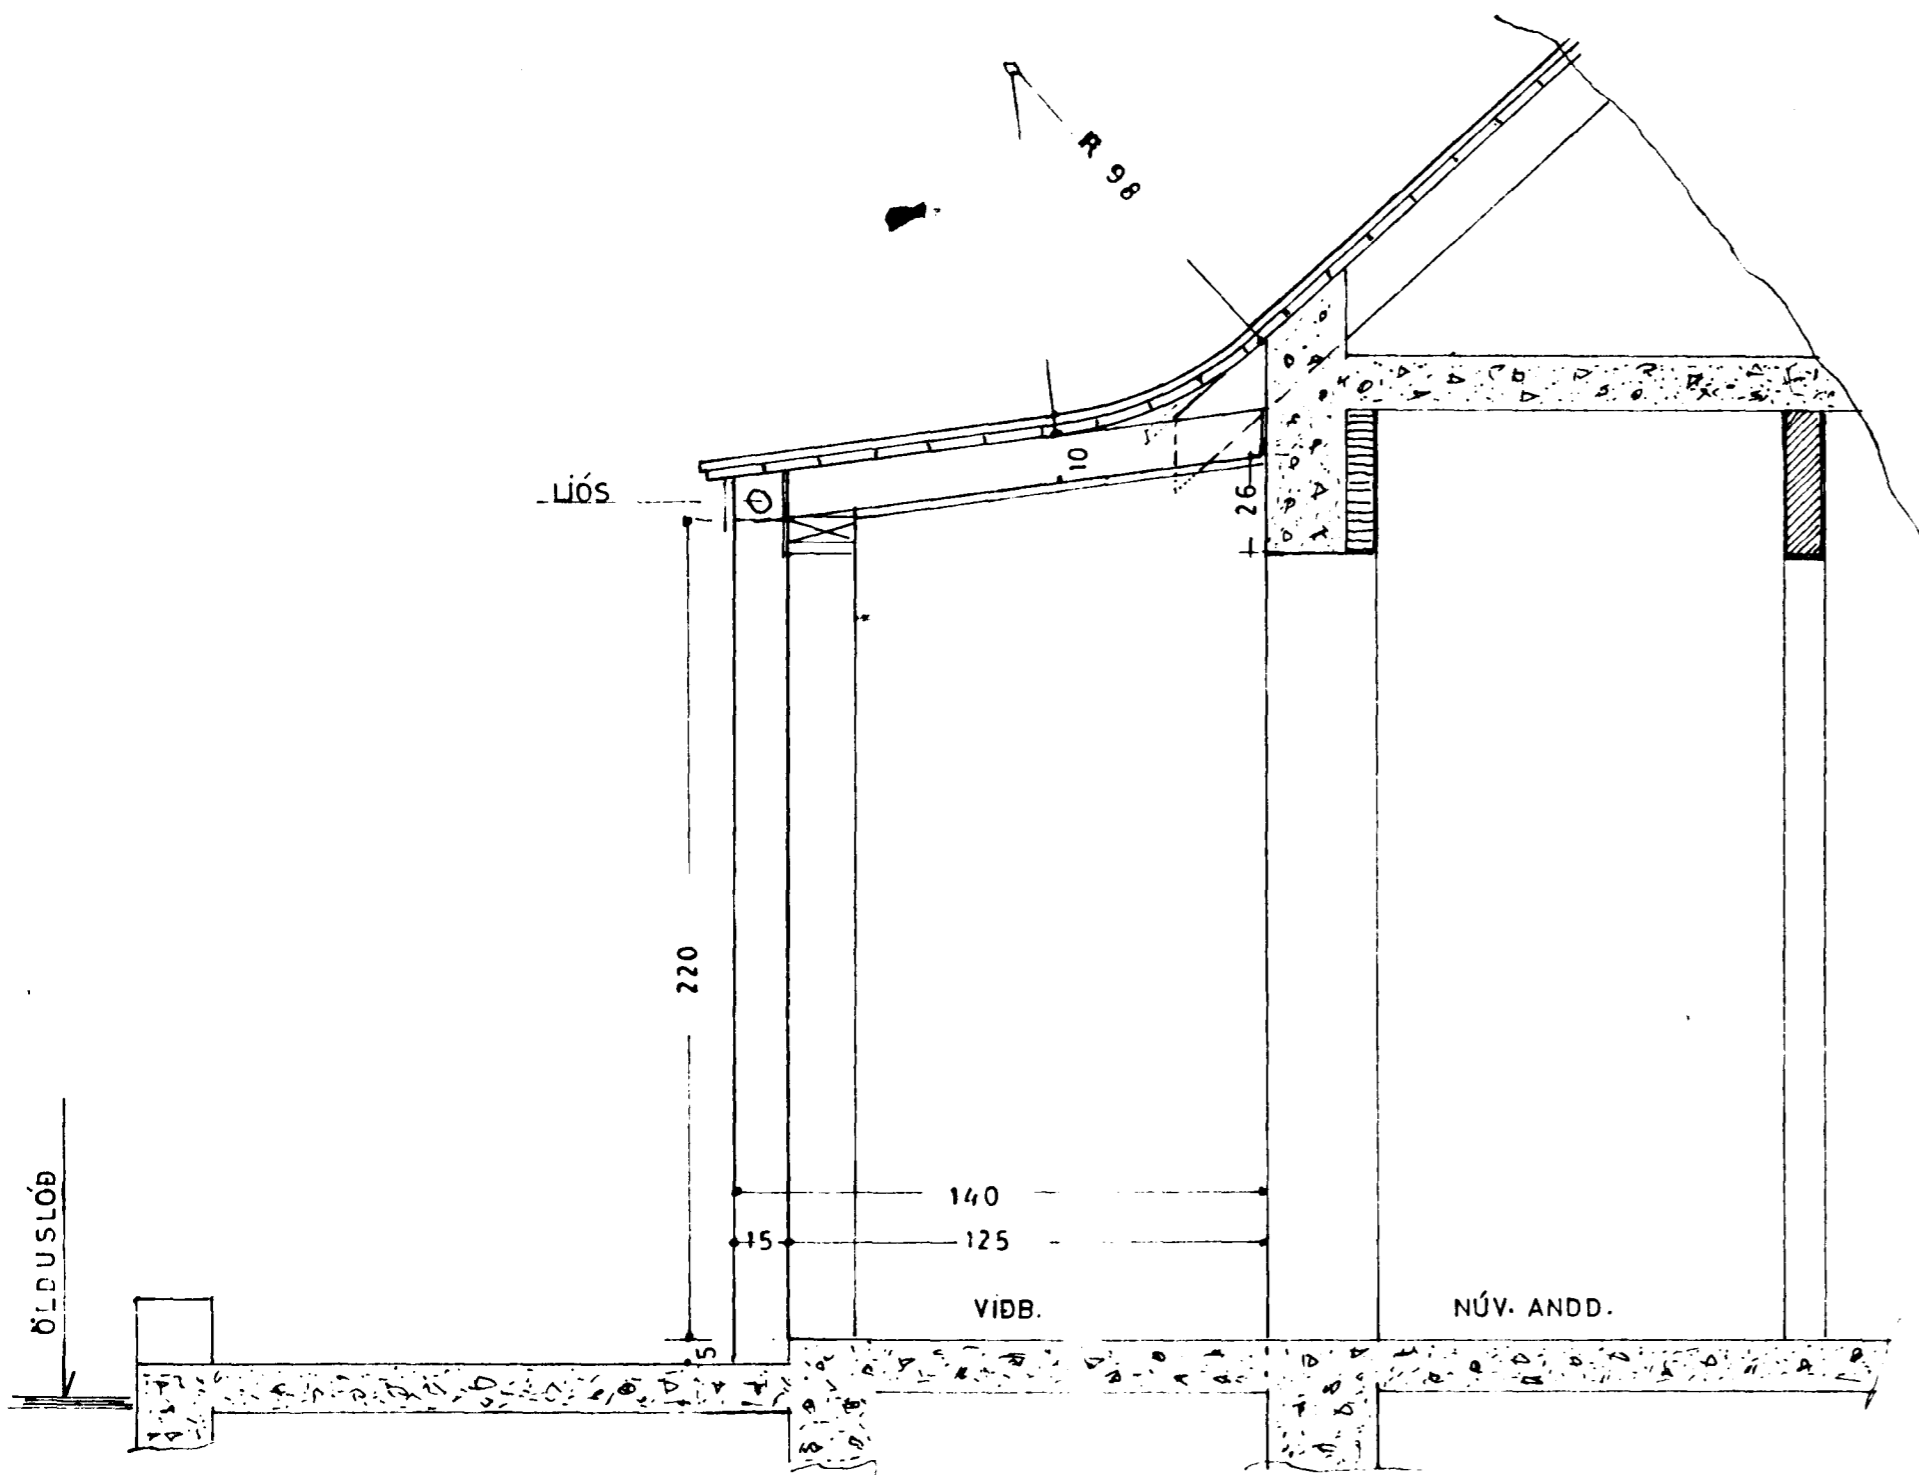


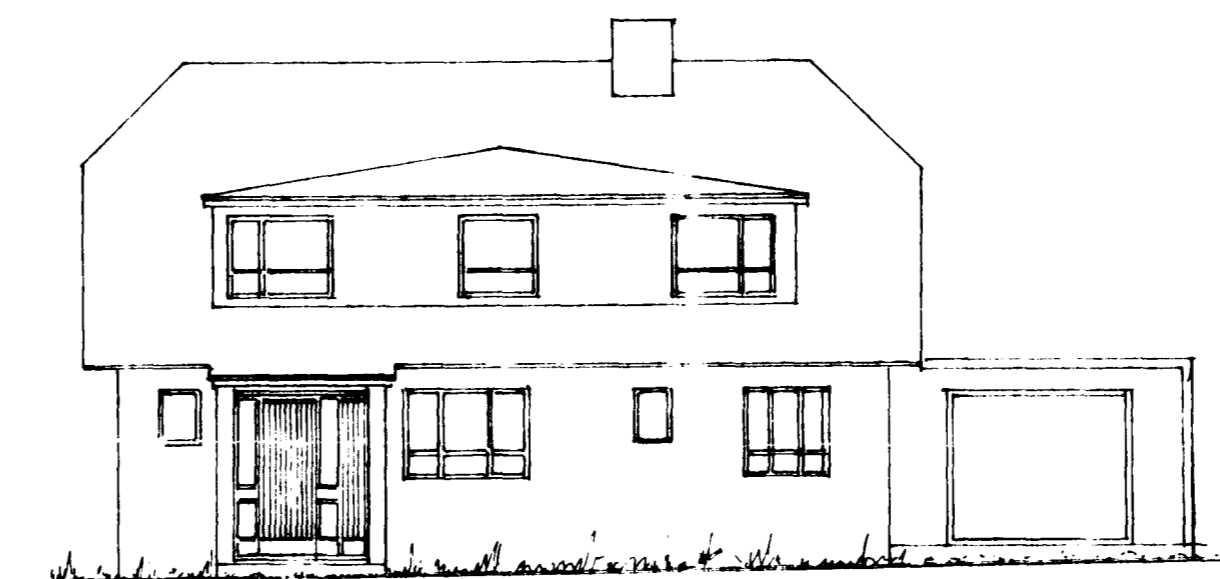

SUÐAUSTUR, EFTIR BREYTINGU.

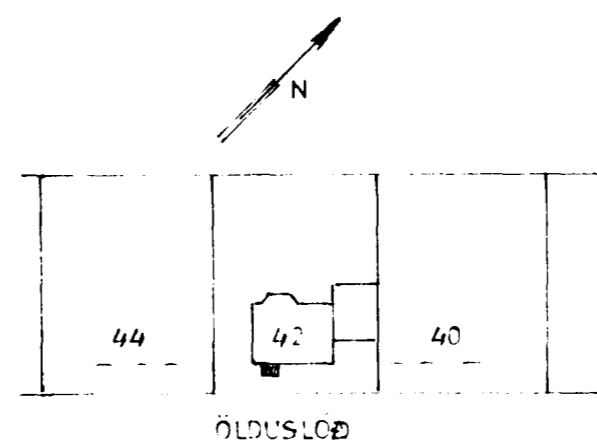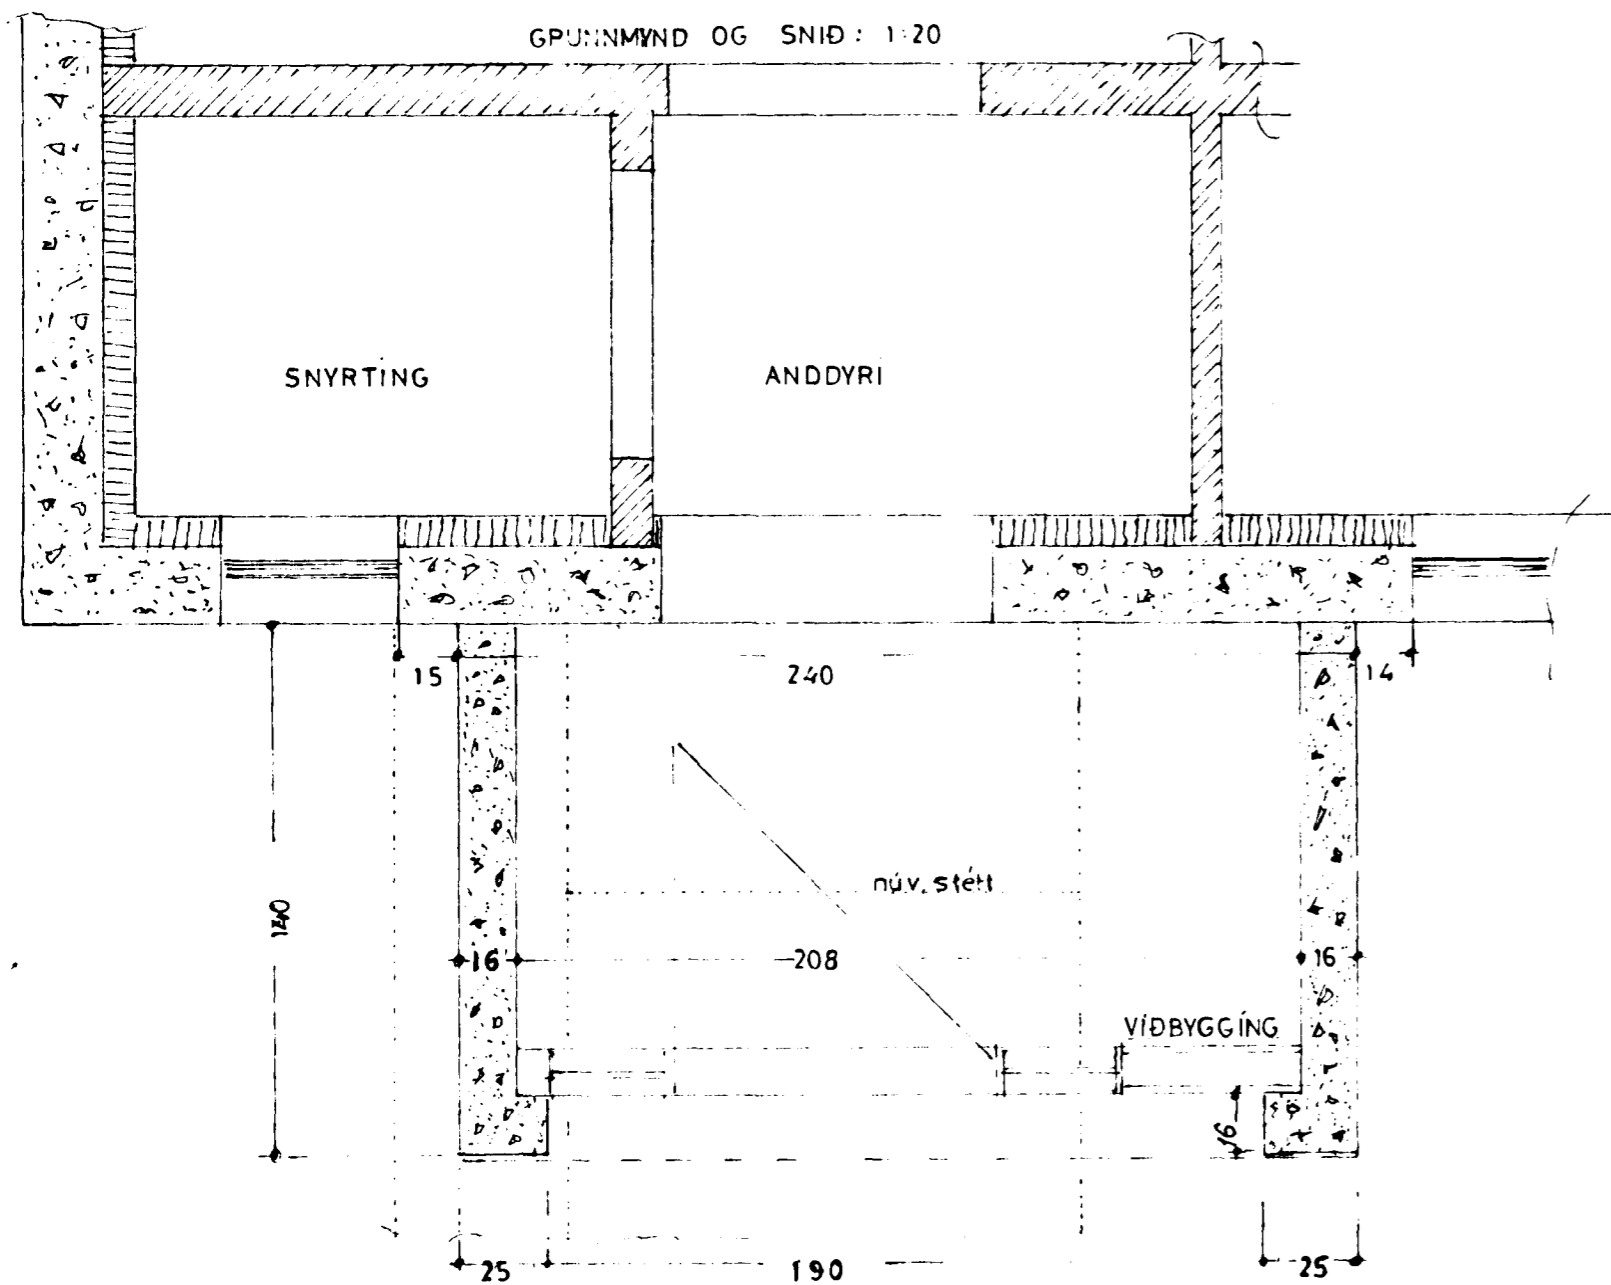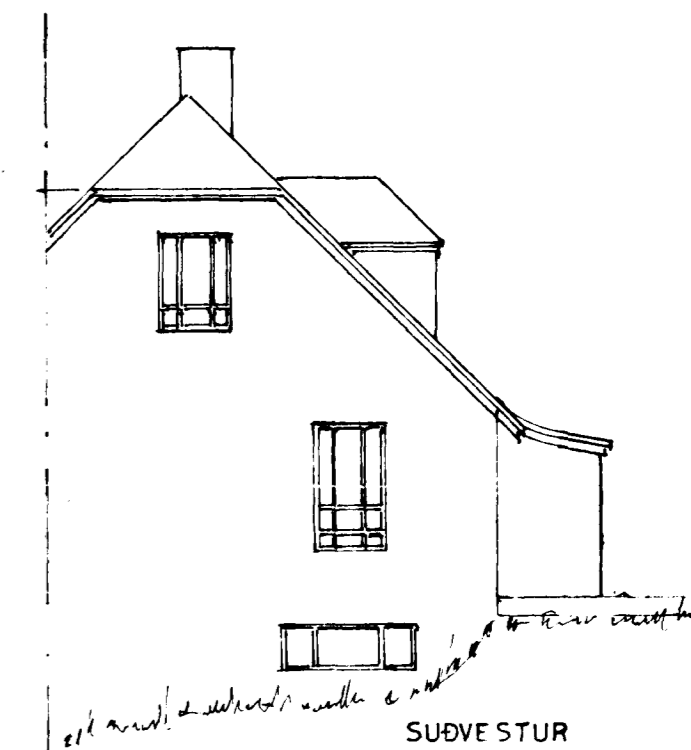

AFSTÖÐUMYND
1:1000

9880-0420 01

STÆRD VIÐBYGGINGAR:
30m².7m³

ÖLDUSLÓÐ NR 42

VIÐBYGGING VIÐ ANDDYRI
1:100
1:20
1:1000


[Signature]