


GÖNGUSTÍGUR

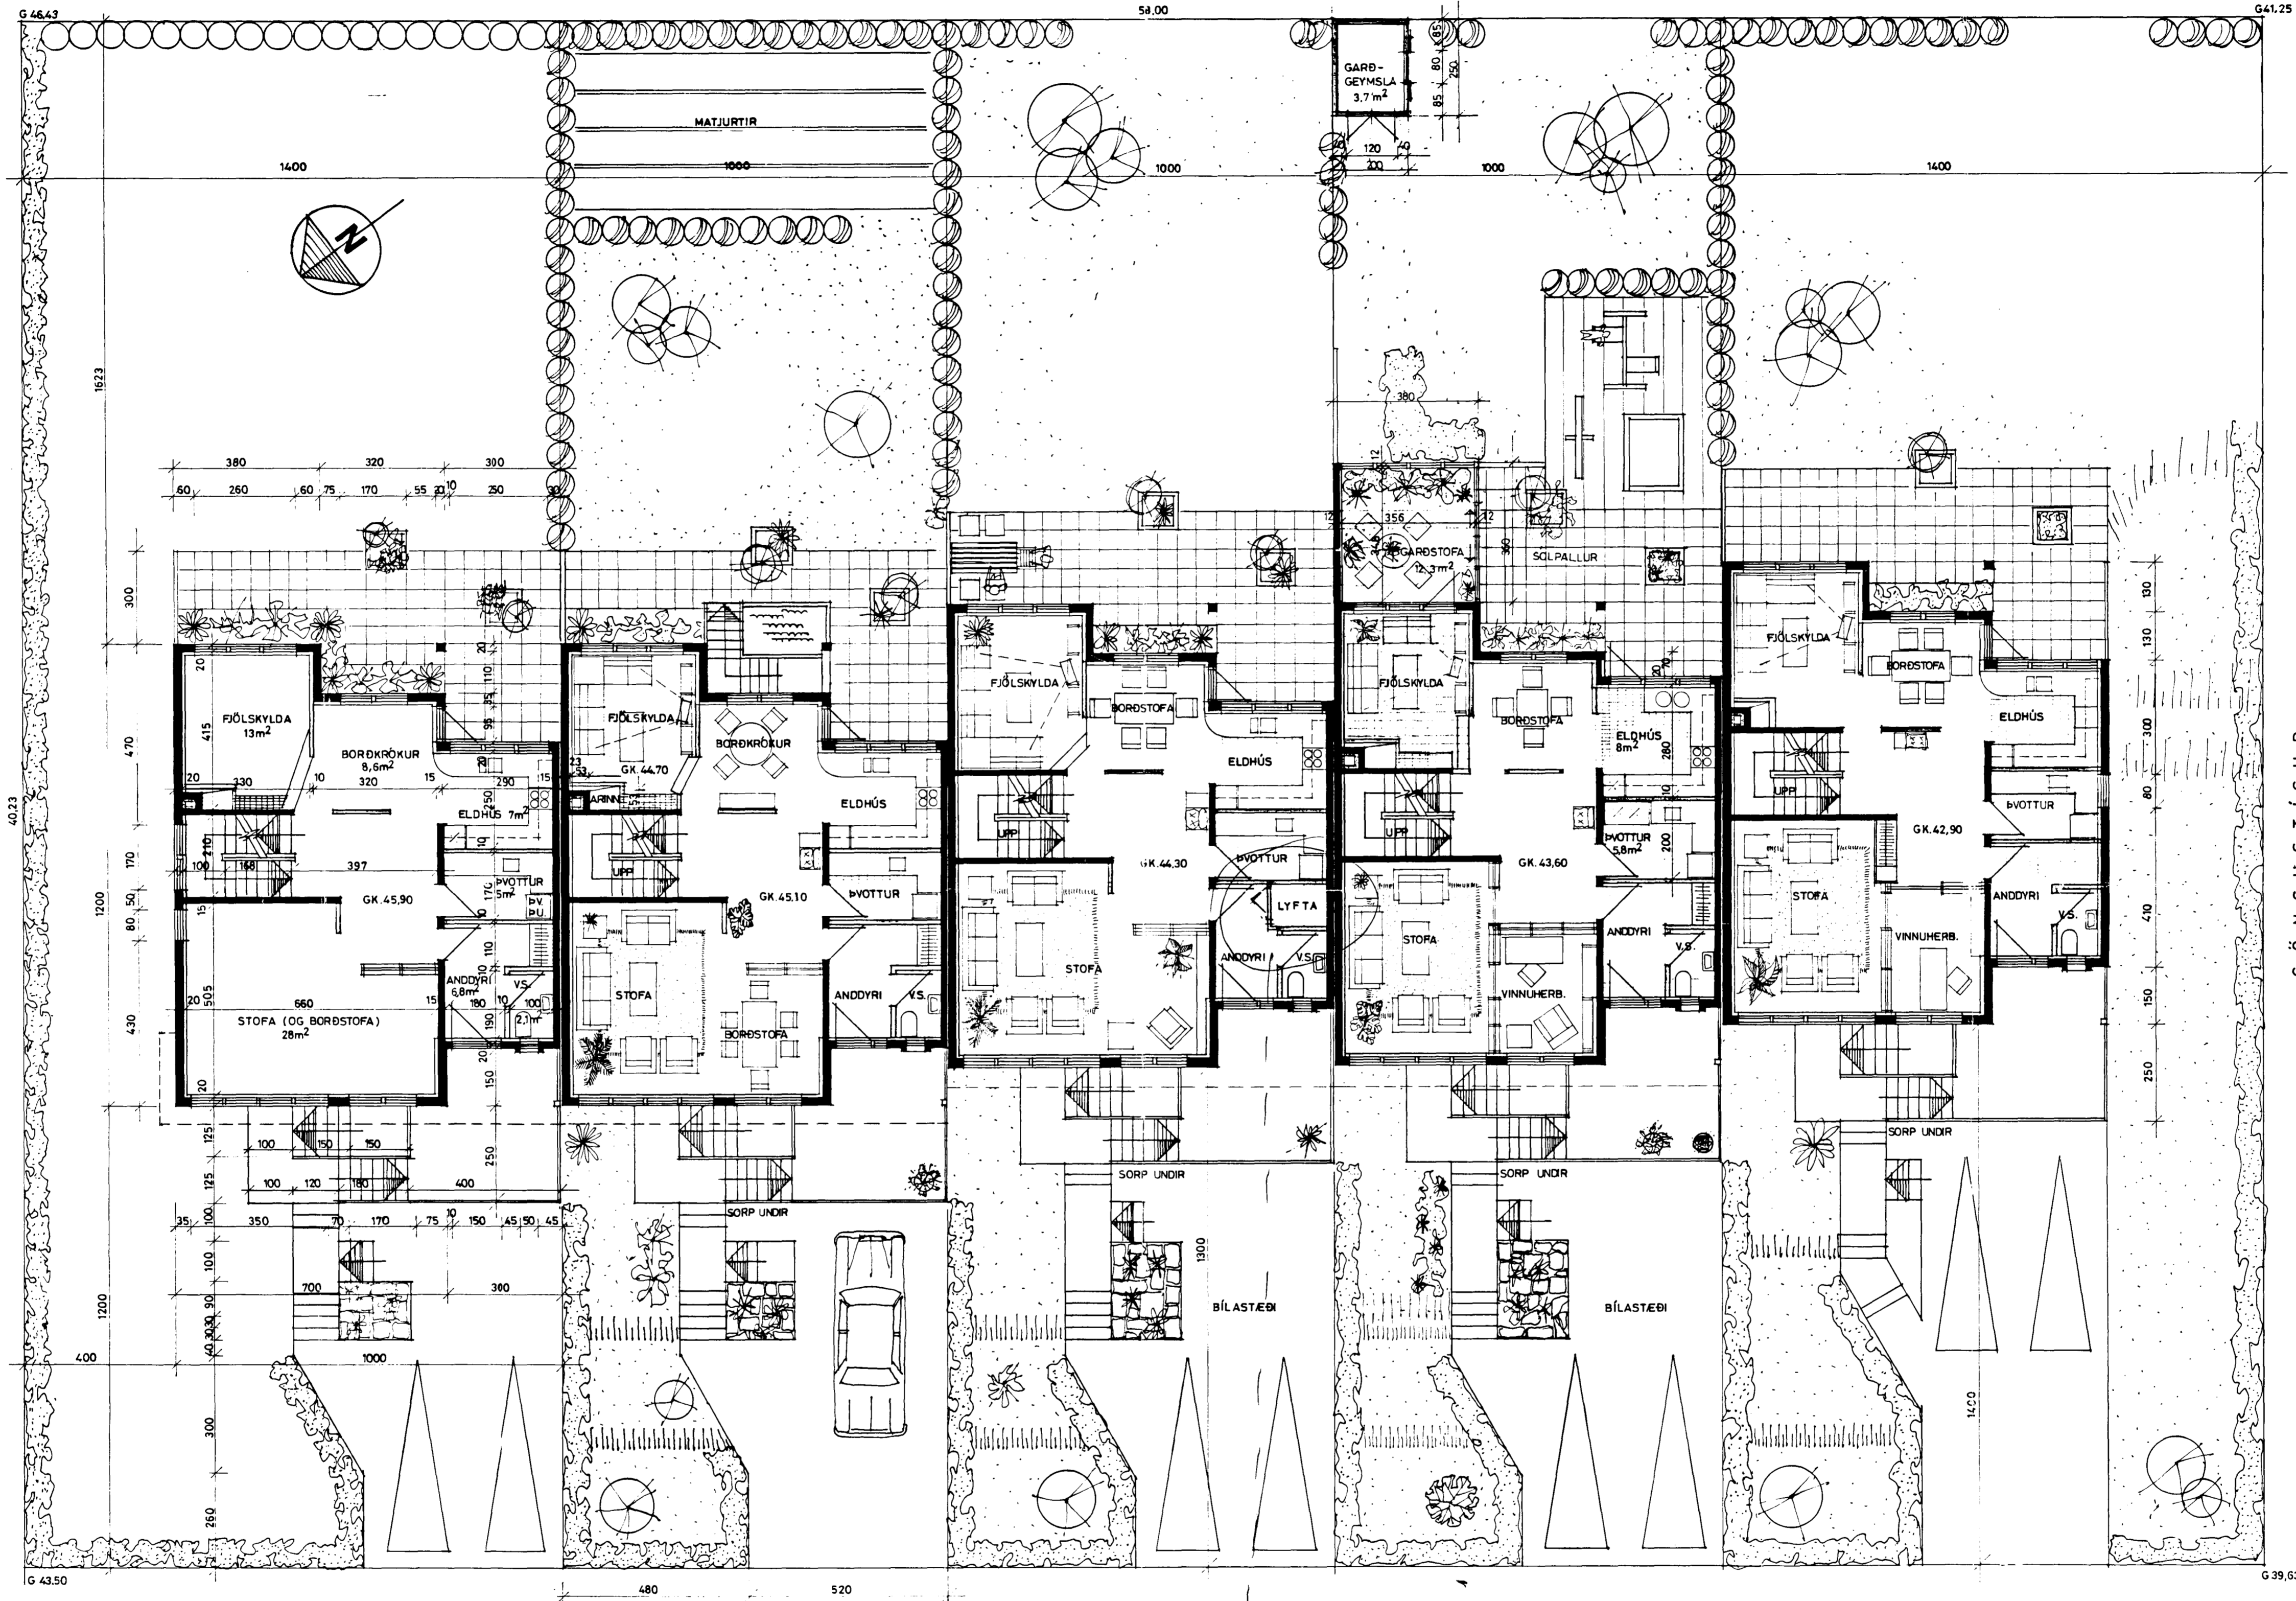

ÖLDUSLÓÐ

Vith lefki fyrir  
lefki í júní 1975.

BREYTT 1. JÚLÍ '82

5610260

TEIKNISTOFAN HRINGBRAUT 56, 220 HAFNARFIRÐI, S. 54355  
PALL V. BJARNASON, ARKITEKT, FAI

21.02

ÖLDUSLÓÐ 39, 41, (42) 43 & 47, HAFNARFIRÐI -RÁÐHÚS  
GRUNNMÝND HÉÐAR OG LÓÐAR

DAGS.	DES. 1981
KVARDI	1:100
HANNAÐ	PVB
TEIKNAD	PVB
YFIRF.	PVB

Páll V. Bjarnason