


Samhætt á fundi byggingar-  
nefndar 2011/82  
BYGGINGUMULLINGAR  
I HAFNARFIRDI  
*S. Bjarnason*

Gætt skal frá önnu  
eðlisferli í samráði við  
skrárhöfundinn

G Ö N G U S T Í G U R

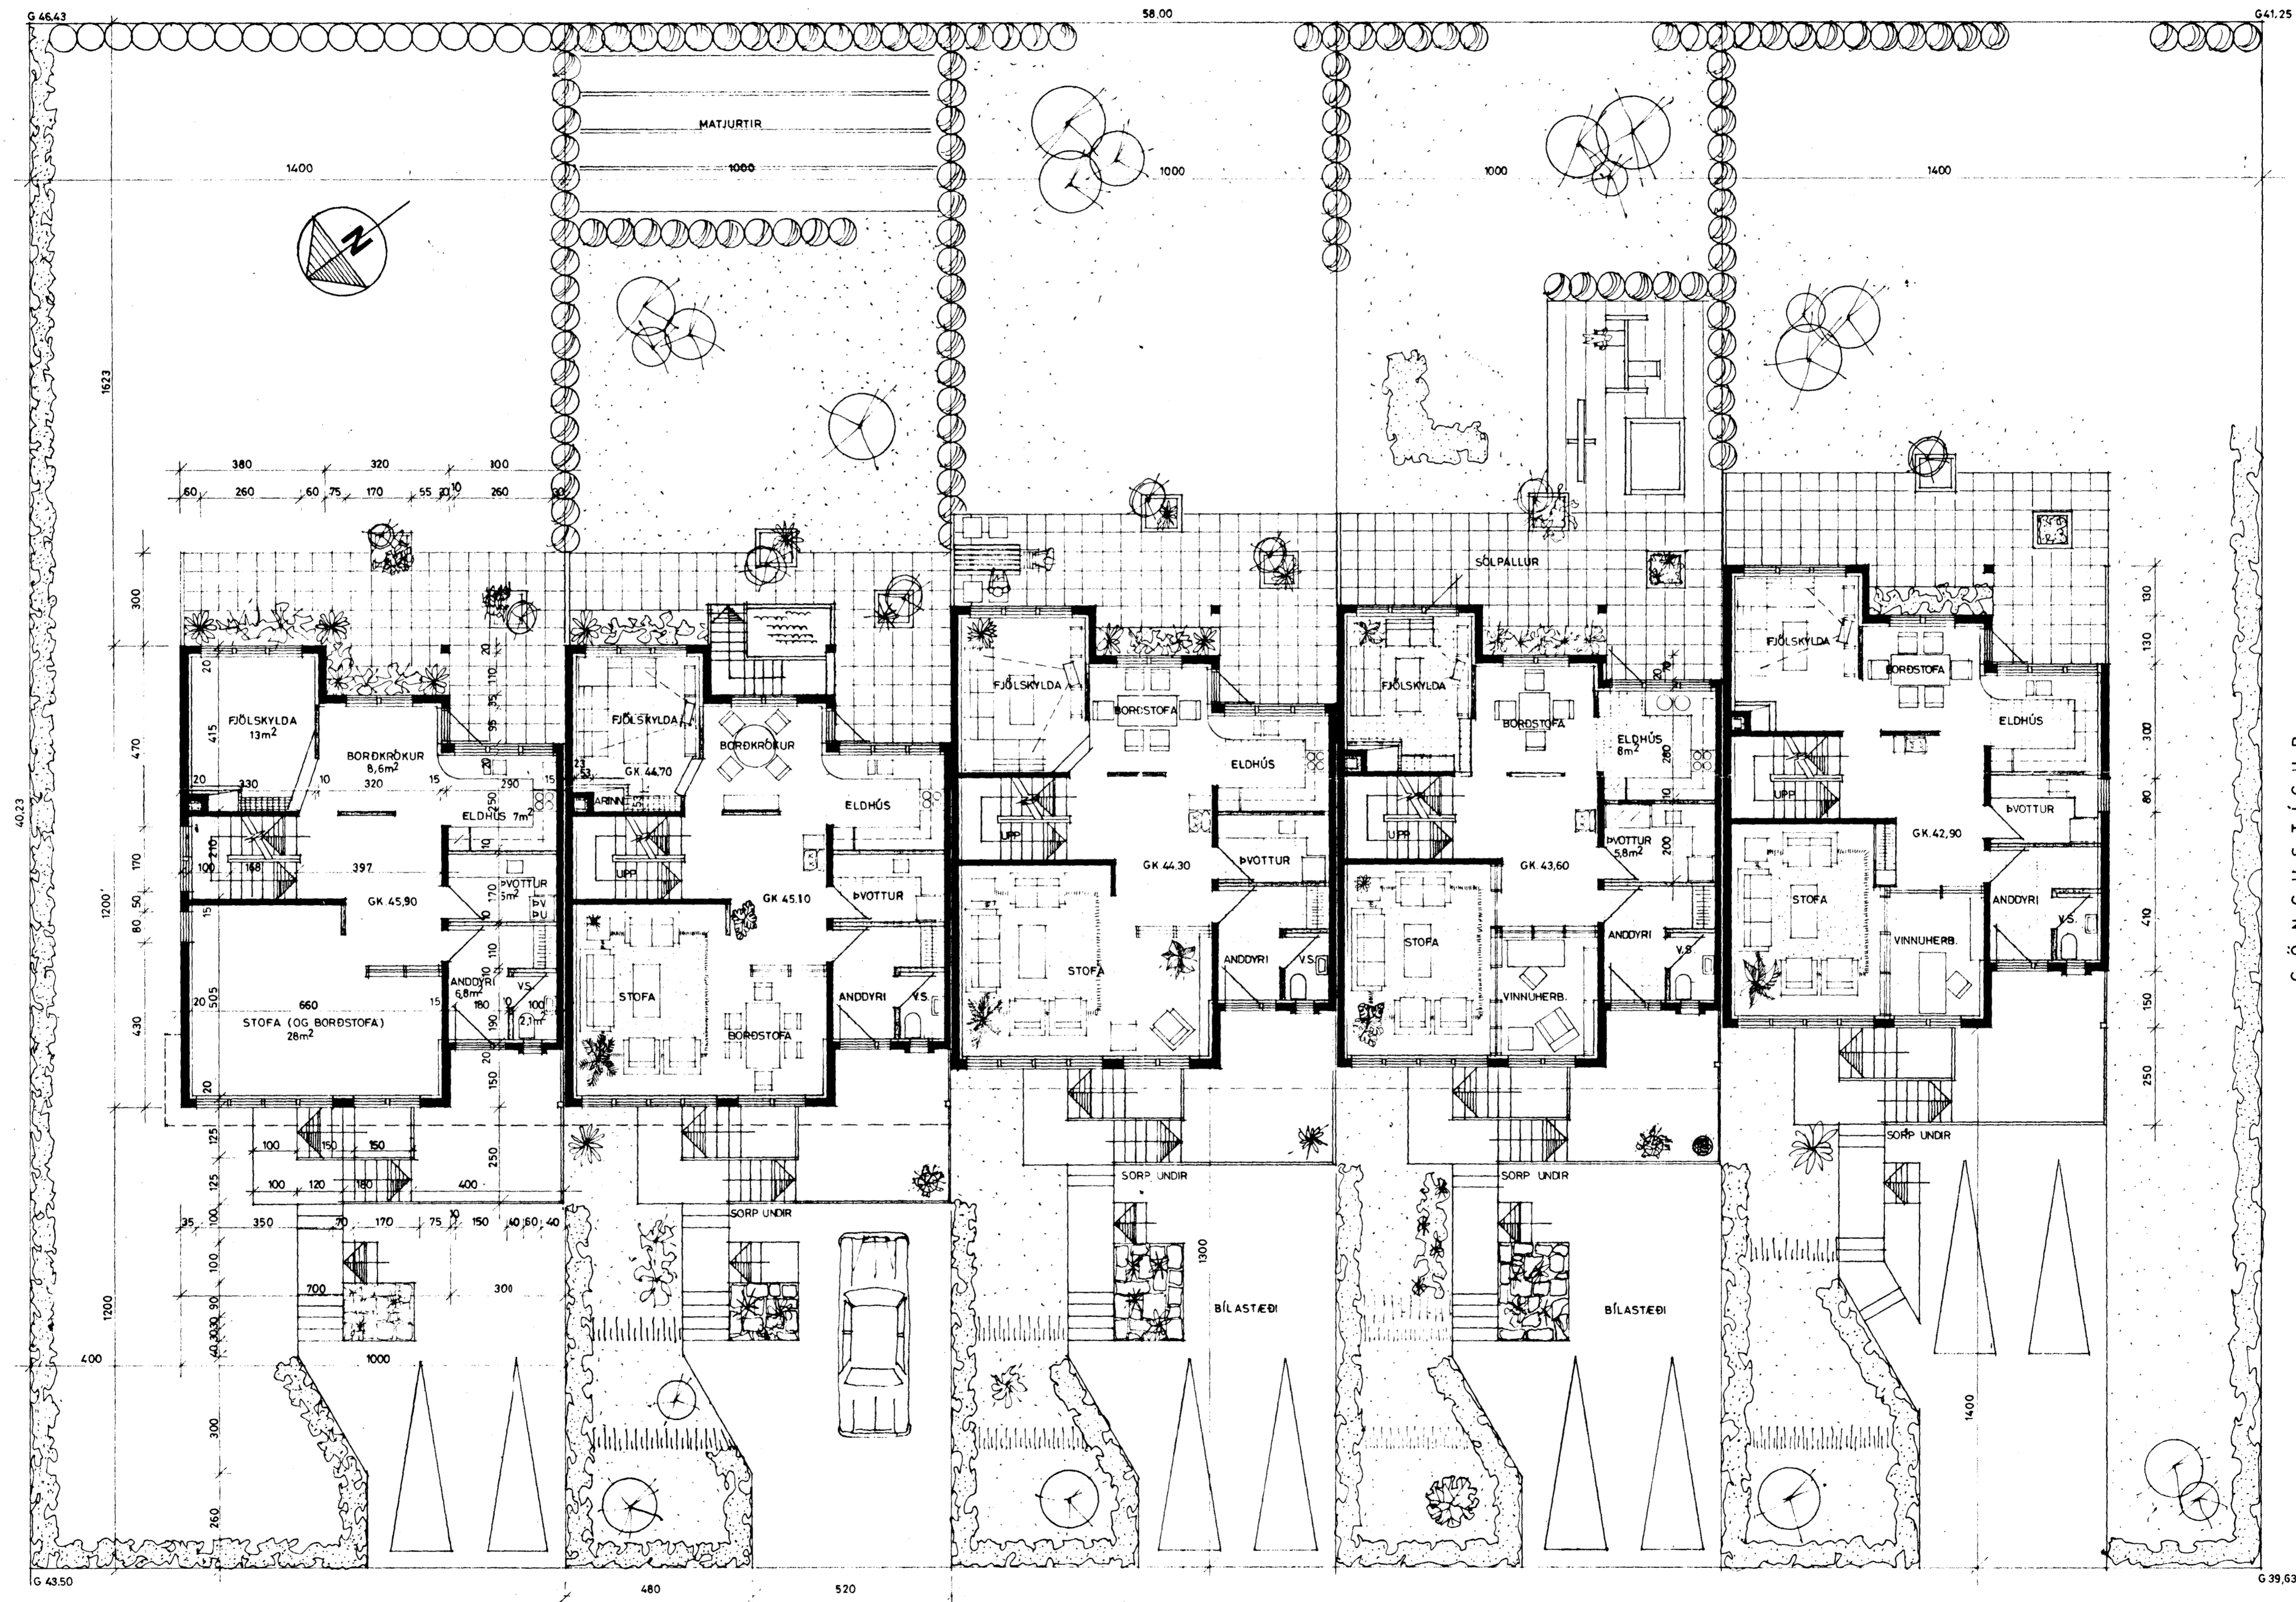

Ö L D U S L Ó Ð

9880-0390-01  
9880-0410-01  
9880-0430-01  
9880-0450-01  
9880-0470-01

BREYTT 1. JÚLÍ 82

**TEIKNISTOFAN** HRINGBRAUT 56, 220 HAFNARFIRDI, S 54355  
PALL V. BJARNASON, ARKITEKT, FAI

DAGS	DES. 1981
KVARDI	1:100
HANNAÐ	PVB
TEIKNAD	PVB

ÖLDUSLÓÐ: 39, 41, 43, 47, HAFNARFIRDI - RAUHÚS  
GRUNNMYND HEIÐAR OG LÓÐAR  
*Páll V. Bjarnason*