


KERFI RÚMMYND
≈ 1:50

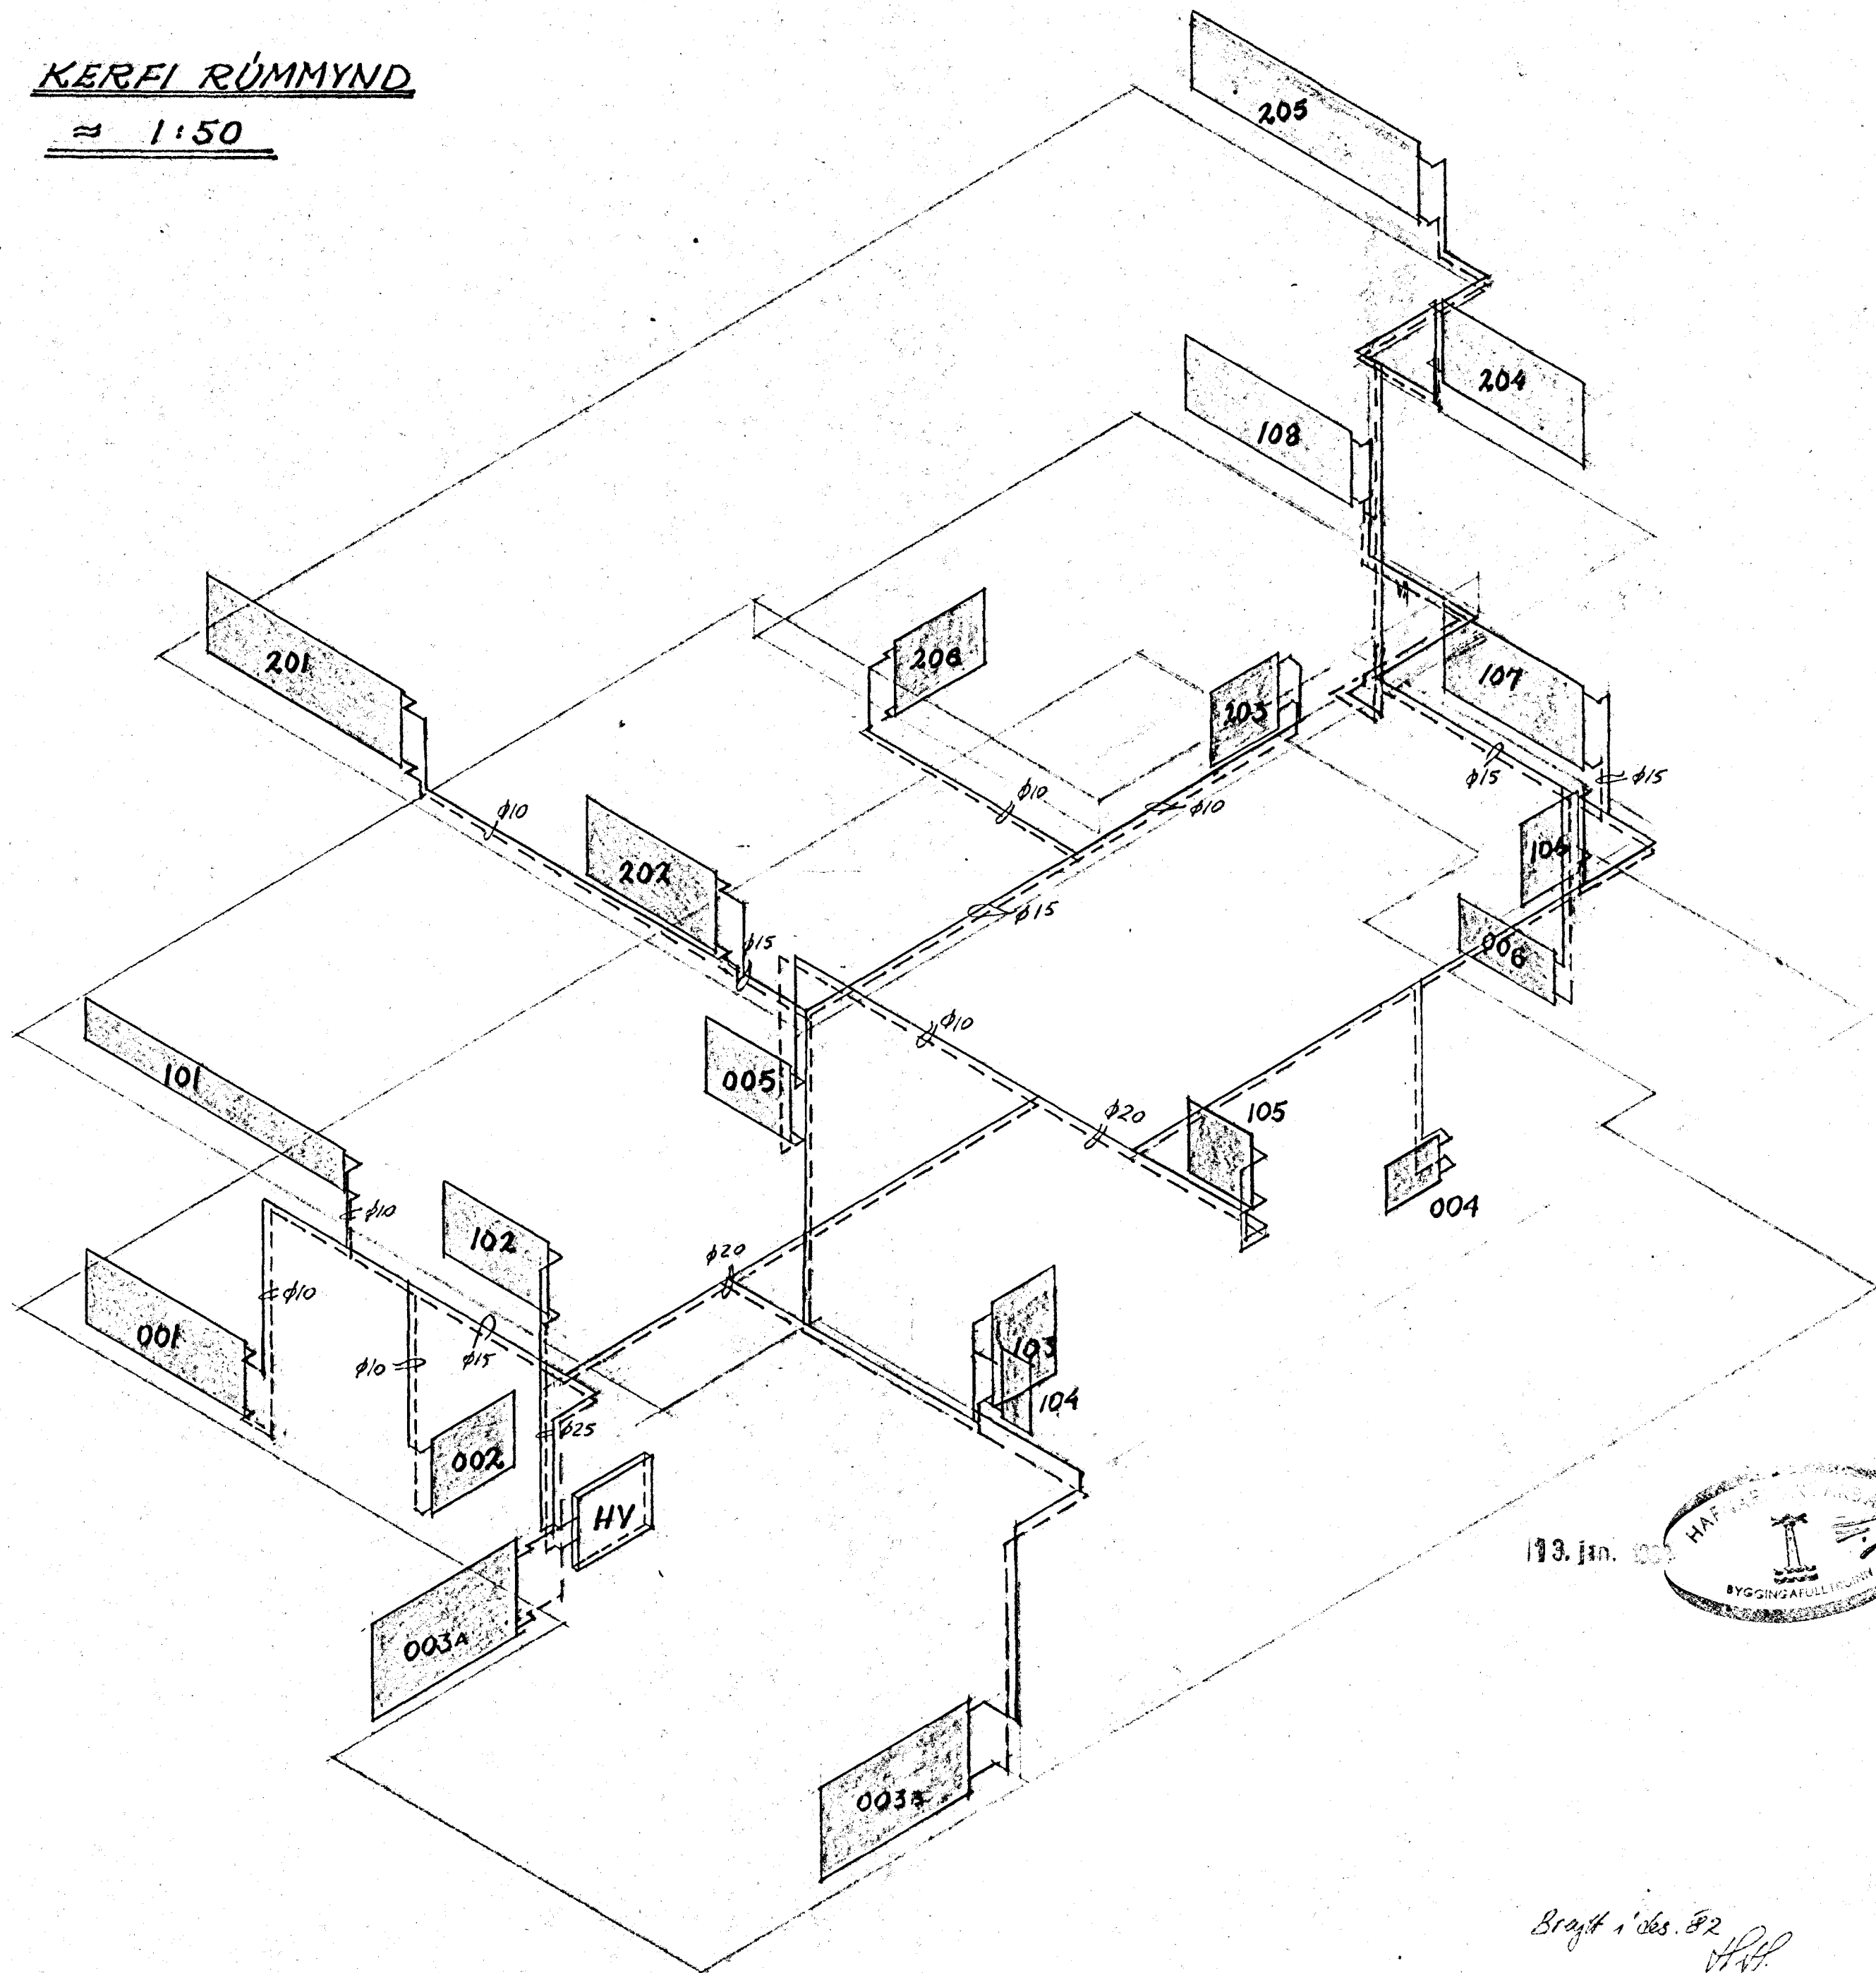

13. Jún. 1982

Brætt í des. 82

ÖLDUSLÓÐ 43 HAFNARFIRÐI	HAFNARF. JÚN 1982.
HITALAGNIR RÚMMYND	TEIKNING NR. 4.3. REIKN. HAF. TEIKN. 58.
HALDÓR HANNESSON BYGG. VERKFR. GUNNARSSUNDI 10 HAFN. S. 53423.	