


GRUNNMYND RISHÆÐ 1:50

BREYTING
 MARS '87: LEGU LAGNA OG OFNA.

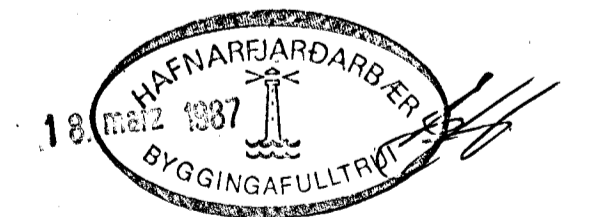

SKÝRINGAR SJÁ BL. NR. 3

KRISTJÁN KNÚTSSON
 TÆKNIFRÆÐINGUR FTFÍ

S. 651647

ÖLDUSLÓÐ 48 HF RISHÆÐ	DAGS. MARS 86 MKV. 1150
GRUNNMYND HITA- OG VATNSLAGNA	BL. 1 AF 3 VERK. 857-02
HITA- OG HREINLÆTISLAGNIR.	