


RÚMMYND HITALAGNA 1:50

BREYTING  
 MARS '87: LEBU HITALAGNA

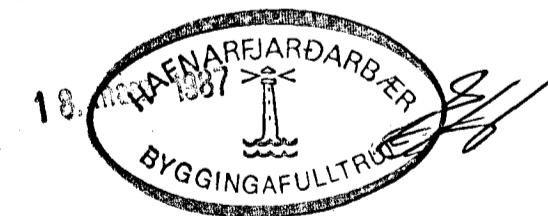

OFNATAFLA SJÁ BL. NR. 3  
 SKÝRINGAR SJÁ BL. NR. 3  
 ATH.: OFNASTÆRÐIR SKULU ATHUGAST Á  
 STAÐNUM ÆÐUR EN ÞEIR ERU  
 PANTAÐIR.

KRISTJÁN KNÚTSSON  
 TÆKNIFRÆÐINGUR FTFÍ 5. 45 16 47

ÖLDUGLÓÐ 48	DAGS. MARS '86
RISHÆÐ	MKV. 1:50
RÚMMYND HITALAGNA.	BL. 2 AF 3
HITA- OG HREINLÆTISLAGNIR.	VERK. B57-02