





Samþykkt þann

07 JUNI 2001


Byggingafulltrúinn í Hafnarfirði
F.h. Sigurbjartur Halldórsson

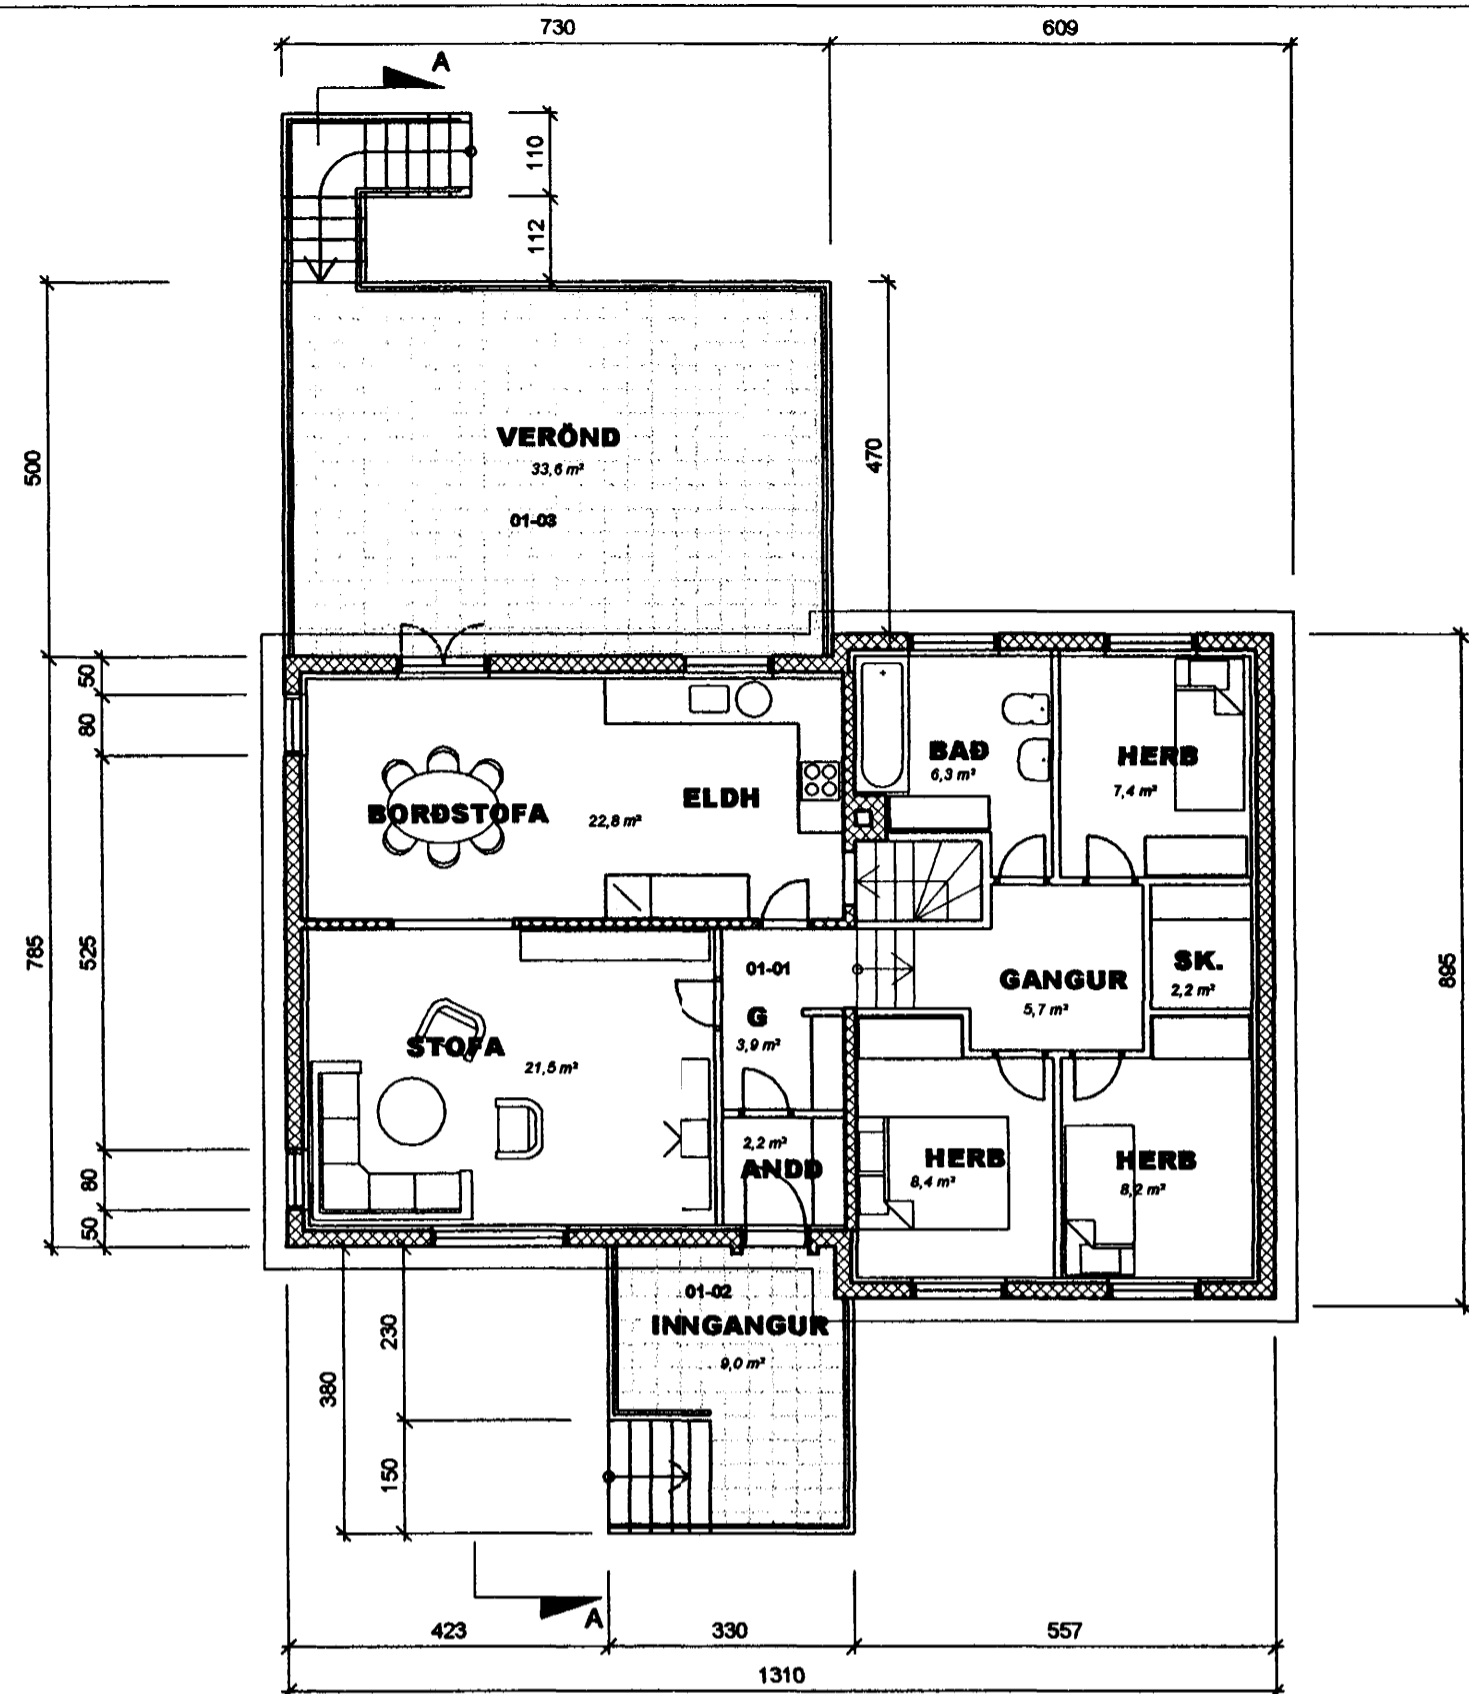

GRUNNMYND 1. HÆÐAR

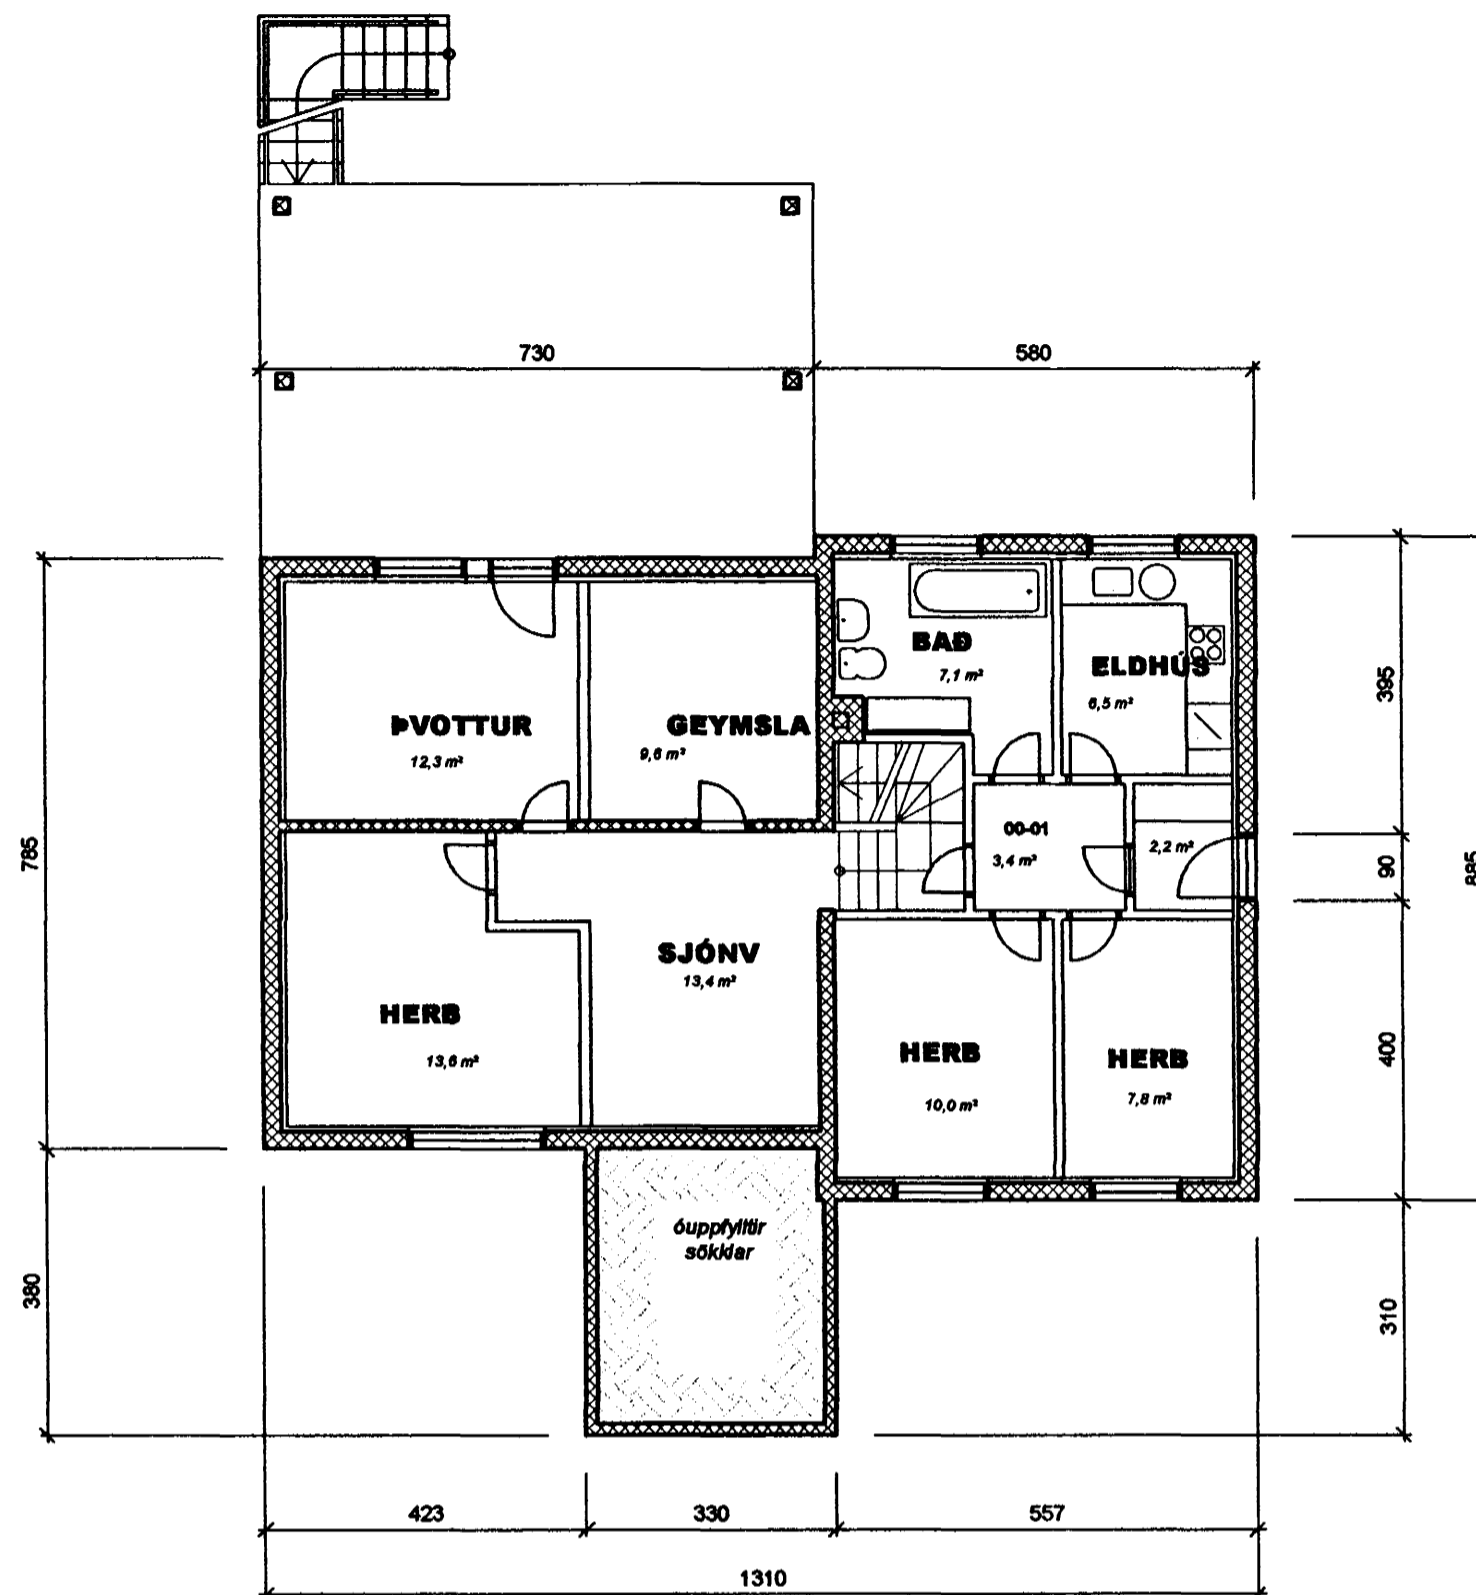


GRUNNMYND KJALLARA

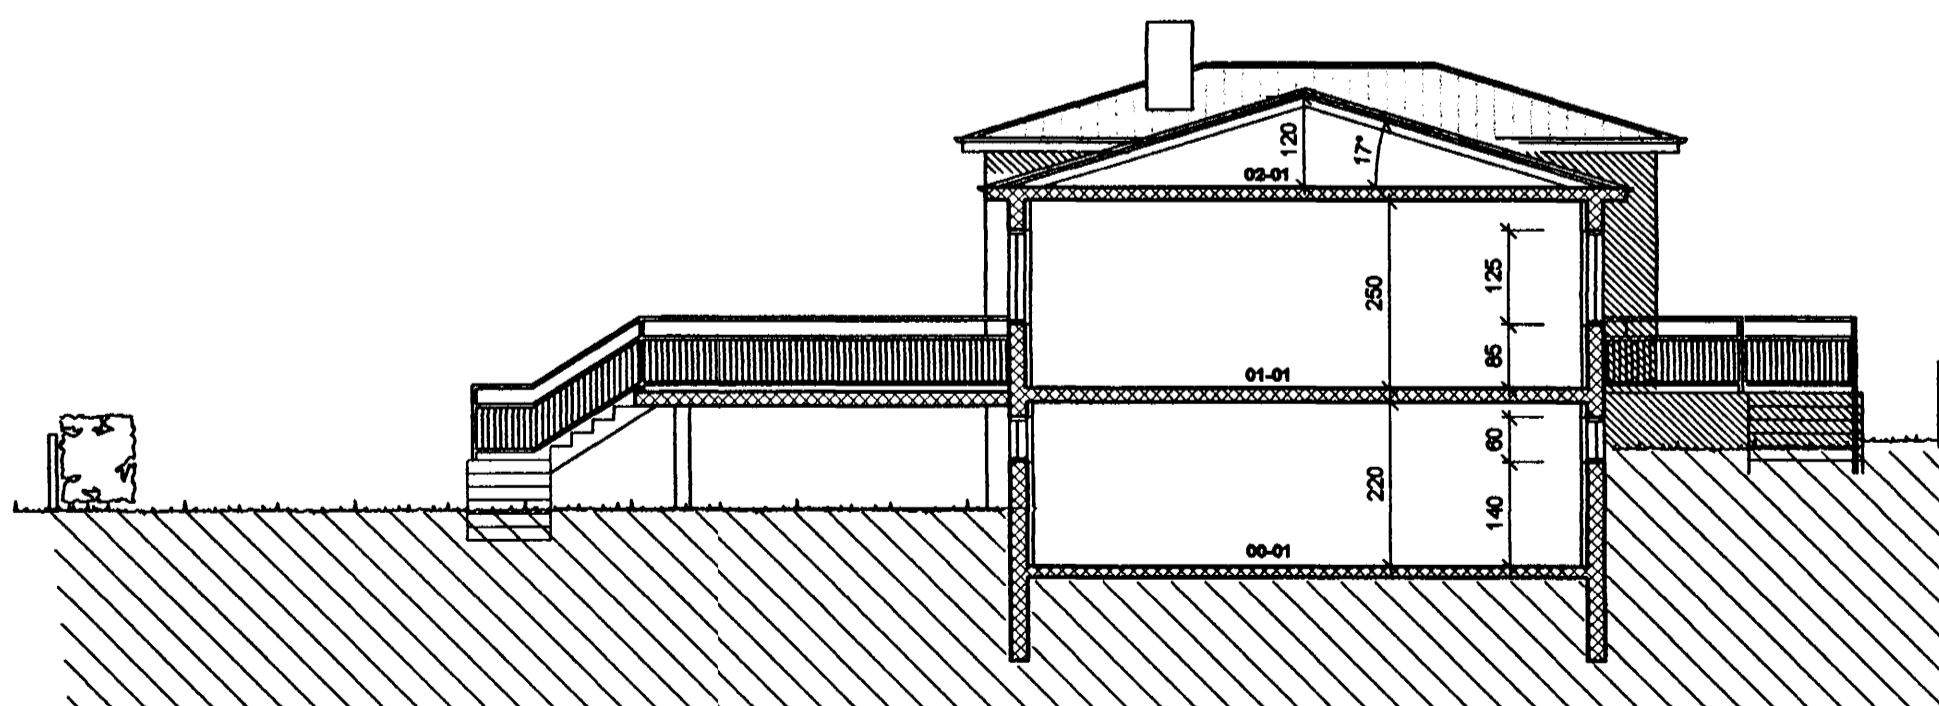

SNEIÐING

ÖLDUSLÓÐ 4, HAFNARFIRÐI

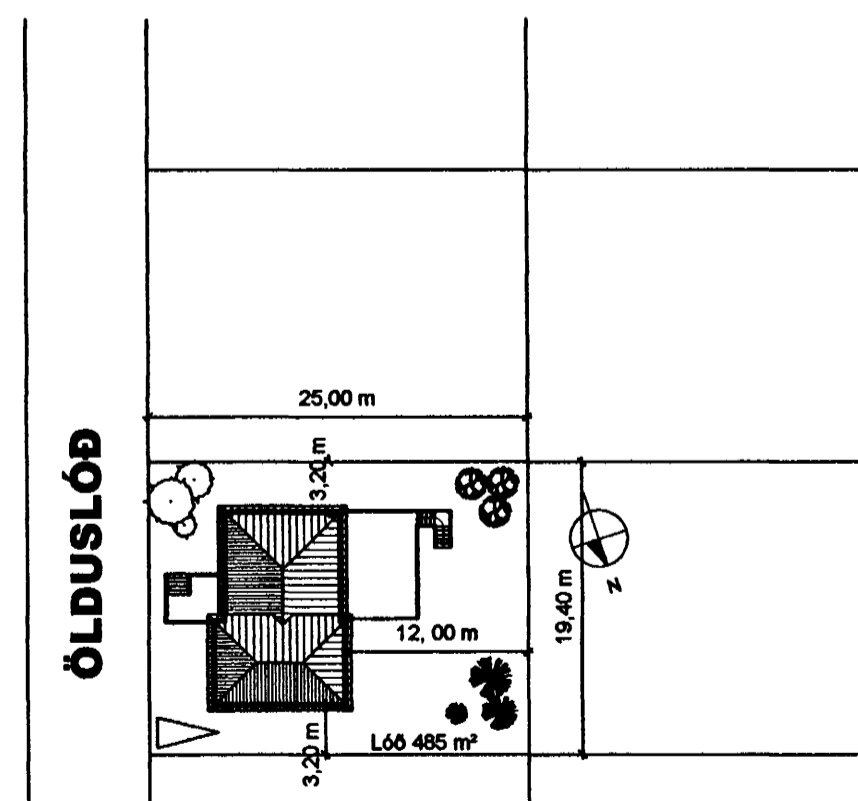

AFSTÖÐUMYND, 1:500

Skýringar:

- Reyndarteikningar hafa verið gerðar af innra skipulagi hússins.
- Endurbættar og endurbyggðar tröppur við aðalinngang hússins.
- Byggð er steypt verönd við vesturhlöð.
- Loftræsta skal öll gluggalaus rými hússins.

ÖLDUSLÓÐ 4, HAFNARFIRÐI GRUNNMYNDIR, SNEIÐING

VERK. NR.

DAGS. 18-05-2001

MÁL. 1:100, 1:500

TEIKN. NR. 01

BREYTT.

JÓN GUÐMUNDSSON ARKITEKT
VINNUSTOFA SUDURLANDSBRÁUT 16 REYKJAVÍK Sími 552 5055