




Samþykkt á fundi bygginga-
nefndar þ. 2/7 1992
BYGGINGAVALTTRÚINN
HAFNARFIRDI

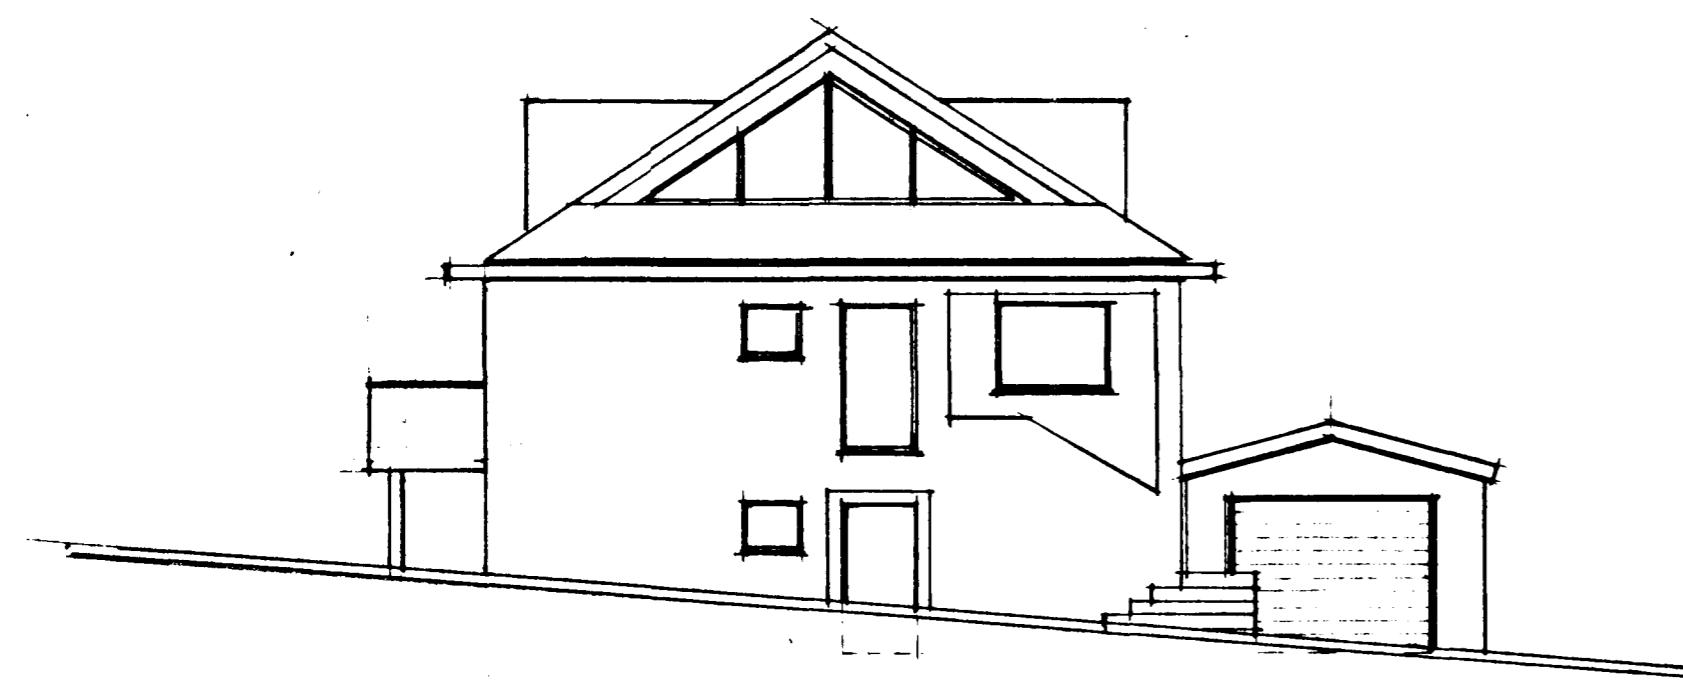

GÖTUHLIÐ

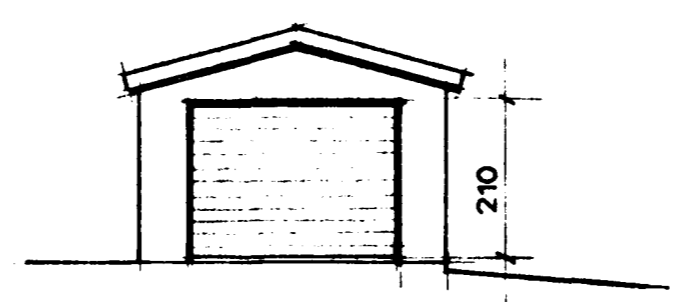


GÖTUHLIÐ

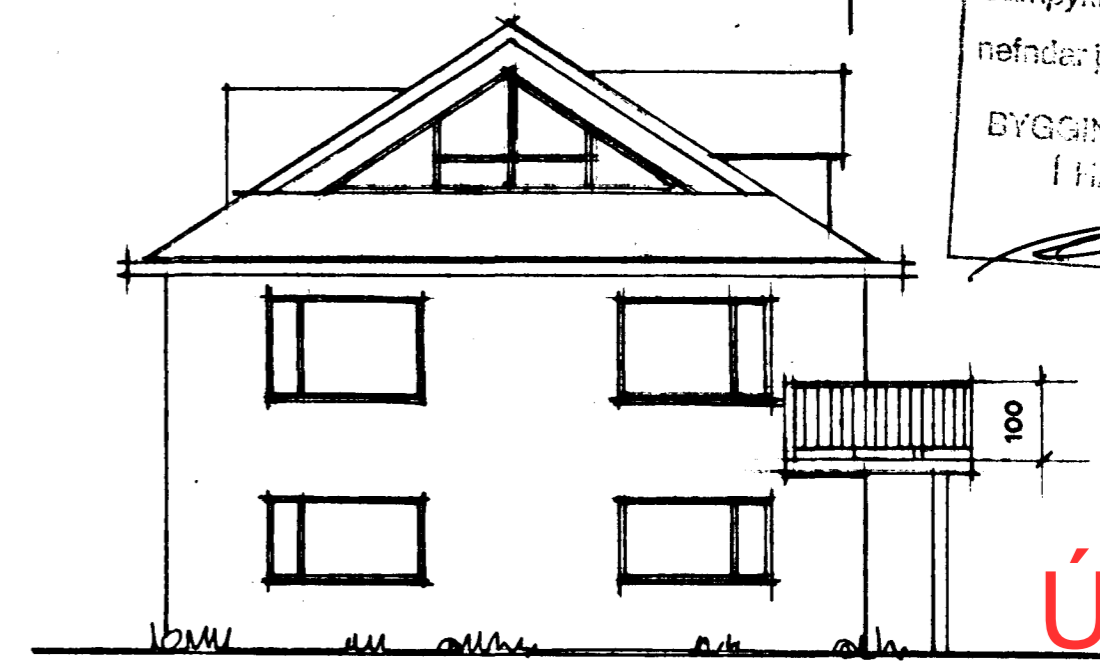


VESTURHLIÐ

Úr Gildi

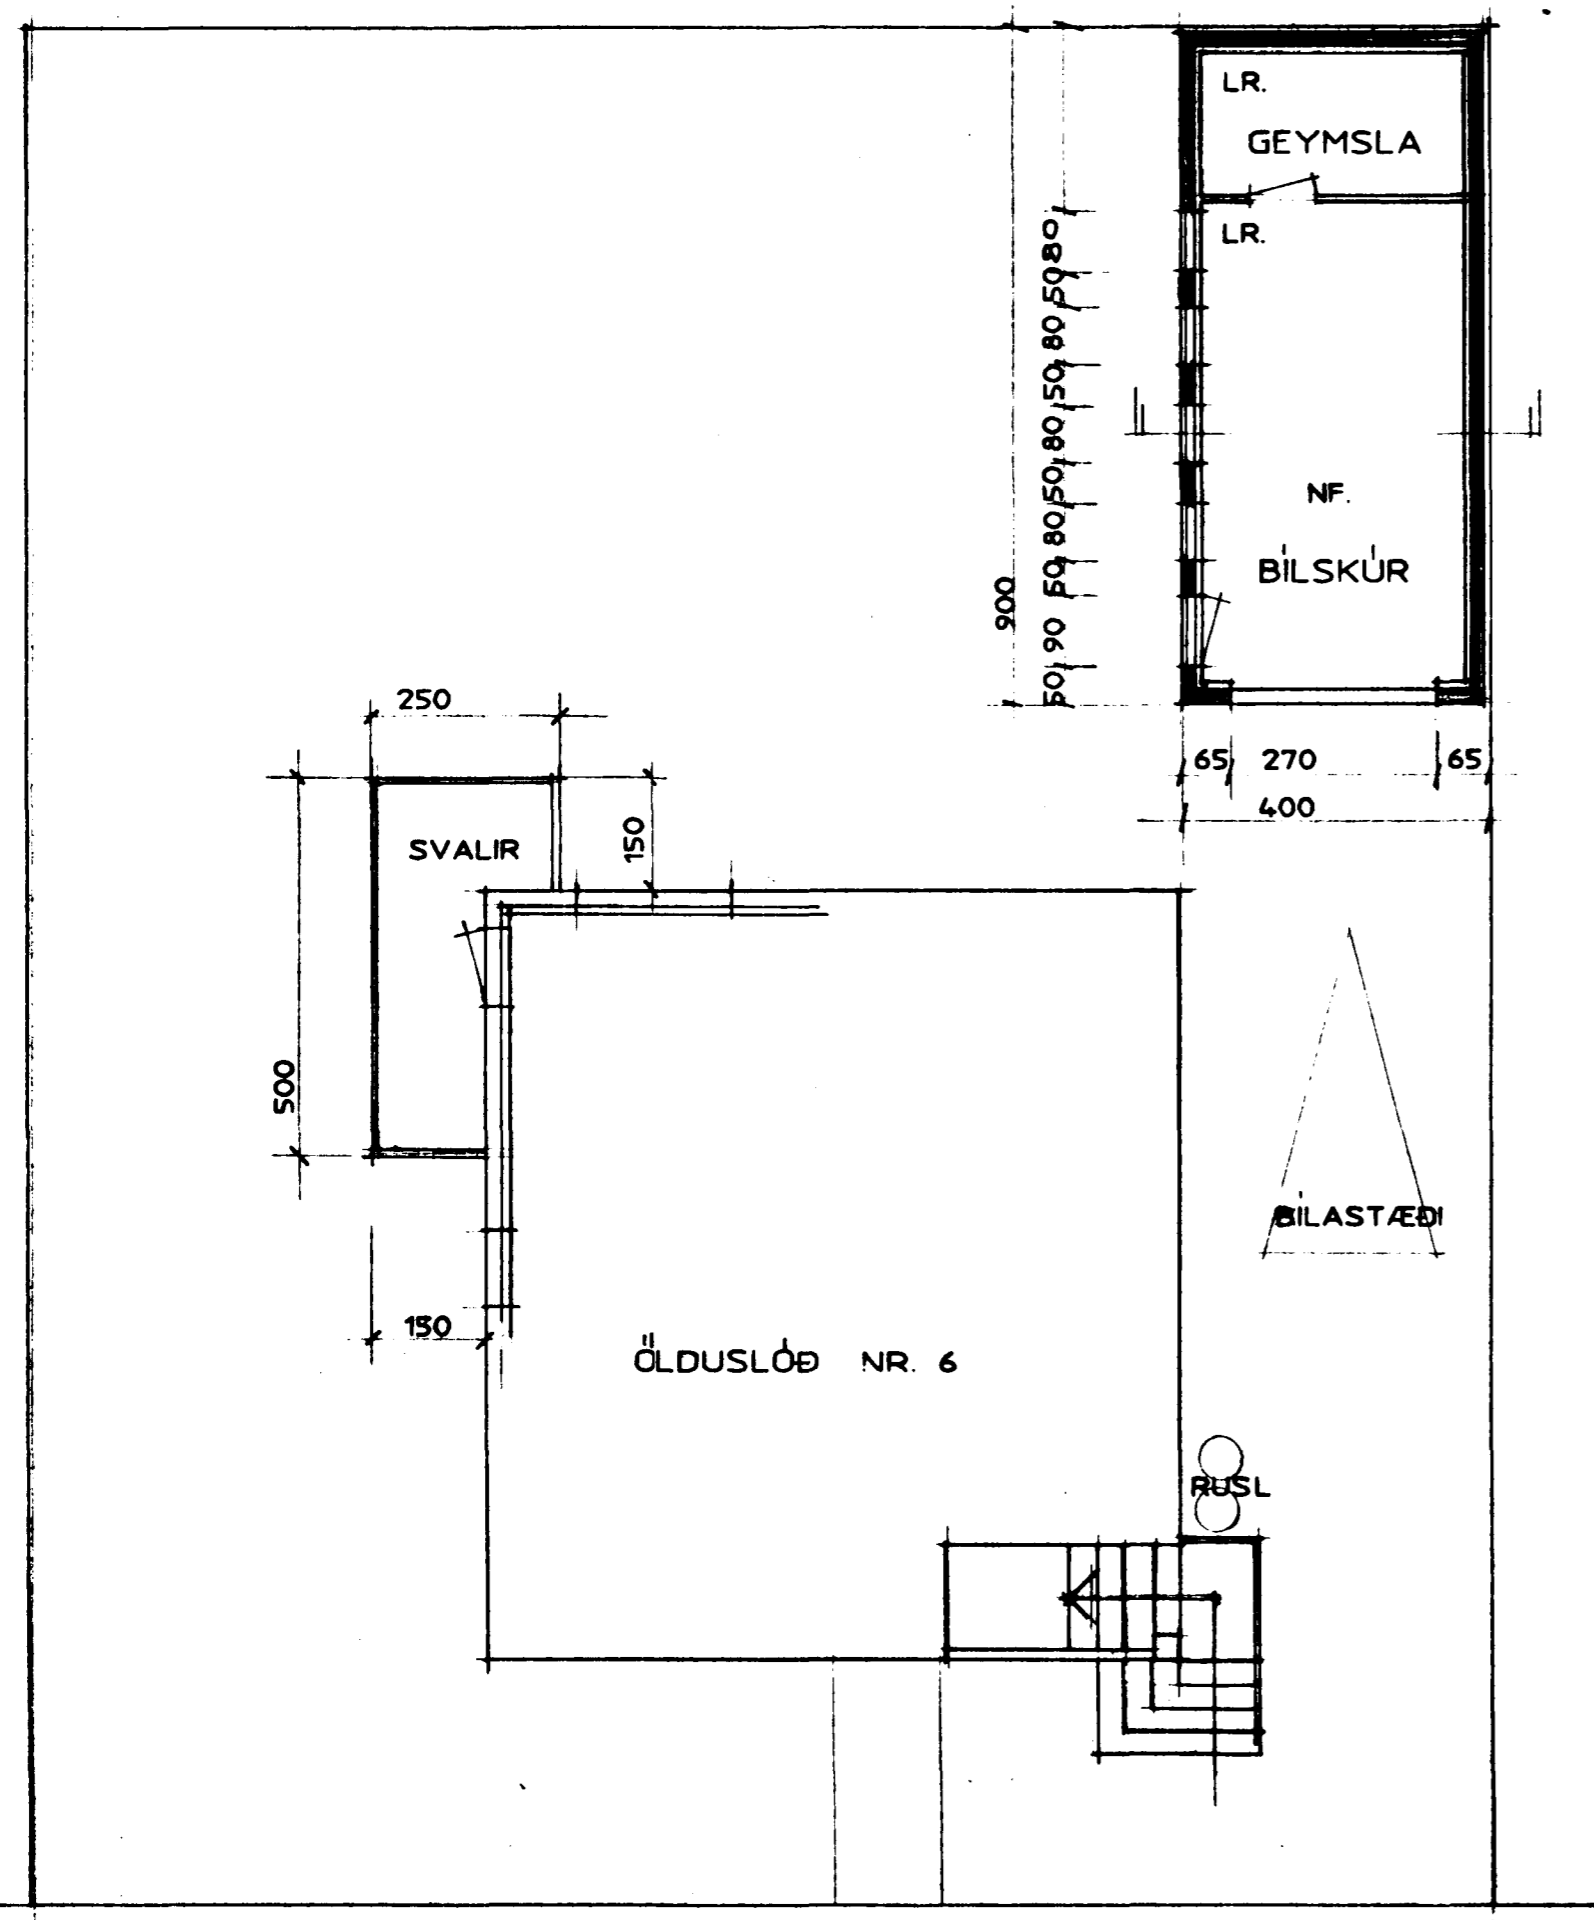


GRUNNMYND

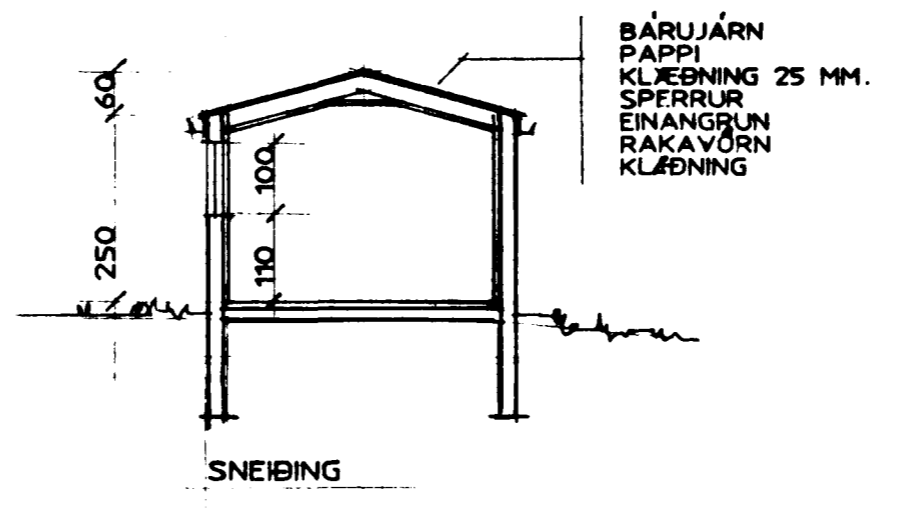


SNEIÐING

BÁRUJÁRN
PAPPI
KLÆBNING 25 MM.
SPERRUR
EINANGRÚN
RAKAVÖRN
KLÆBNING

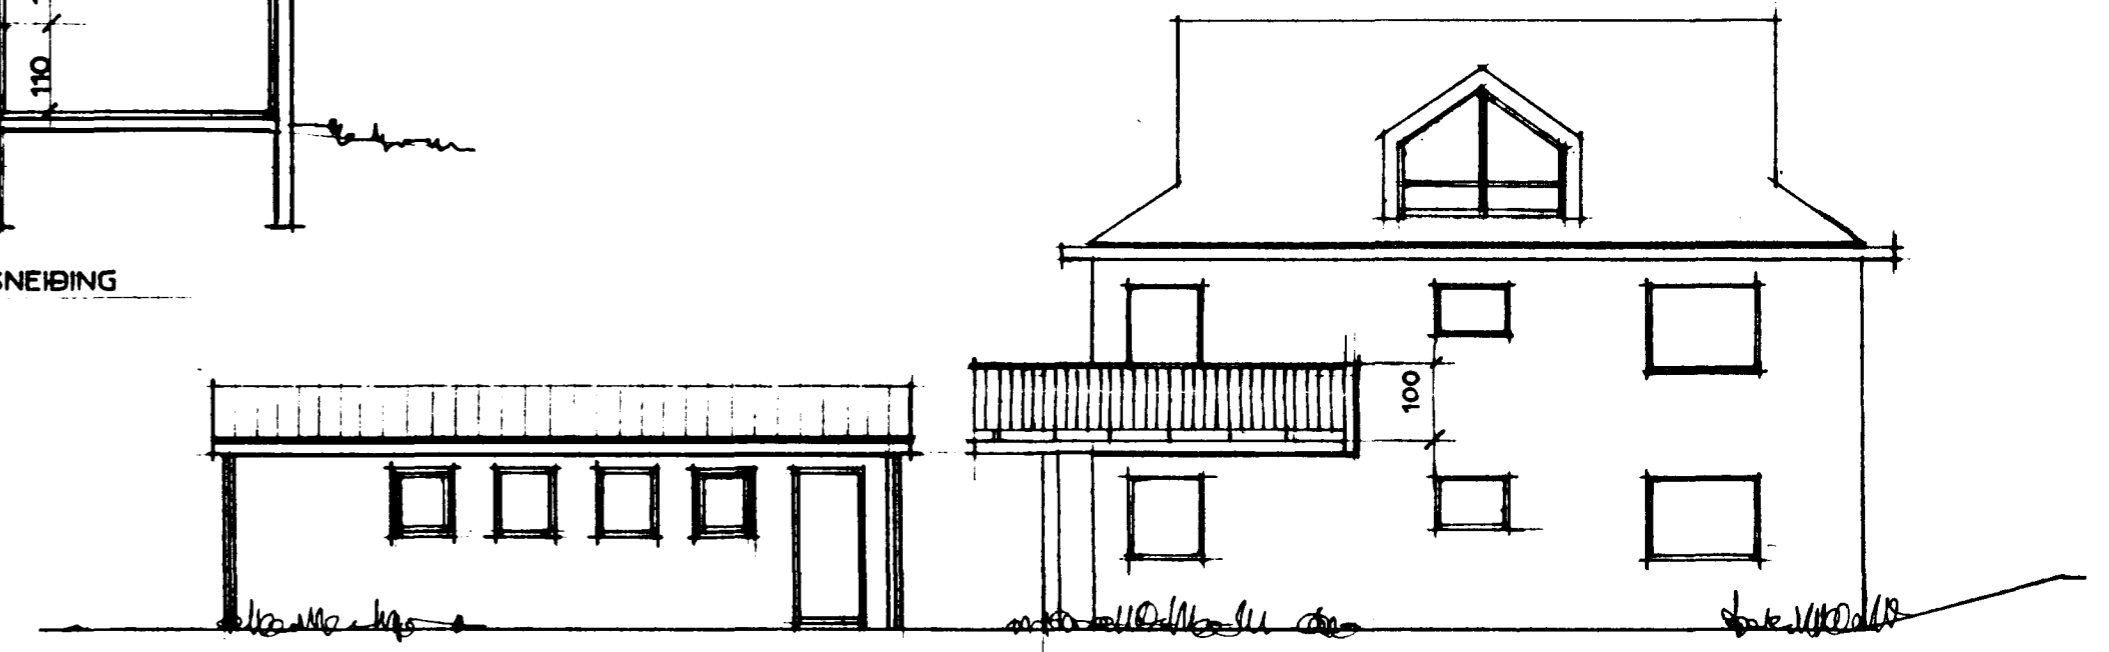

SUÐURHLIÐ

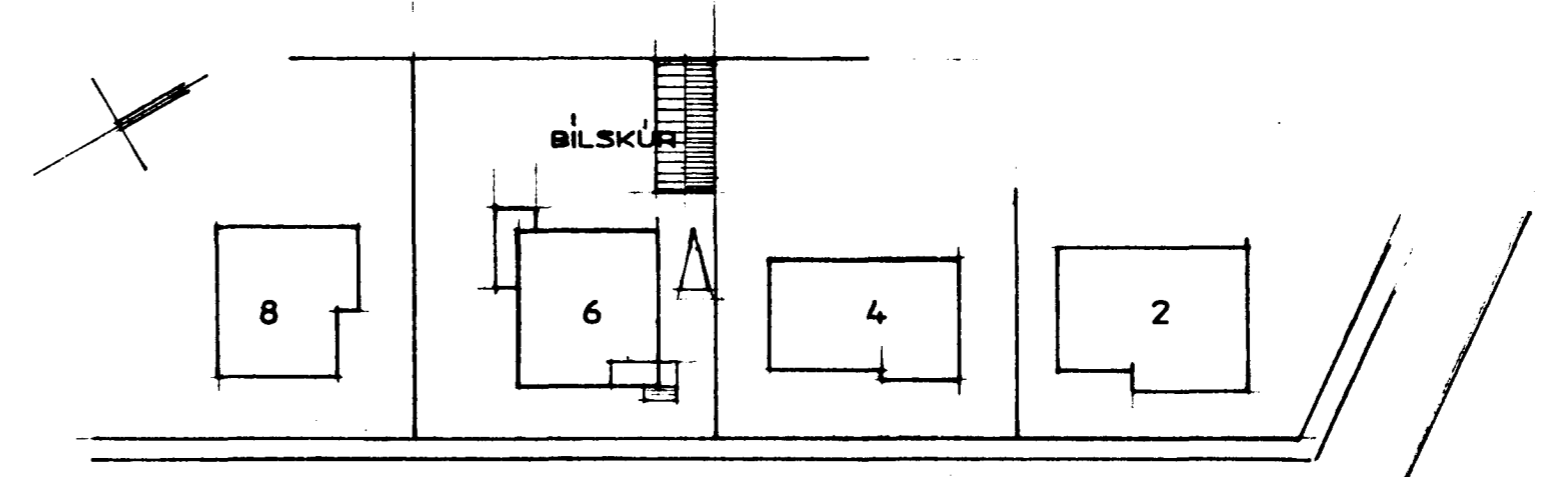

ÖLDUSLÓÐ

AFSTÖÐUMYND 1:500

GRUNNFLÖTUR BÍLSKÚRS 36.00 M²
RÚMMÁL - - 100.80 M³

ATH. MESTA BIL MILLI RIMLA Á
SVALAHANDRIFI 12 SM.

BR. 18.08.92
ÖLDUSLÓÐ 6, HAFNARFIRDI
BÍLSKÚR M:1:100
SVALIR 18.08.1992
REYKJAVÍK 16.05.1992
Sigrún Eiríksdóttir