

Sampykkt á fundi bygginga-
nefndar þ. 27.7.1994


BYGGINGAFULLTRÚINN
Í HAFNARFIRÐI

[Signature]


samp. lokun kjallara.
KLÆÐNING R. BÍLS. EKKI SAMP.

[Signature]


Úr Gildi

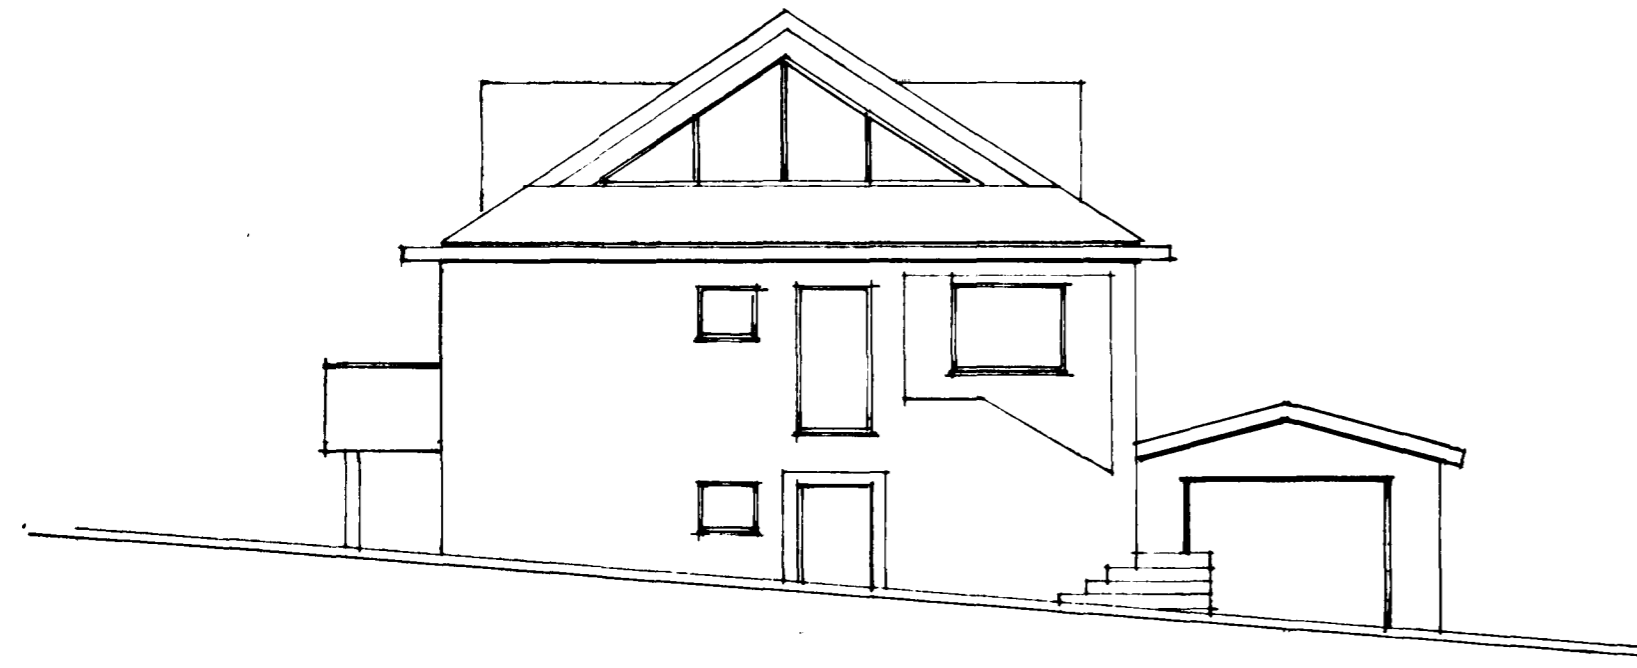


GÖTUHLIÐ

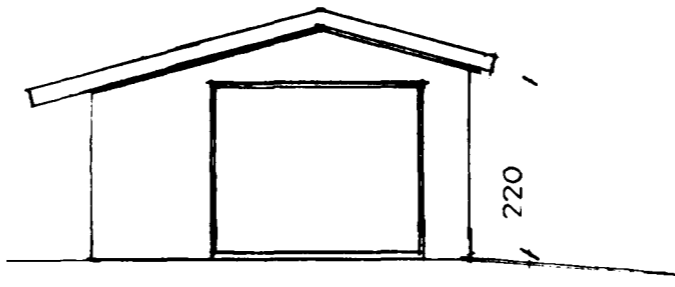


GÖTUHLIÐ

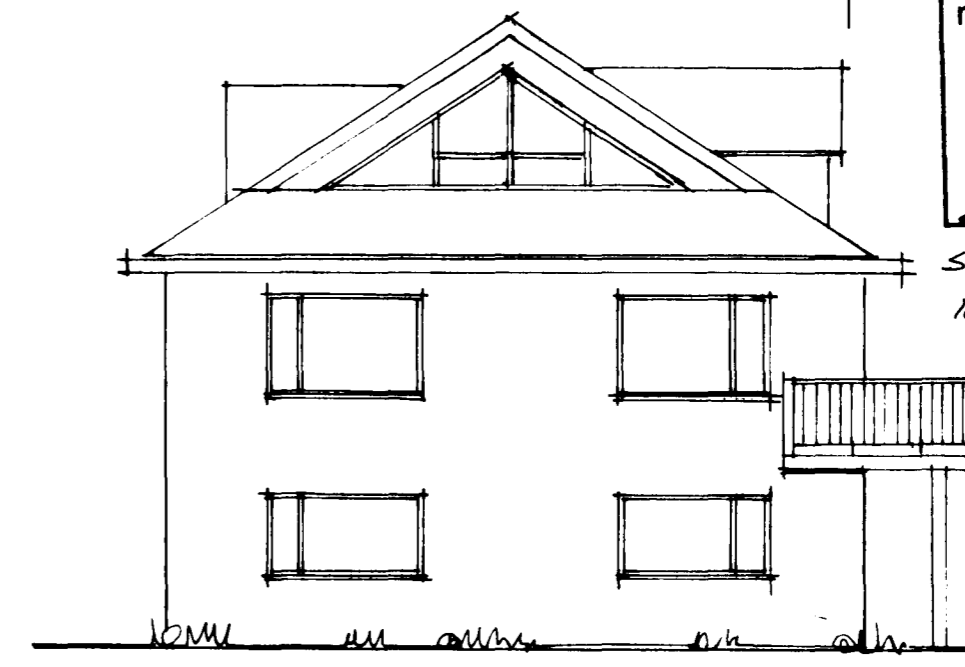

VESTURHLIÐ

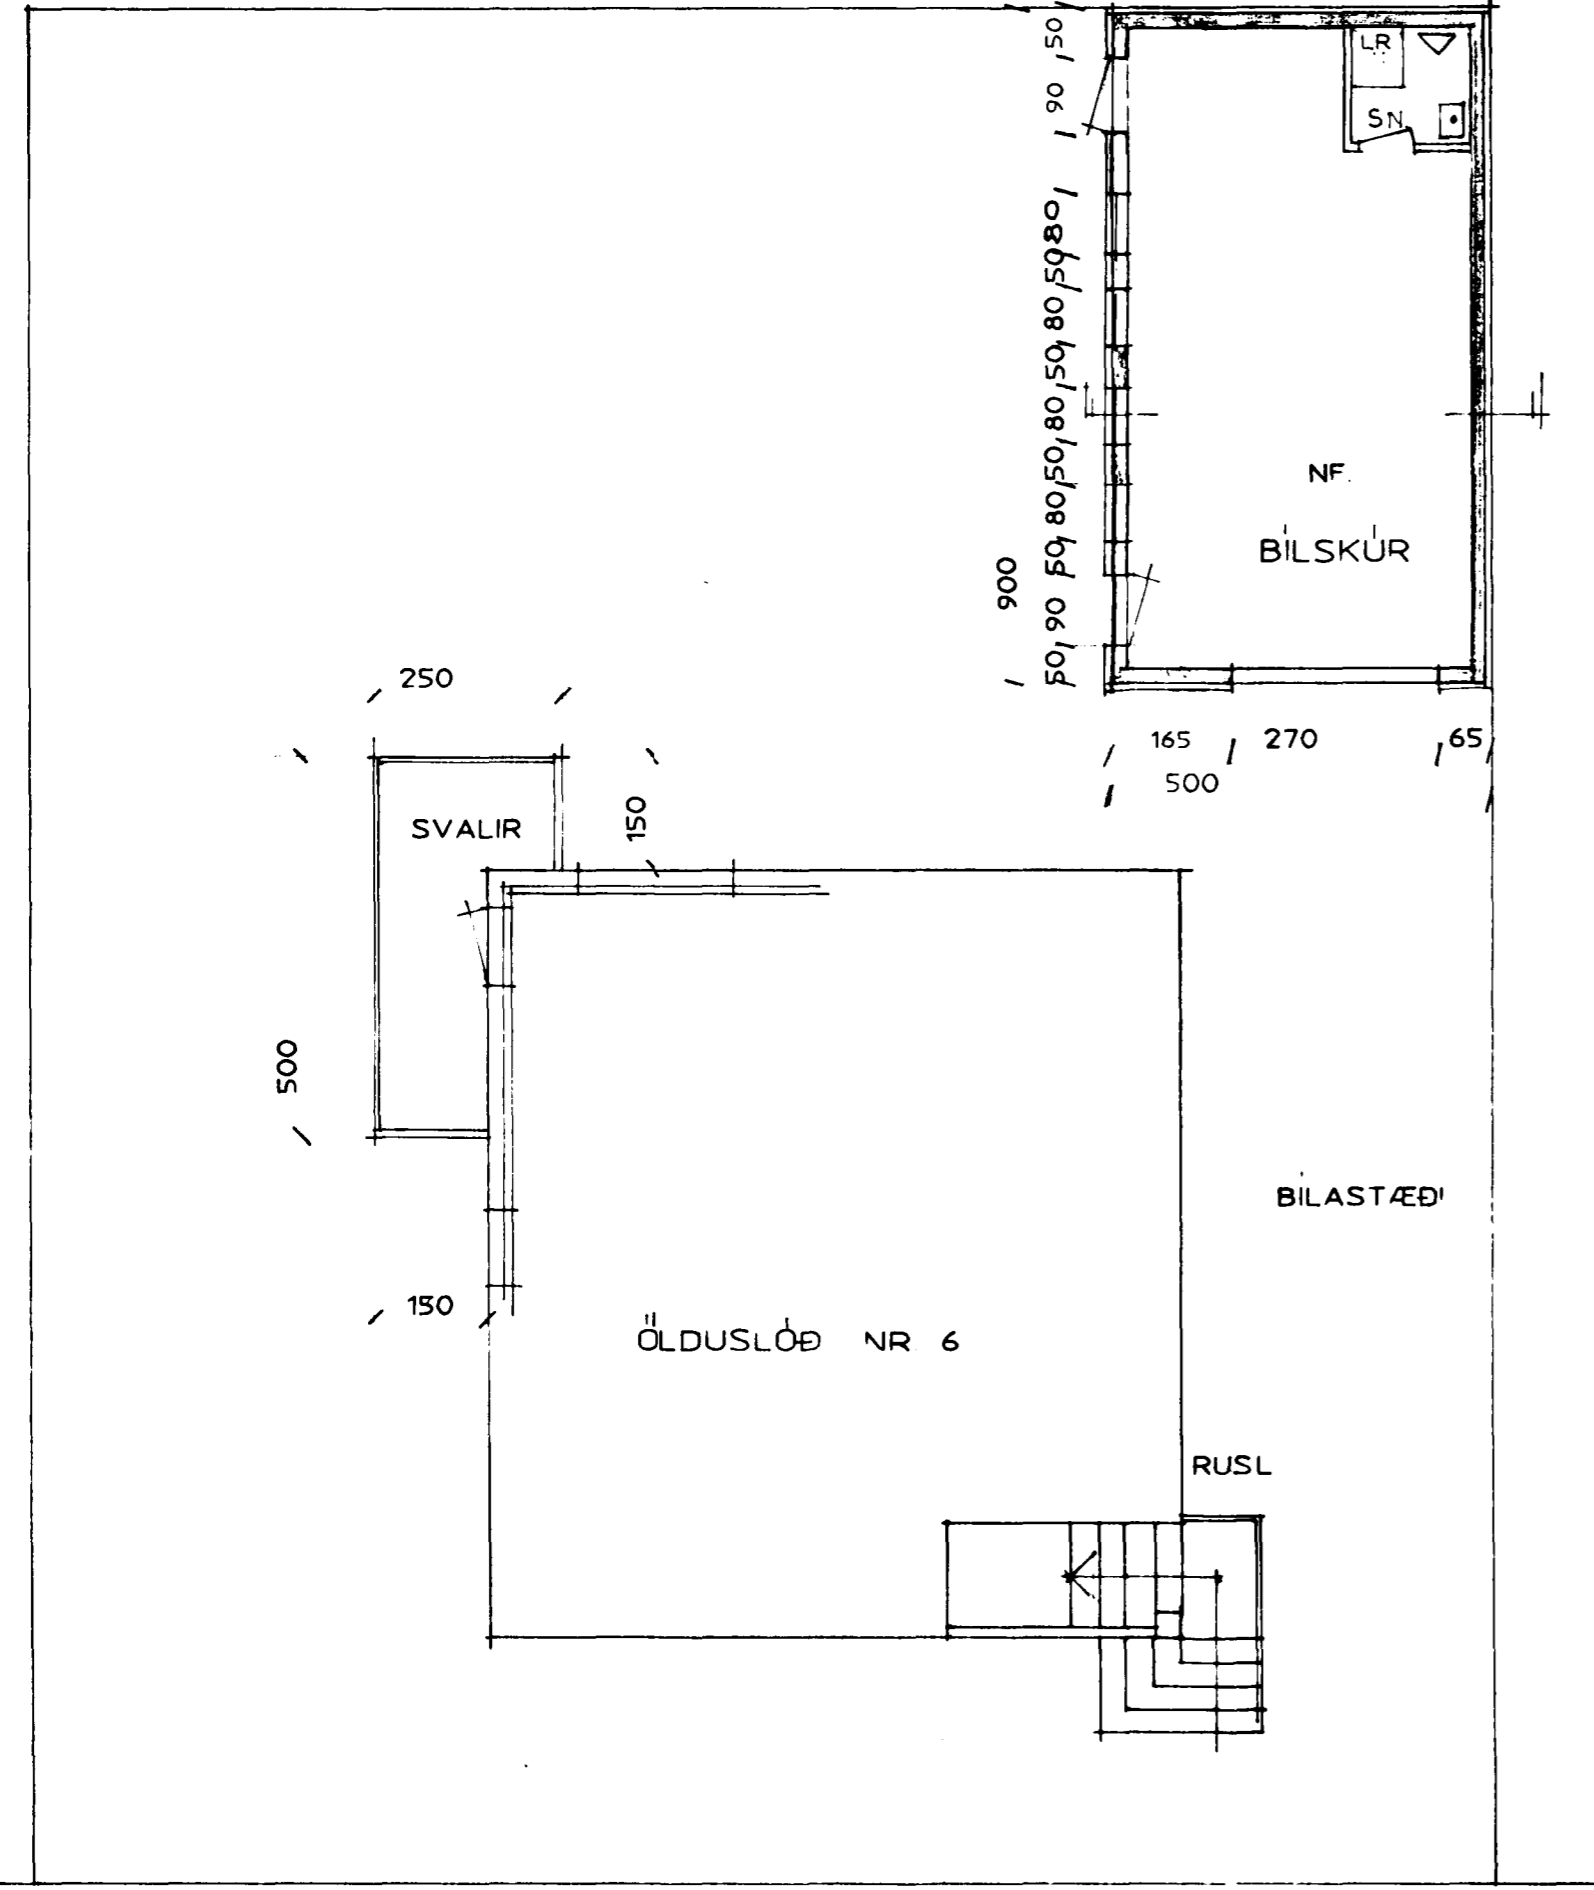

GRUNNMYND

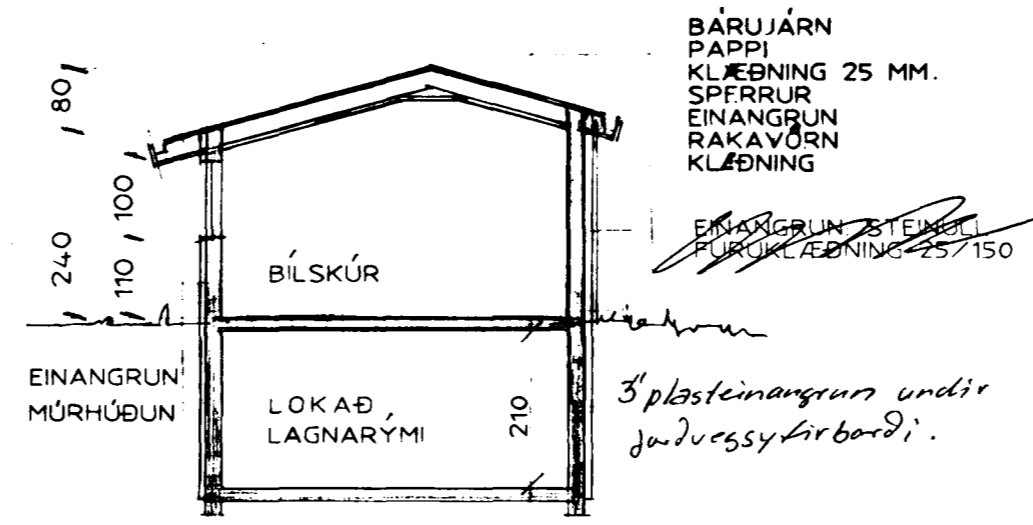


SNEIÐING



BÁRUJÁRN
PAPPI
KLÆÐNING 25 MM.
SPERRUR
EINANGRUN
RAKAVÖRN
KLÆÐNING

EINANGRUN STEINULL
FLUK KLÆÐNING 25/150

3' plasteinangrun undir
jardveggyfirbardi.

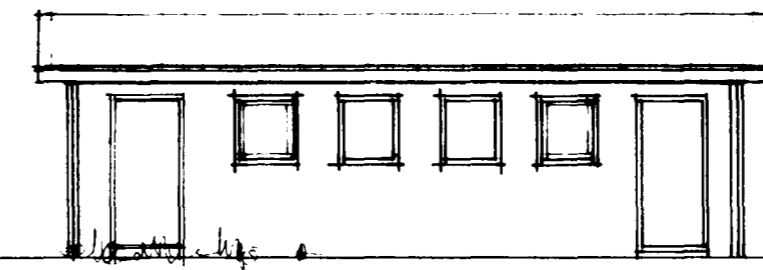

SUÐURHLIÐ

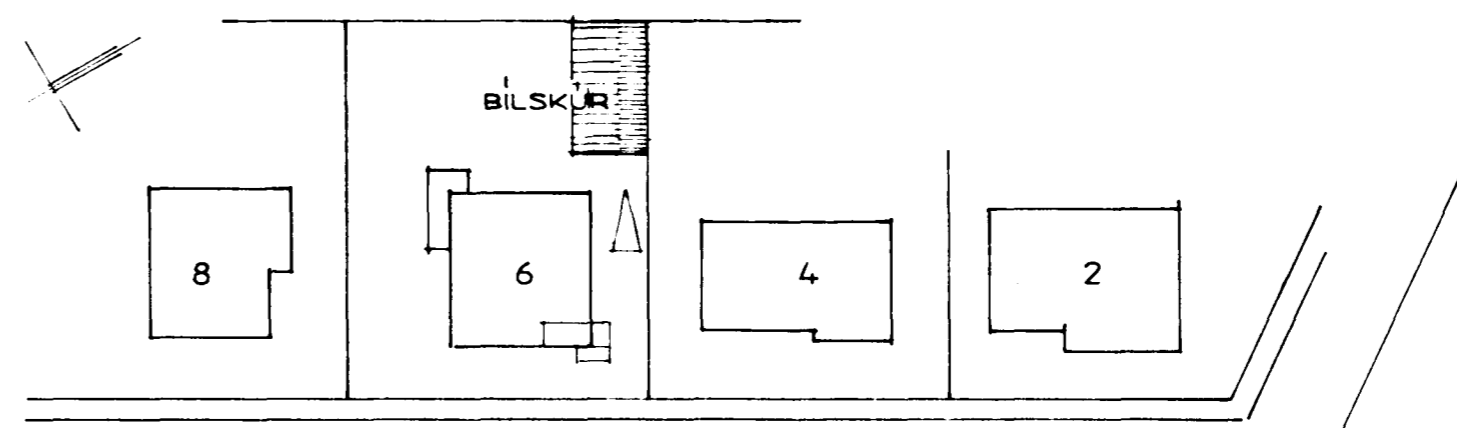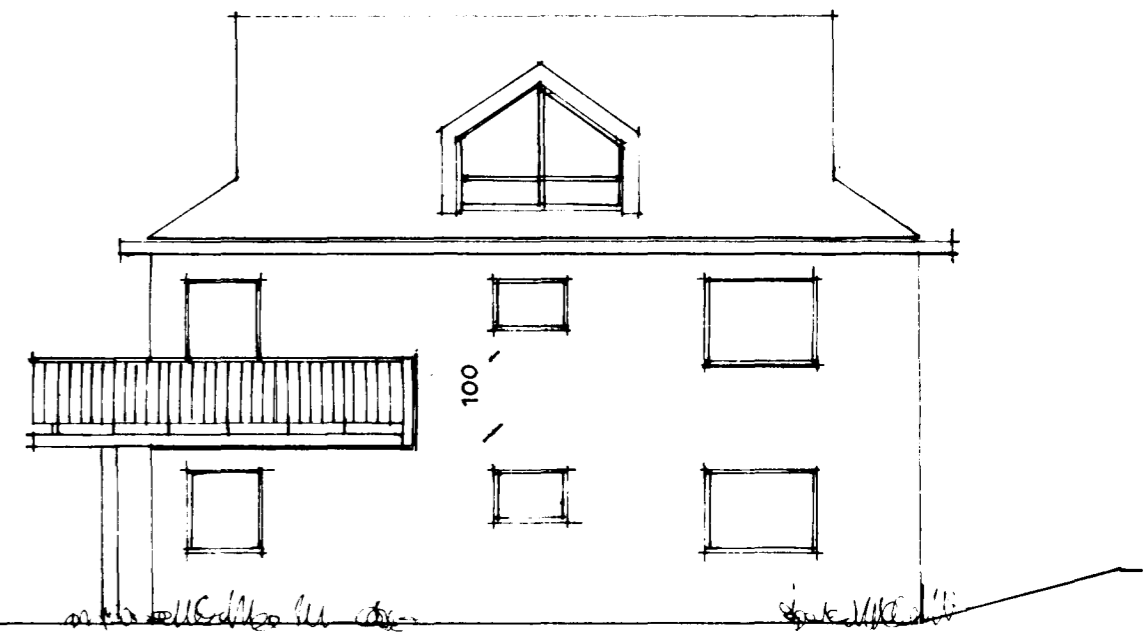

ÖLDUSLÖÐ

AFSTÖÐUMYND 1:500

GRUNNFLÖTUR BÍLSKÚRS 450 M²
RÚMMÁL - - 1278 M³

ATH. MESTA BIL MILLI RIMLA Á
SVALAHANDRIFI 12 SM.

~ 29.06.94
~ 9.03.93
BR. 18.08.92

ÖLDUSLÖÐ 6, HAFNARFIRÐI

BÍLSKÚR 18.08.1992

M:1:100

REYKJAVÍK 16.05.1992

Sigurður Einarsson