



GÖTUHLIÐ

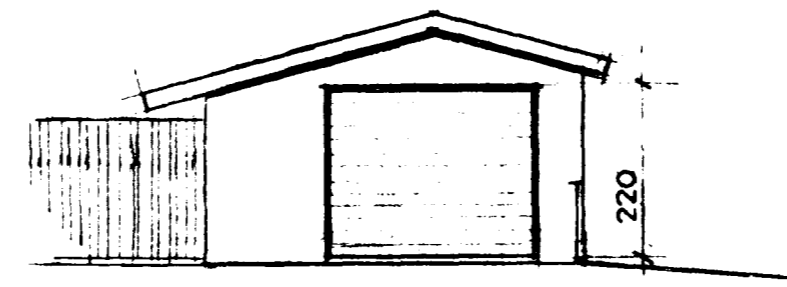


GÖTUHLIÐ

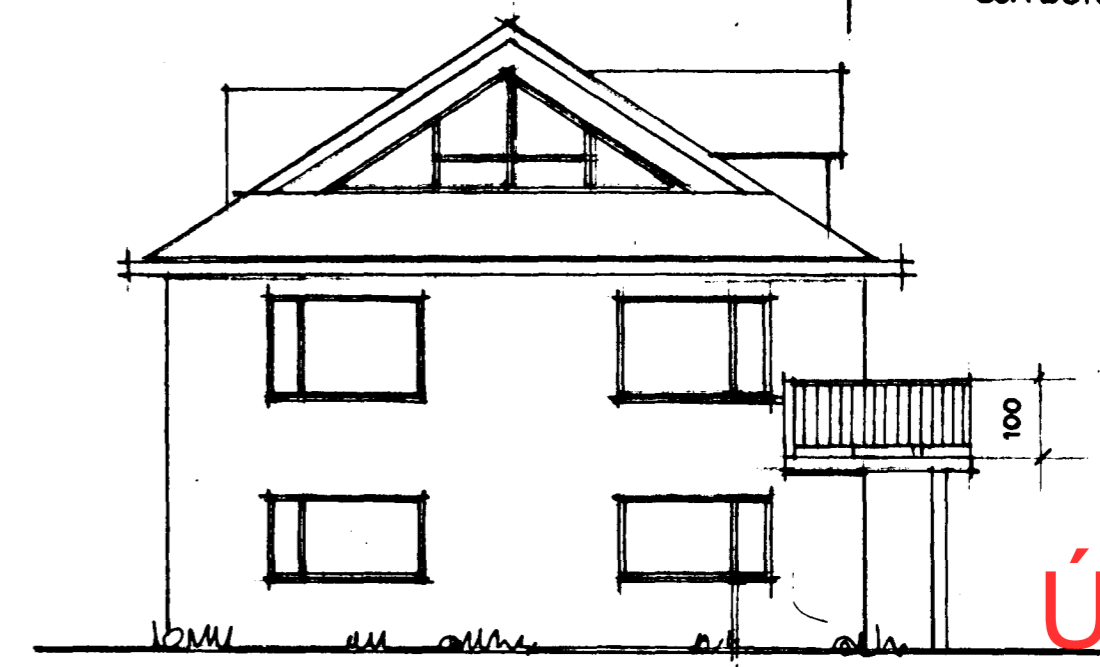


VESTURHLIÐ

Úr Gildi

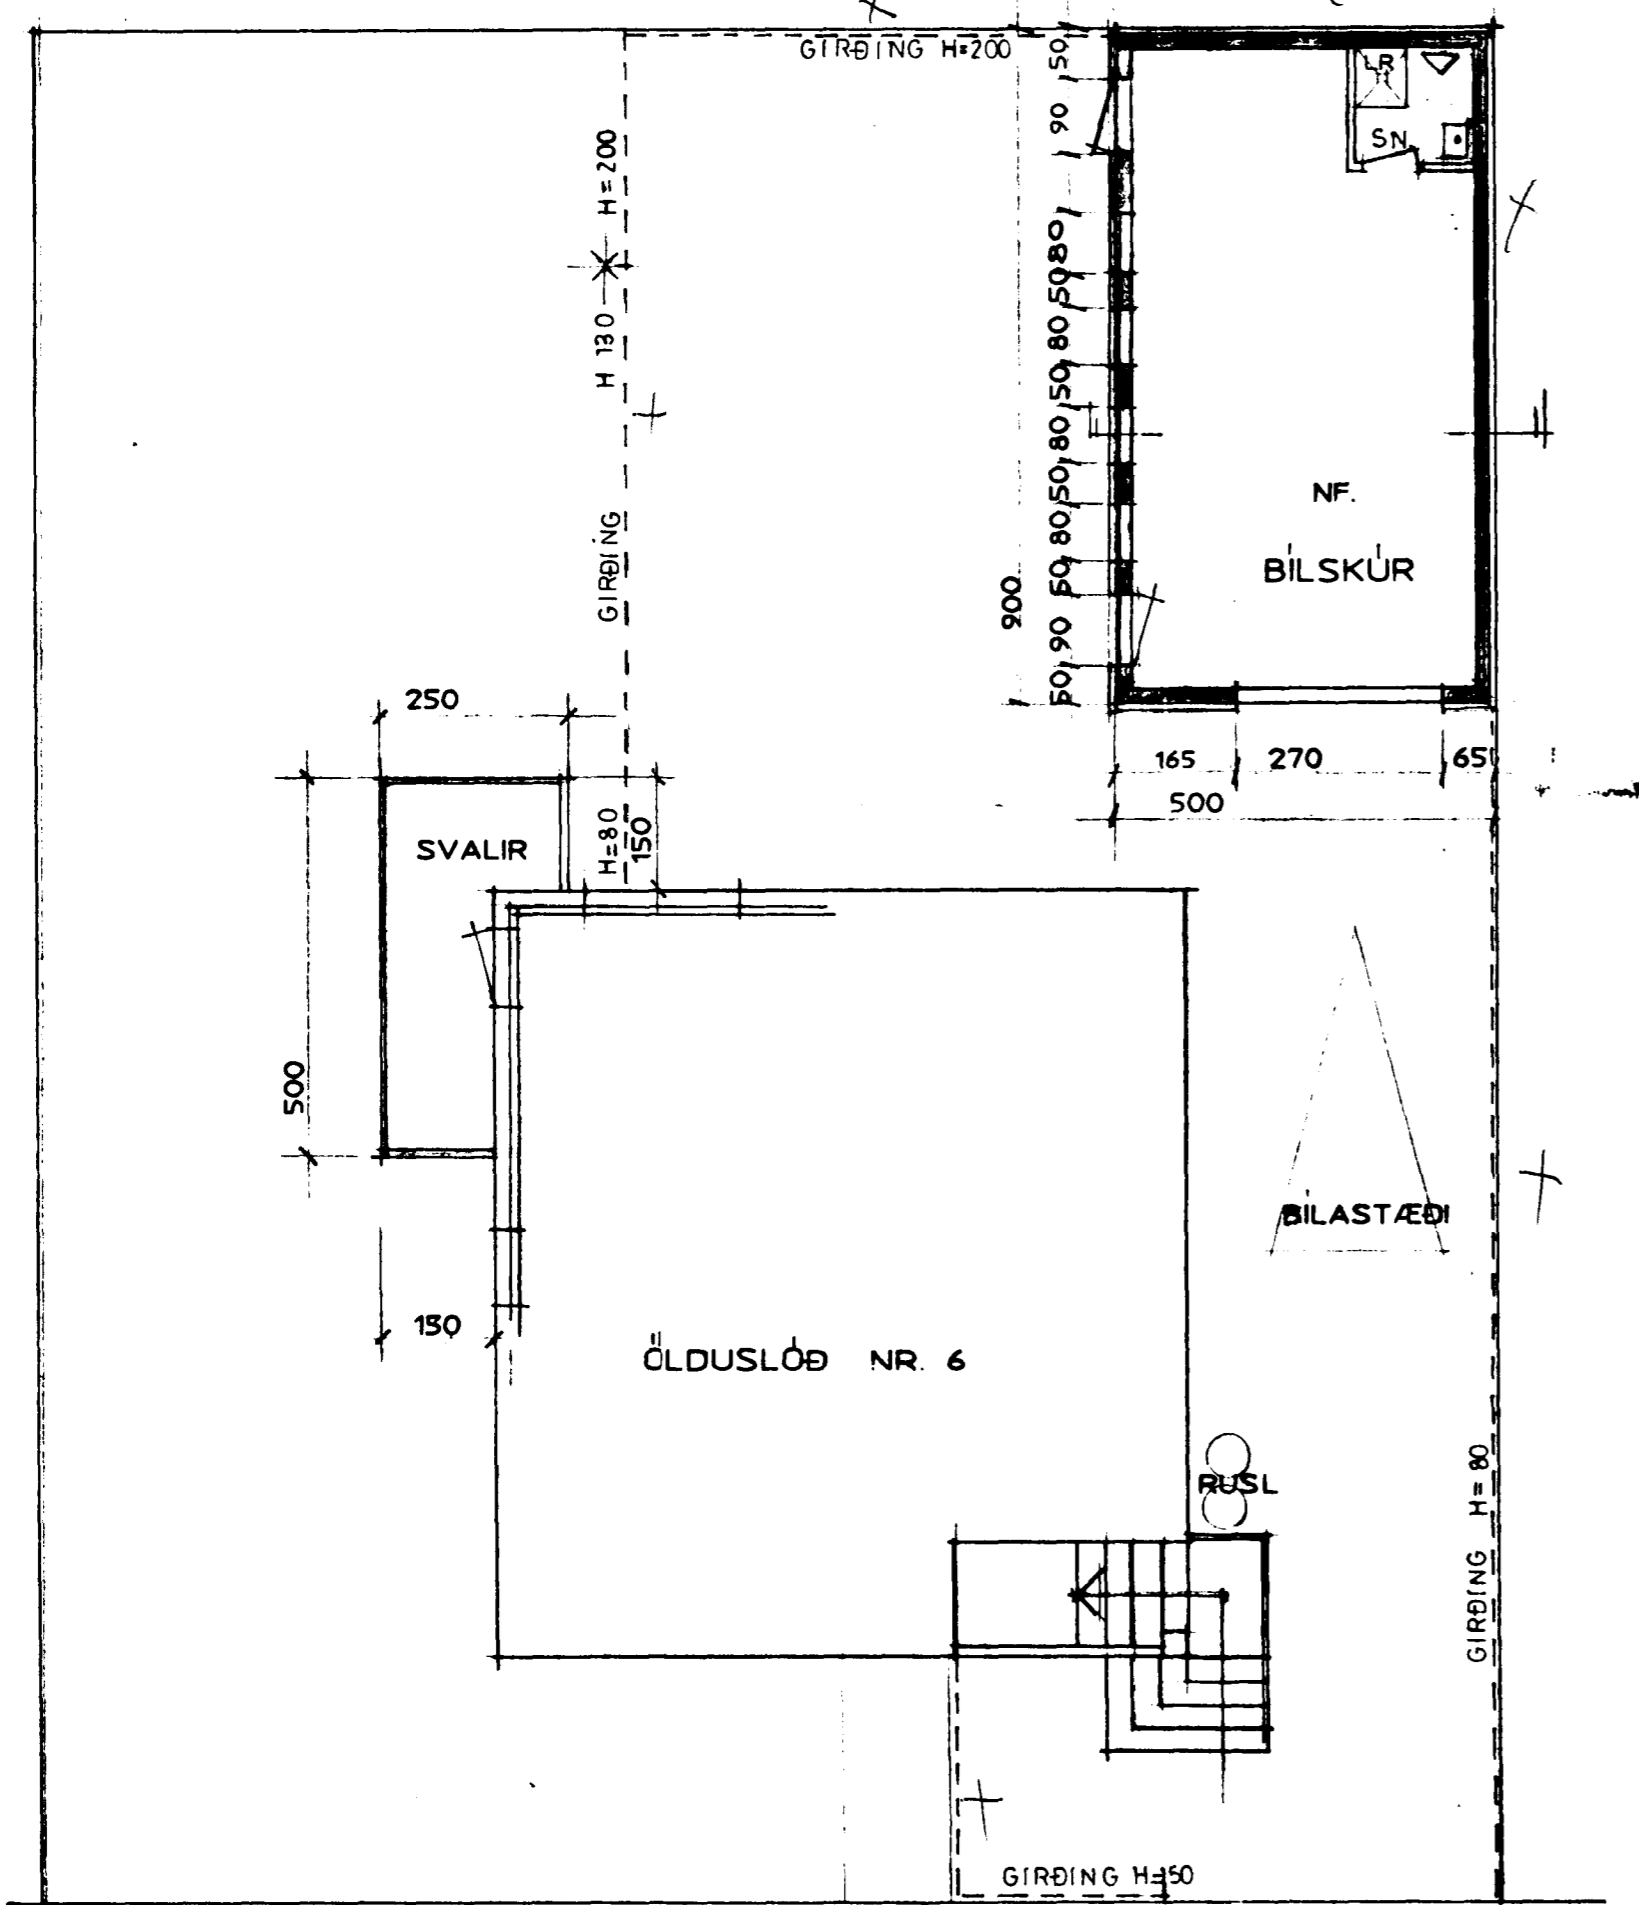


GRUNNMYND

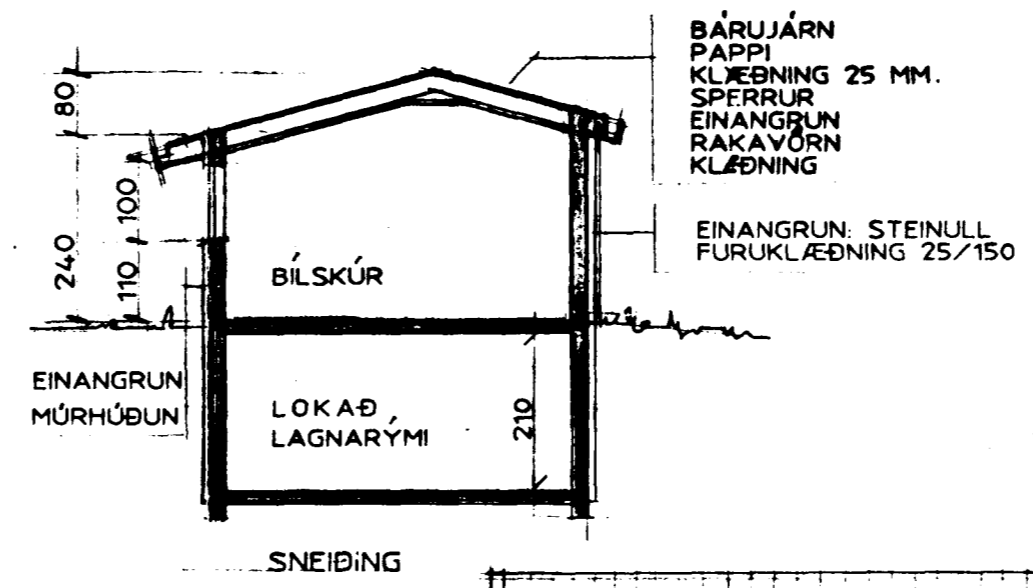


SNEIÐING

BÁRÚJÁRN
PAPPI
KLÆÐNING 25 MM.
SPERRUR
EINANGRUN
RAKAVÖRN
KLÆÐNING

EINANGRUN, STEINULL
FURUKLÆÐNING 25/150

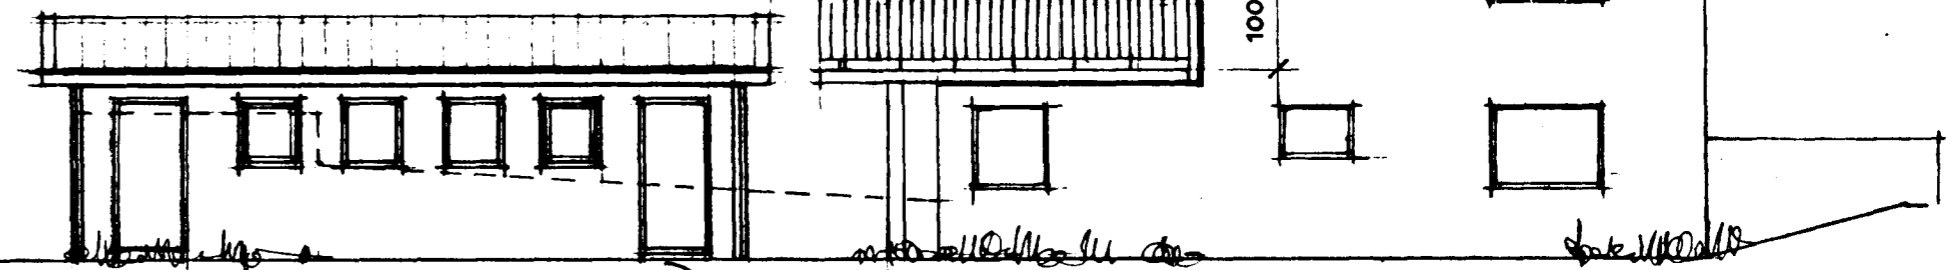

SUÐURHLIÐ

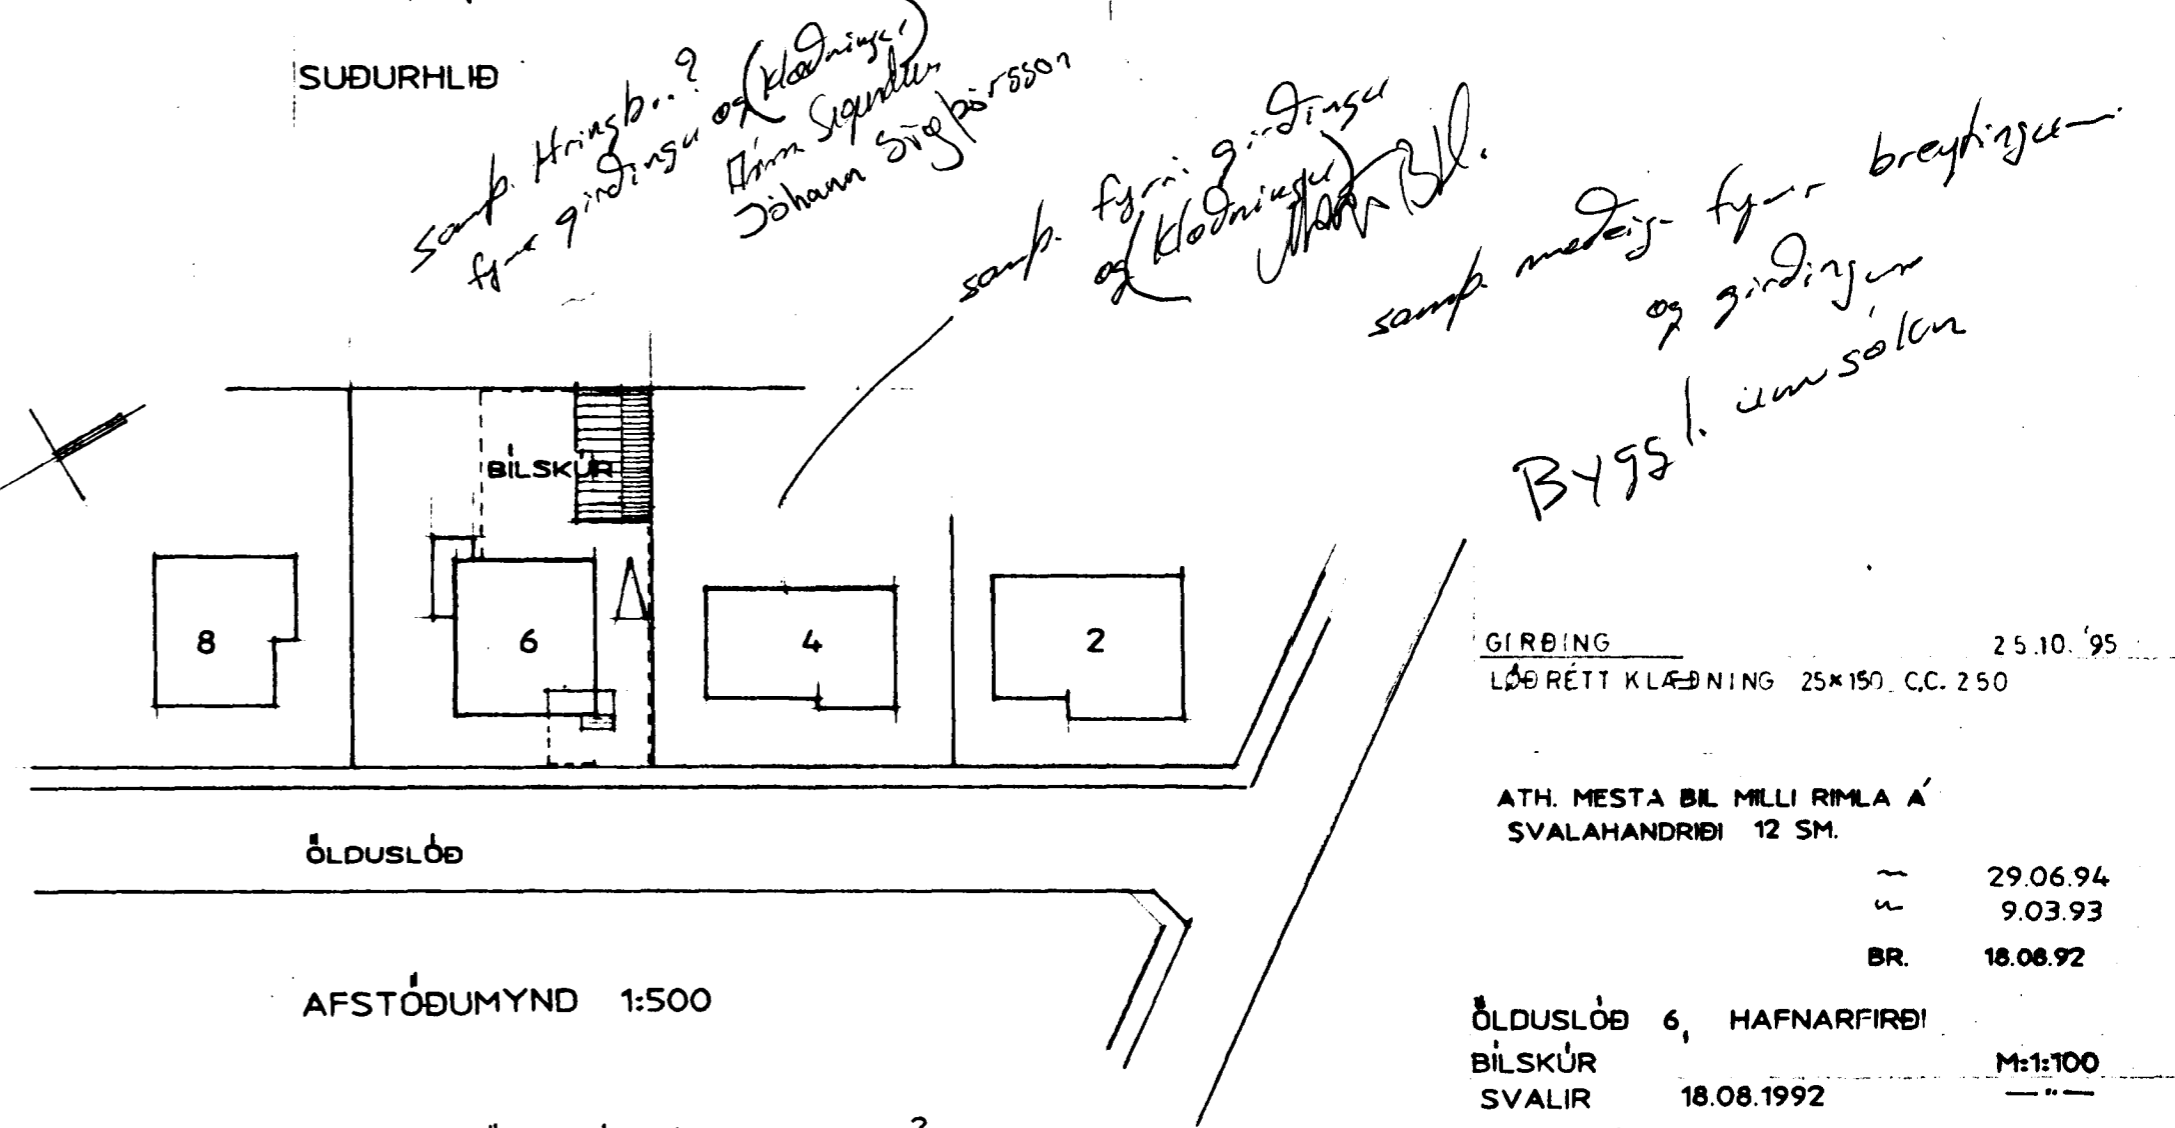

AFSTÖÐUMYND 1:500

GRUNNFLÖTUR BÍLSKÚRS 450 M²
RÚMMÁL - - 127.8 M³

Samþ. Hringb...? (Klæðning) fyrir gindir og gindir Johann Sigurðsson

Samþ. fyrir gindir og klæðningu Mark Bl.

Samþ. meðir fyrir breytingu og gindir um sölun

BYGGI. um sölun

GIRÐING 25.10.95
LÖG RÉTT KLÆÐNING 25x150, C.C. 250

ATH. MESTA BIL MILLI RIMLA Á SVALAHANDRIFI 12 SM.

29.06.94
9.03.93
BR. 18.06.92

ÖLDUSLÖÐ 6, HAFNARFIRÐI
BÍLSKÚR 18.08.1992 M:1:100

REYKJAVÍK 16.05.1992
Sigrundur Einarsson Sig. Einarsson