



Samþykkt á fundi bygginga-
nefndar þ. 9/8 1978
BYGGINGAFULLTRÚKIN
Í HAFNARFIRDI


[Signature]

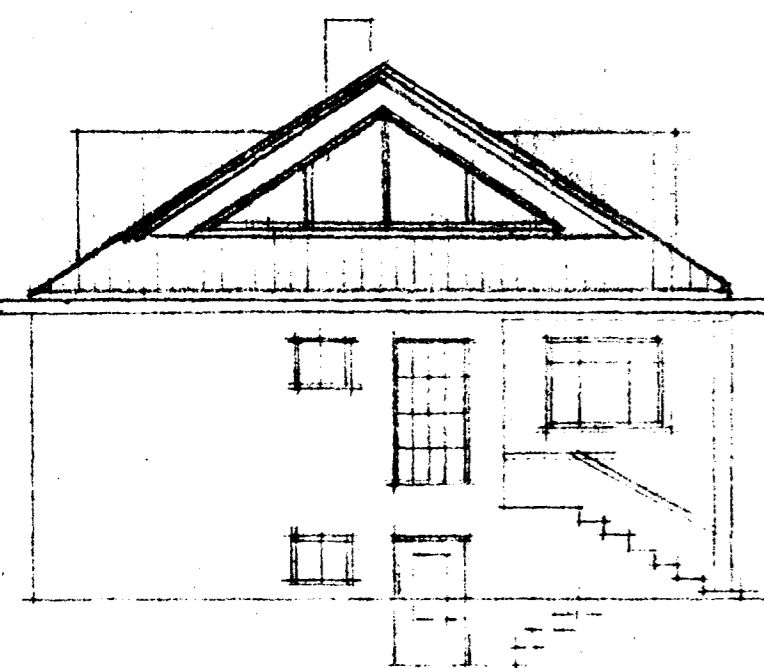




Gæðuhlid

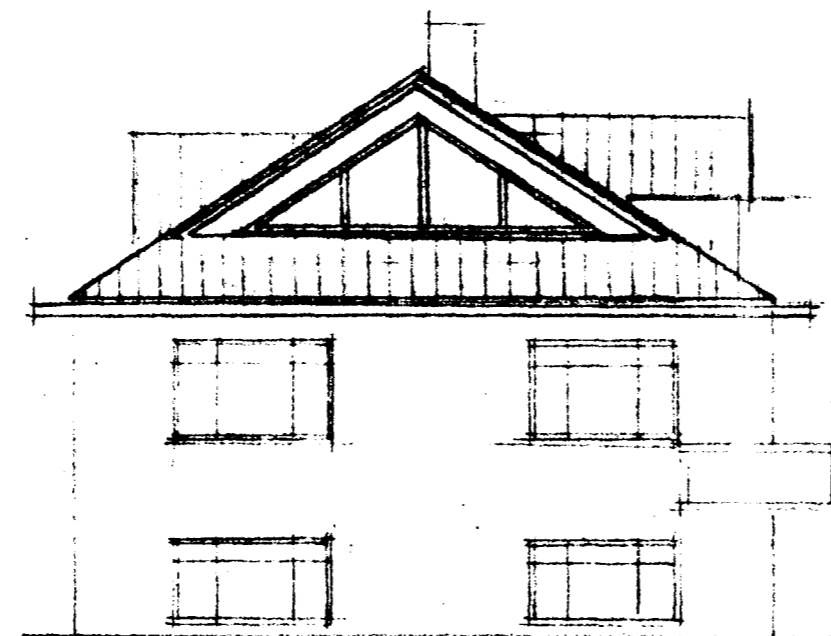




Resturthlid

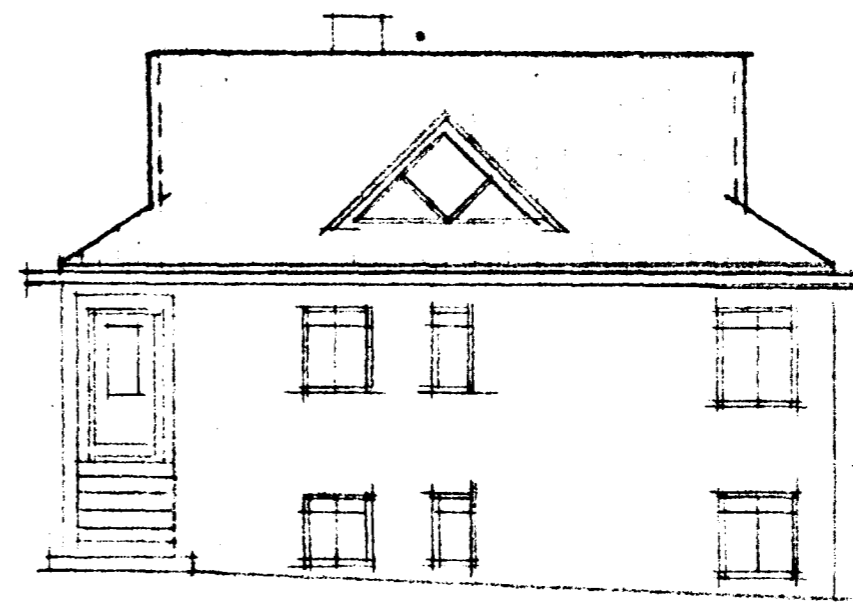

Eftir breytingu

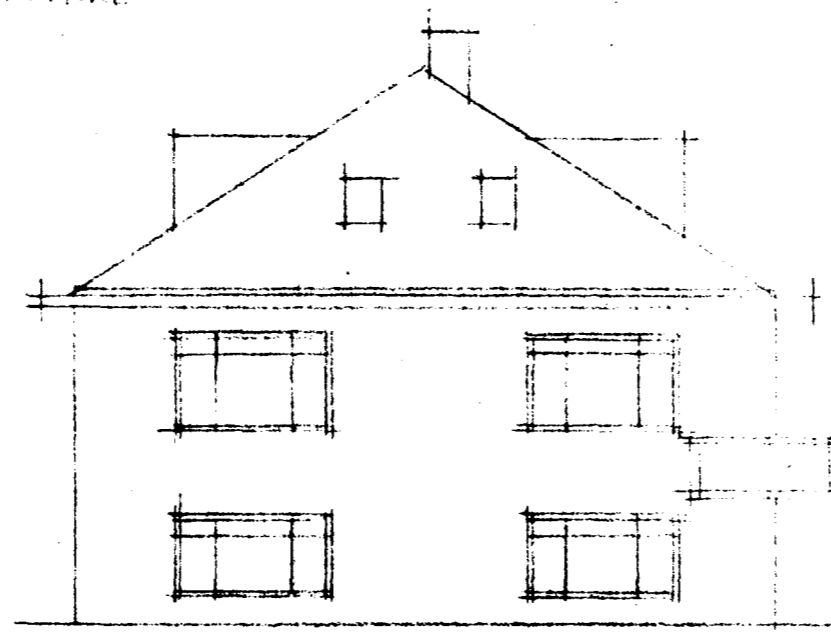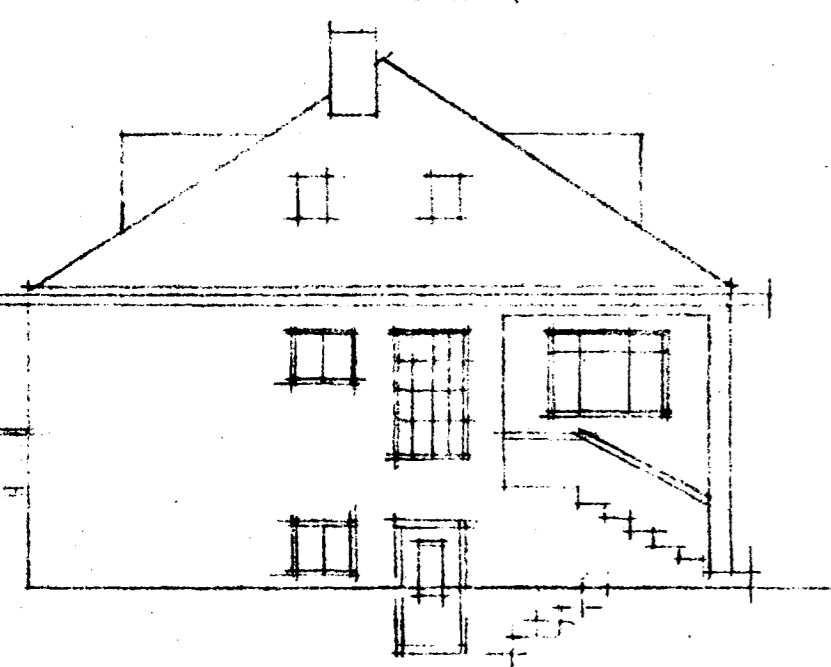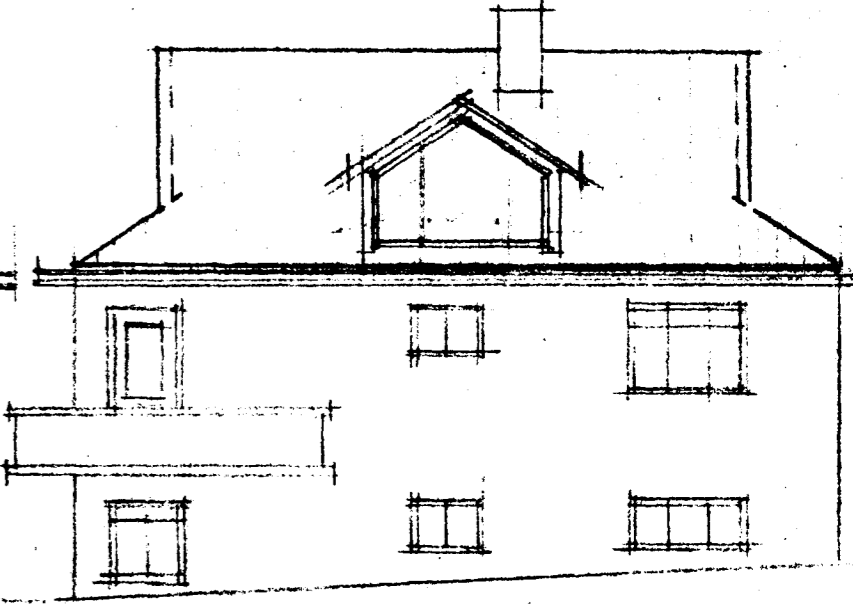

Furir breytingu

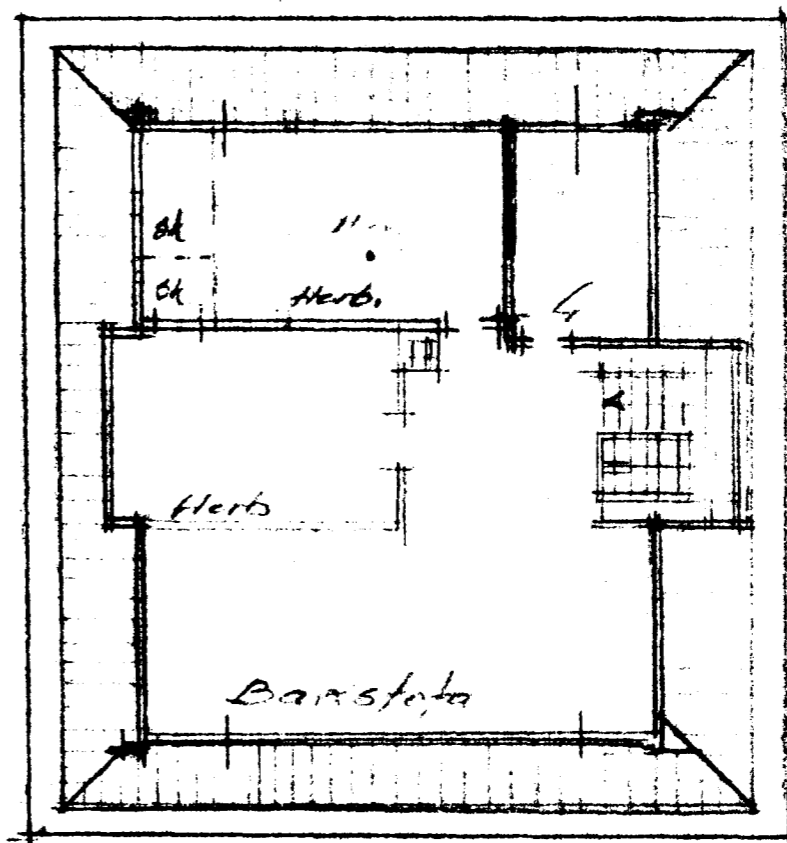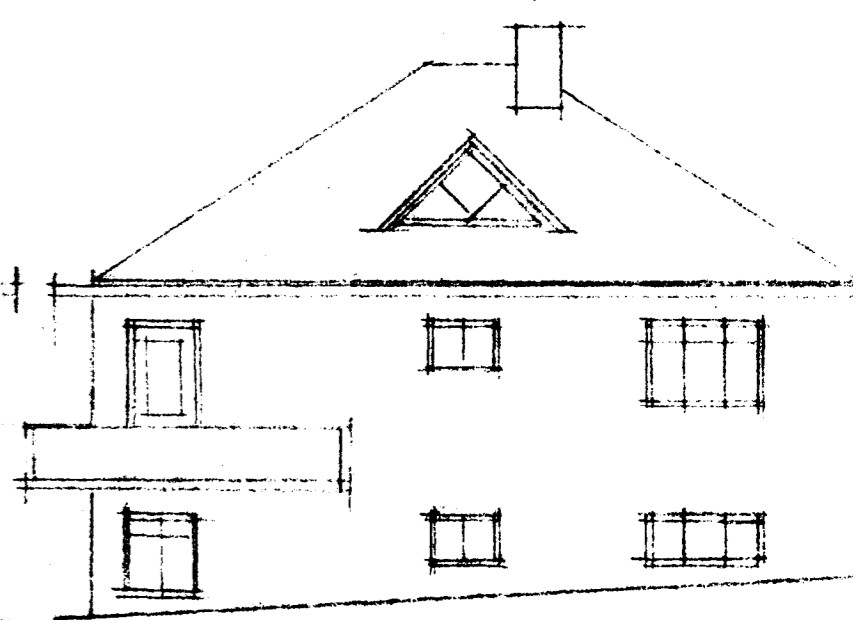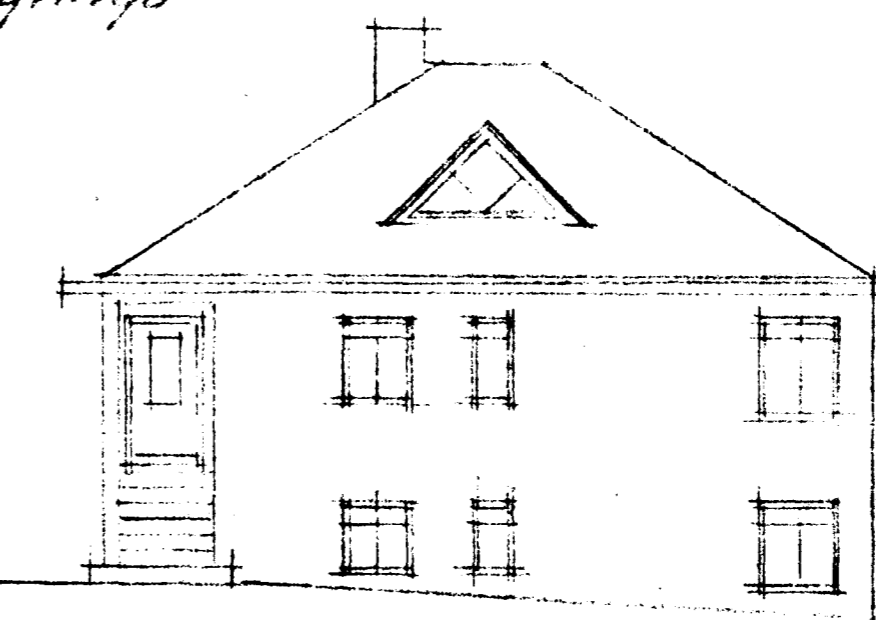

Breyting á pík "Olduslöd 6. Hl.	Mkv. 1.100
Nafn <i>[Signature]</i>	Dags. 20/7/78
	Samp.