


15/11 95 Sjá bókun

Sambykkt á fundi byggingarnefndar þann
15 NOV. 1995


Erlendur Hjálmarsson




VESTUR

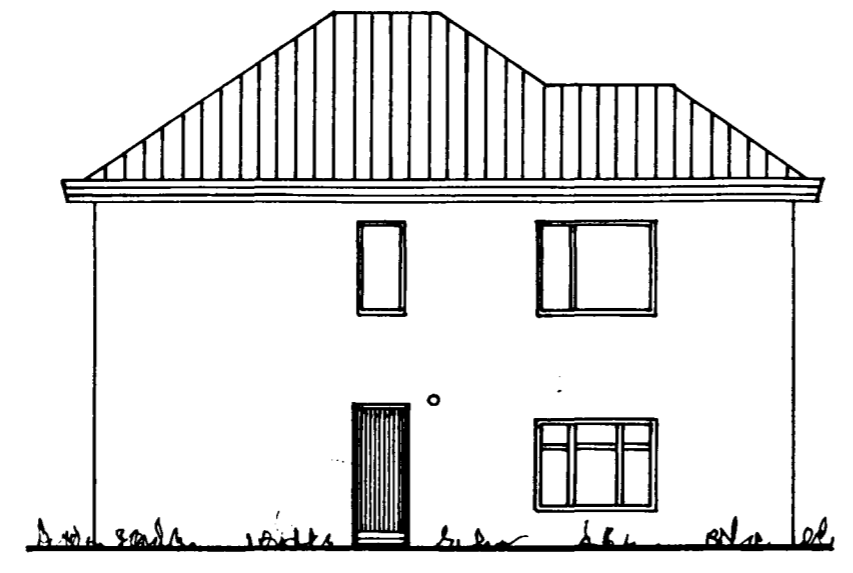


AUSTUR

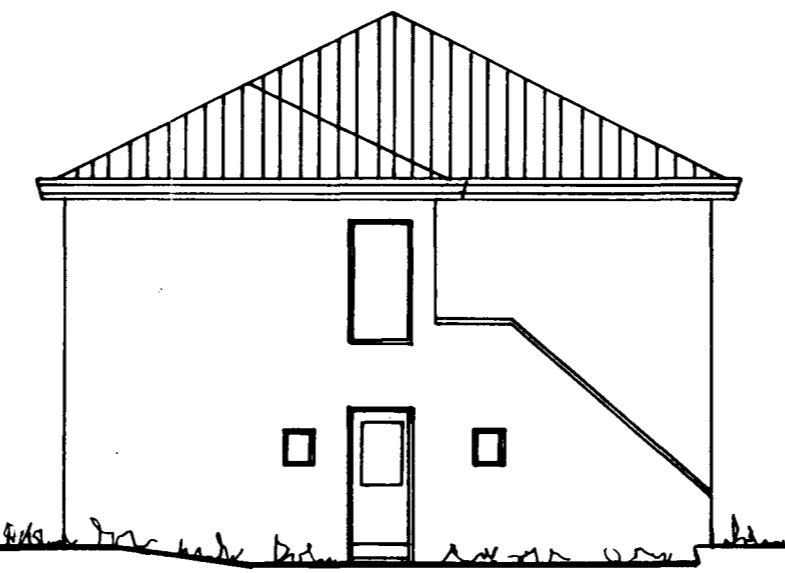


NORDUR

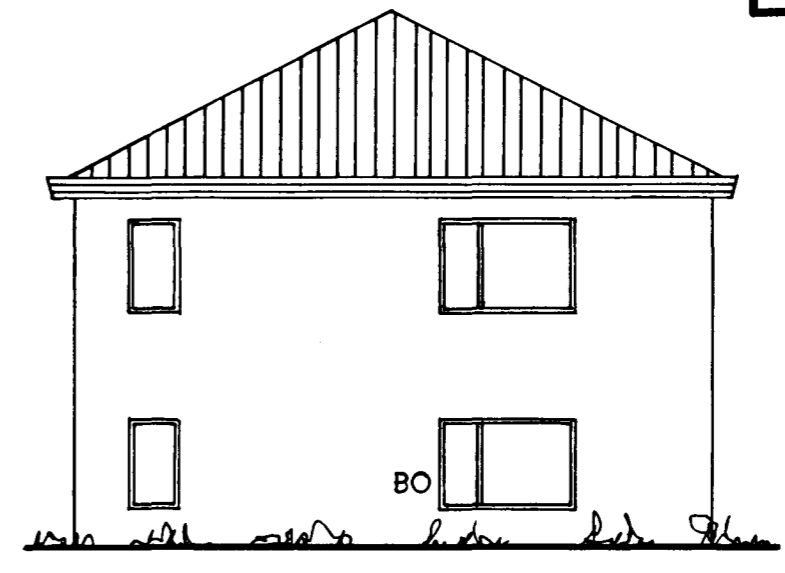


SUDUR

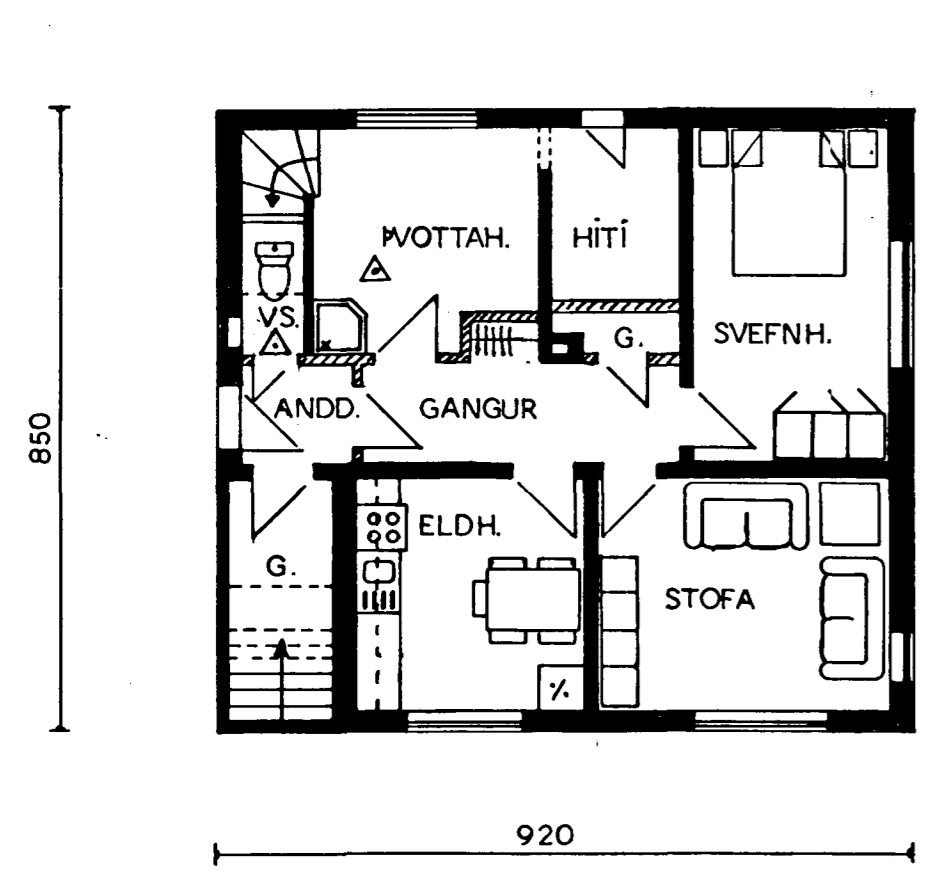


GRUNNMYND I HÆÐ
FYRIR BREYTINGU

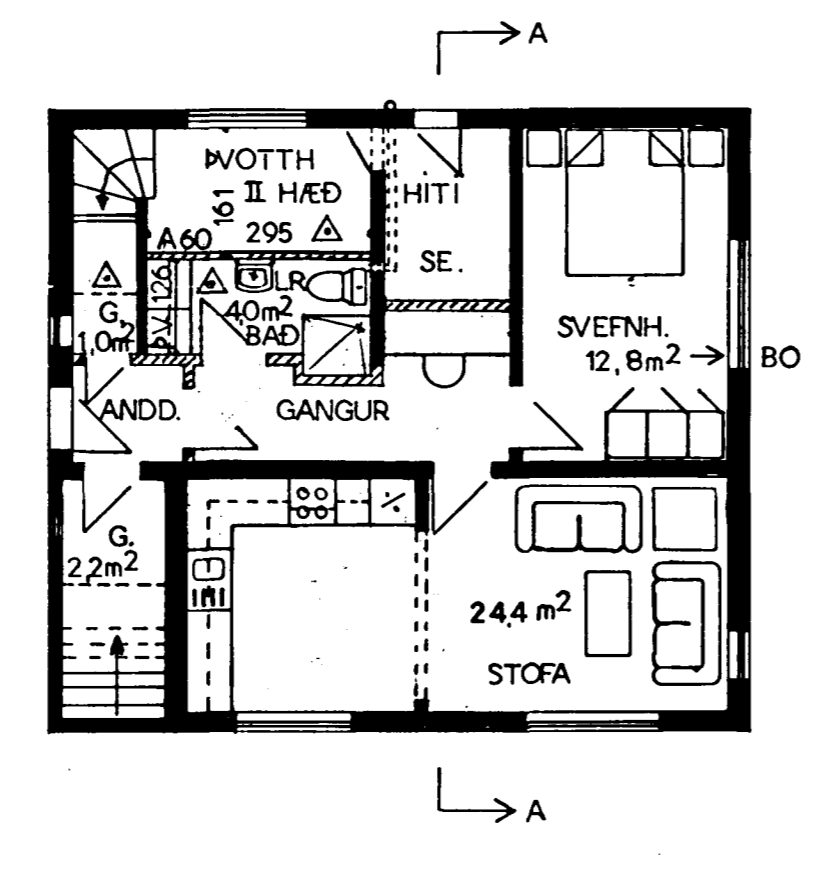


GRUNNMYND I HÆÐ
EFTIR BREYTINGU

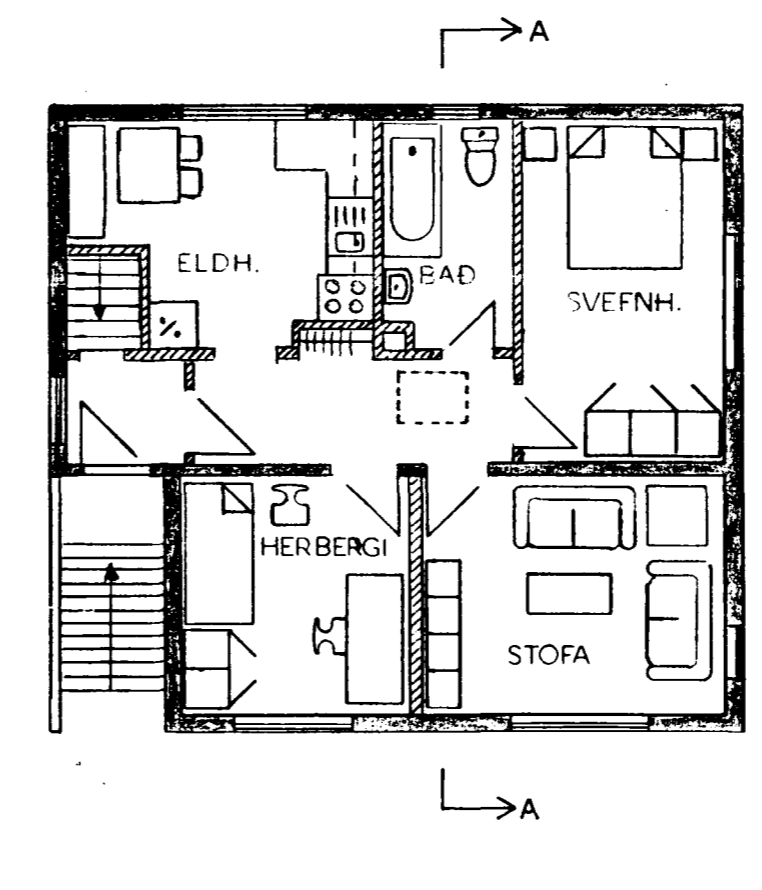

GRUNNMYND II HÆÐ

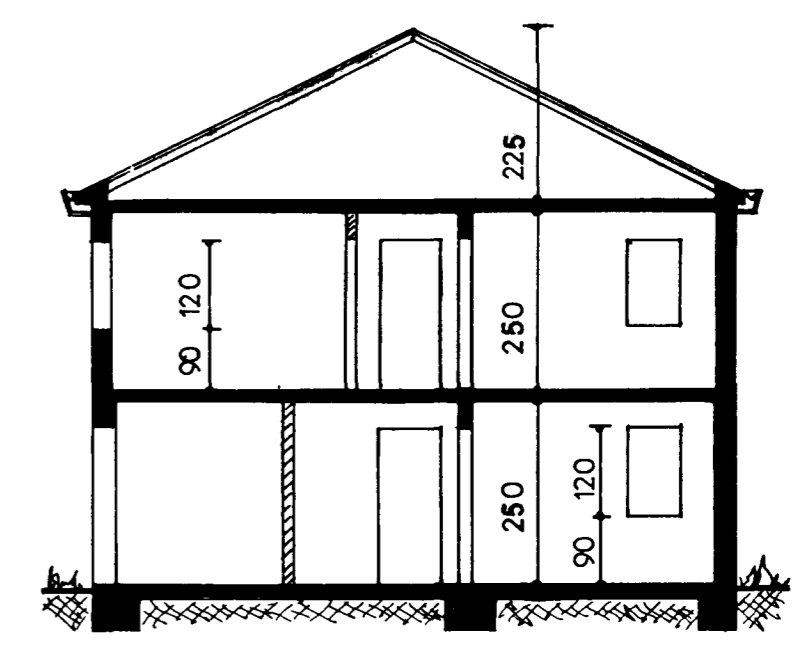

SNÍÐ A-A

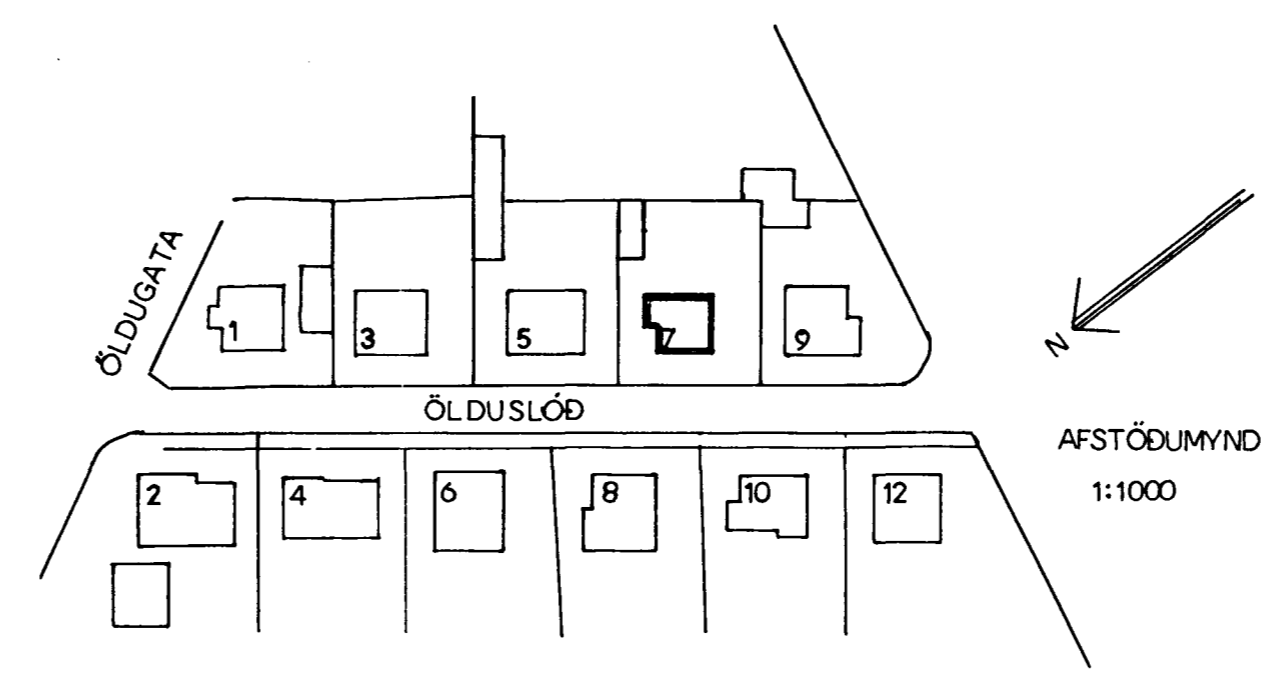

AFSTÖÐUMYND
1:1000

BREYTING Á INNRA SKÍPULAGI
I HÆÐ BADHERBERGI Δ
Í OKTOBER 1995.

BREYTING Á INNRA SKÍPULAGI.
I HÆÐ Δ

ÖLDUSLÓÐ NR. 7	
ÚTLIT	1:100
GRUNNMYND	1:100
AFSTÖÐUMYND	1:1000
SNÍÐ A-A	1:100

GEYMSLA II HÆÐ
ER Í RÍSI
BÍLGEYMSLA
TÍLHEÝRIR II HÆÐ

HAFNARFIRÐI Í JÚLÍ 1995.
Erlendur Hjálmarsson