


Samþykkt þann  
05 MARS 1998  
Byggingaáskilfrunnir Hafnarfirði  
F. Kristján Þórarinnsson

Byggingaáskilfrunnir Hafnarfirði  
Algreitt þann  
05 MARS 1998  
Kristján Þórarinnsson

Innfærðar stærðir rýma í risi og geymslu 0102 á 1. hæð eru miðaðar við brúttó lofthæð 1,80 m og yfir.

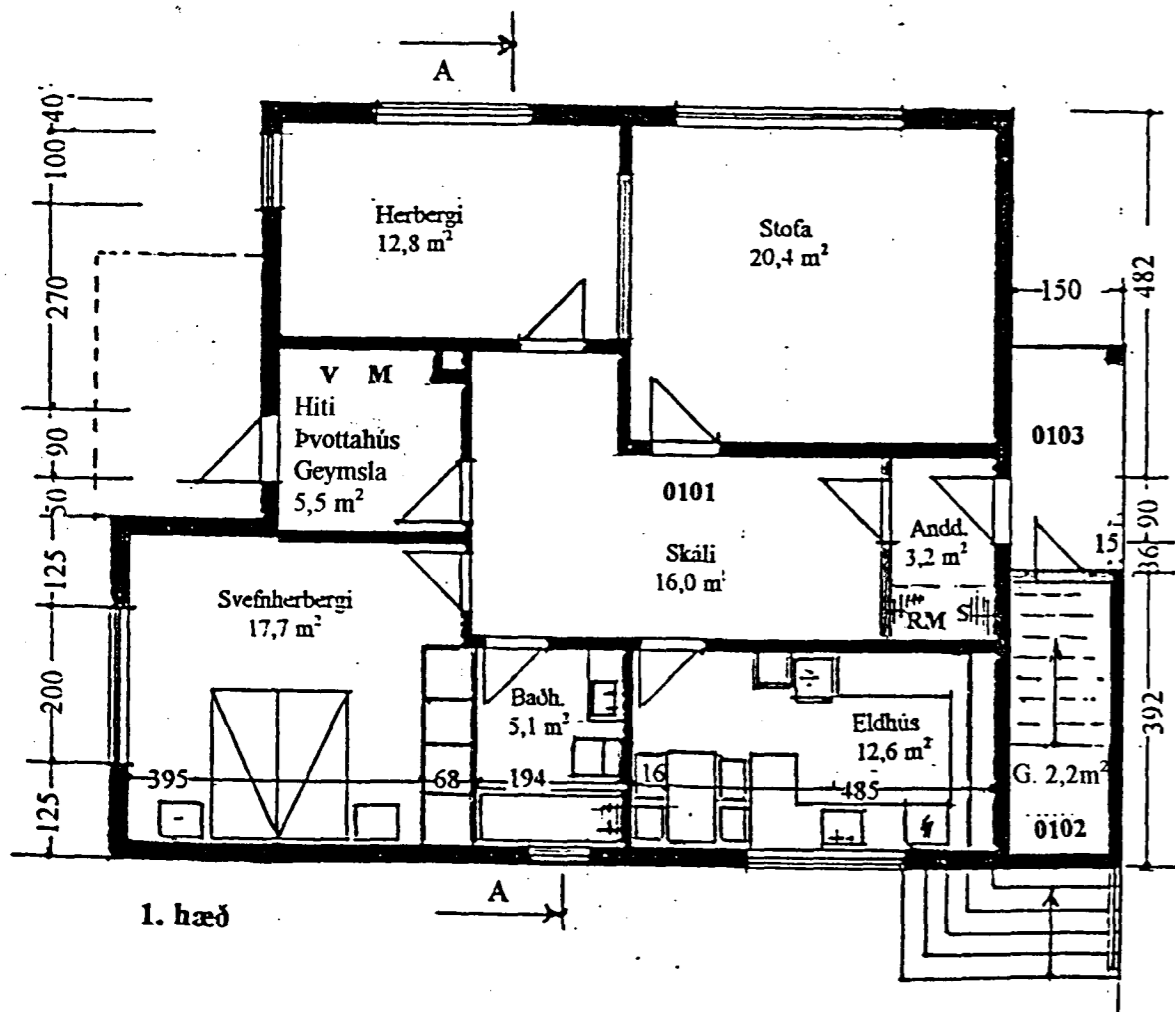

Skráningartafla: ÖLDUTÚN 10, Hafnarfirði.				Skrásetjari: Friðþjófur Sigurdsson												
Landnúmer: 123099				Kennitala: 200724-2249												
Matslutunúmer: 01				Dags: 20.02.1998												
Uppskipting og lýsing				Stærðir												
D0	D1	D2	D3	D4	D5	D6M	D6	D7	D8	D9	D10a	D10b	D11	D12	D16	D17
Lokun	Rými	Höðun	Höðun	Egna	Botn	Mál	Síga	Op	Brúttó	Brúttó	Sakar	Sakar	Brúttó	Nettó	Ber	Skjta
	hæð	lest	leikun	hald	m²	m²	m²	m²	m²	sh < 1.8	mín	max	m²	m²	metri	m²
					332,9	0,0	3,4	3,4	269,2	78,8			743,0	234,8	247,9	581,6
														23,0		
A	01	1. hæð			114,9	0,0	0,0	0,0	114,9	3,7			299,1	98,2	109,0	247,2
A	0101	Íbúð	N	0101	109,0				109,0		2,65	2,65	288,9	93,3	109,0	247,2
A	0102	Geymsla	N	X	5,9				5,9	3,7	1,50	2,75	10,2	4,9		
B	0103	Stétt	U	X	4,5				4,5							
					109,0	0,0	3,4	0,0	109,0	0,0			288,9	94,1	109,0	256,6
A	0201	Íbúð	N	0201	109,0				109,0		2,65	2,65	288,9	94,1	109,0	249,4
C	0202	Svallir	S	0201	7,2				7,2							7,2
C	0203	Úttröppur	U	X	14,5				14,5							
					109,0	0,0	0,0	3,4	45,3	75,1			132,0	42,5	29,9	77,8
A	0301	Herbergi o.fl.	N	0201	48,7				48,7	15,4	0,10	2,70	89,2	42,5	29,9	77,8
A	0302	Geymsla	F	0201	8,7				8,7	8,1	0,84	2,06	10,0			
A	0303	Afgangsrými	V	X	51,6				51,6				32,8			

Athugasemdir:  
Við útreikning nettóflata á 1. og 2. hæð er miðað við að þykkt útveggja með einangrun sé 0,26 m. Sameiginlegt hitakerfi er fyrir báðar íbúðir. Geislahtun er í lofti 1. hæðar og lofti 2. hæðar en í risi er vatnshitun með ofnakerfi. Hitastillir fyrir allt húsið er í íbúð 2. hæðar.

Uppdrátturinn er leiðréttur að raunmálum og raunnotkun þar með er skipulag rishæðar innfært.

ÖLDUTÚN 10, Hafnarfirði.

Blað 1

Grunnmyndir 1:100  
Skráningartafla

FRIÐÞJÓFUR SIGURDSSON

Hafnarfirði, 20. febrúar 1998