




Samþykkt á fundi bygginga-  
ráðs p. 7/12/66  
3/12/69  
BYGGINGARFRÖÐUNN  
I HAFNARFIRÐI  
S. Sigurðsson 11/370

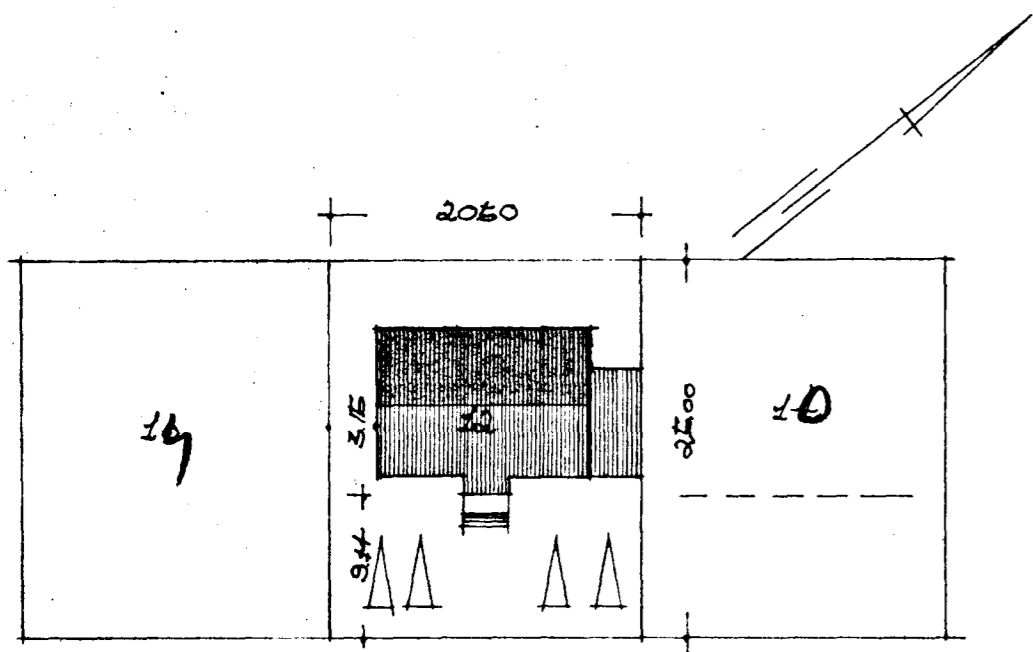





ÖLDUTÚN

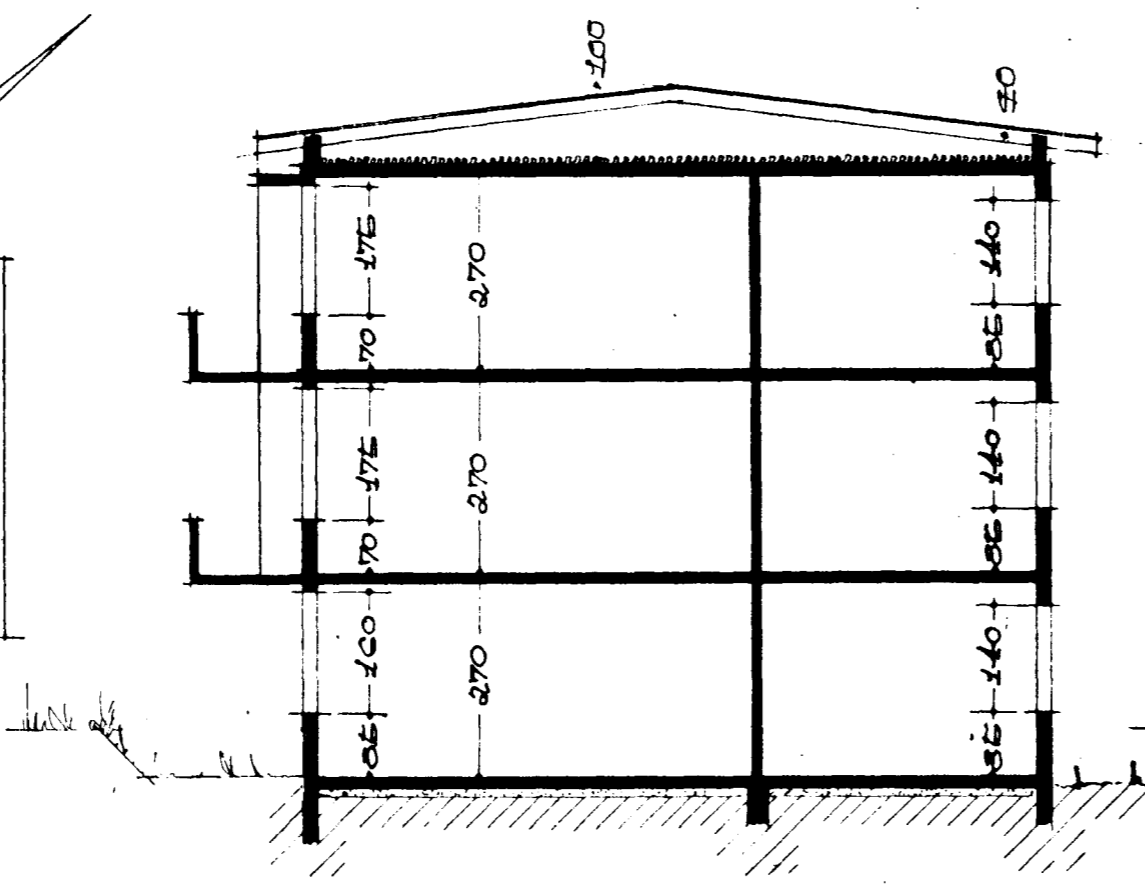

SKURÐUR A-A

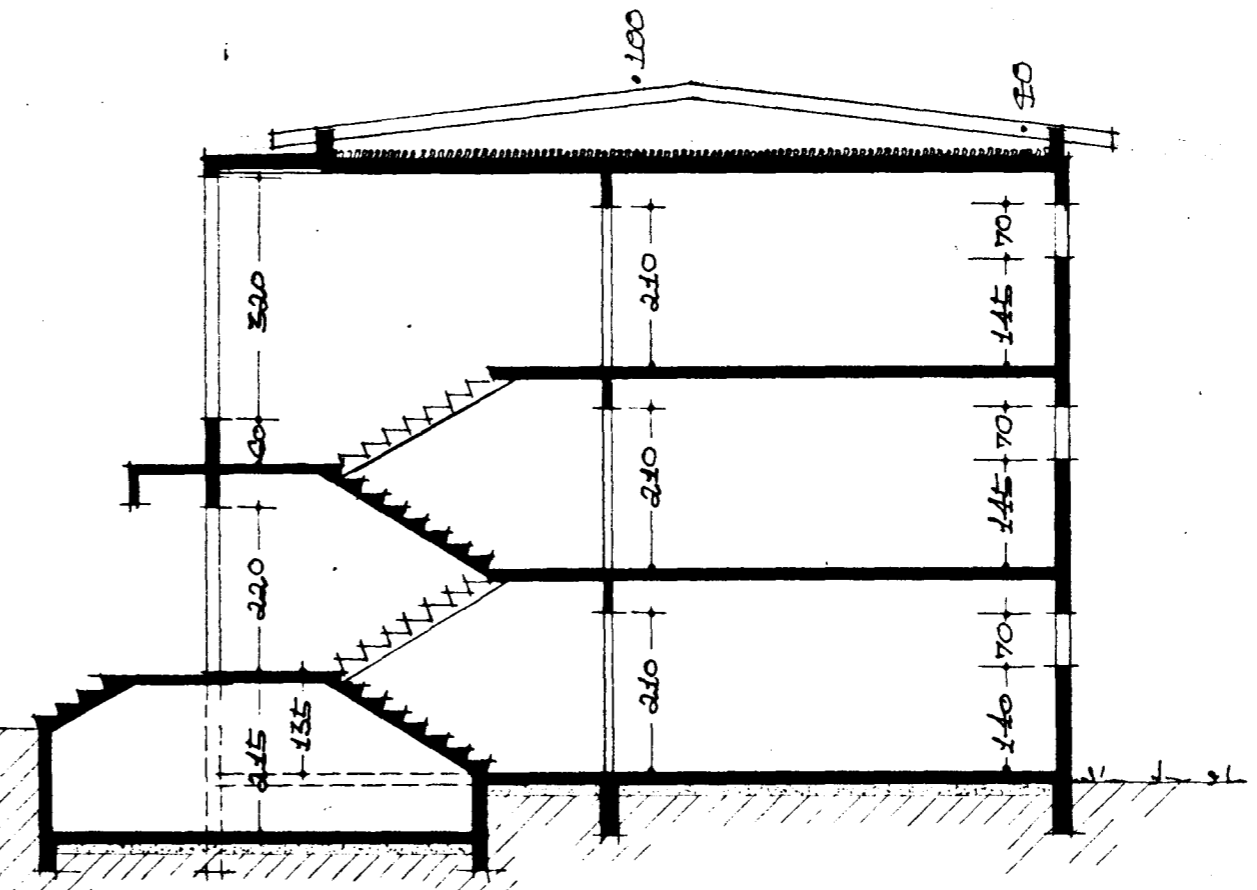

SKURÐUR B-B

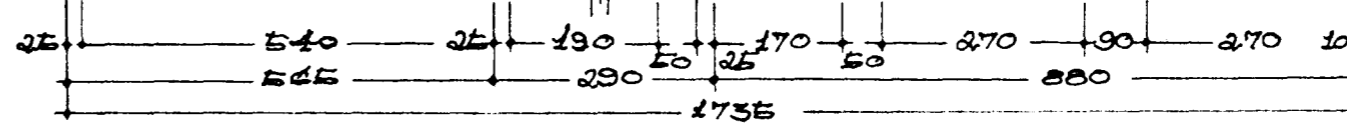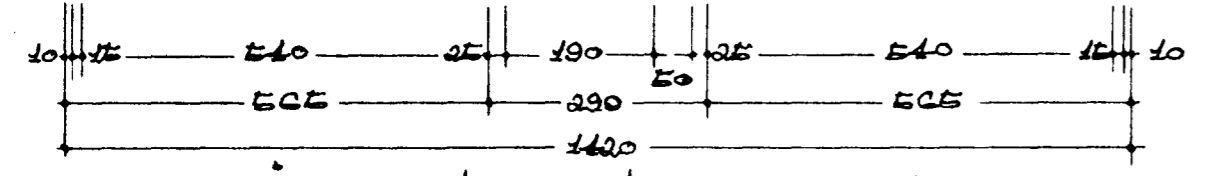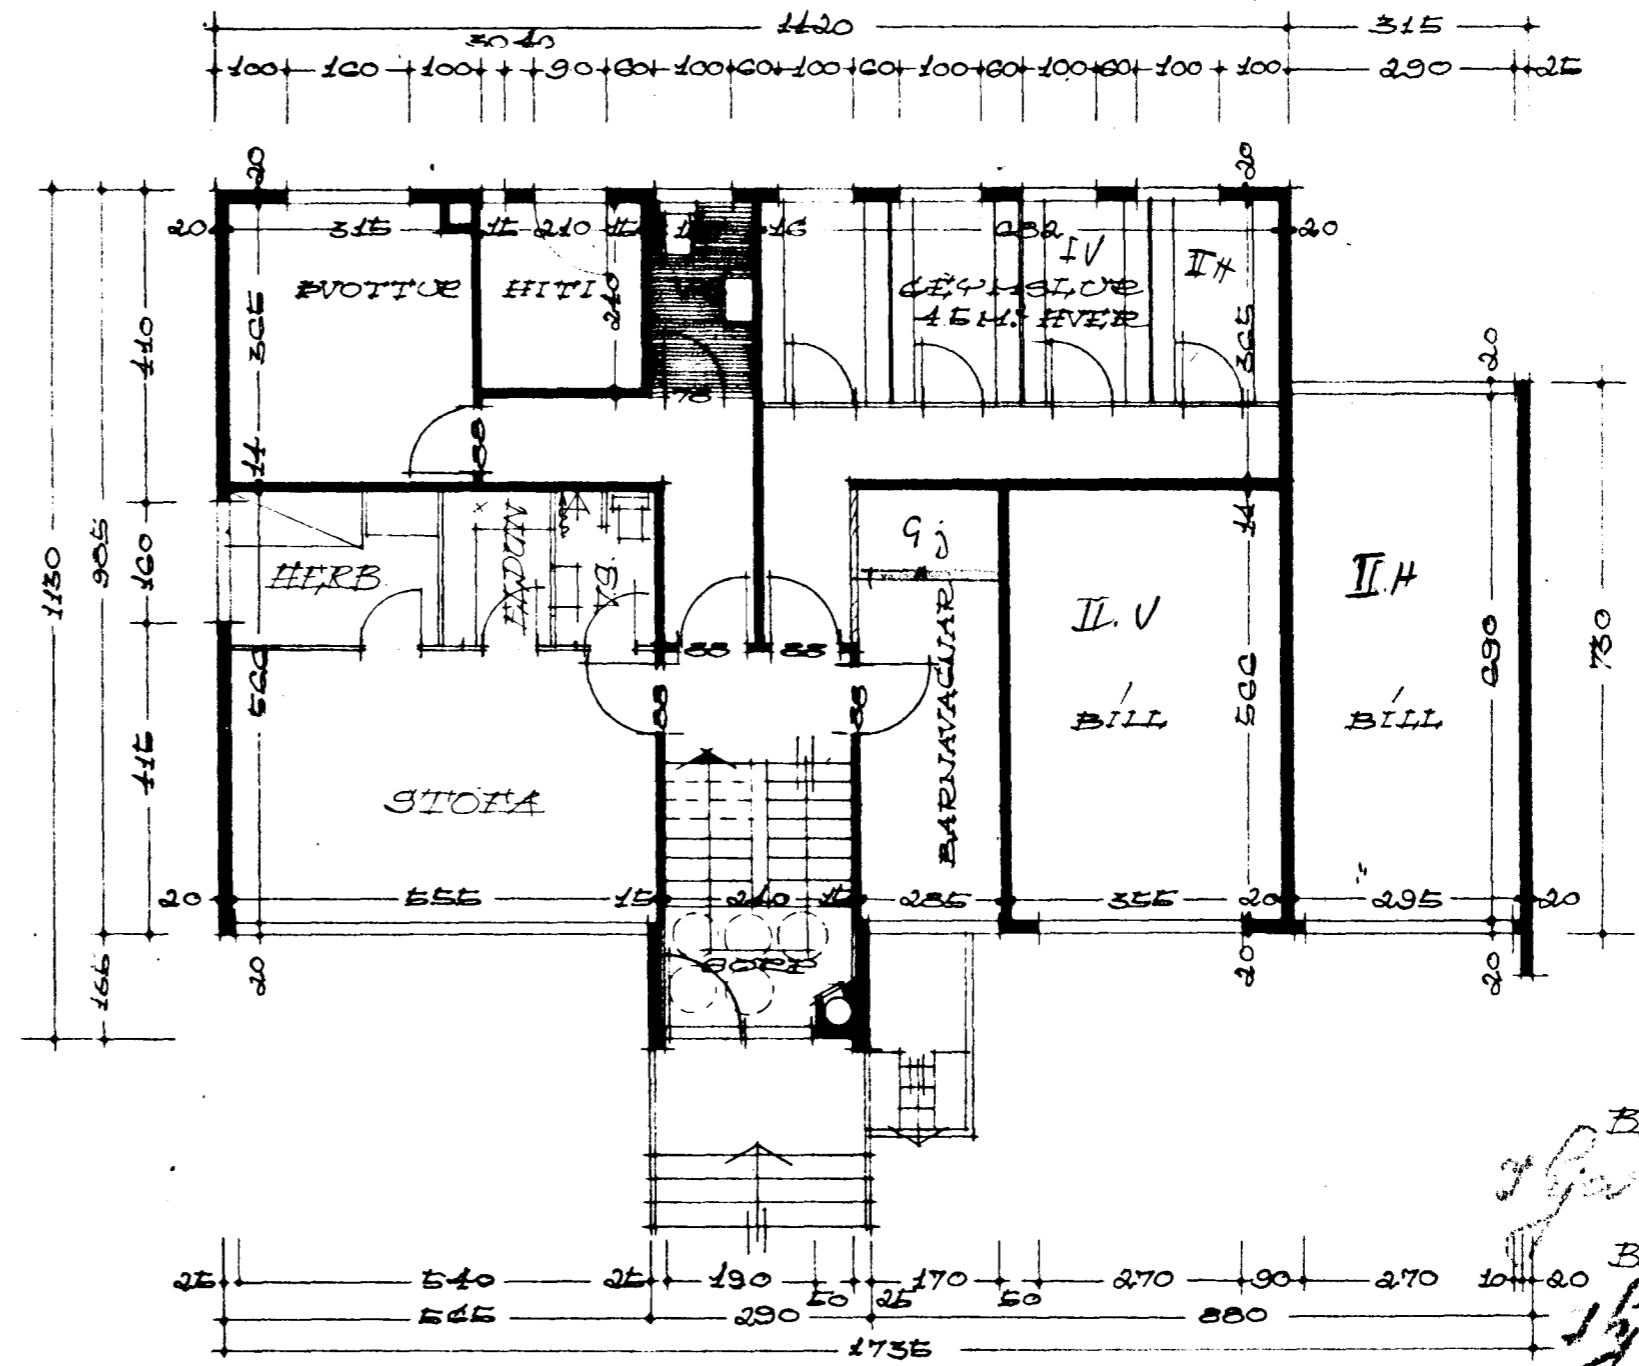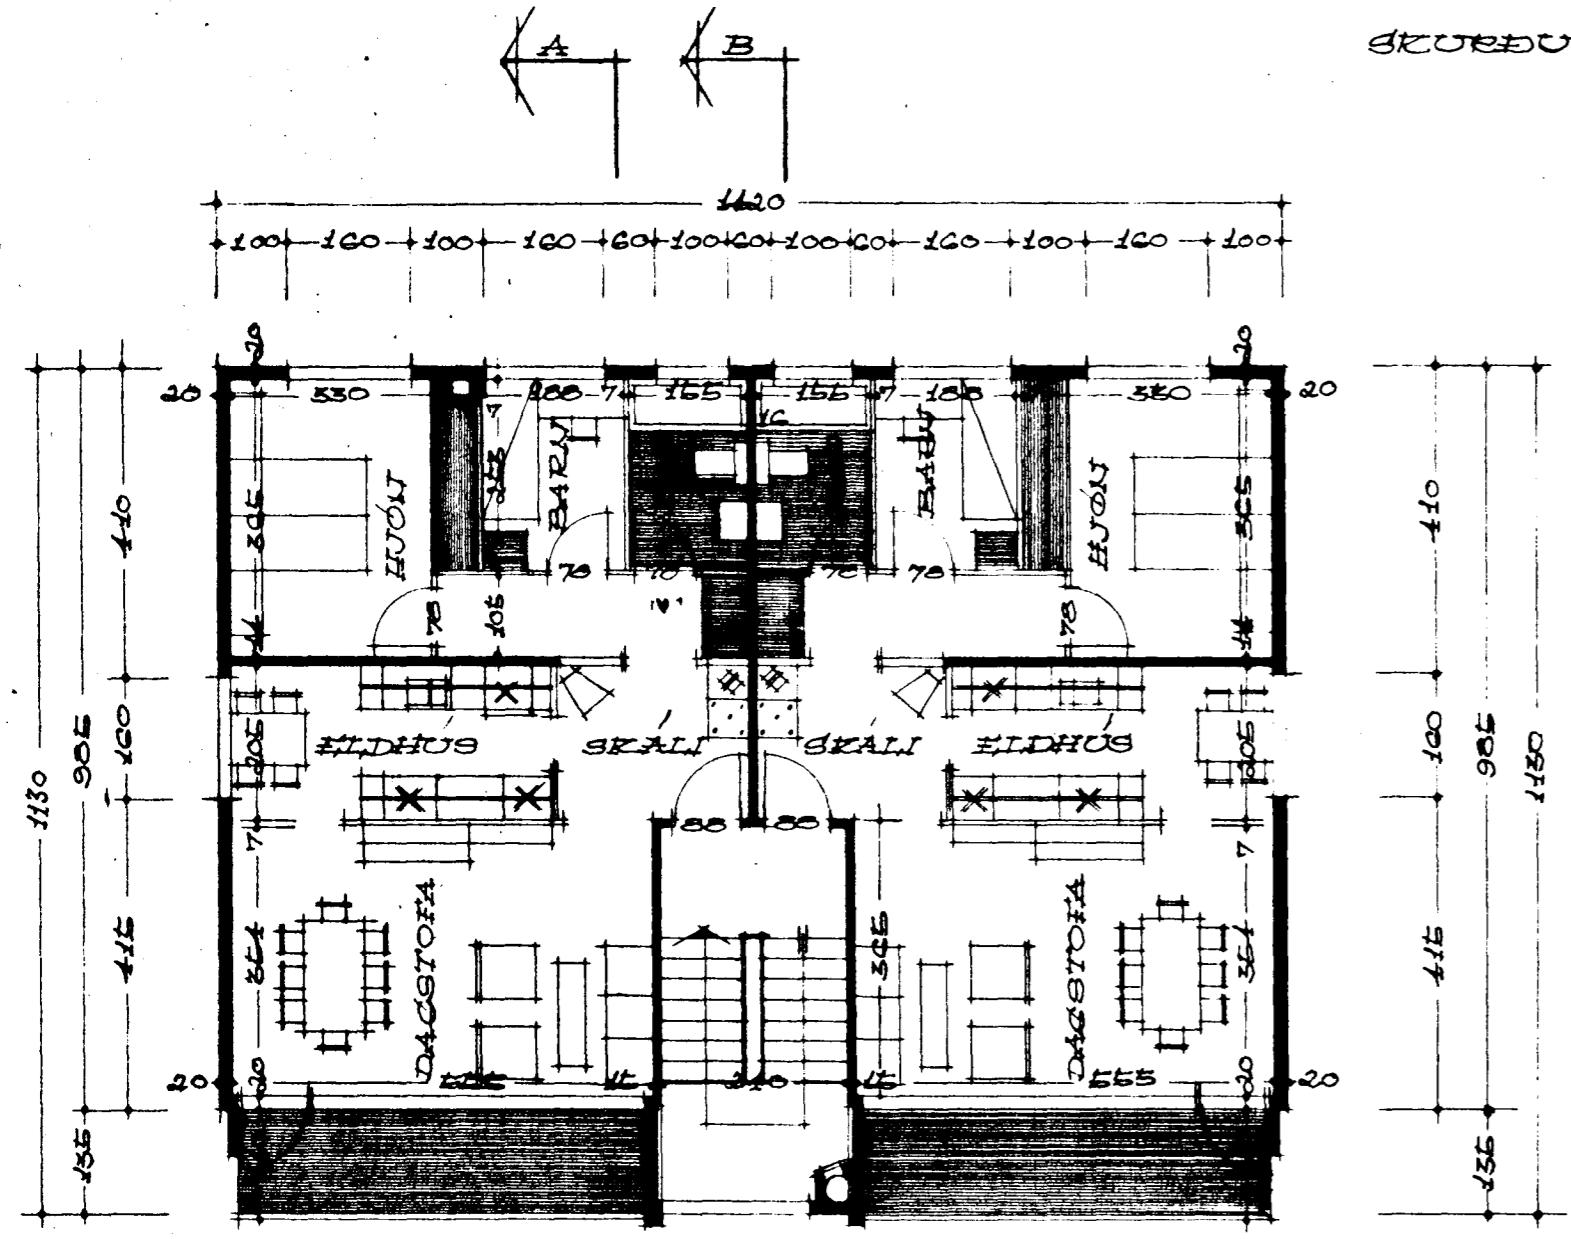

GRUNNMYND 1:00 & HÉÐ  
A B

GRUNNMYND JARÐHÉÐ

BRETTI 1 SEPT 1972  
Sjartan Sveinsson  
BRETTI I DES 1969  
Sjartan Sveinsson  
REKJAVÍK I DES 1966  
Sjartan Sveinsson