





Samþykkt þann

13 OKT. 1998


Byggingatulltrúinn í Háfnarfirði
Erlendur Hjálmarsson

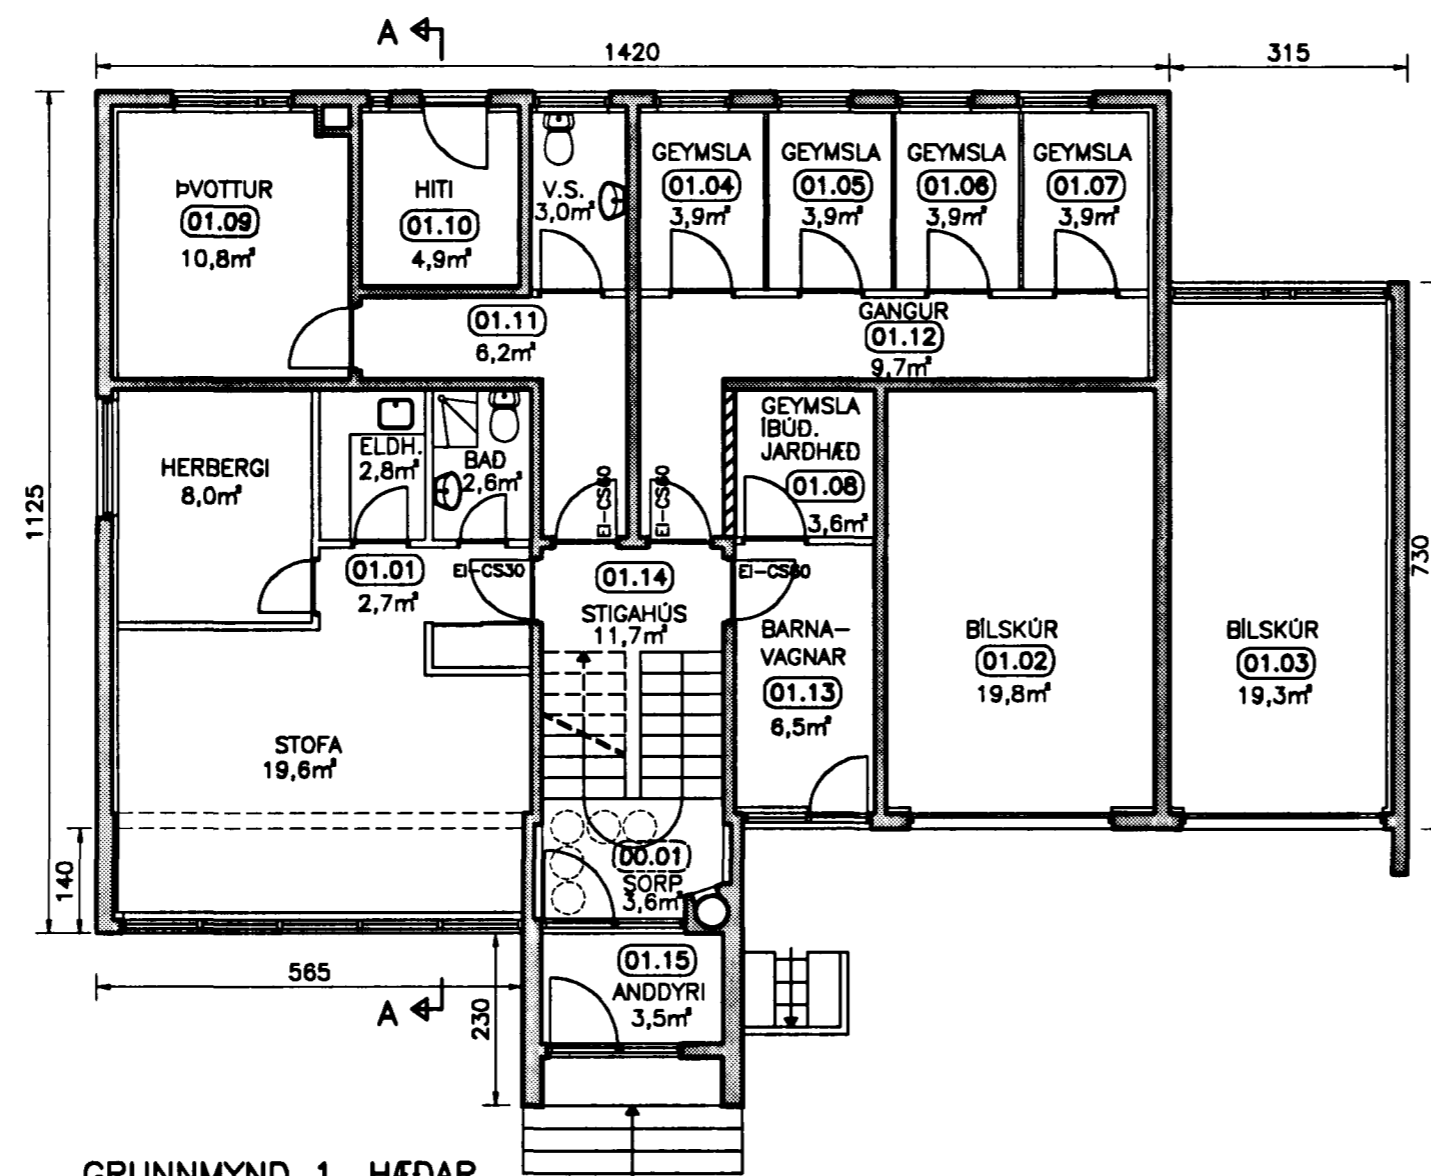

GRUNNMYND 1. HÆÐAR
MKV. 1:100

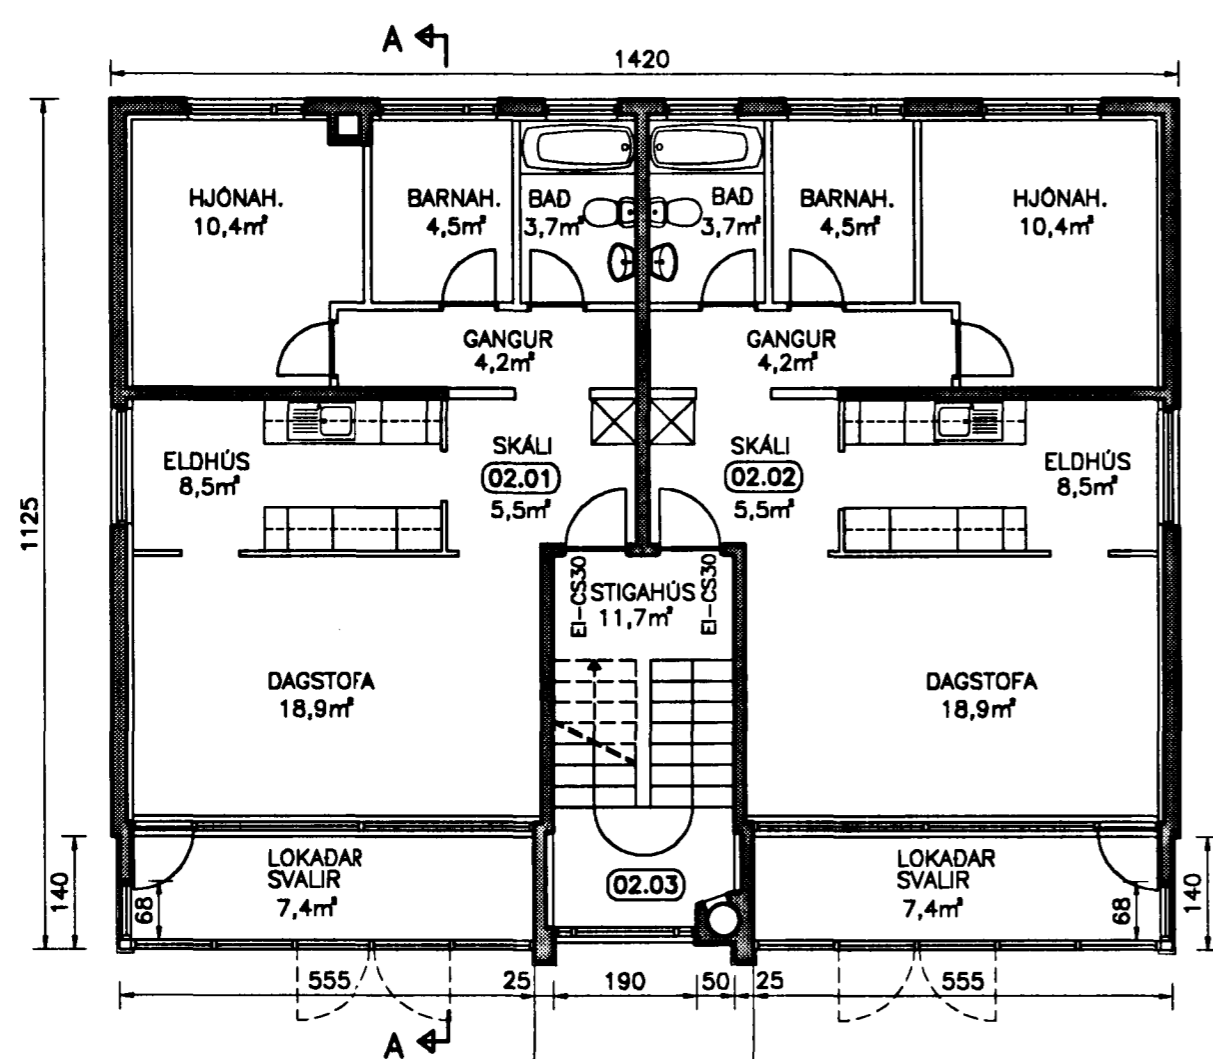

GRUNNMYND 2. HÆÐAR
MKV. 1:100

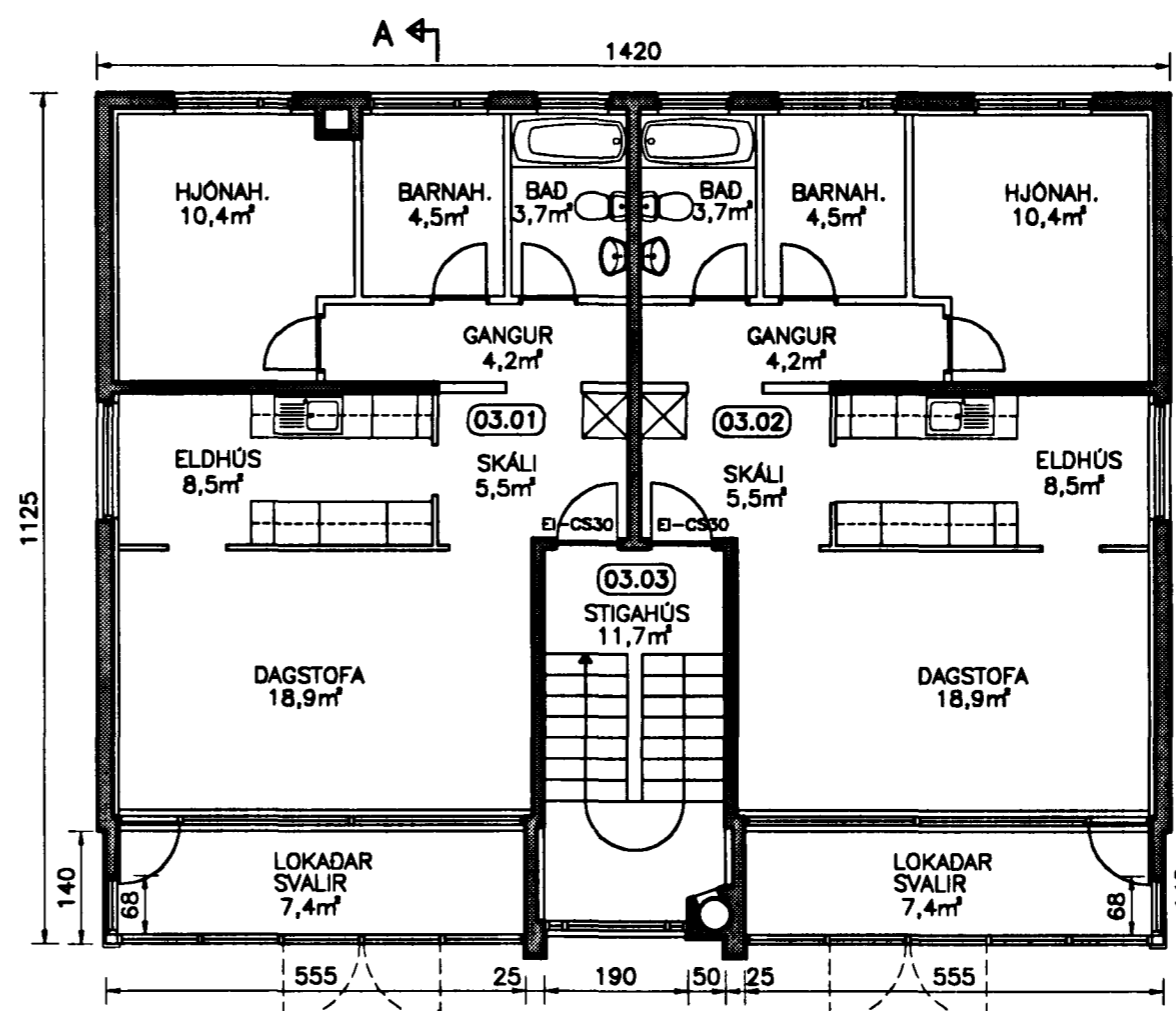

GRUNNMYND 3. HÆÐAR
MKV. 1:100

Br. nr.	Dags.	Af.	Breyting
(A)	16.09.98	bF	Númeringu eininga breytt
(B)			
(C)			
(D)			

**TEIKNISTOFAN
TORGÍÐ**
RÁÐGJÖF - HÖNNUN - EFTIRLIT

ARMÚLI 36, 108 REYKJAVÍK, Sími 568-8866, FAX 568-8878
 Þorsteinn Friðbjólfsson, Magnús P. Guðmundsson,
 byggingateknifredingur, innanhússarkitekt.
 Kt. 211055-5299 Kt. 240654-5559

**ÖLDUTÚN 12
HAFNARFIRÐI**

Teikningarheiti: Útanhússkleðning og lokun svala
Grunnmyndir

Dags. 04.08.1998 Kvarði 1:100

Hannað bF Teiknað PP Samþ. *[Signature]*

Verknr. 98-910 Teiknr. 102 Breyt.nr. A