




ÖLDUTÚN NR. 1 JARÐHÆÐ

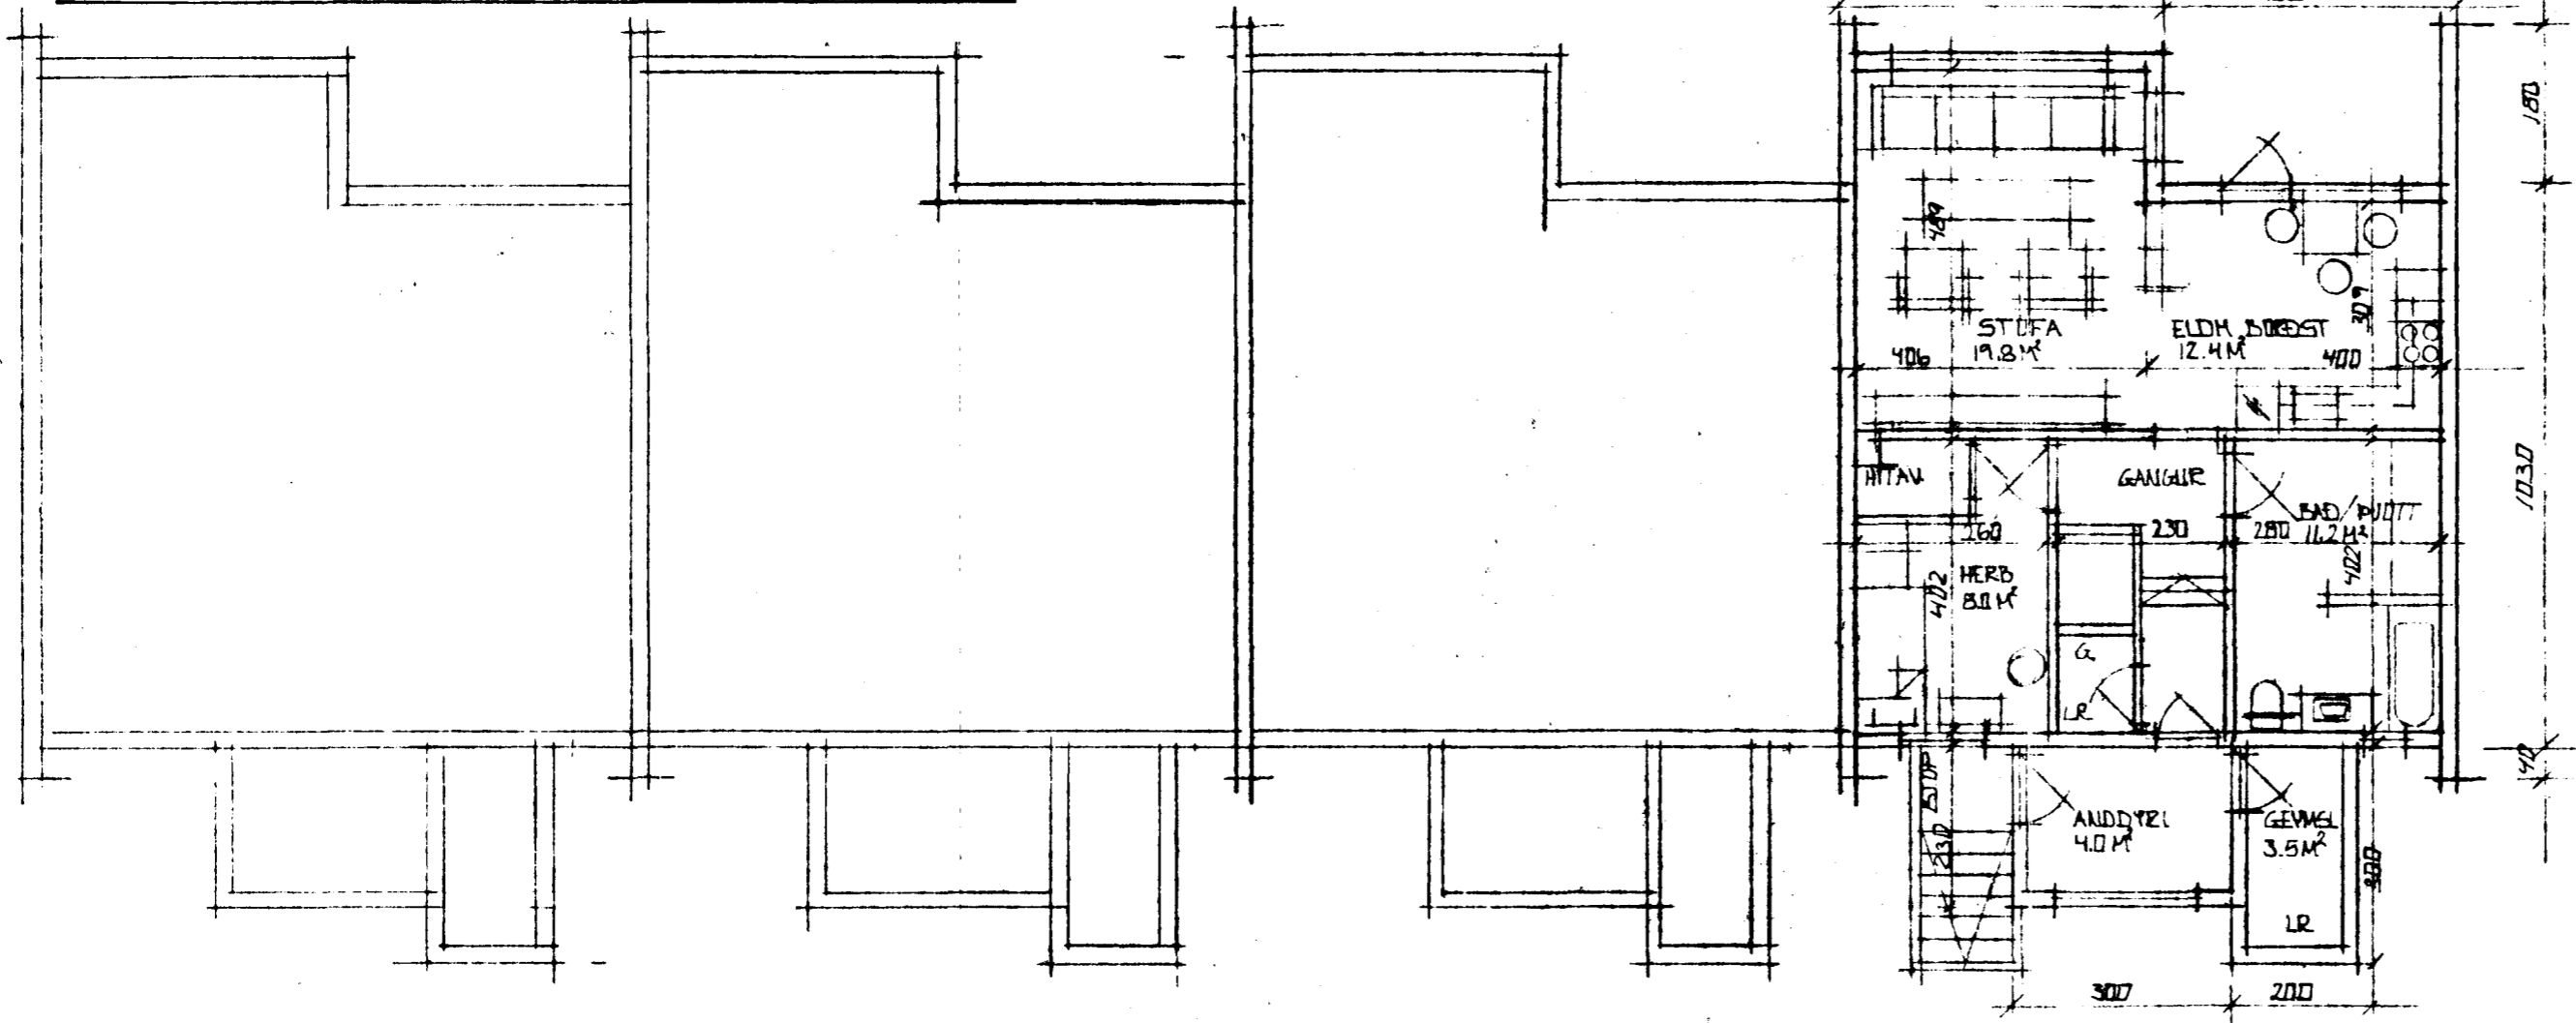

GRUNNMYND JARÐHÆÐAR M=1:100

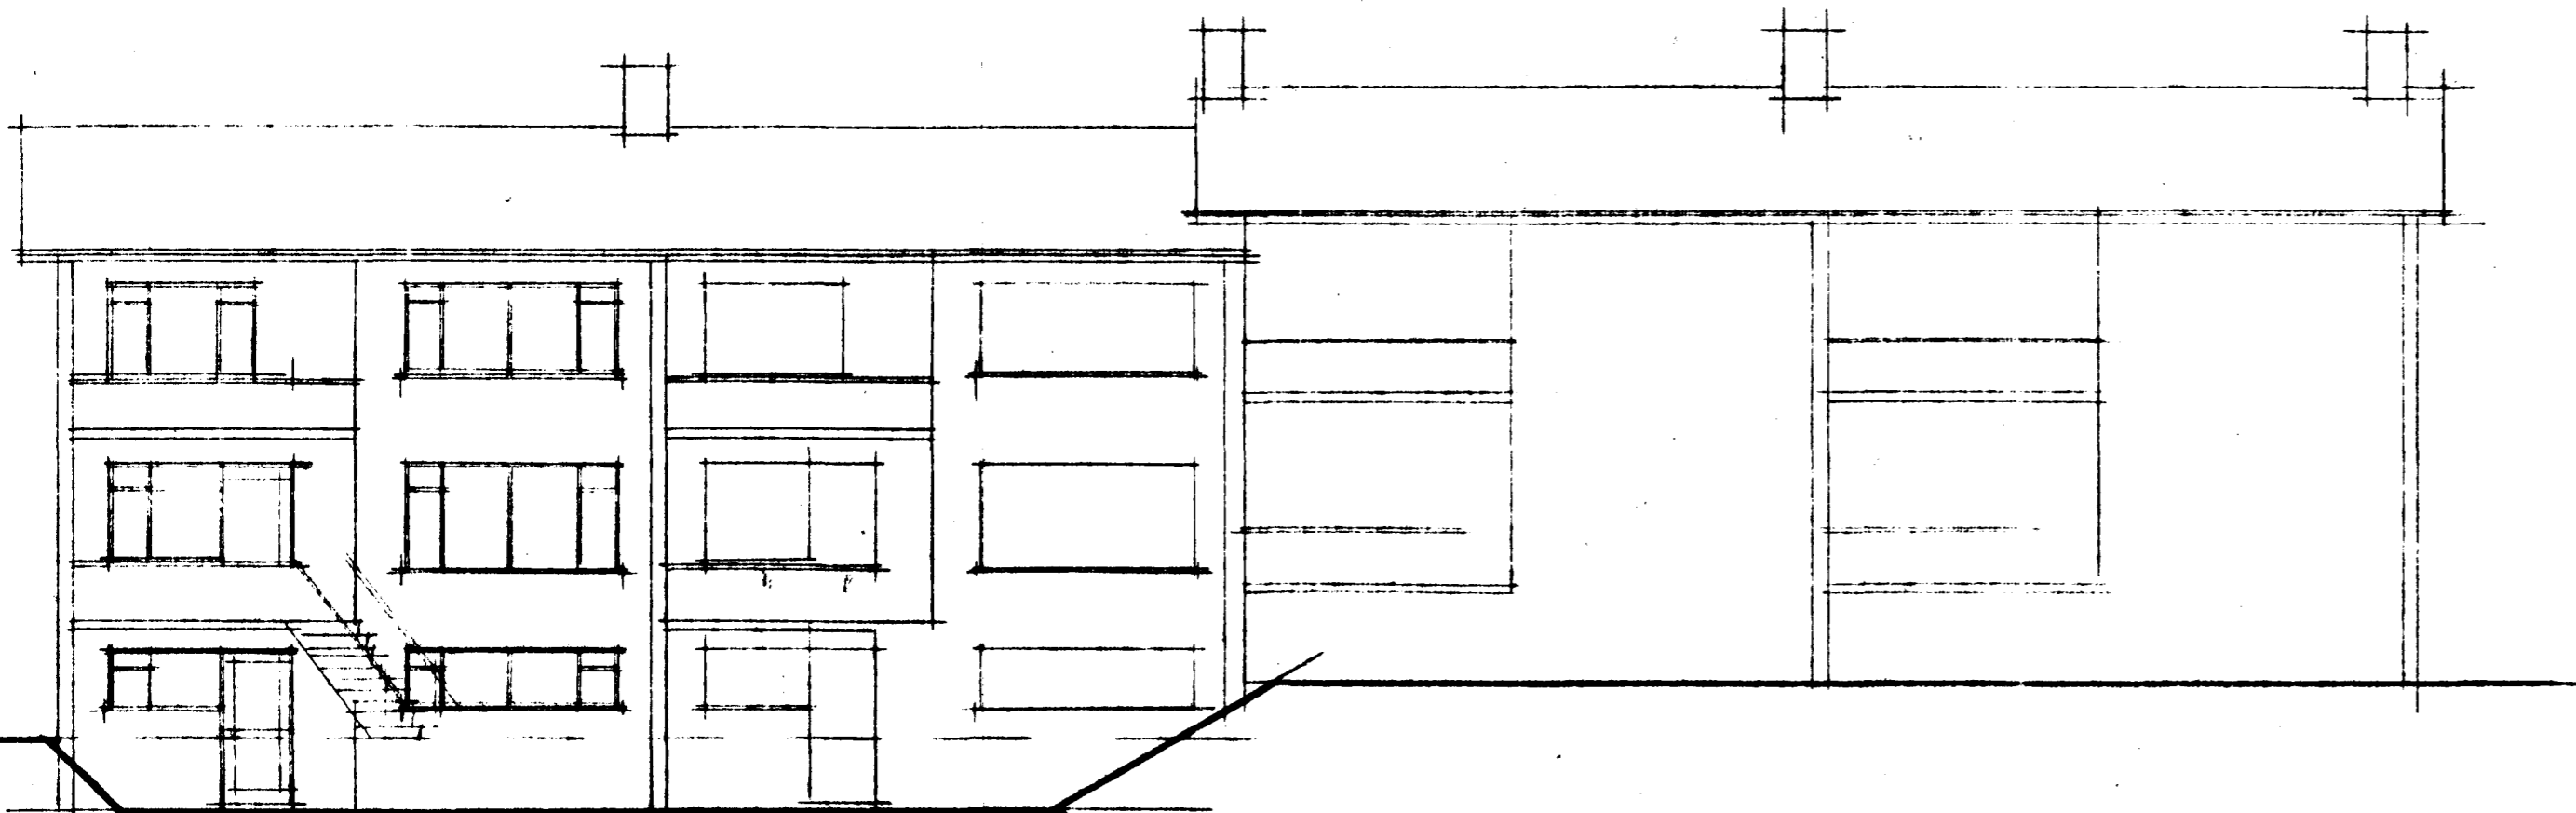


ÚTLIT SÍÐ-VESTUR M=1:100

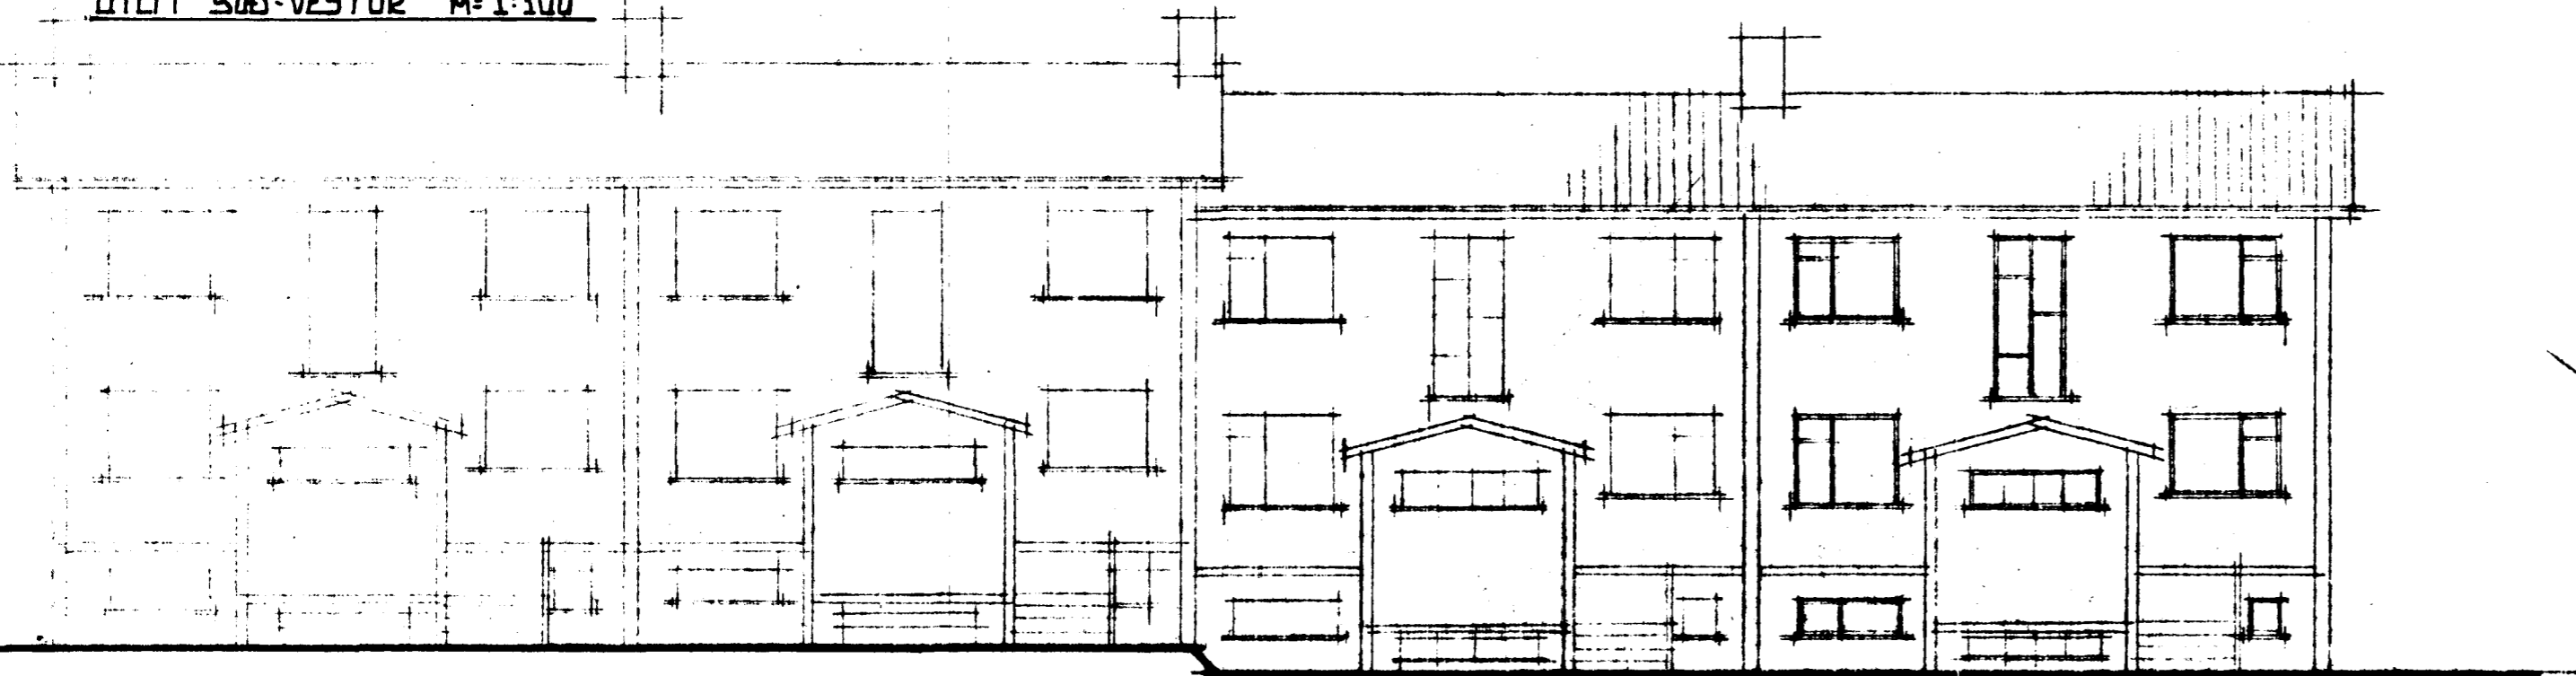


ÚTLIT NORD-AUSTUR M=1:100

~~Sigurður~~
 Samþykkt breitingunni á
 teikningunni
 Leifur Kósimberg

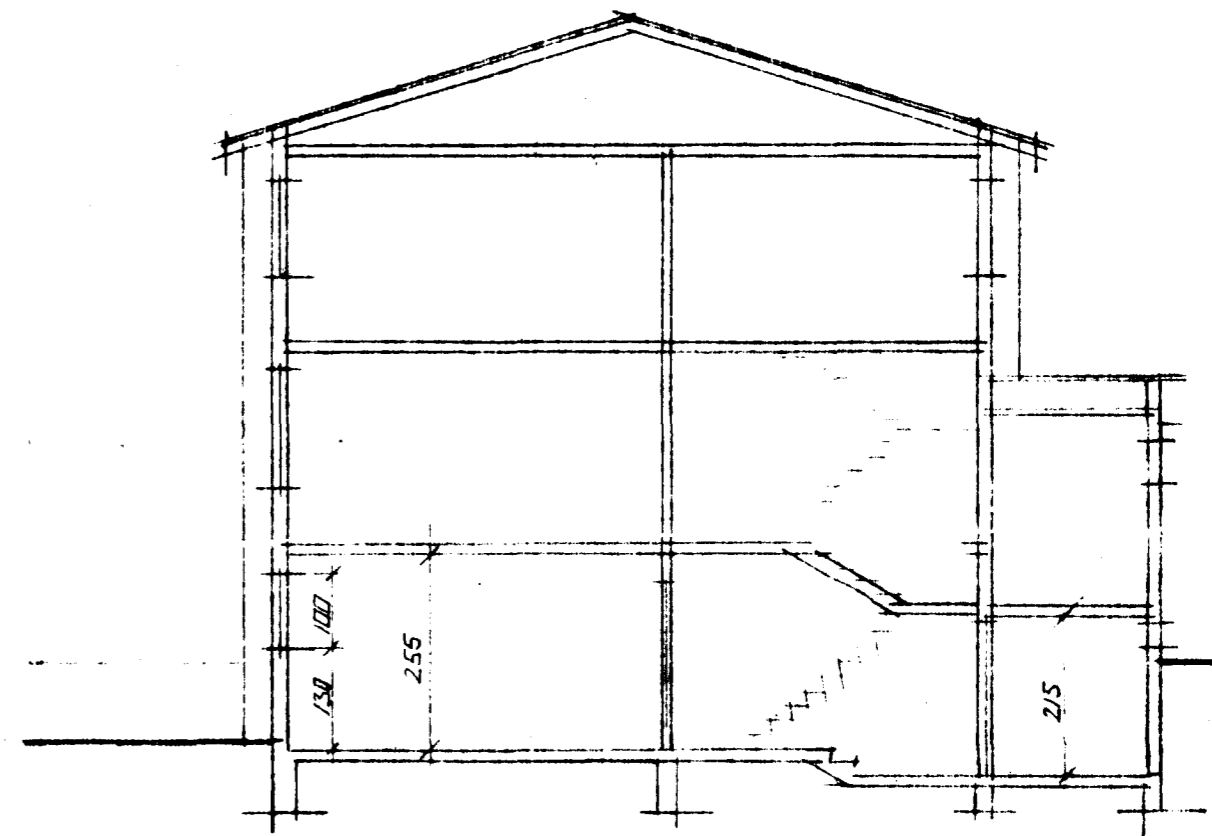

SNÍÐ M=1:100

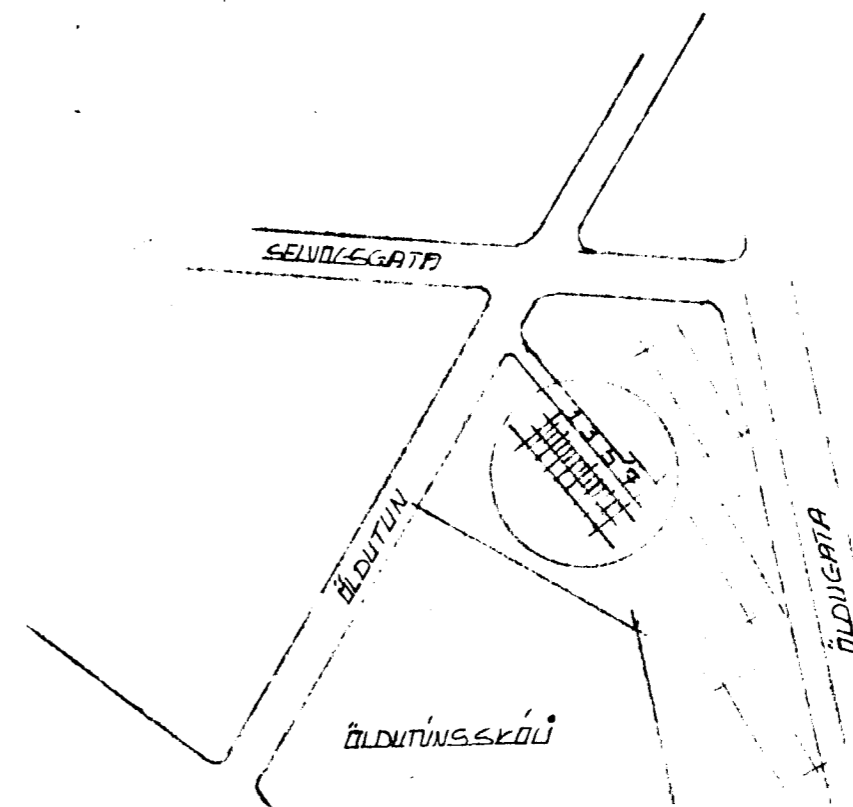

AFSTÖÐUMYND M=1:2000

ÍBÚÐ Á JARÐHÆÐ TEIKN Í NÓV. 1987
 SÍGURÐUR ÞORVARÐARSON B.S.Í. SÍMI 651510

Sigurður Þorvarðarson