
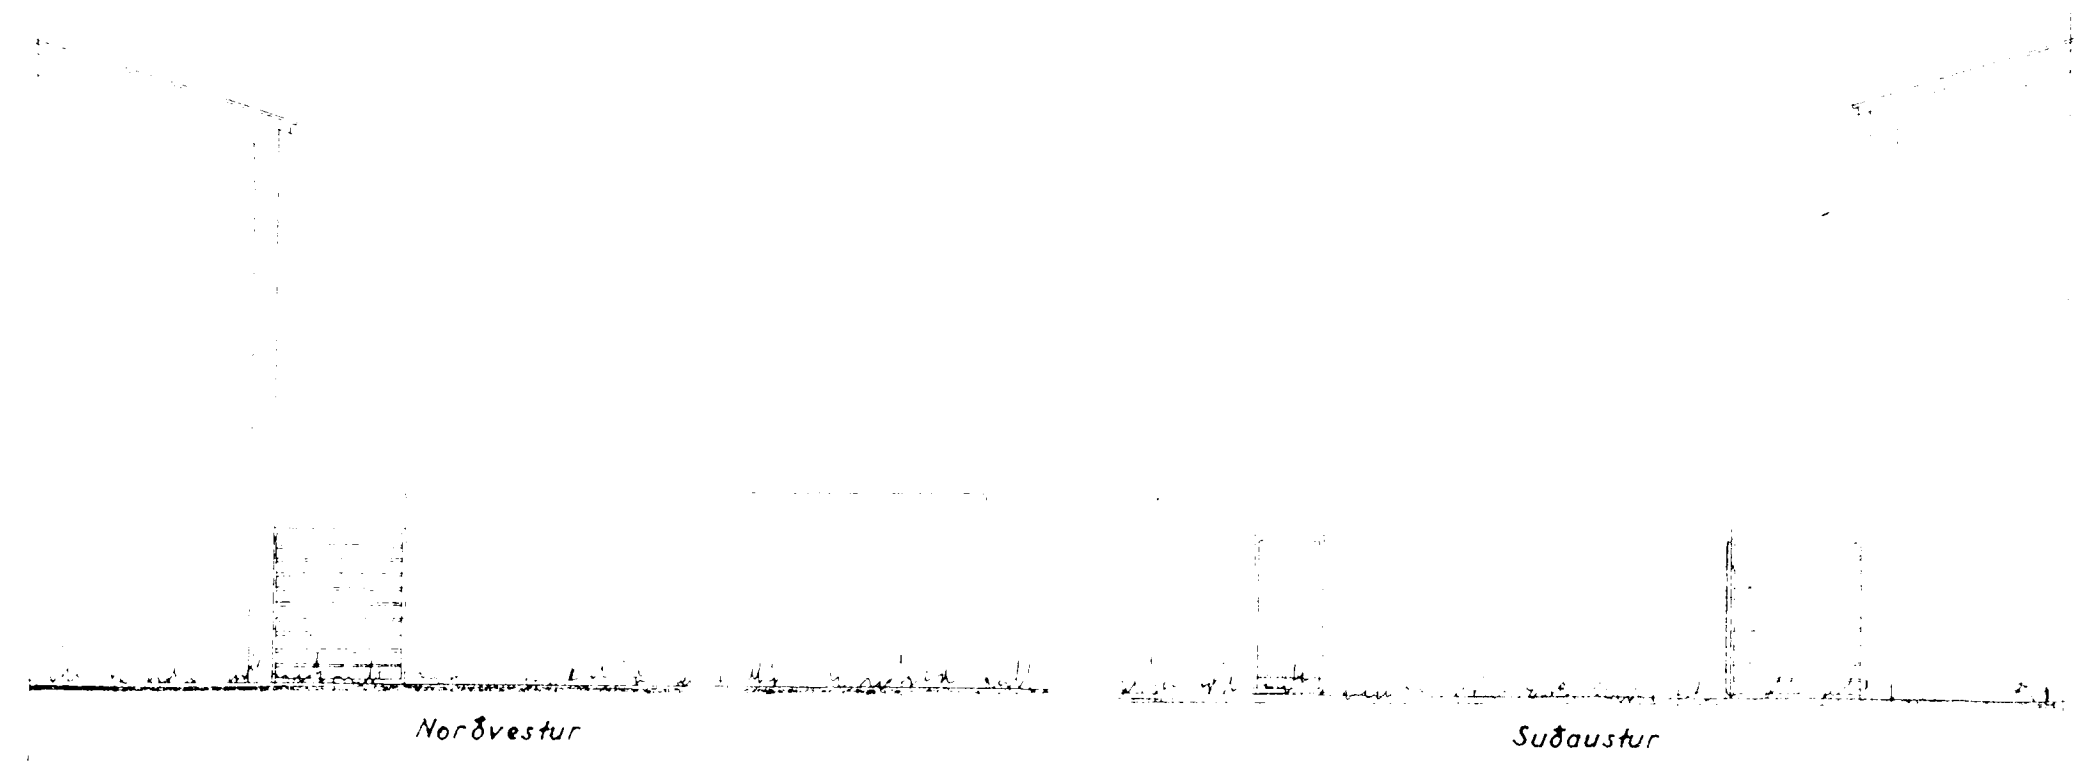
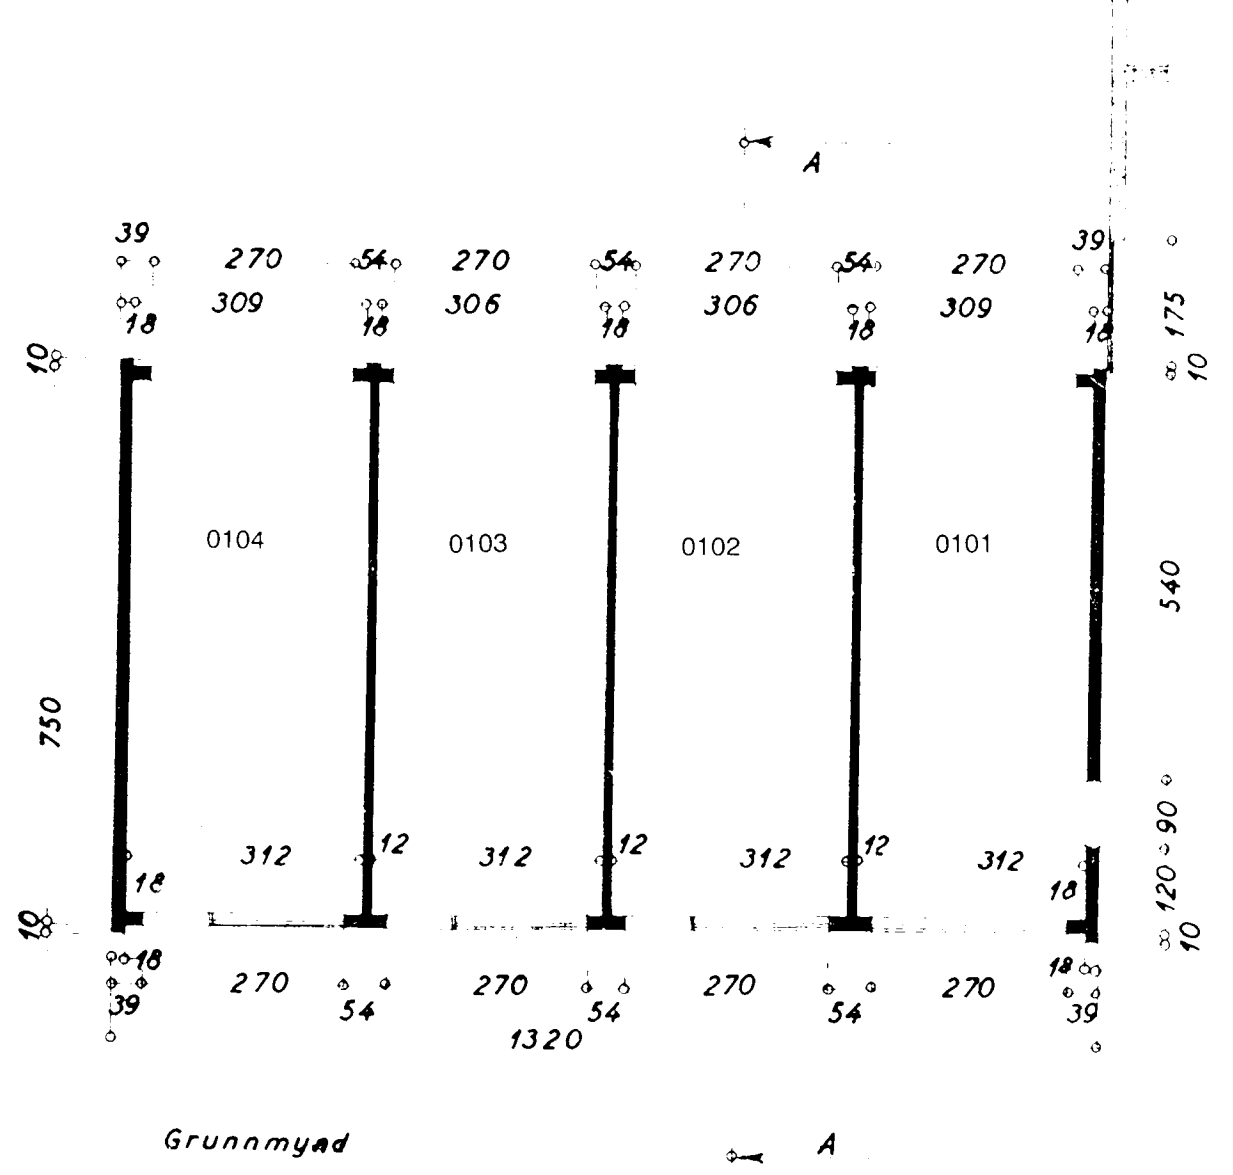
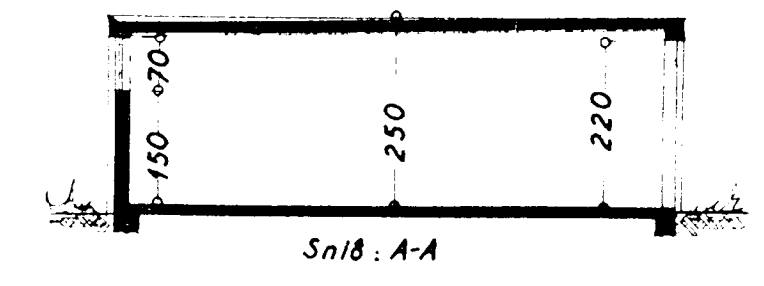
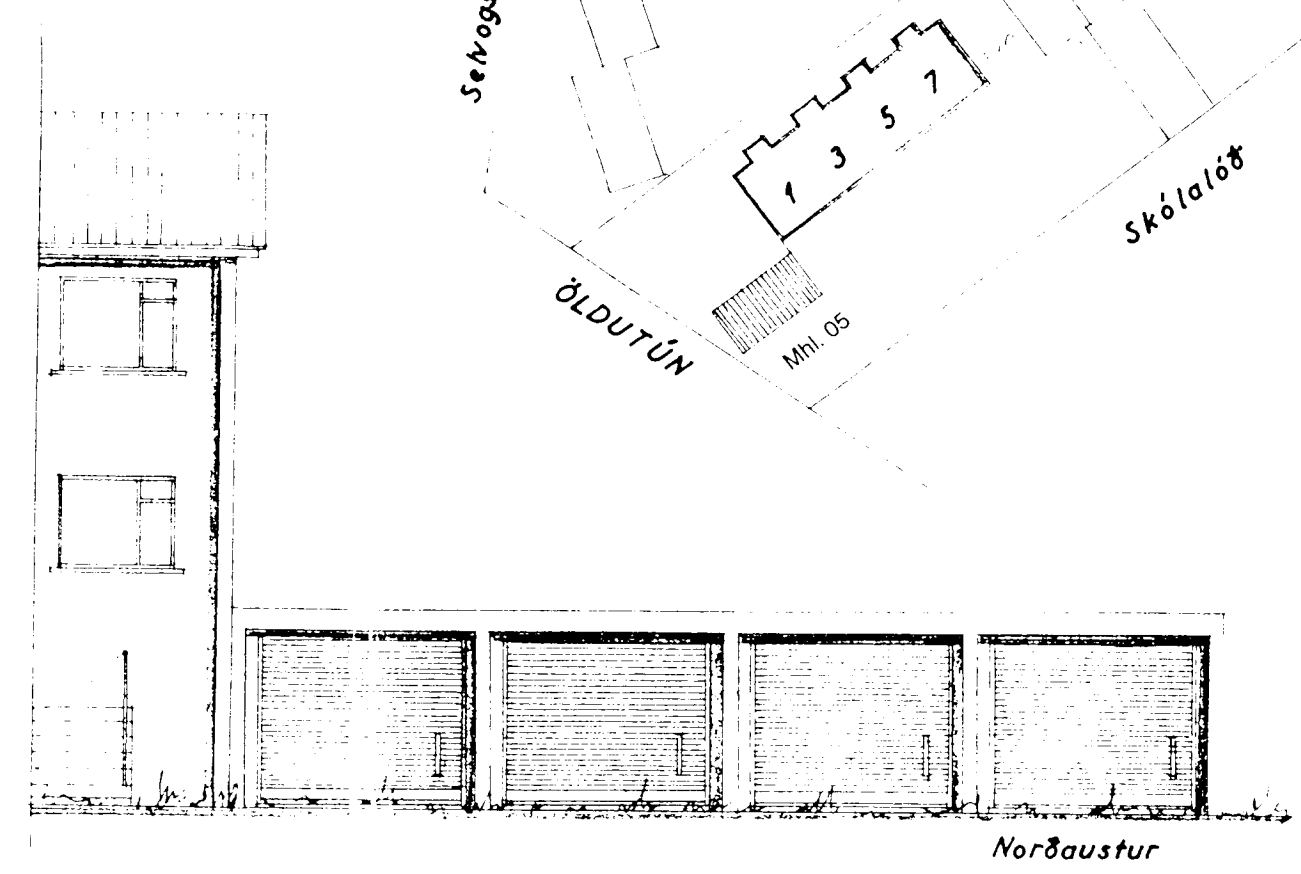
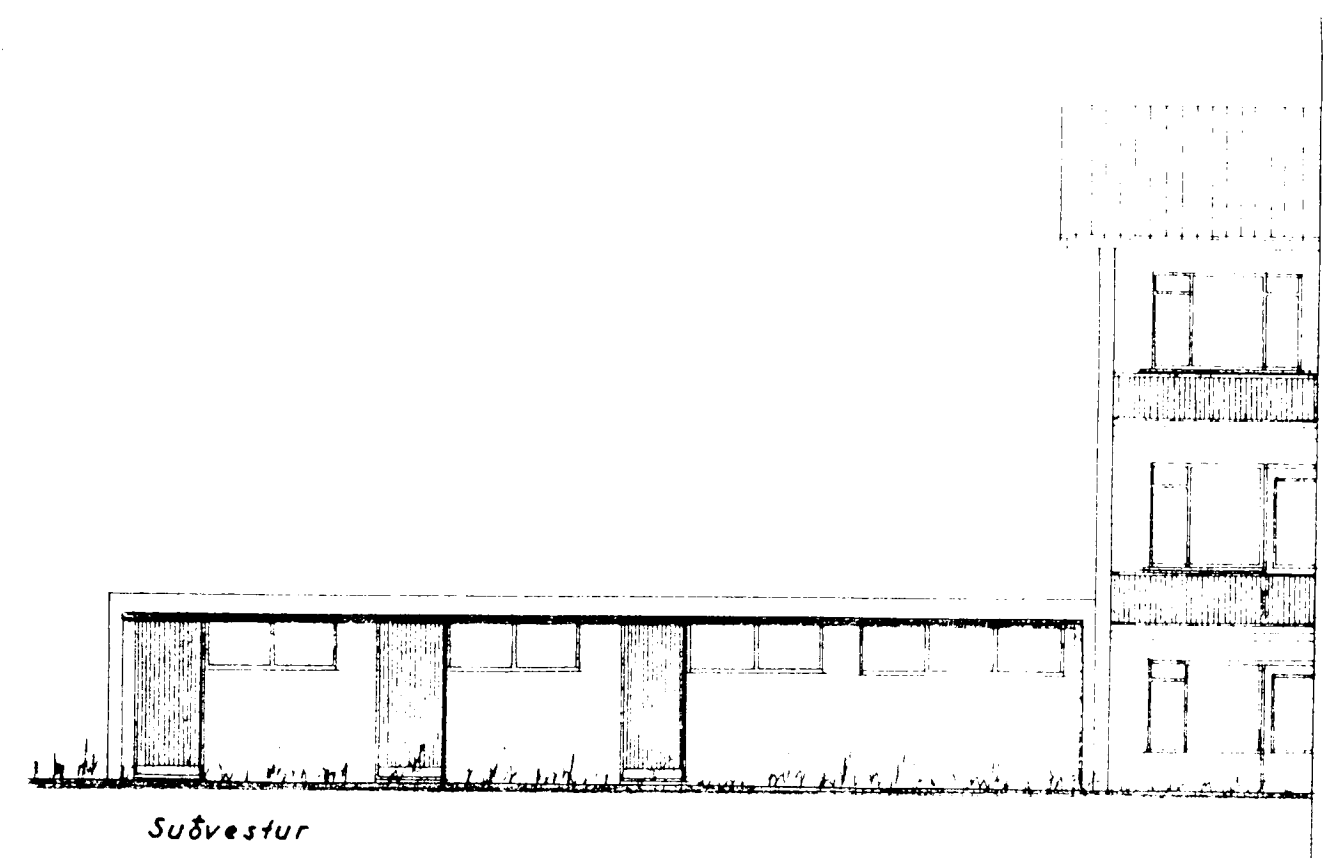


Samþykkt á fundi byggingar-
nefndar þ. 29. 11. 1967

BYGGINGAUFULLTRÚINN
Í HAFNARFIRÐI

F. Sigurðsson

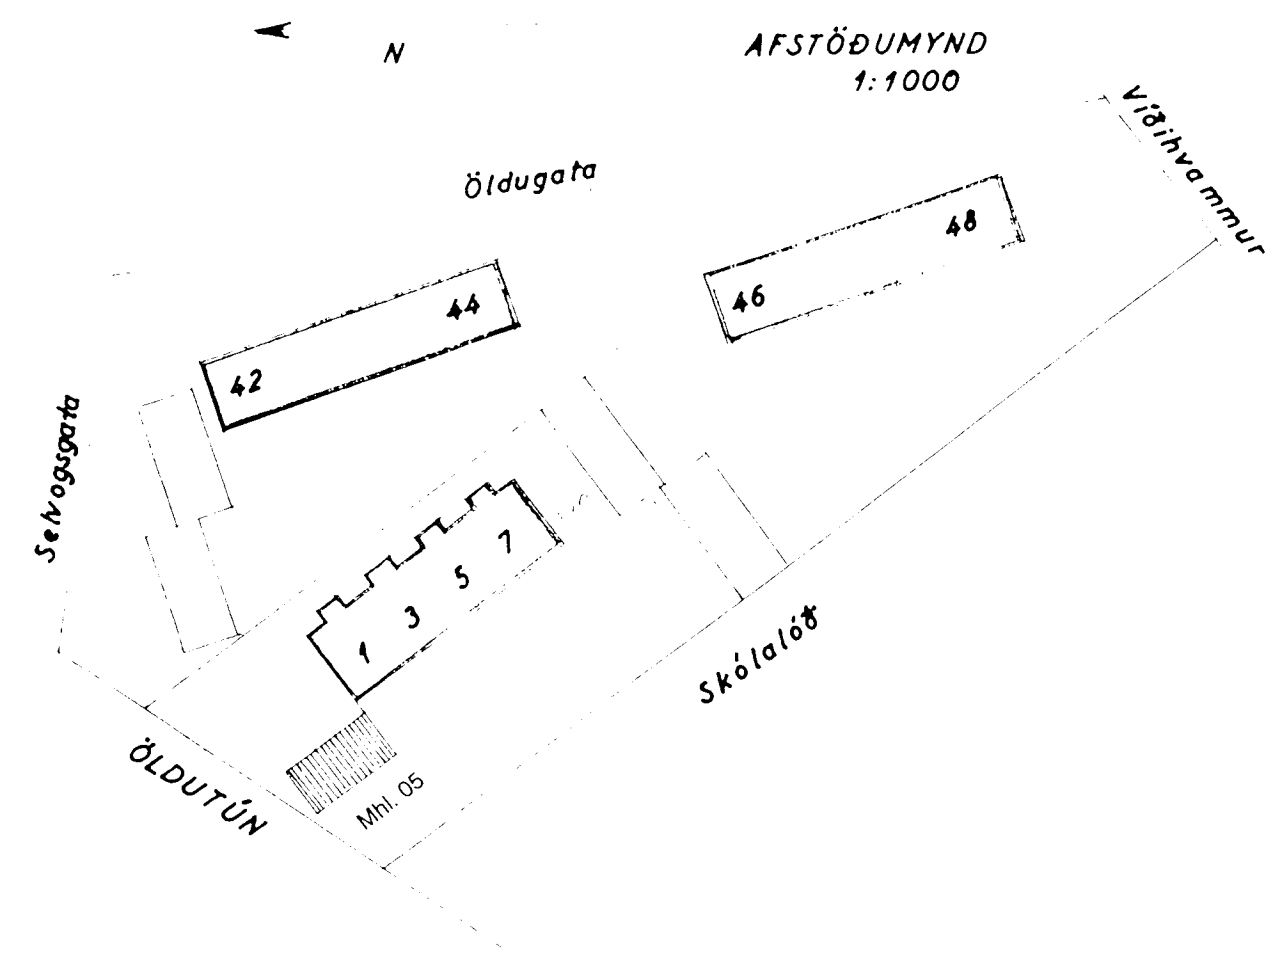

STÆRD:
 bilg. 99.0 m² 247.5 m³

BREYTT 16.10.2002
SKRANINGARNR. Á BILGEYMSLUR
Tilgjafi: Erlingur Erlingsson 1965-84-XXXX

ÖLDUTÚN NR. 1-3-5-7
BILGEYMSLUR

Útít } 1:100
Grunnmynd }
Snib }

Afstöðumynd 1:1000

Hafnarfirði 2. okt. 1967
F. Sigurðsson