



Samþykkt þann

07 JULI 1997

Byggingaálftrúinn í Hafnarfirði
F.h. Krísjar Þórarínsson


KP




sudvestur




sudaustur

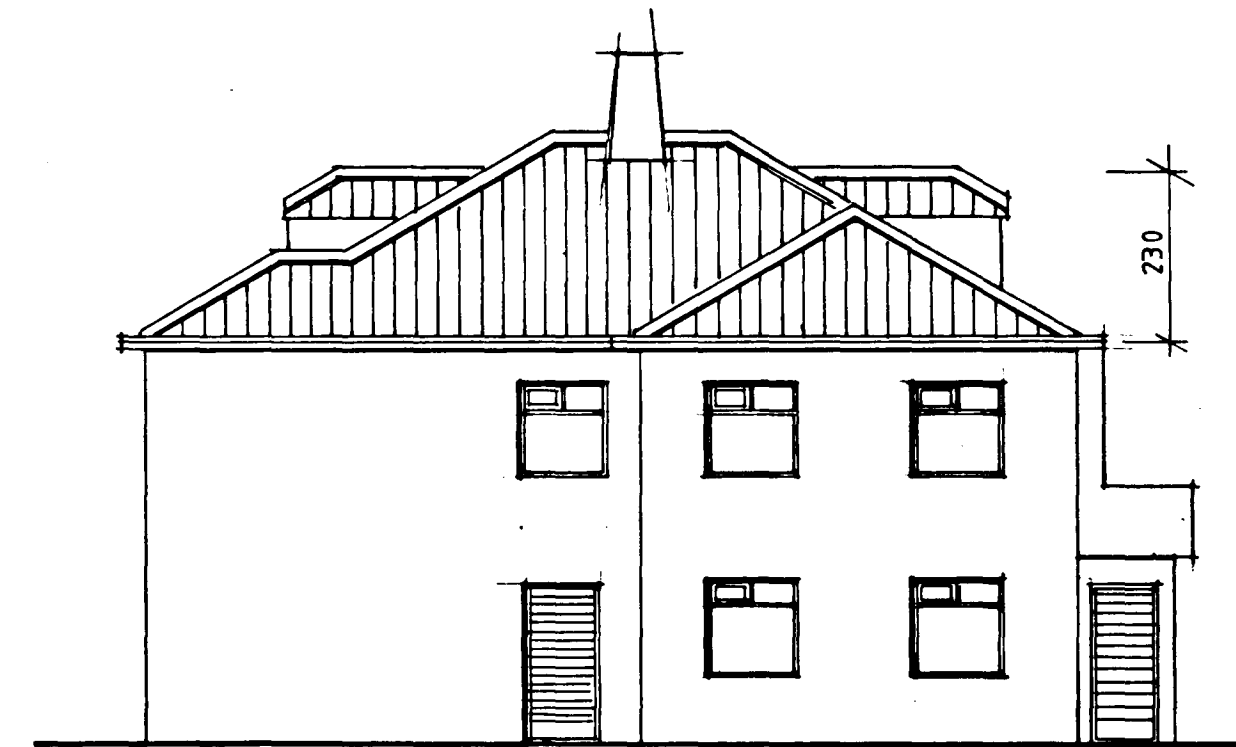


nordæstur

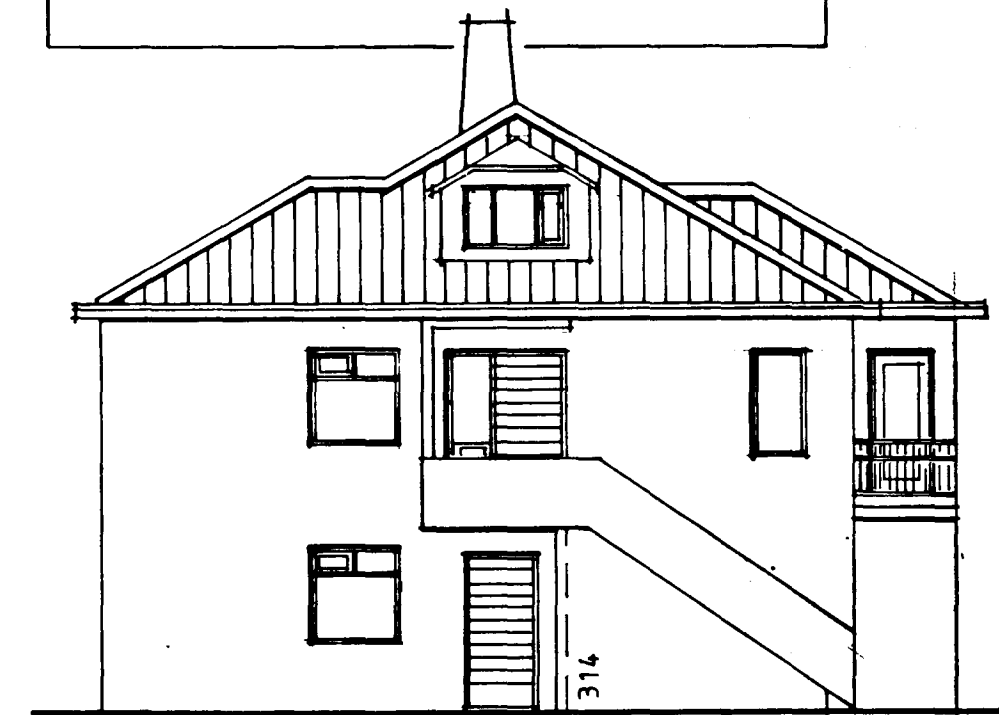


nordvestur

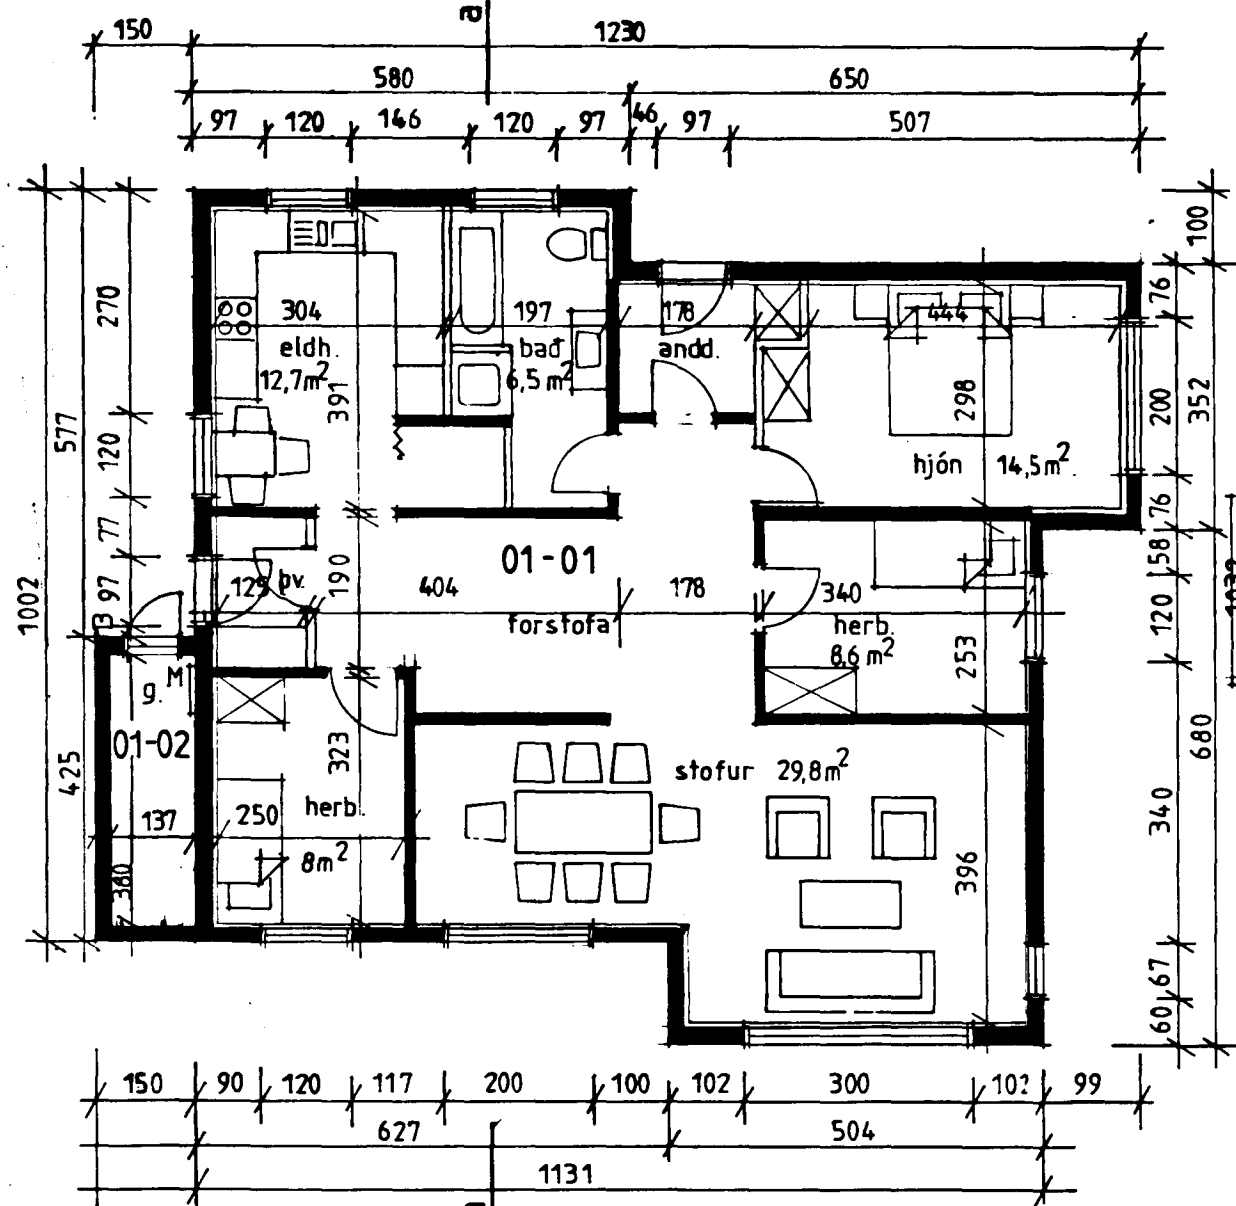


1. hæð

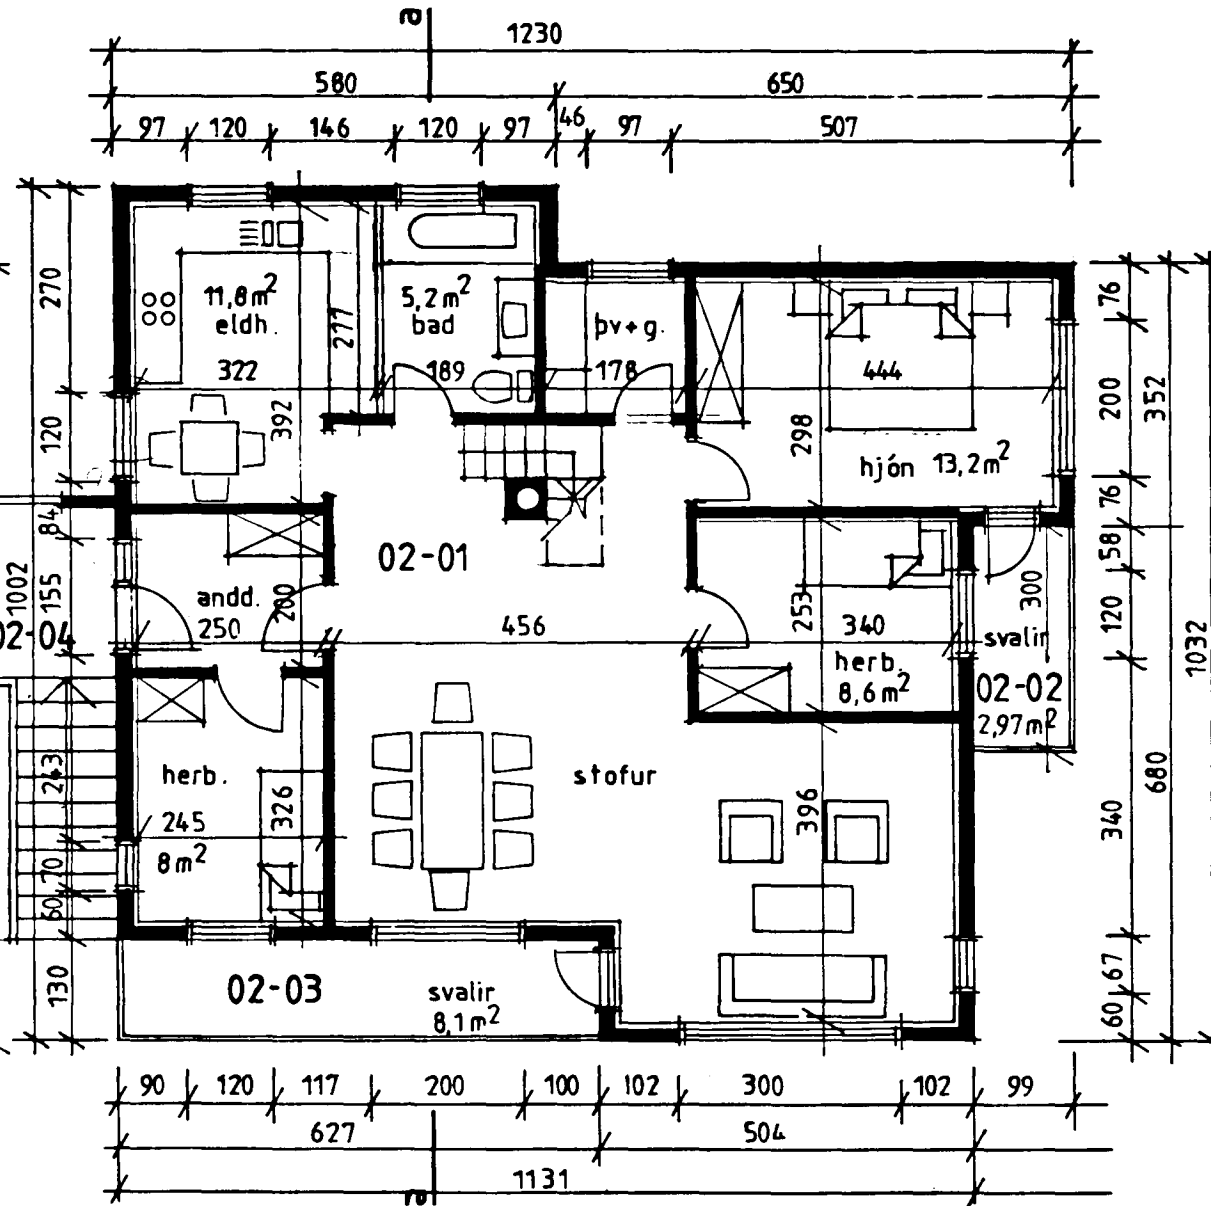


2. hæð

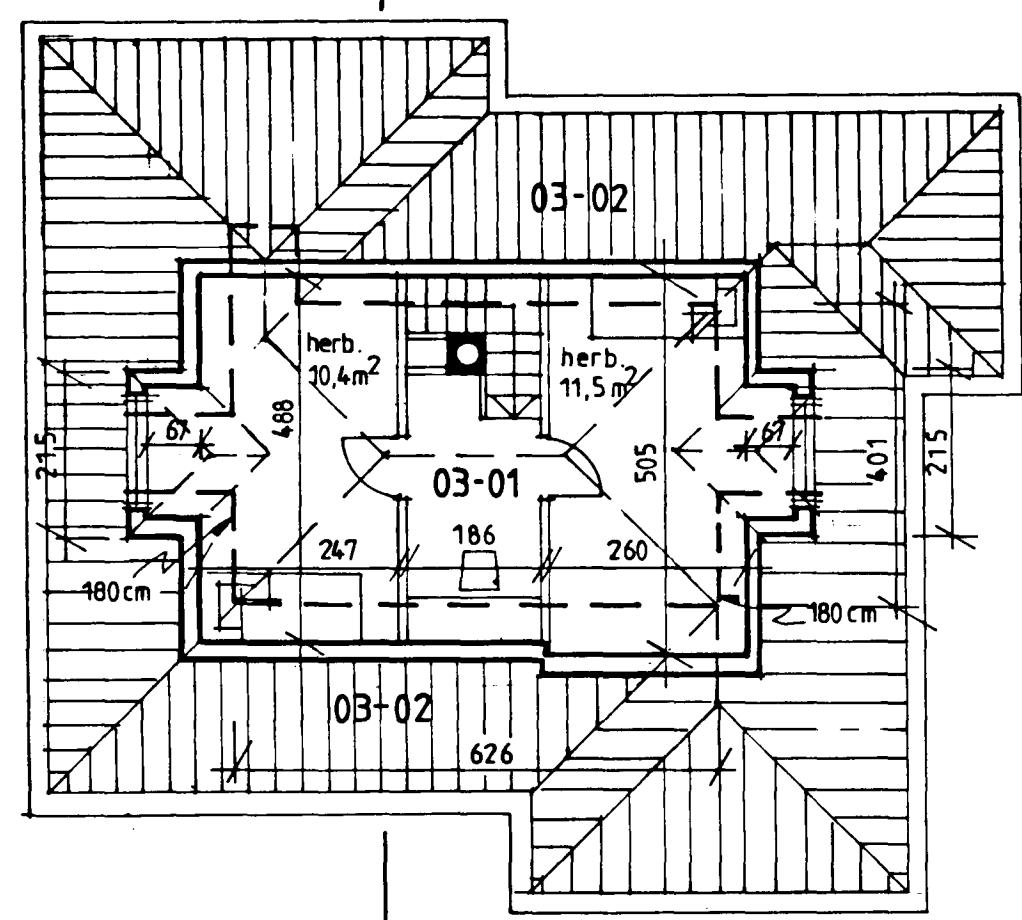


ris hæð

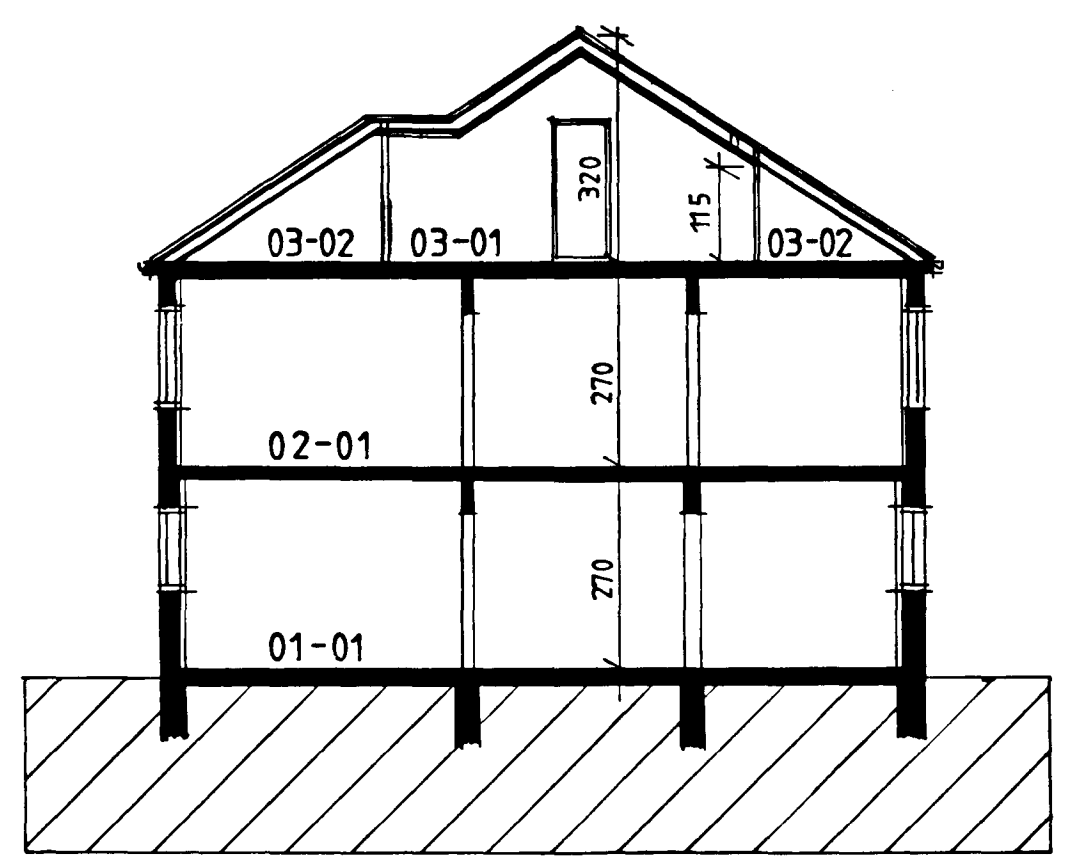

sníð aa

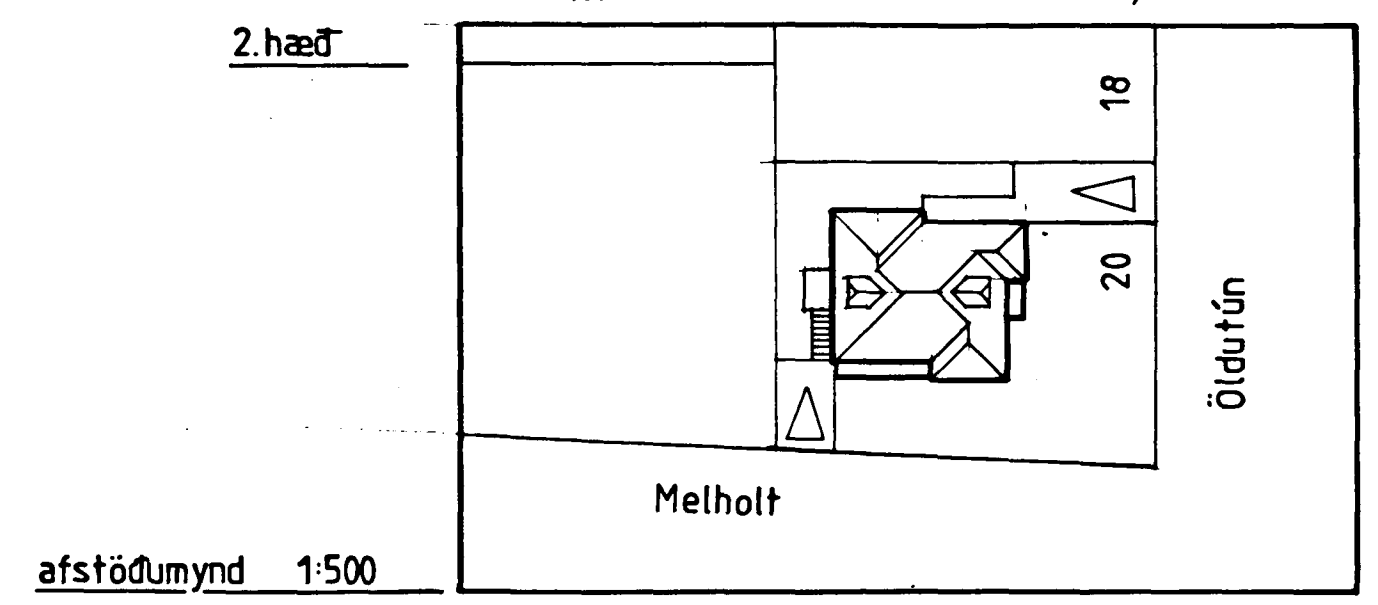

afstöðumynd 1:500

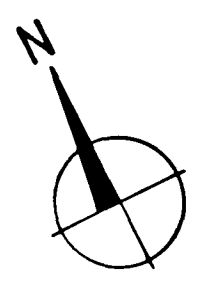

Nikulás Úlfar Másson, arkitekt

verkefni
Öldutún 20, Hafnarf.

dagsetning
5. maí 1997

teikning
Uppmæling v. eignaskiptasamnings

kvarði
1:100 og 1:500

Nikulás Úlfar Másson