



Húsi Páls Valdasonar við "Oldugötu nr. 34, í Hafnarfirði"


M. 1.100

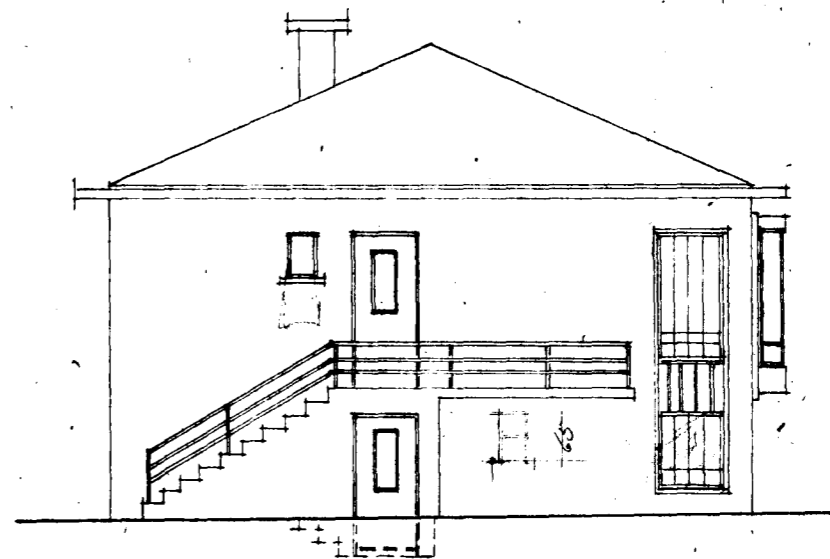


Nordur

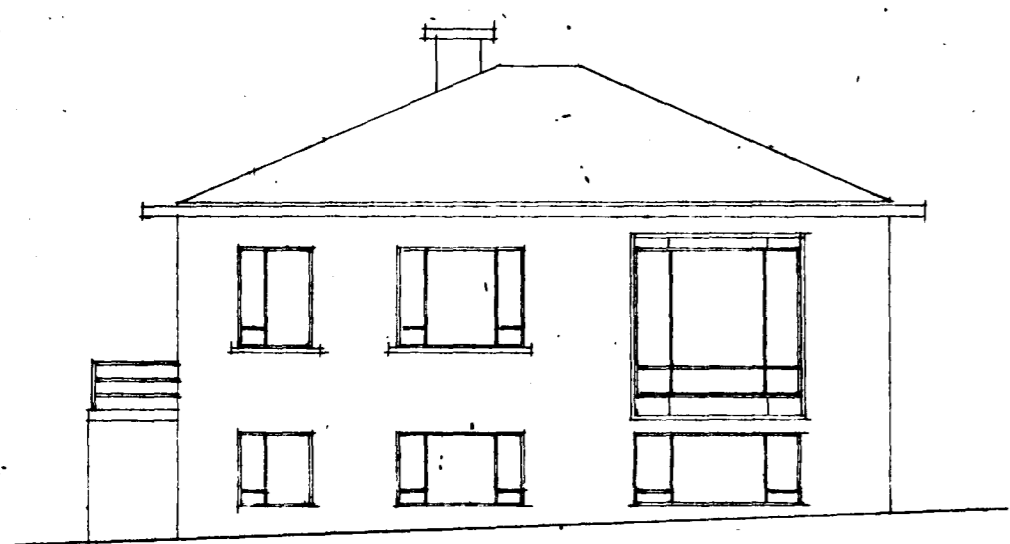


Vestur

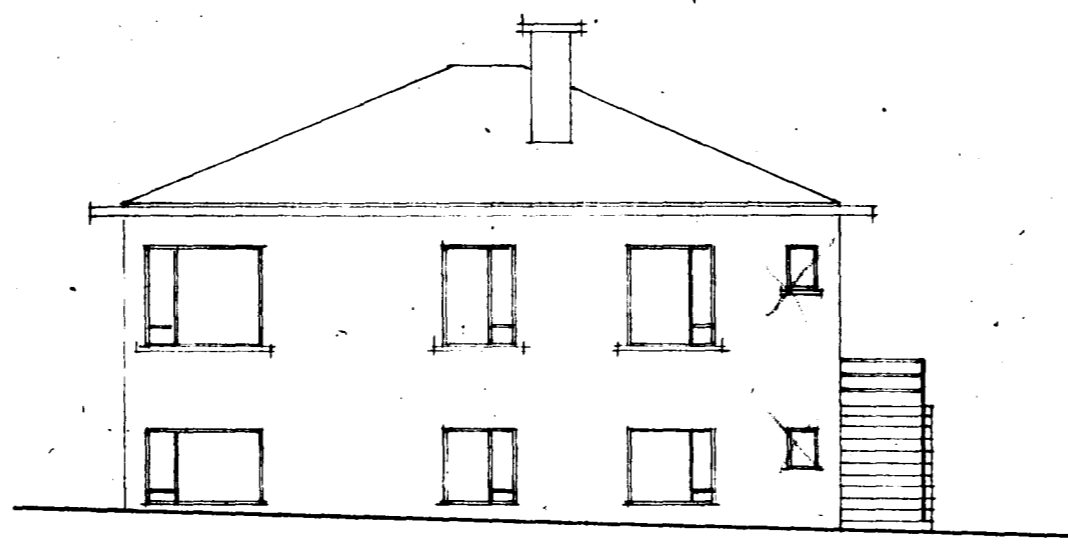


Austur

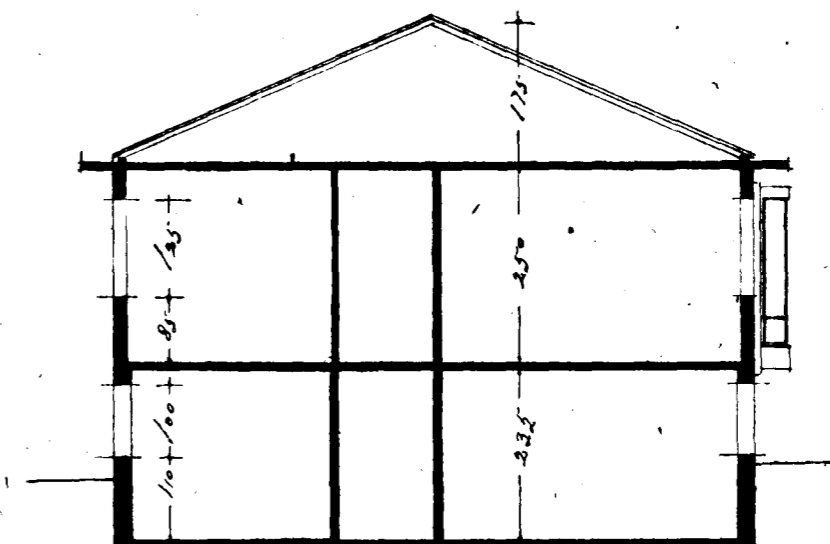


Skurður A-A

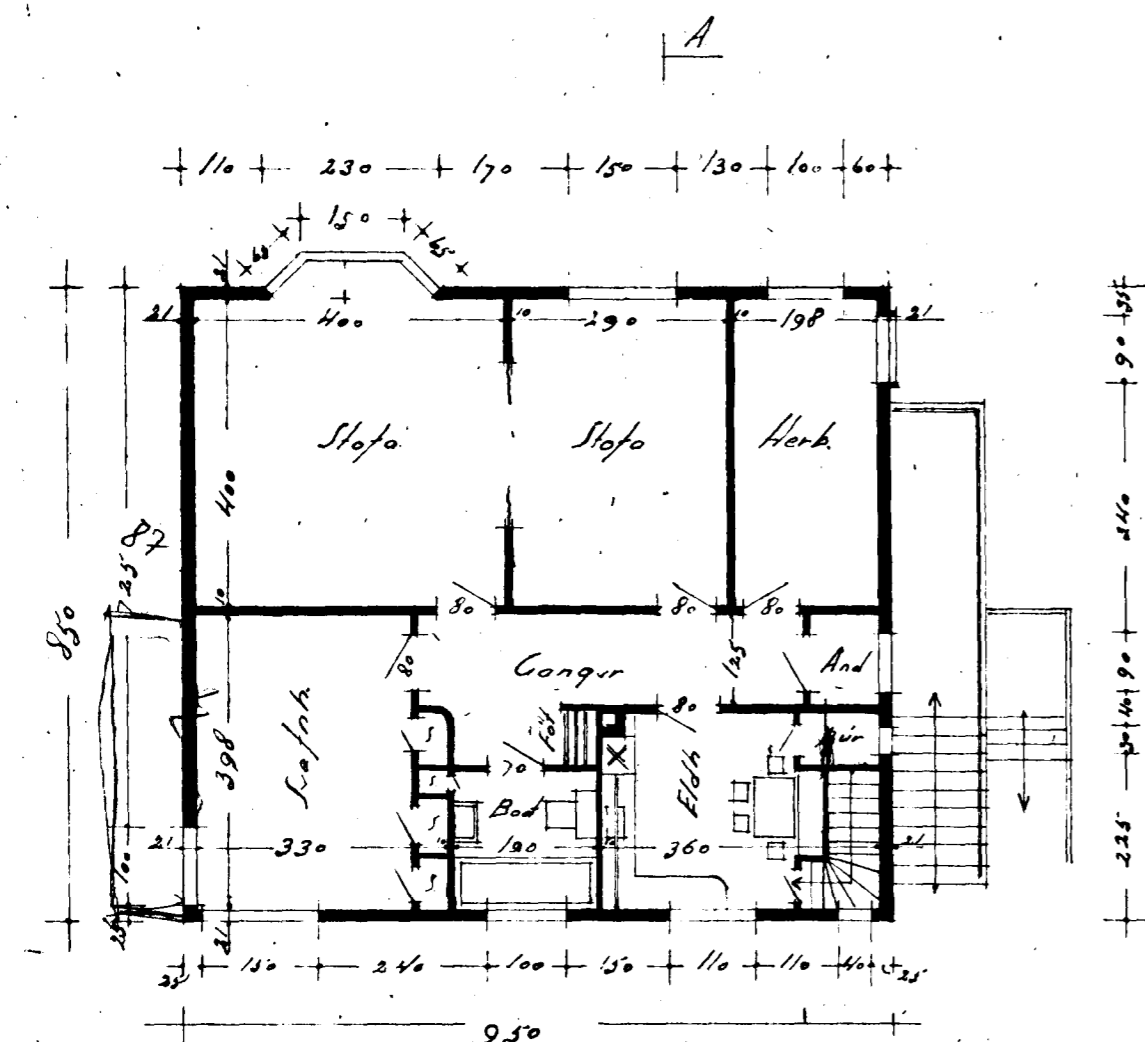

Hæðin

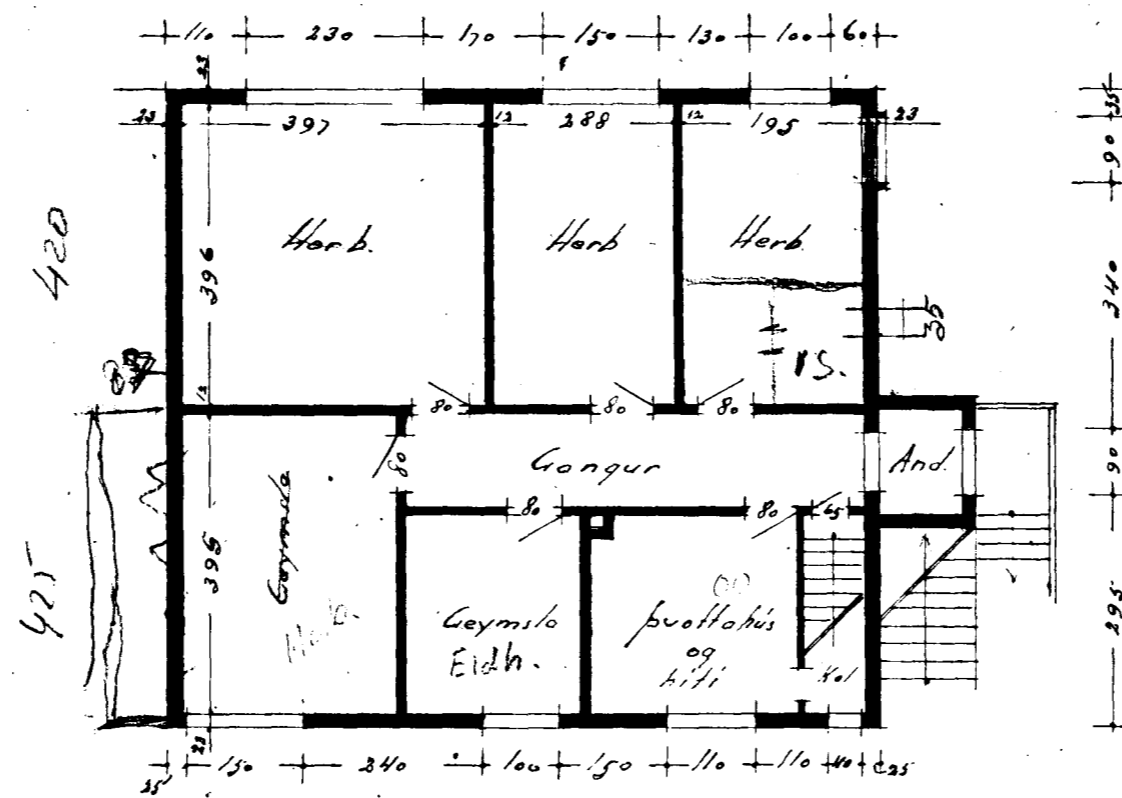

Kjallari

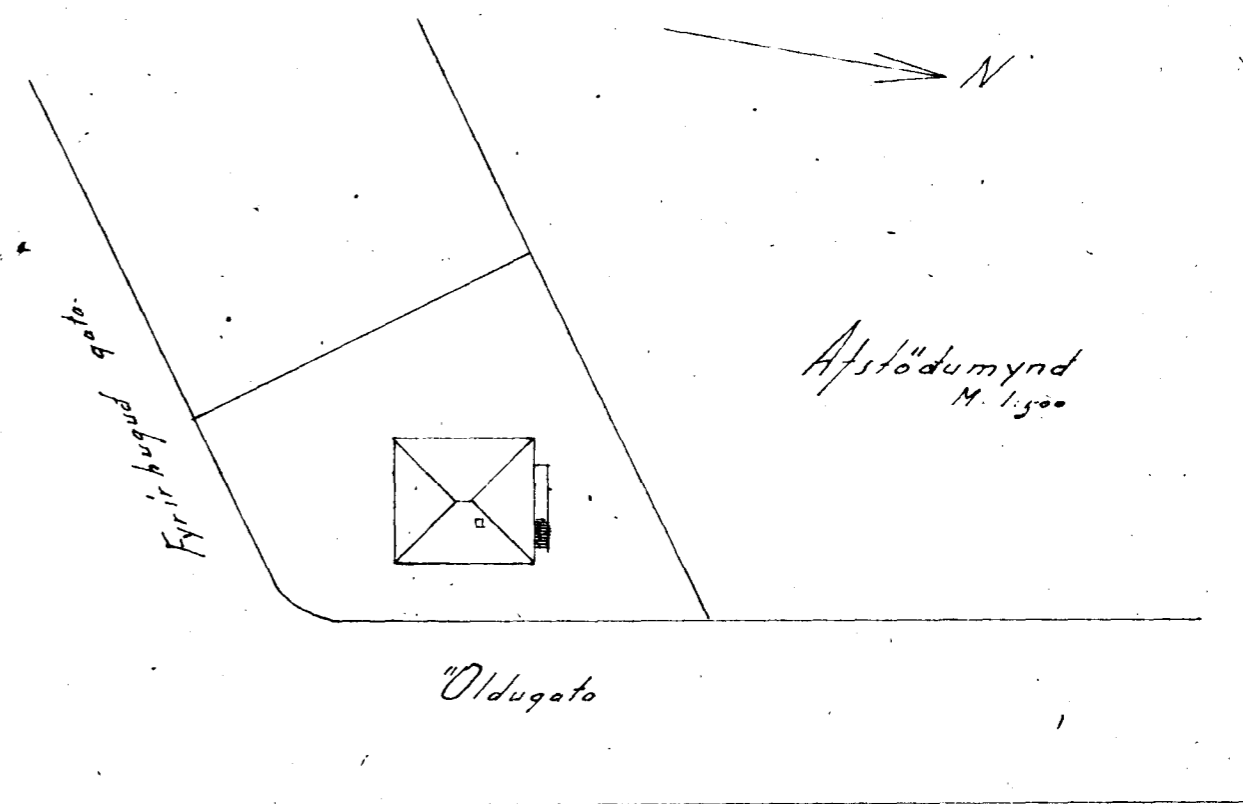

1038