



Samþykkt á fundi bygginga-
nefndar þ. 24.6.1970
BYGGINGAFLITRÖNN
Í HAFNARFIRÐI
E. Jónbergsson

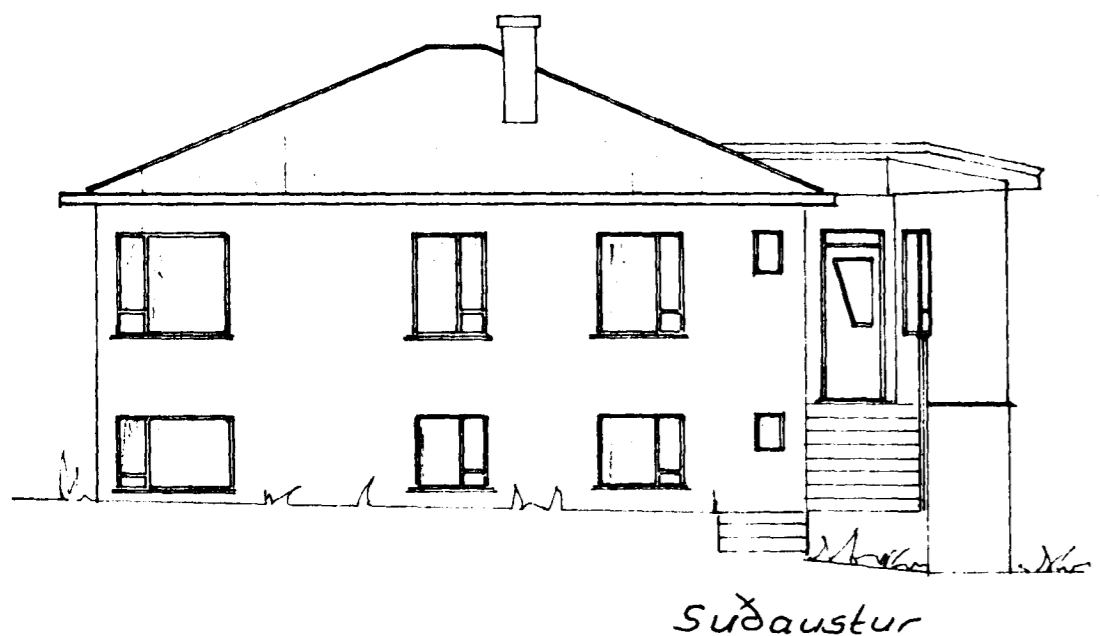


Súðaustur

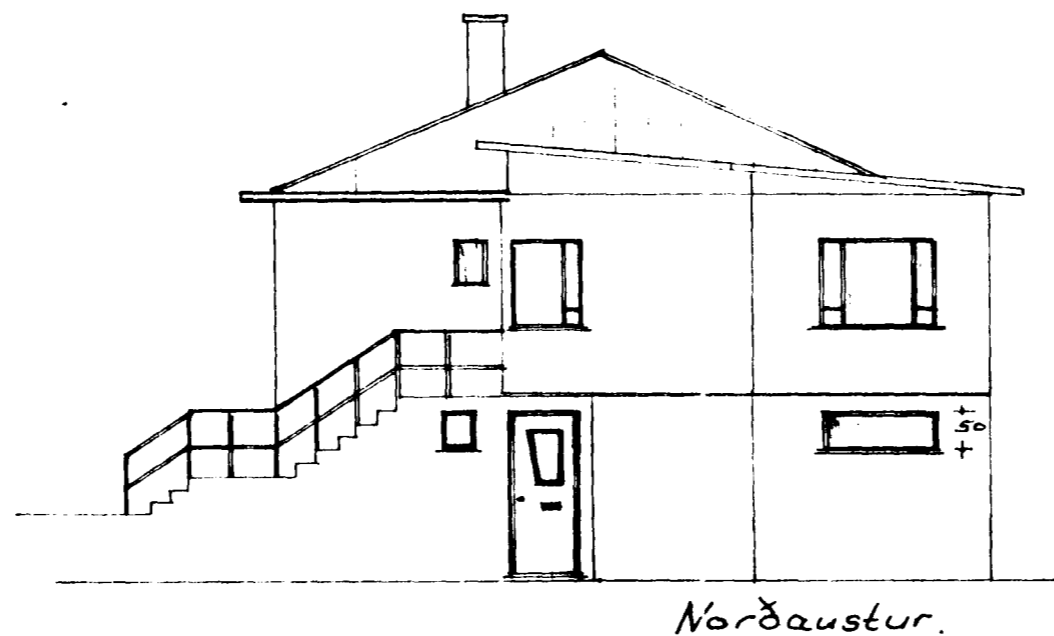


Norðaustur.


$320 \times 200 = 960$
 $250 \times 200 = 500$
 $746 \text{ m}^2 \times 2,50$
 $= 37 \text{ m}^3$

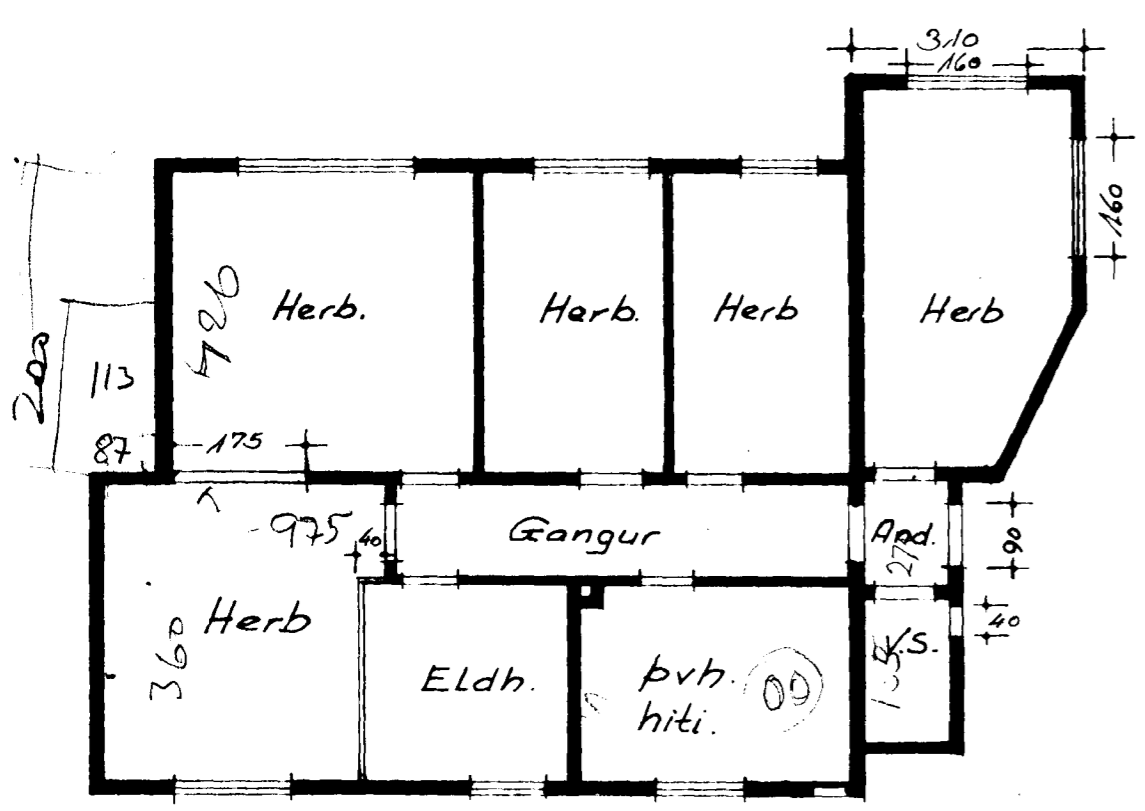

Kjallari

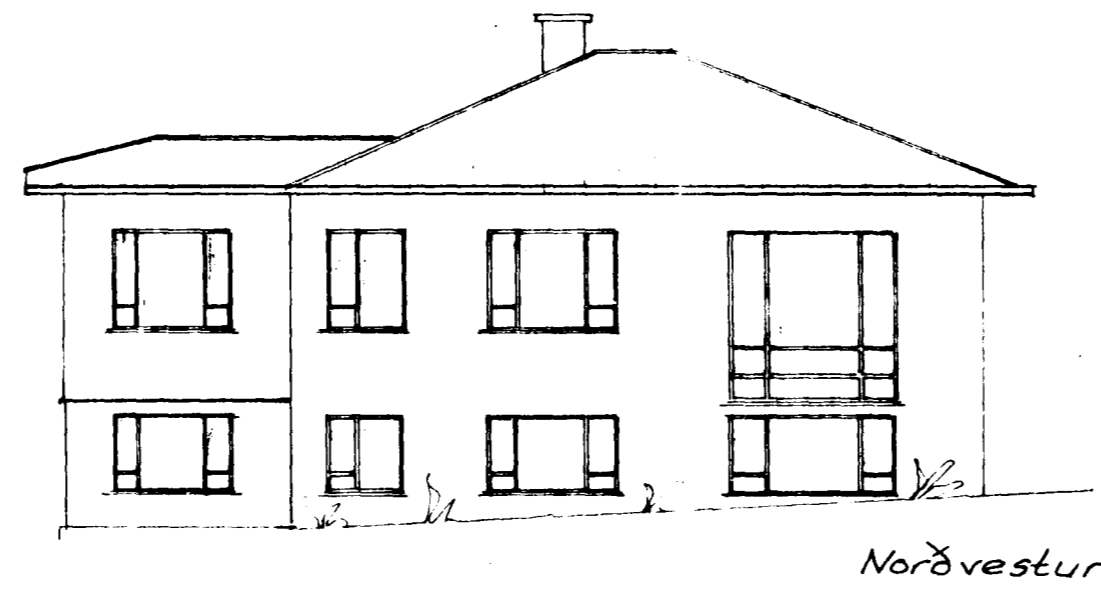


Norðvestur

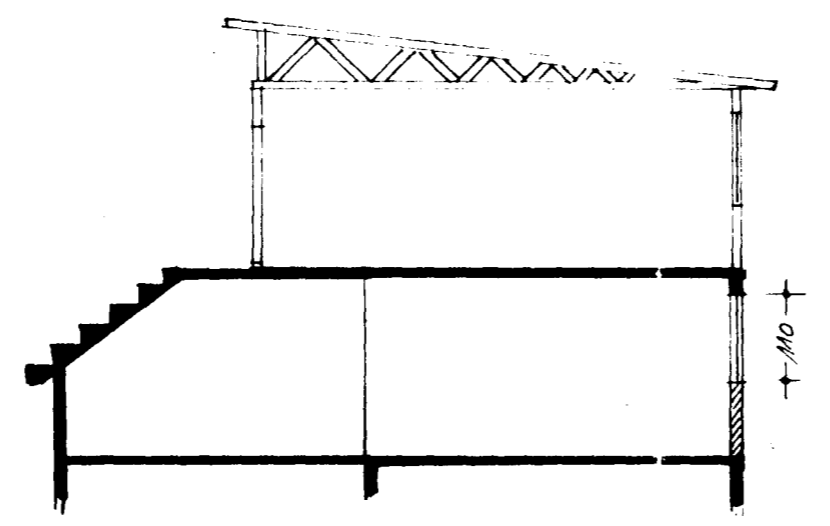


Sne.ðing

Staðsetning á gluggum, og önnur mál fara eftir efri hæð, og aðstöðum í kjallara.

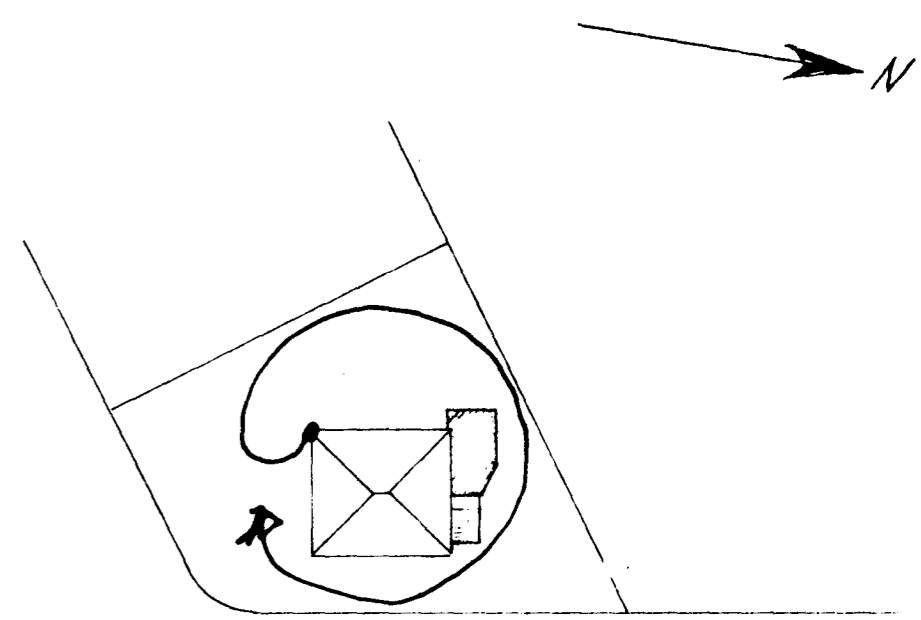

Öldugata

Afstöðmynd 1:500

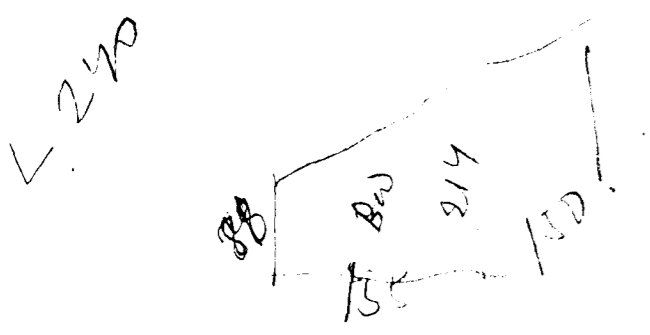

DAGS.	BREYTING		GJORT
HANNAÐ JB	JÓN BERGSSON DIPL. ING.	VERKFL. M.V.F.I.	BLAÐ.
TEIKNAD JB	Öldutún 2		VERK.
YFIRFARID JB	Breyting.		
SAMÞYKKT	Kjallari stökkadur		
	M=1:100	DAGS. maí 70	