

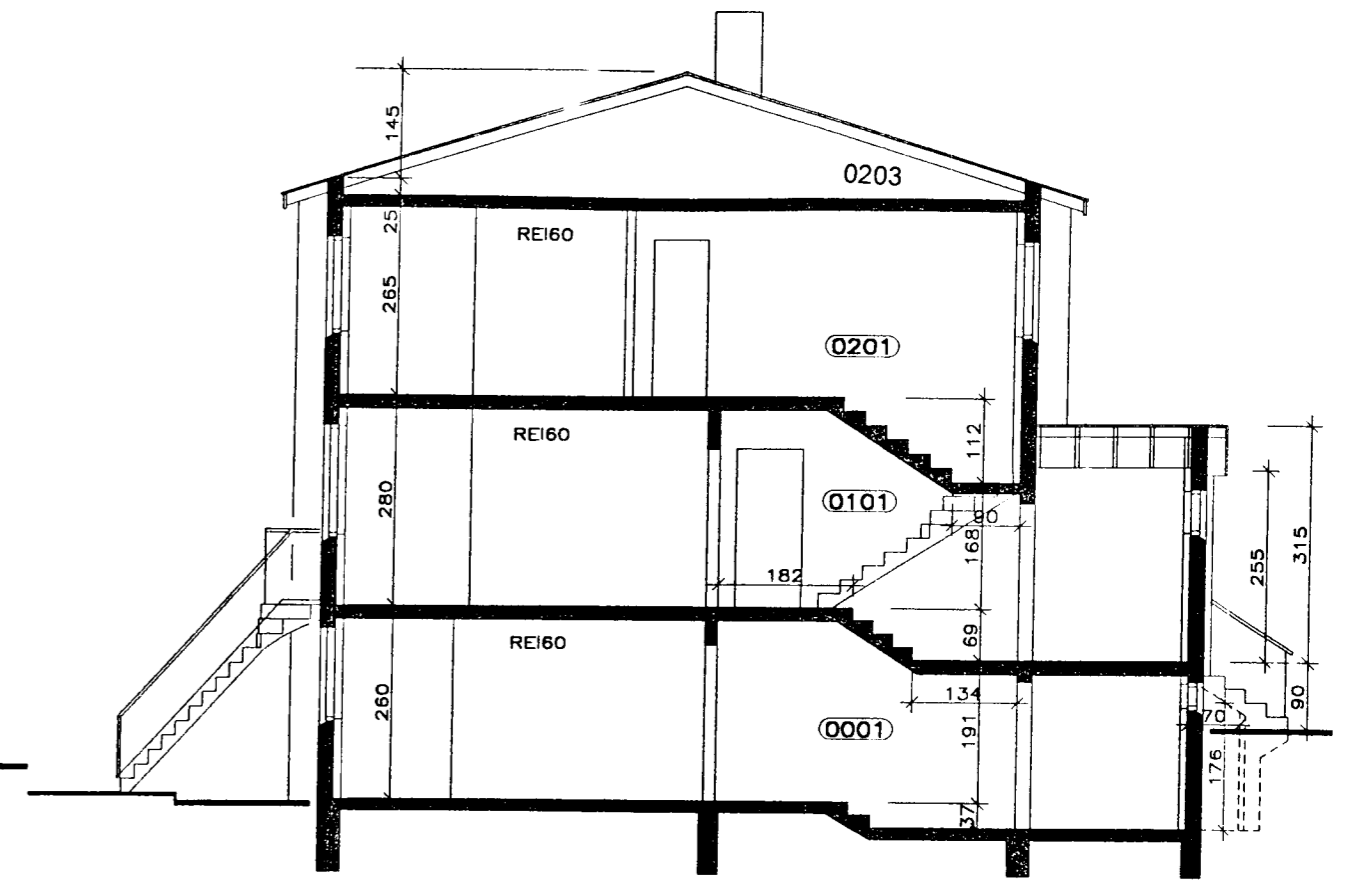
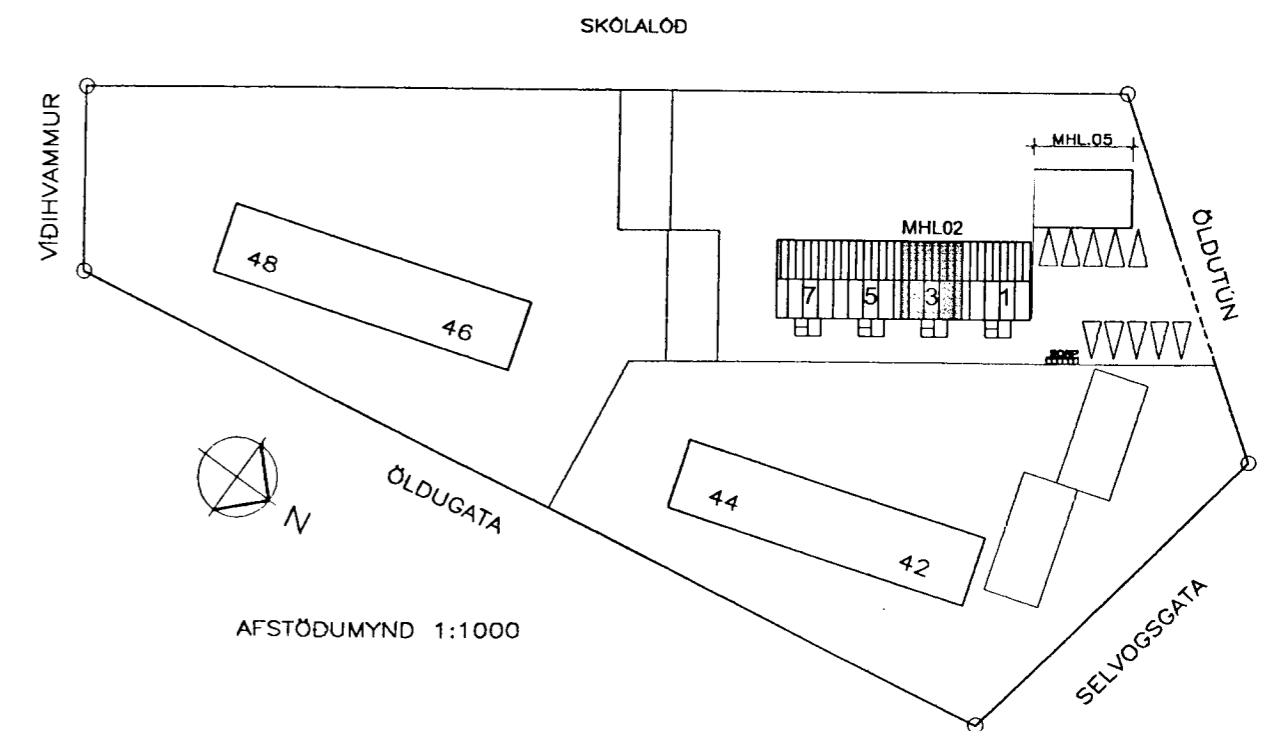
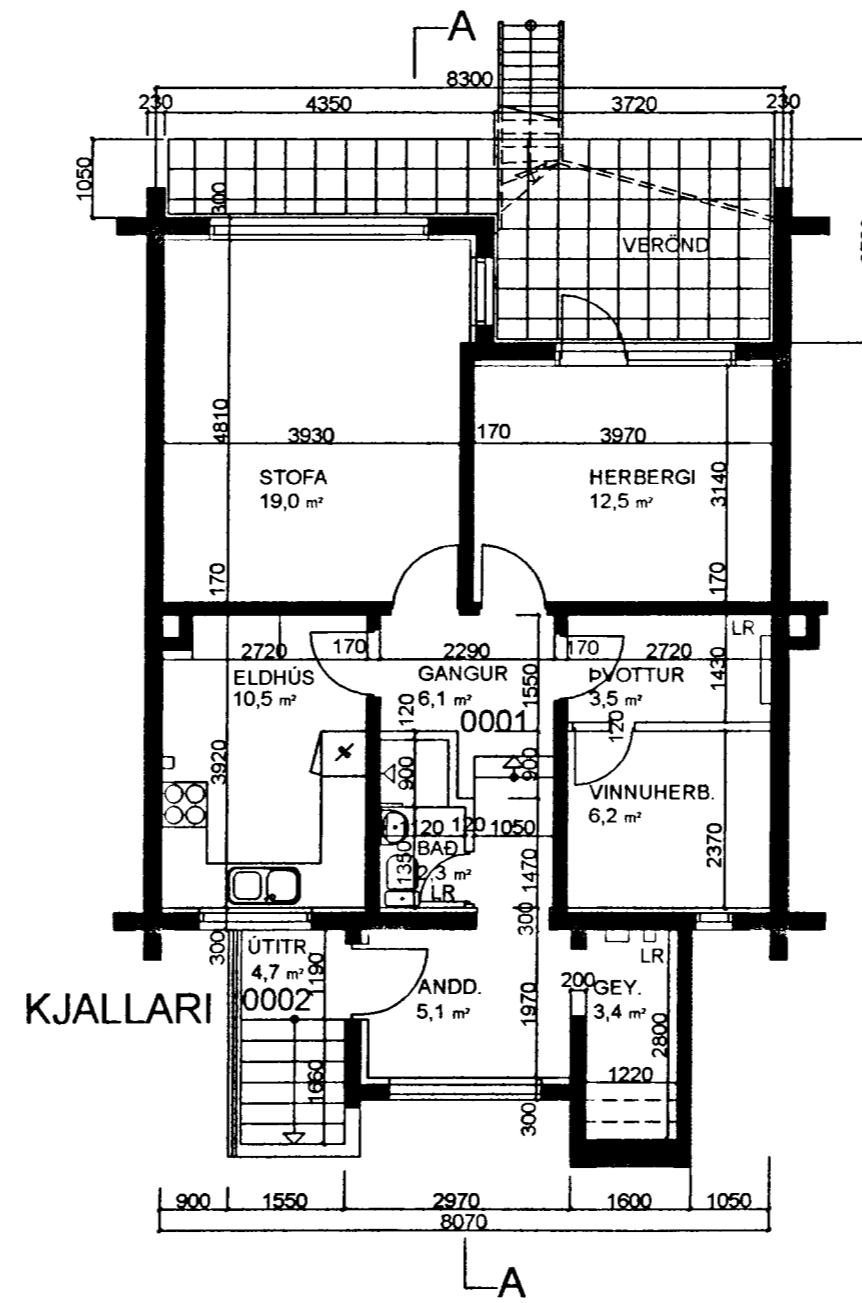


Byggingarfulltrúi
samþykkir erindið.
18 AUG. 2004
Bent skal á að samþykkt þessi verður ekki virk, fyrr en eftir þinglýsingu eignaskiptafrlýsingarinnar og skráningu þennar hjá Fasteignamatli ríkissins.
Byggingarfulltrúinn í Hafnarfirði
F.h. Kristján Þórarinnsson

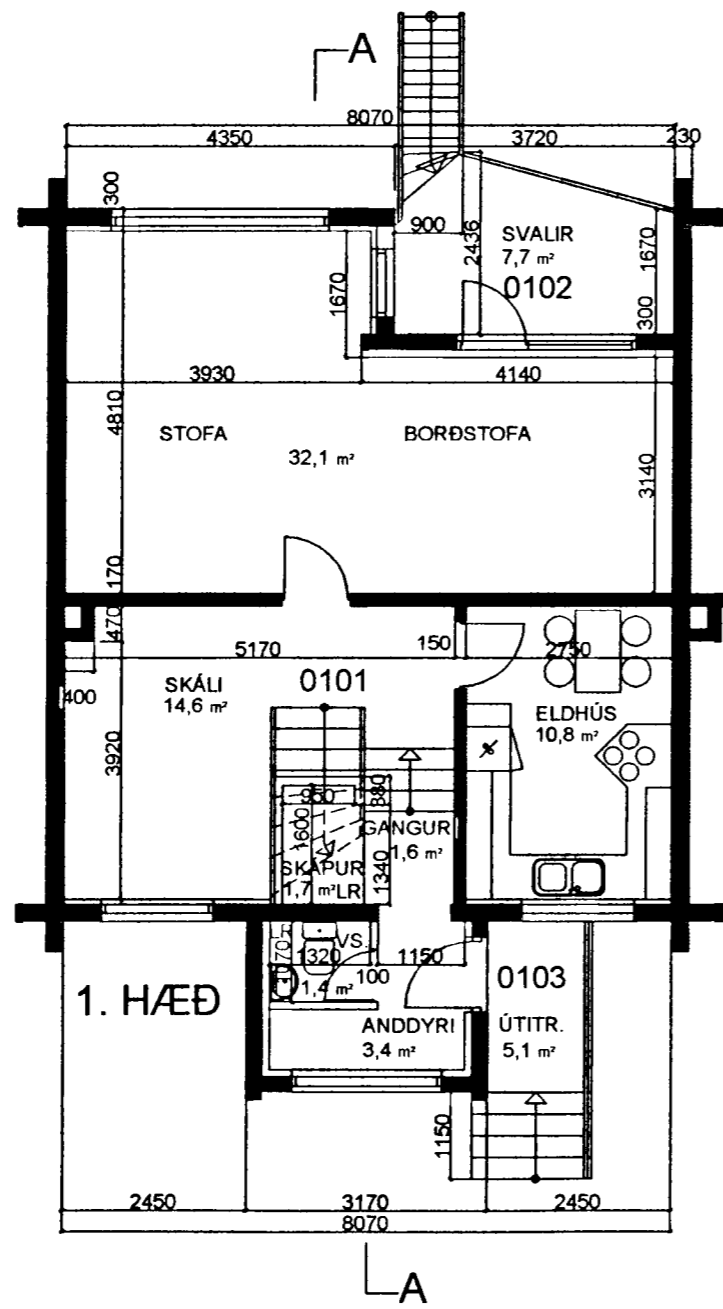

SNID A-A

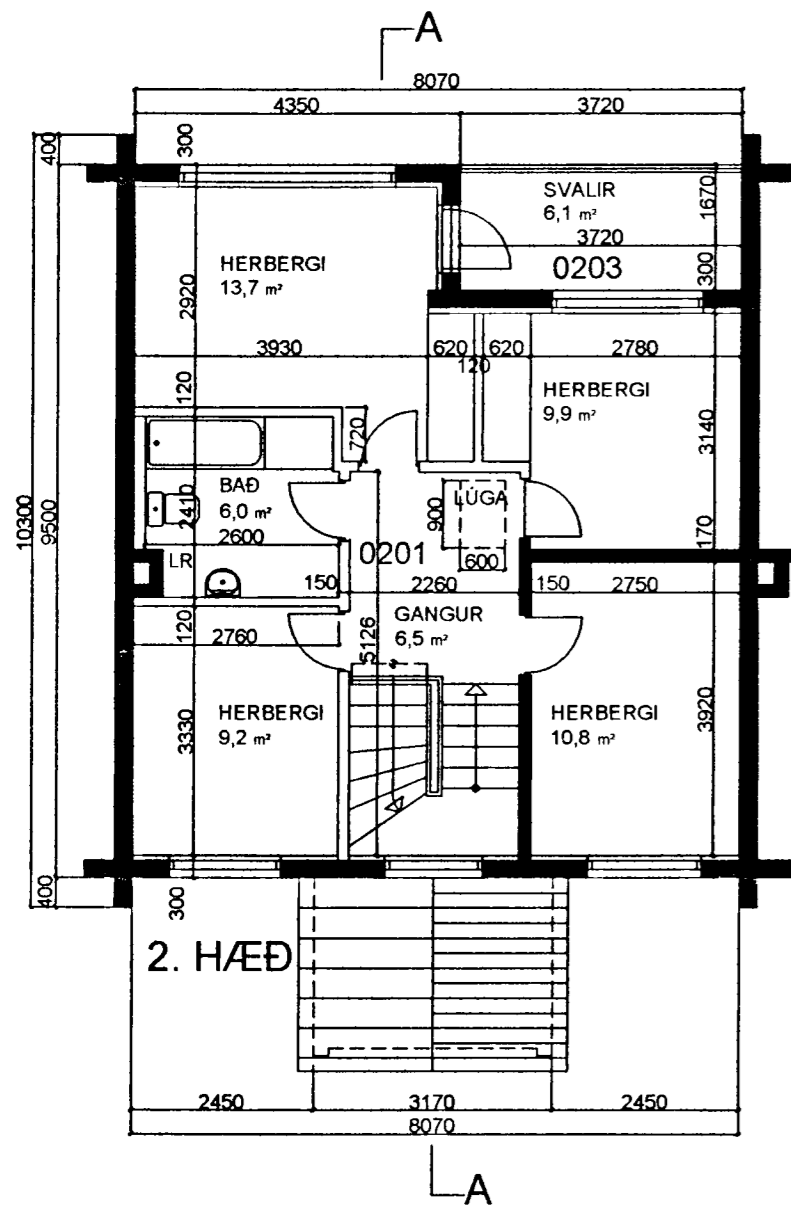

Sigurþór Adalsteinsson
ÖLDUTÚN 3, HAFNARFIRÐI BL-01

Reyndarteikningu þessa vann Sigurþór Adalsteinsson á þann hátt að teikna nýjar grunnmyndir hæða og afstöðumynd húss skv. athugun á staðnum, en útlit og snið er ljósrit af teikningu nýju teiknistofunnar samp. af byggingarfulltrúa 29. okt. 2002.



ÞRIÐJA HÆÐIN, ARKITEKTAR – SIGURÞÓR ADALSTEINSSON FAÍ
REYNDARTEIKNING
GRUNNMÝNDIR – SNIÐ – AFSTÖÐUMÝND

HANNAÐ: TEIKNAD: SA DAGS: 09.08.2004 MKV: 1: 100 VERKNR: STRANDGÖTU 28 220 HAFNARFIRÐI
Sími: 555 46 10 FAX: 565 48 31
NETFANG: sif@slandi.is KT: 250144-3939