



Byggingarfulltrúi  
samþykkir erindið.  
29. OKT. 2002  
Bent skal á að samþykki þessi verður ekki  
virk fyrir en eftir skráningu eignaskipta-  
yfirlýsingarinnar hjá Fasteignamálaráðgjafaríkisins og fjonglvingu hennar.


TEIKNAD EFTIR TEIKNINGUM  
SAMÞYKKTUM Í BYGGINGARNEFND 17.08.1957  
OG EFTIR ATHUGUN A STADNUM  
UPPDRETTIR GERDIR VEGNA EIGNASKIPTAYFIRLÝSINGAR  
LOFTRÆSING HÚSNÆÐIS SAMKVÆMT GILDANDI REGLUGERD

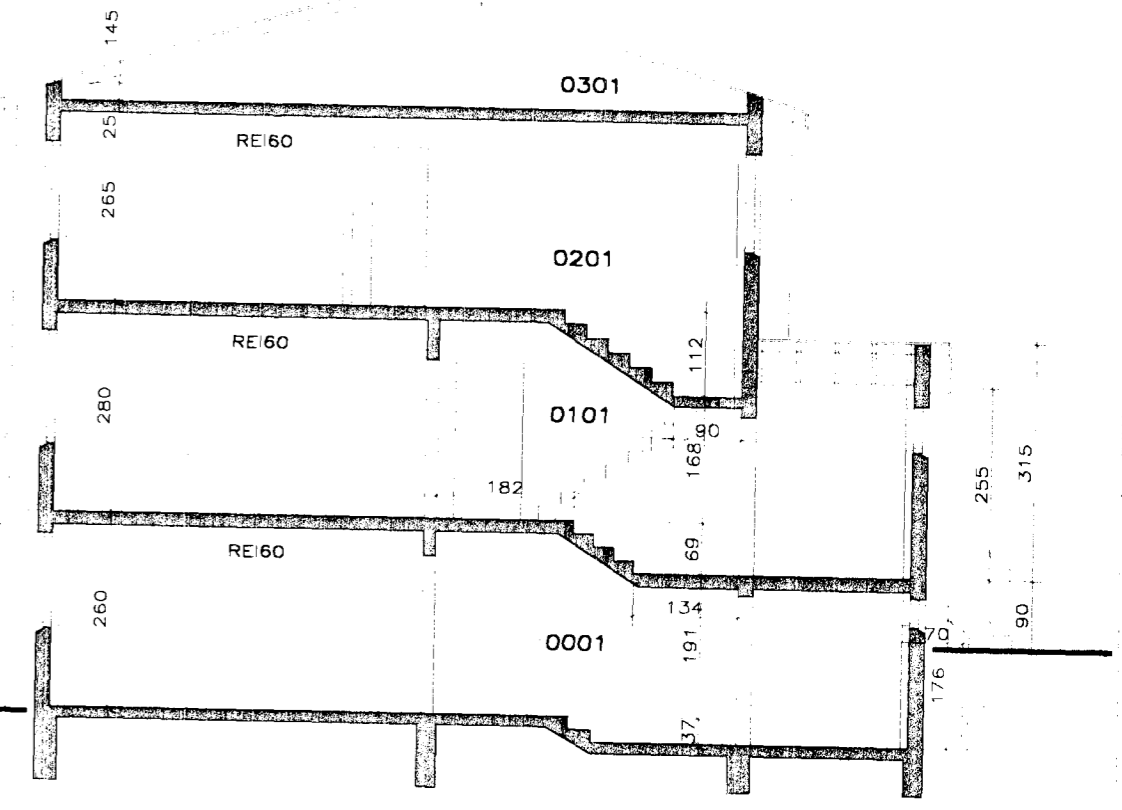


SNID A-A

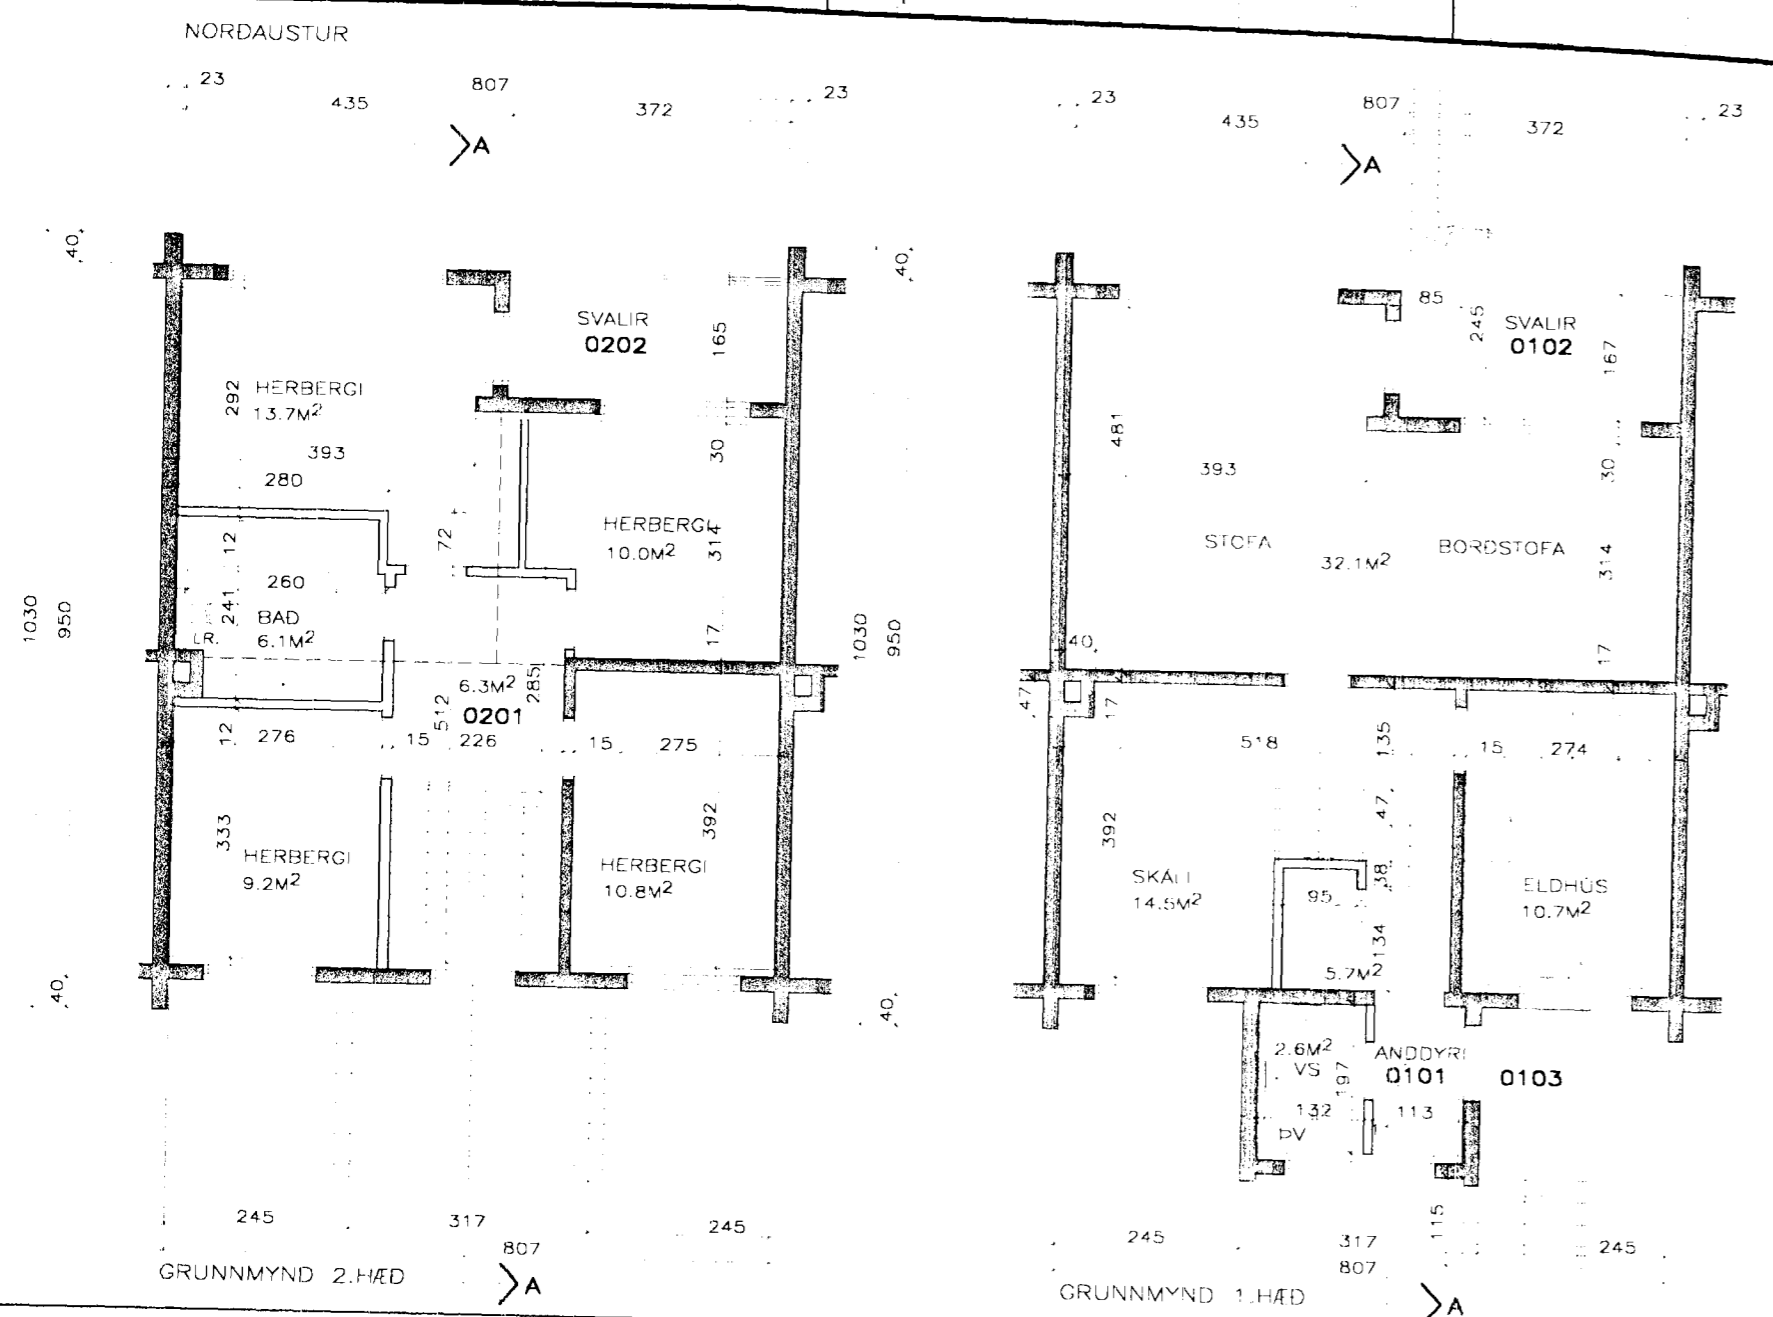


GRUNNMÝND 2.HÆÐ

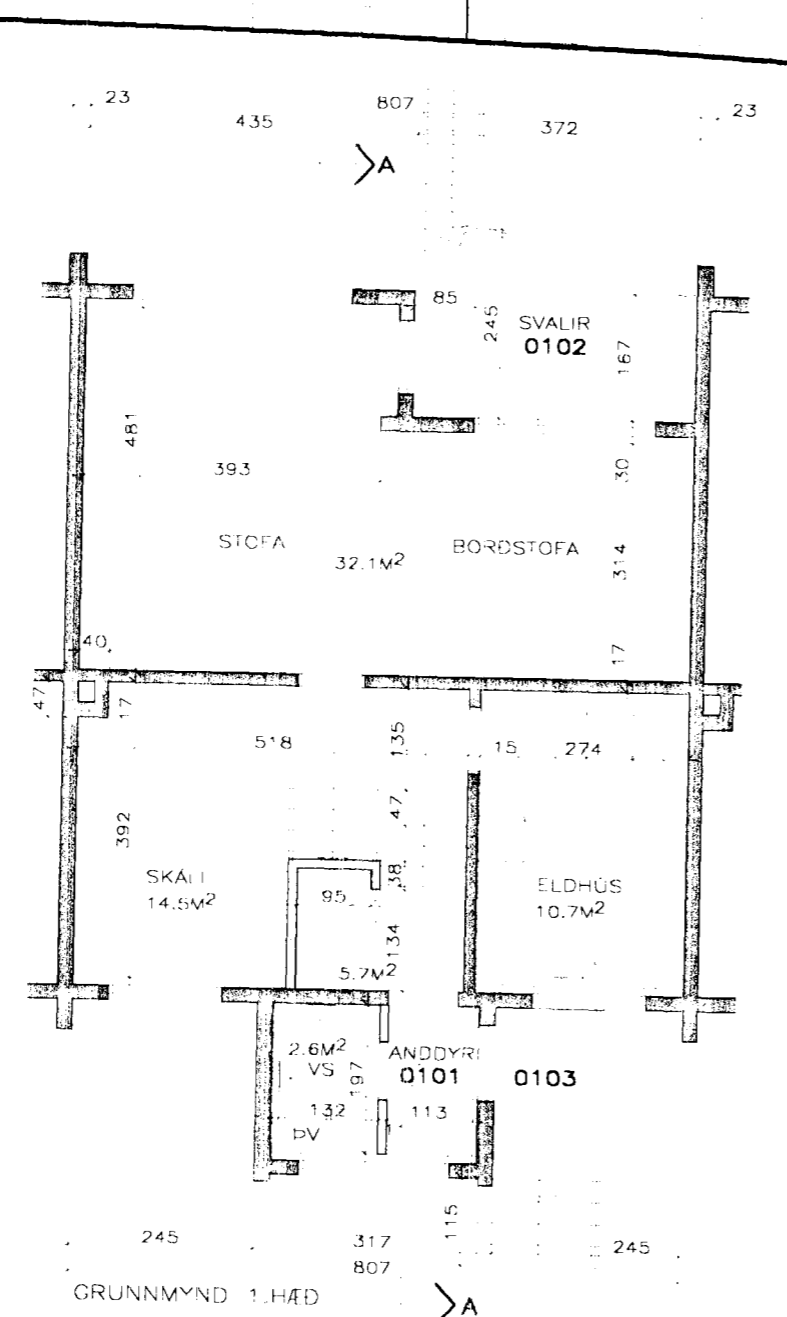

GRUNNMÝND 1.HÆÐ

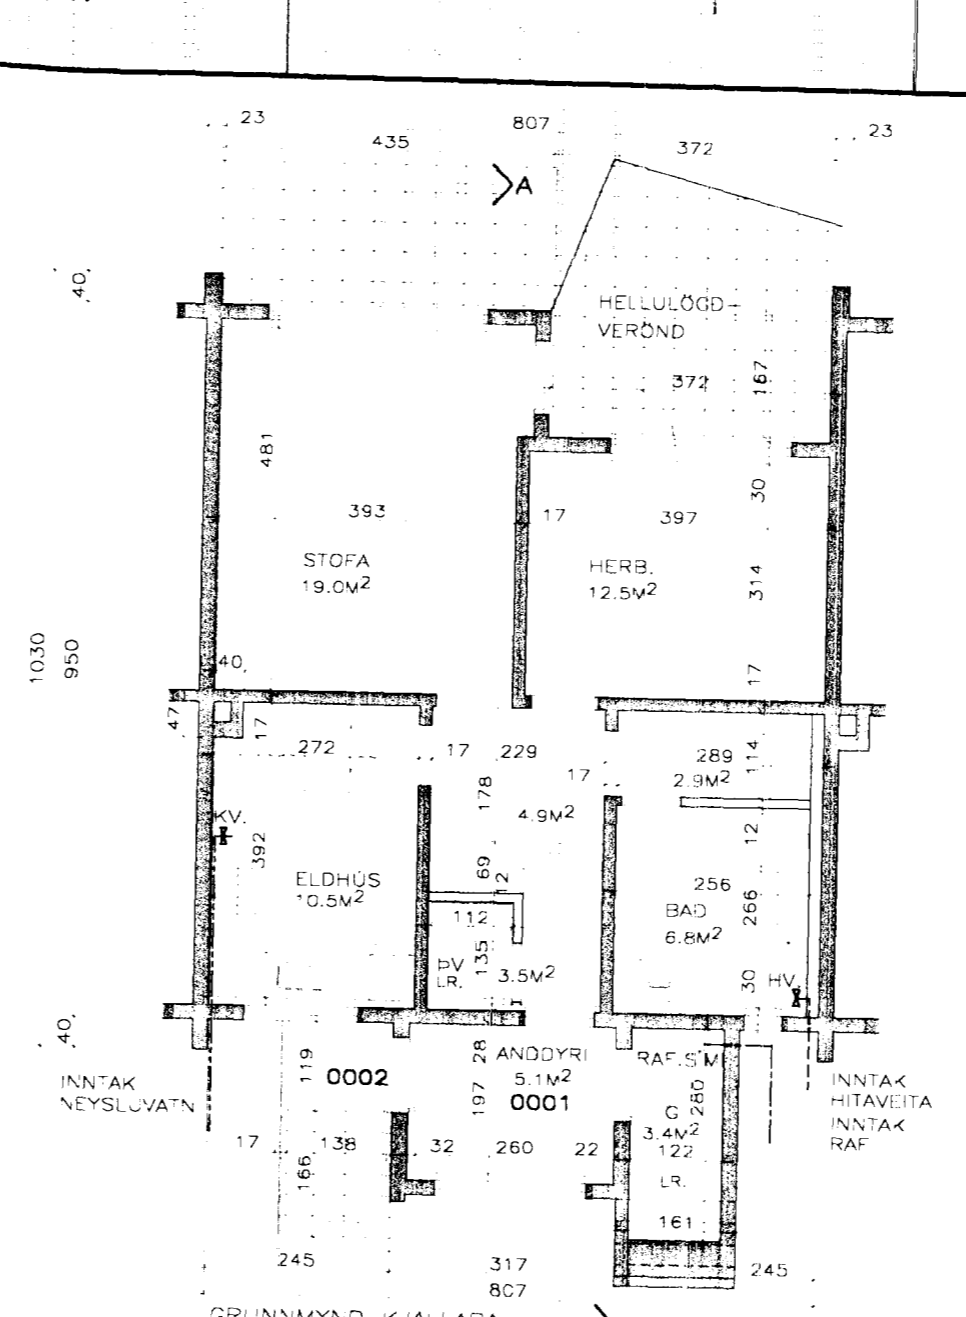

GRUNNMÝND KJALLARA

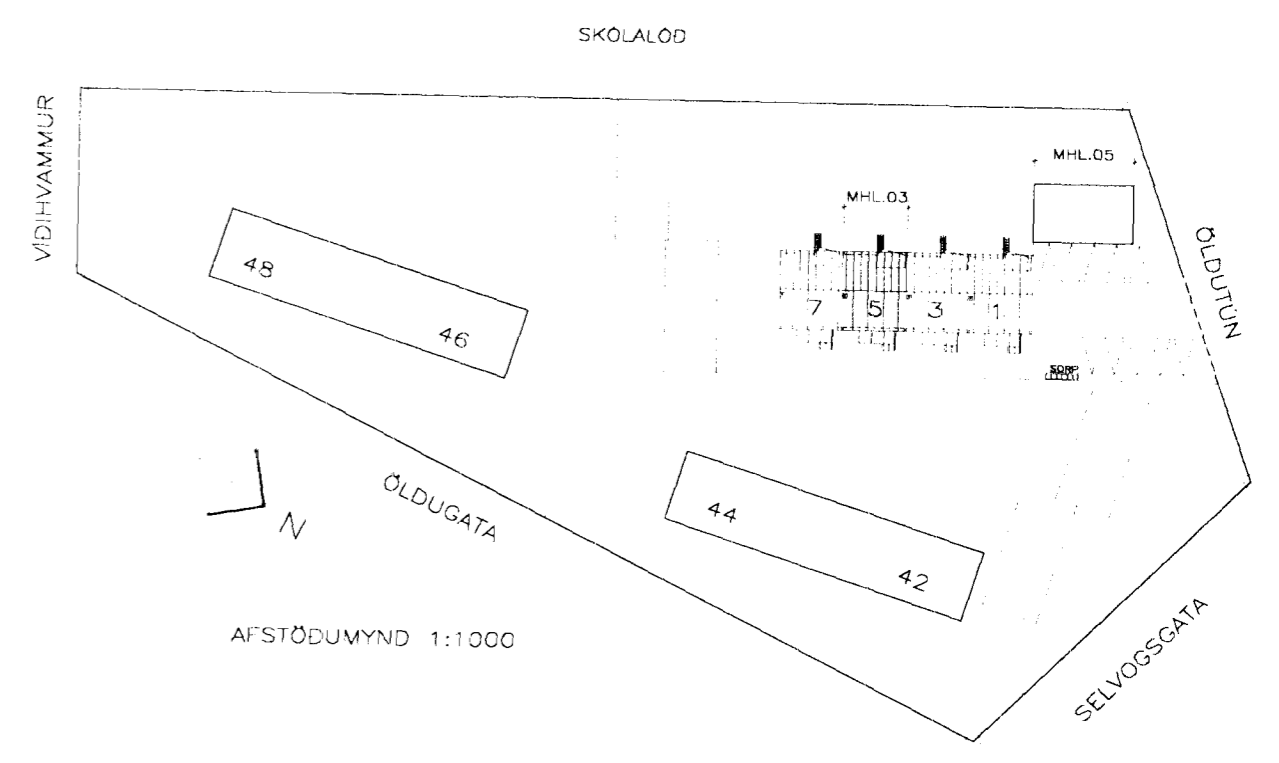

AFSTÖÐUMÝND 1:1000