

Samþykkt á fundi byggingarfulltrúinnar p. númer 29 d. 11.12.67

BYGGINGAFULLTRÚINN
Í HAFNARFIRDI






F. Sigurdsson

Byggingarfulltrúi samþykkir erindið.

20. OKT. 2002

Bent skal á að samþykkt þessi verður ekki virk, fyrr en eftir skráningu eignaskipta- yfirlýsingarinnar hjá Efsteygumarkaðs- ríkisins og þinglýsingu þennar.

KR

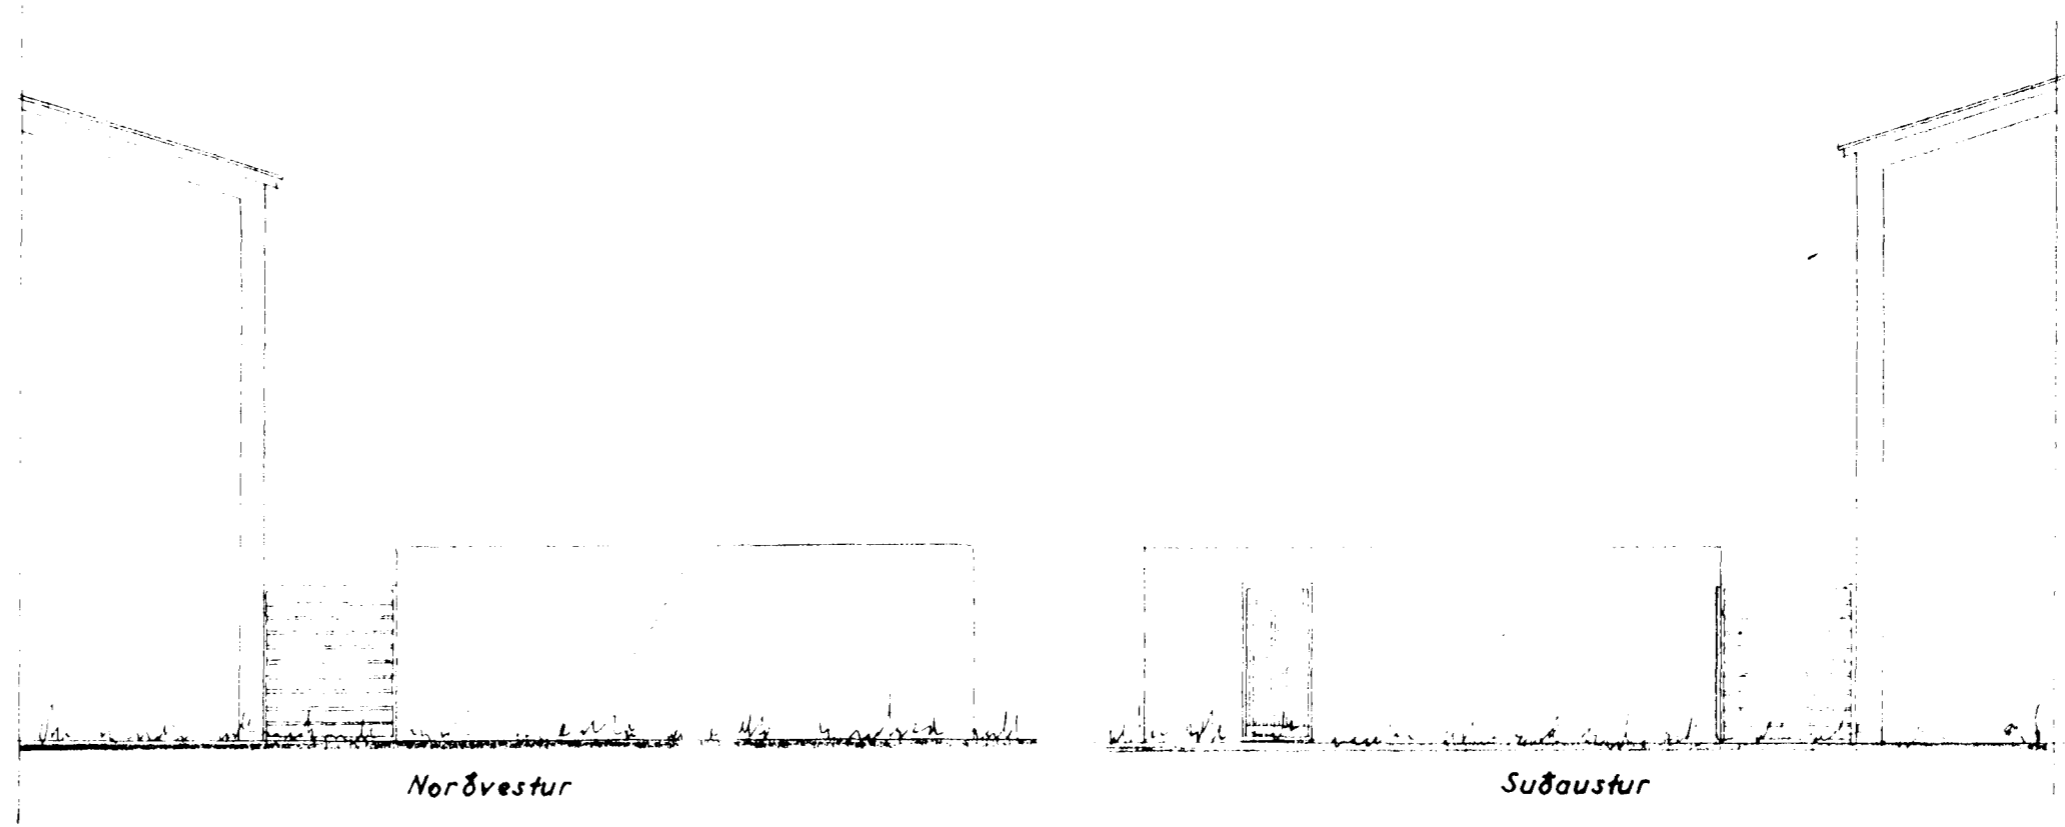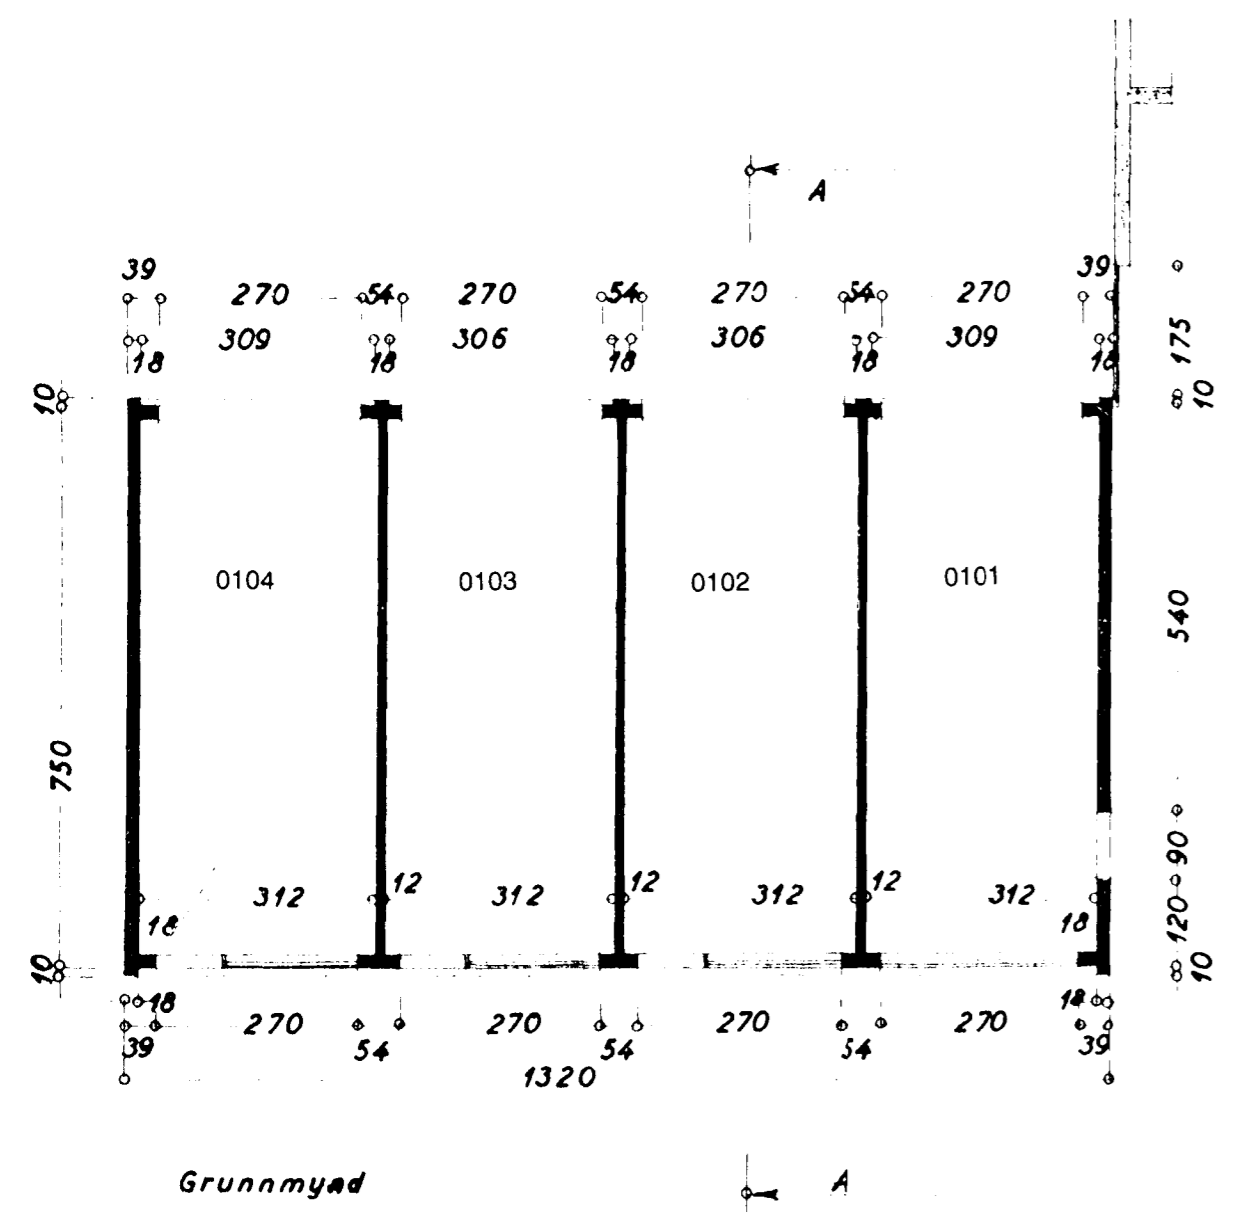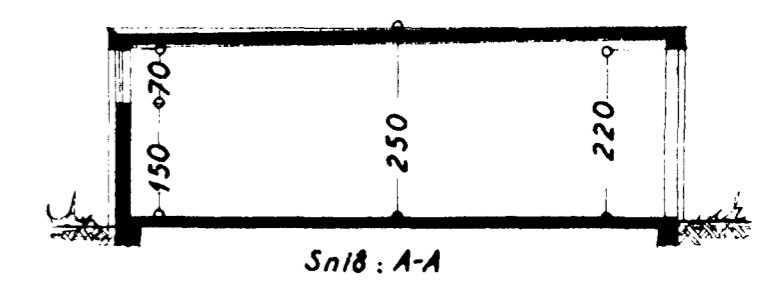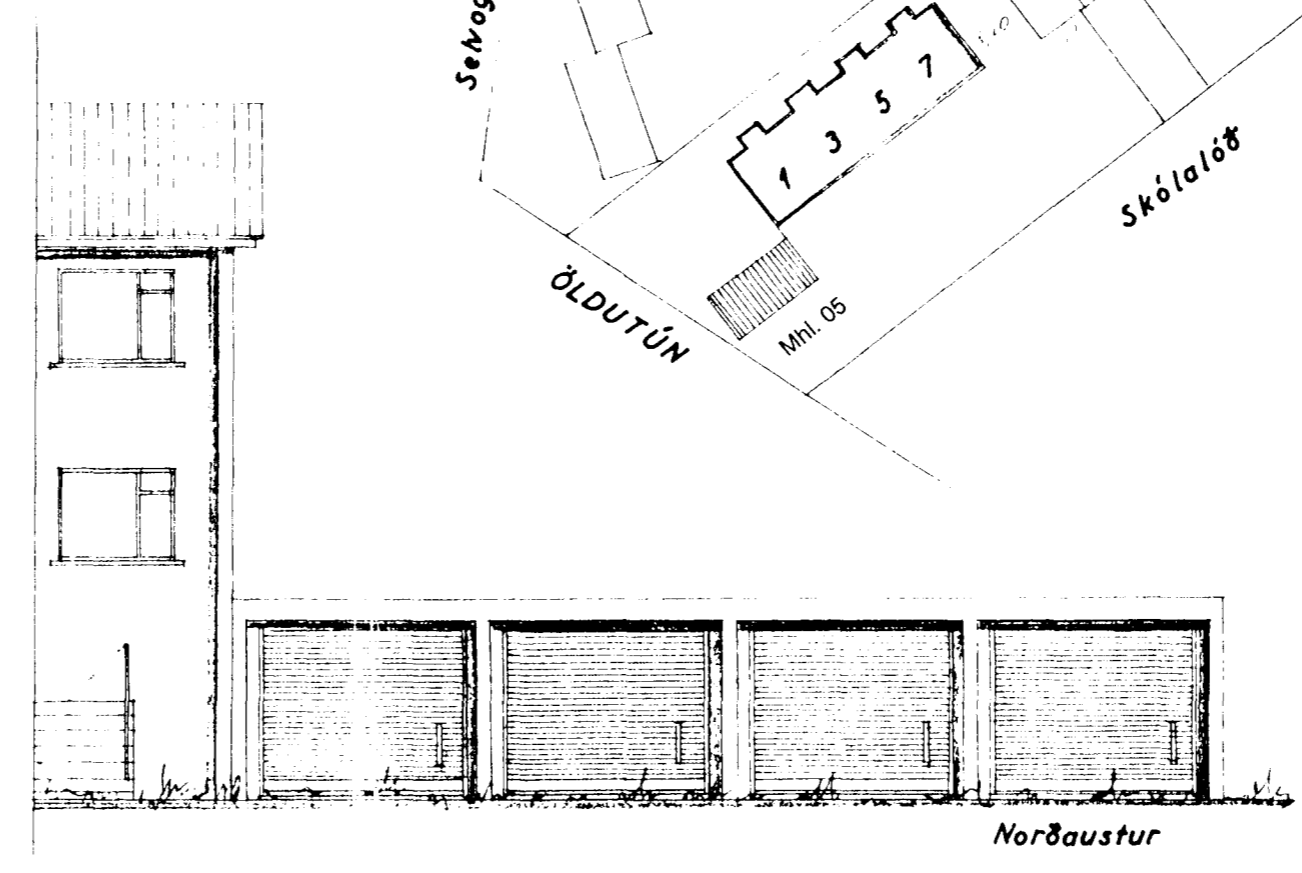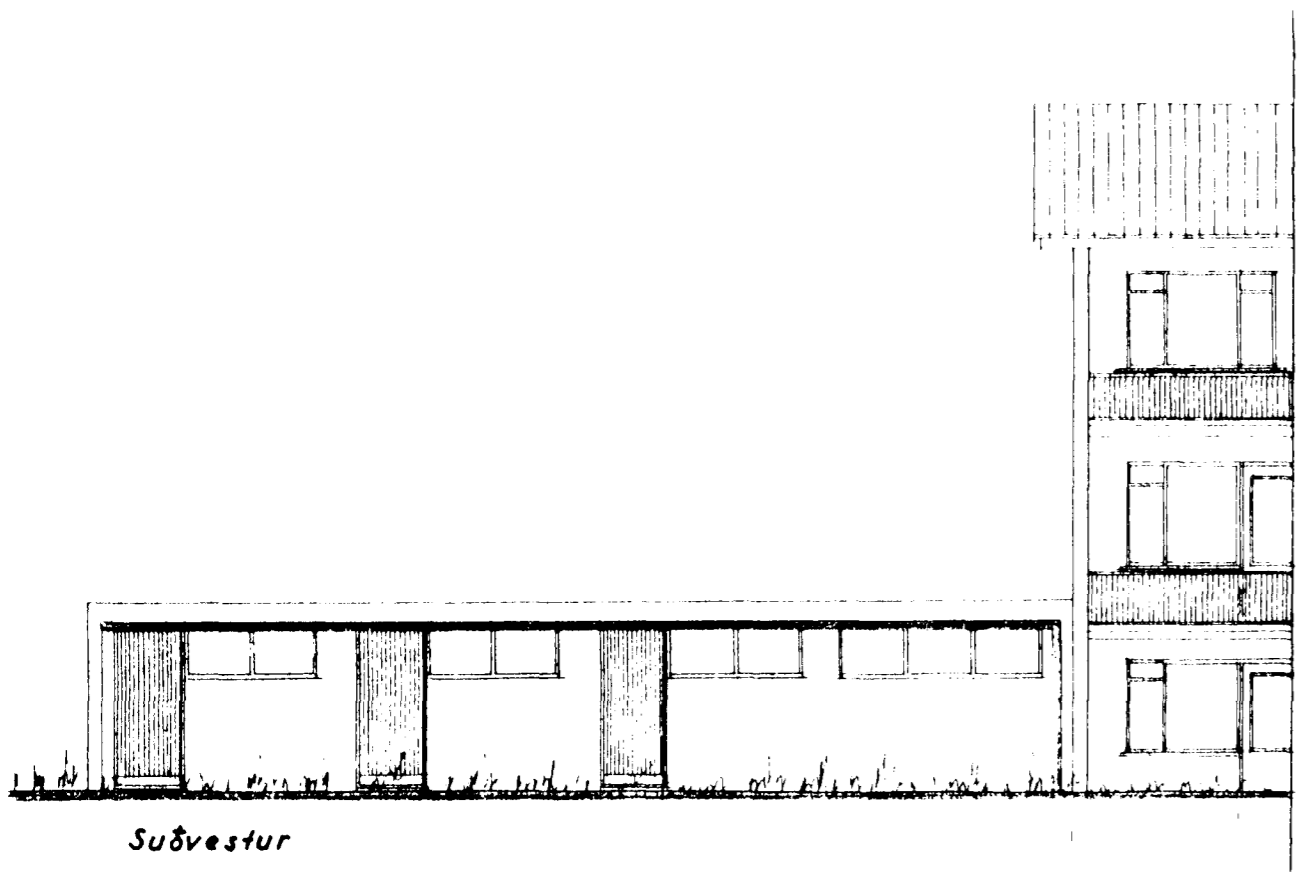

STÆRD:
bilg. 99.0 m² 247.5 m³

BREYTT 16.10.2002
SKRANINGARNR. Á BILGEYMSLUR
Fjöturinn Kaurstær 100334-9454

ÖLDUTÚN NR. 1-3-5-7
BILGEYMSLUR

Útlit } 1:100
Grunnmynd }
Snib }

Afstöðumynd 1:1000

Hafnarfirði 5. okt. 1967
F. Sigurdsson