1 9. des. 1997

VINNUTEIKNING

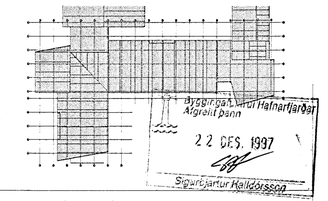

				LAGNATÆKNI	0 1 2 3 4 5 6 Mkv. 1:100
				HÖNNUNAR OG RÁÐGJAFARSTOFA	EINSETNING ÖLDUTÚNSSKÓLA 1. áfangi–viðbygging
				HAMRABORG 12 200 KÓPAVOGUR	
A	12.97	YMSAR LAGNABREYTINGAR	HBG	Sími 564 5252 Fax 564 5251	Samb.: Friðrik S. Kristinsson 300346-3409
Nr	Dags.	Breyting	Af	Netfang lagnatak@islandia.is	PÍPUKERFI HITA– OG NEYSLUVATNSKERFI 1. HÆÐ YFIRLITSMYND
				Axel Sölvason Friðrik S. Kristinsson	Kvarði 1:100 · Hönnuð HBG/FSK · Dags. Okt. 1997 · Teiknað HBG · Blað nr. P.02A · Verk nr.: 181 · Skjal nr.: 181HEILD