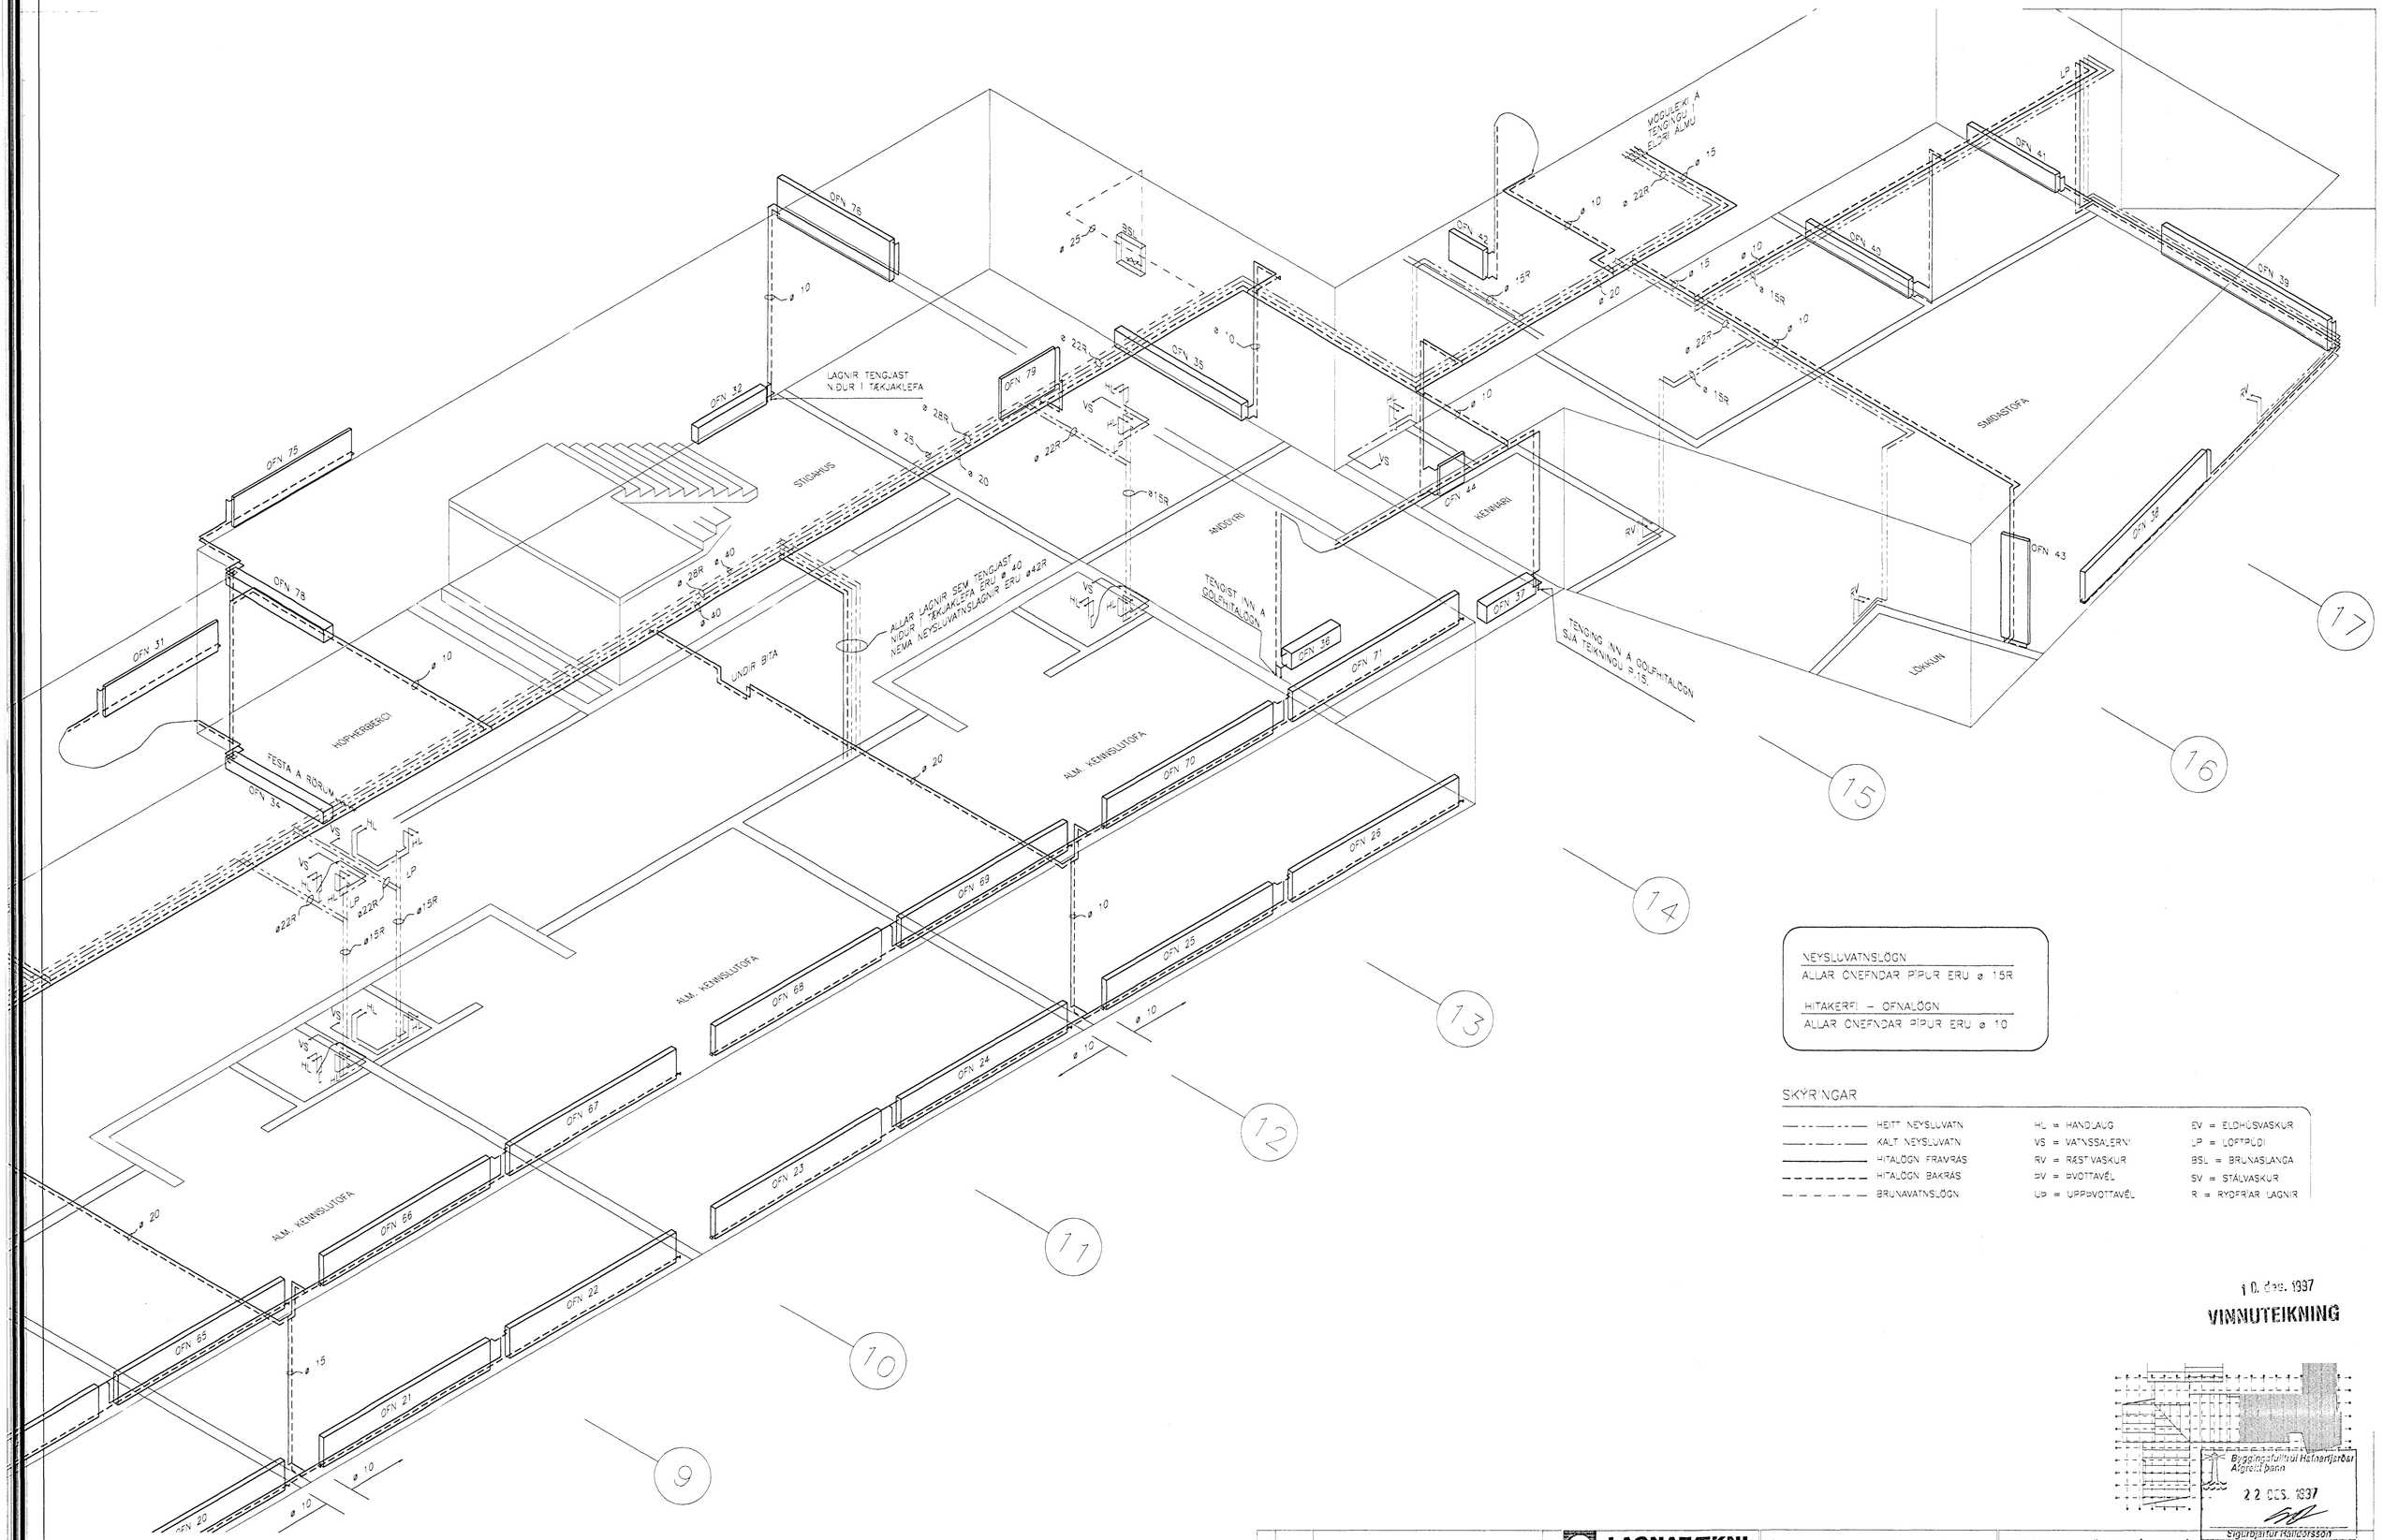

NEYSLUVATNSLÖGN
ALLAR ÓNEFNDAR PÍPUR ERU ø 15R

HITAKERFI – OFNALÖGN
ALLAR ÓNEFNDAR PÍPUR ERU ø 10

SKÝRINGAR

HEITT NEYSLUVATN	HL = HANDLAUG	EV = ELDHÚSVASKUR
KALT NEYSLUVATN	VS = VATNSSALERNI	LP = LOFTPÚDI
HITALÖGN FRAVRÁS	RV = RÆSTIVASKUR	BSL = BRUNASLANGA
HITALÖGN BAKRÁS	ÞV = ÞVOTTAVÉL	SV = STÁLVASKUR
BRUNAVATNSLÖGN	UÞ = UPPÞVOTTAVÉL	R = RYÐFRÍAR LAGNIR

10. des. 1997
VINNUTEIKNING

Byggingafulltrúi Hafnarfjarðar
Afgreitt þann
22 DES. 1997
Sigurbjartur Halldórsson

Nr.	Dags	Breyting	Af
A	12.97	LAGNABREYTINGAR	HBG

LAGNATÆKNI
HÖNNUNAR OG RÁÐGJAFARSTOFA
HAMRABORG 12 200 KÓPAVOGUR
Sími 564 5252 Fax 564 5251
Netfang lagnatak@islandia.is
Axel Sölvason Friðrik S. Kristinsson

0 1 2 3 Mkv. 1:50

Samþ.: Friðrik S. Kristinsson
300346-3409

EINSETNING ÖLDUTÚNSSKÓLA 1. áfangi-viðbygging

HITA- OG NEYSLUVATNSKERFI
RÚMMYND

Kvarði: 1:50	
Hönnun: HBG/FSK	Dags.: OKT. 1997
Teiknað: HBG	Blað nr.
Verk nr.: 181	P.11A
Skjal nr.: 181RUVM	