

Samykkt bann
2. JAN 2001
Byggingafræðingur í Hafnarfirði
F.h. Kristján Þórarinnsson

ÖLDUTÚNSSKÓLI HAFNARFIRÐI
Aðaltekningar

Teikningaskrá

Nr.	Heiti	Mkv.
AT-01	Afstöðumynd	1:500
AT-02	Grunnmynd 1. hæðar E-húss	1:100
AT-03	Grunnmynd 2. hæðar E-húss	1:100
AT-04	Grunnmynd kjallara E-húss, sneiðing	1:100
AT-05	Útlit - suðaustur og norðaustur (hluti)	1:100
AT-06	Útlit - suðvesturhlíð (hluti), norðurhlíð að garði	1:100
AT-07	Útlit, sneiðingar E-hús	1:100
AT-08	Grunnmynd og útlit A - hús	1:100
AT-09	Grunnmyndir, F-hús kjallari, B-hús kjallari og 2. hæð	1:100
AT-10	Grunnmynd 1. hæð, E-hús og B-hús	1:100
AT-11	Grunnmyndir C og D húsa	1:100
AT-12	Sneiðingar F-húss	1:100
AT-13	Sneiðingar, útlit að garði	1:100
AT-14	Sneiðingar F-hús, vesturhlíð B-húss	1:100
AT-15	Suð-vesturhlíð og norð-vesturhlíð	1:100
AT-16	Brunavarnaruppdráttur	1:200
AT-17	Brunavarnaruppdráttur	1:200

Löðarstærð 18000 m²
Stílastæði 85 stk

Byggingartýsing:
Í húsinu eru björggarðar, rýmingarleiðir og brunaslóður skv. kröfum eldvarnartillitshins. Allar klæðningar eru í flokki 1. Brunavarnaruppdráttir (A16 og A17) fylgja aðaltekningum.



Öll gluggalaus rými eru loftfræst skv. byggingareglugerð. Inntök rafmagns og hitaveitu og vatns eru frágengin skv. kröfum byggingareglugerðar.

tiffopdf - www.rubissoftware.com - Demo Version

SKILLINGARHÉLI HÖFUDBORGARVÆÐISINS BS.

SKILLINGARHÉLI HÖFUDBORGARVÆÐISINS BS.

22/12 '00
Óskar Þórarinnsson

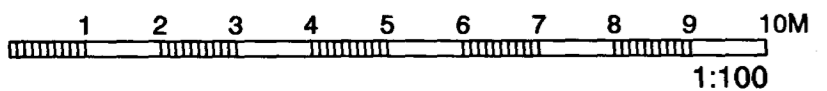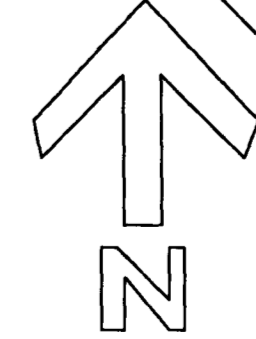

Dag.	Breyting.	Teikn.	Ungáta.	Verkhafi.	Verk. nr.	Mkv.
20.10.00	Ymsar breytingar, reyndartekningar			Öldutún 9, Hafnarfirði	9723	1:500
				Öldutúnsskóli - AFSTÖÐUMYND	PG	05.09.97
				Arktitektar Skógarhlíð Skógarhlíð 18 101 Reykjavík Sími: 551 1010 Fax: 562 0568 Heimasíða: www.arkitektar.is	Arktitektar Páll Gunnlaugsson arktitekt FAI kt. 210552-2199	

AT-01