


Samþykkt  
24 JAN 2011  
Byggingafræðingur / Arkitekt  
F.h. Kristján Þorarinnsson

KP

GRUNNMYND 1. HÆÐAR

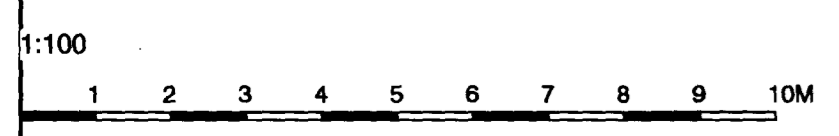

Dags.	Breyting.	Teikn.	Útgáfa.	 Verkhall. ÖLDUTÚN 9 - HAFNARFIRÐI Öldutúnsskóli - Grunnmynd 1. hæð E-hús <i>Paul Gunnlaugsson</i> Páll Gunnlaugsson arkitekt F.A.Í. Kt. 210552-2199	Verk. nr. 9723	Mív. 1:100
20.10.00	Ýmsar breytingar, reyndartekning				Teikn. PG	Dags. 05.09.97
					Teikn. nr.	Útgáfa.
						<b>AT-02</b>

