



Samþykkt þann
24 JAN. 2001
Byggingafulltrúinn í Hafnarfirði
Eh. Kristján Þórarinnsson


RP

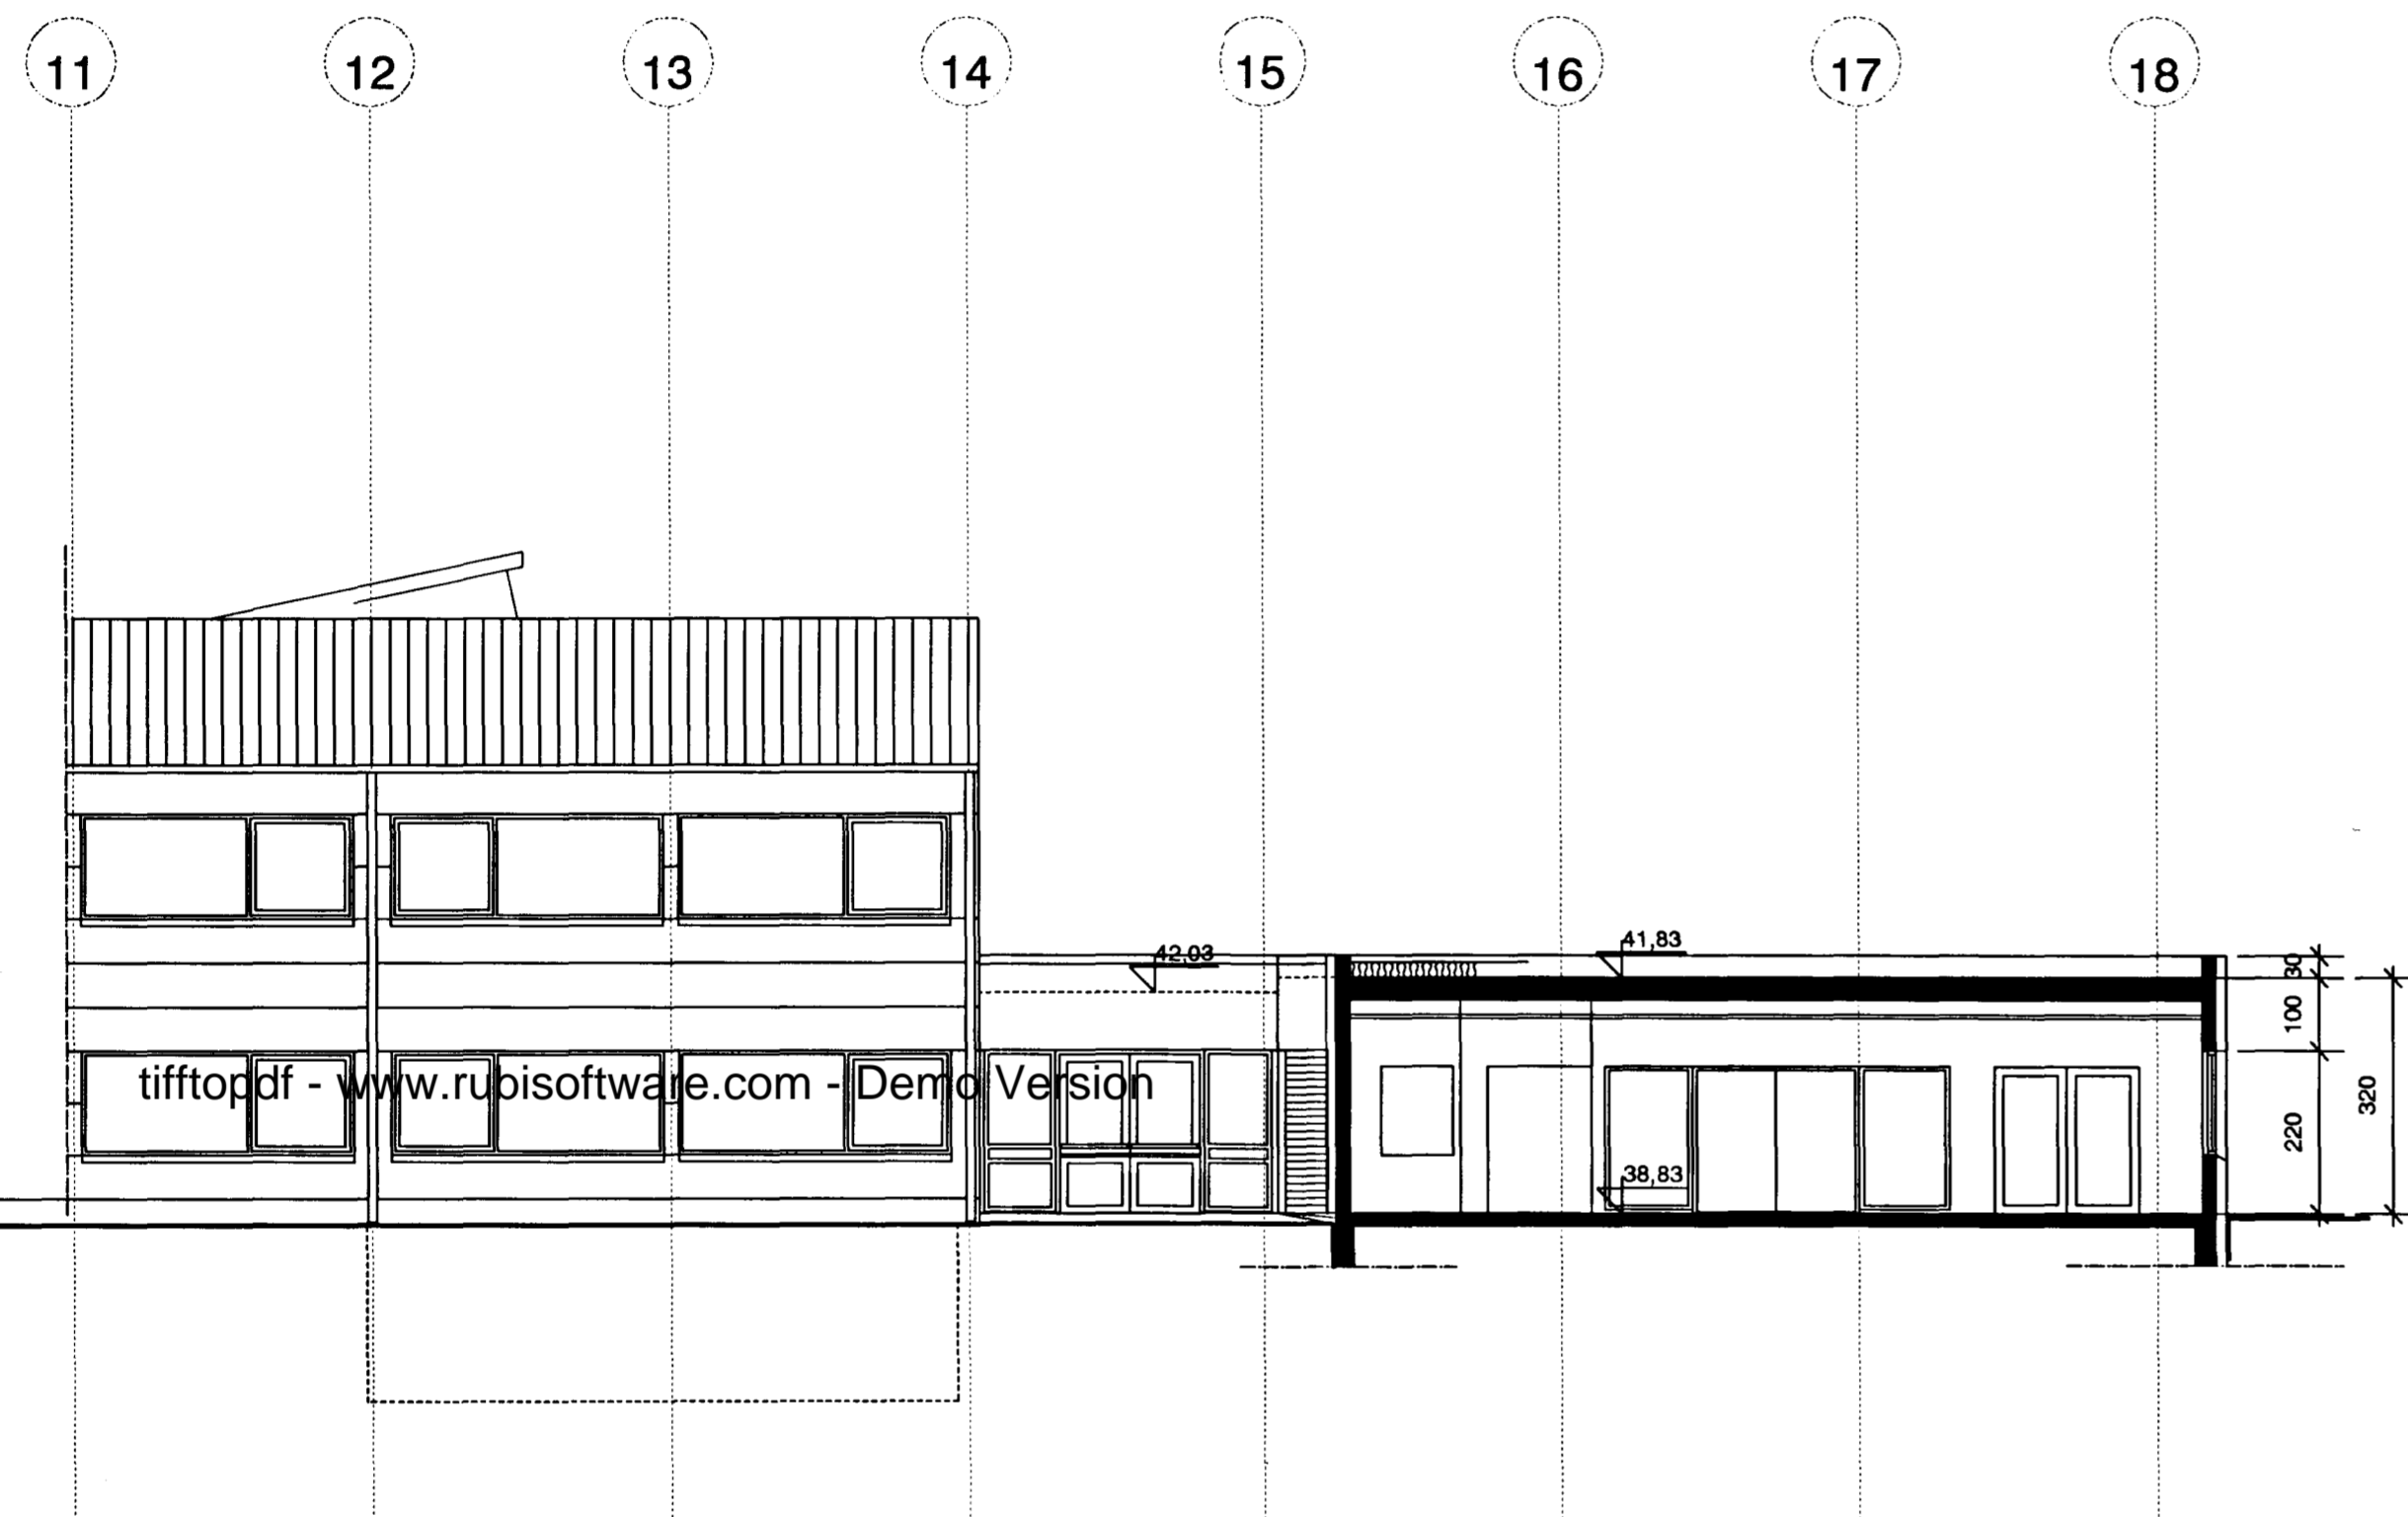

SNEIDING G - G

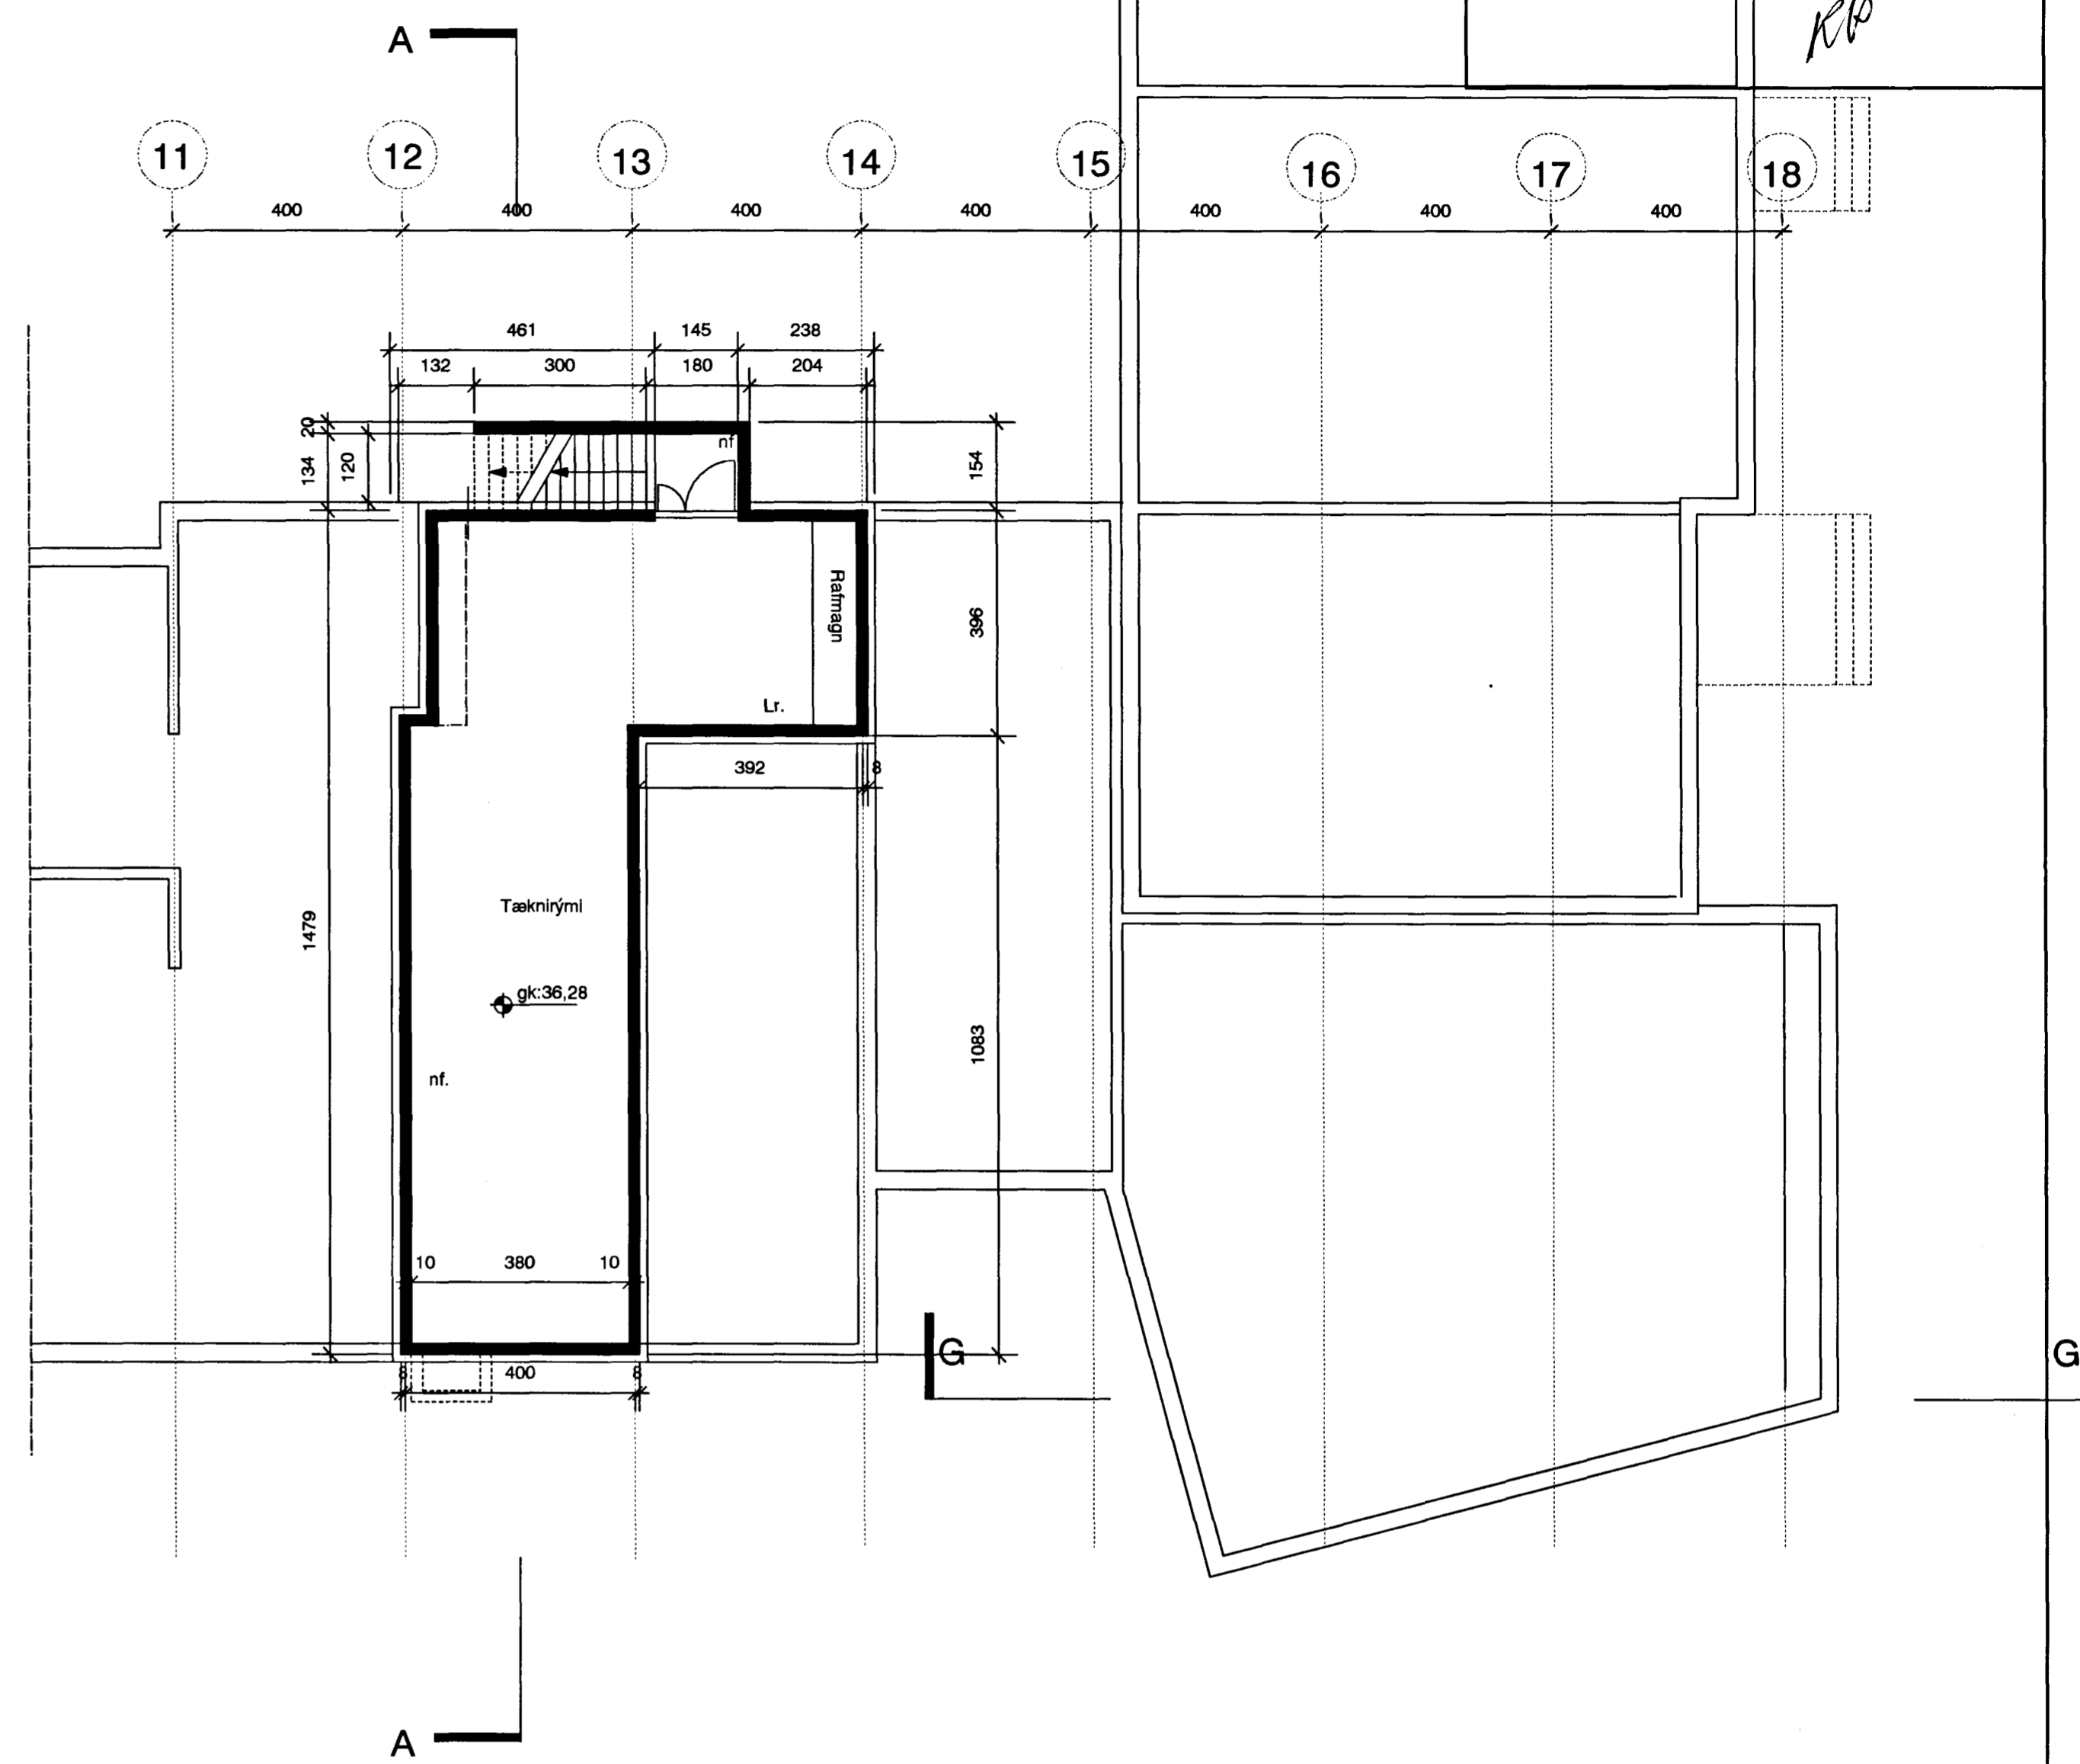

GRUNNMYND KJALLARA

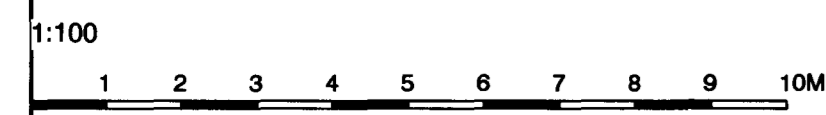

Dagur	Breyting	Tekn.	Útgáfa
20.10.00	Ýmsar breytingar, reyndartekning		



Vagðshéi.
ÖLDUTÚN 9 - HAFNARFIRÐI
Öldutúnsskóli - Grunnmynd E-húss, kjallari, sneiðing
Pál Gunnlaugsson
Pál Gunnlaugsson arkitekt FAÍ. Kt. 210552-2199

Verk nr.	9723	Miv.	1:100
Tekn.	PG	Dagur	05.09.97
Tekn. nr.		Útgáfa	
	AT-04		

