


Samþykkt bann
 2. JAN. 2007
 Byggingafulltrúinn - Hafnarfirði
 F.h. Kristján Þórarinnsson


1 2 3 4 5 6 7 8 9 10 11 12 13 14 15 16 17 18

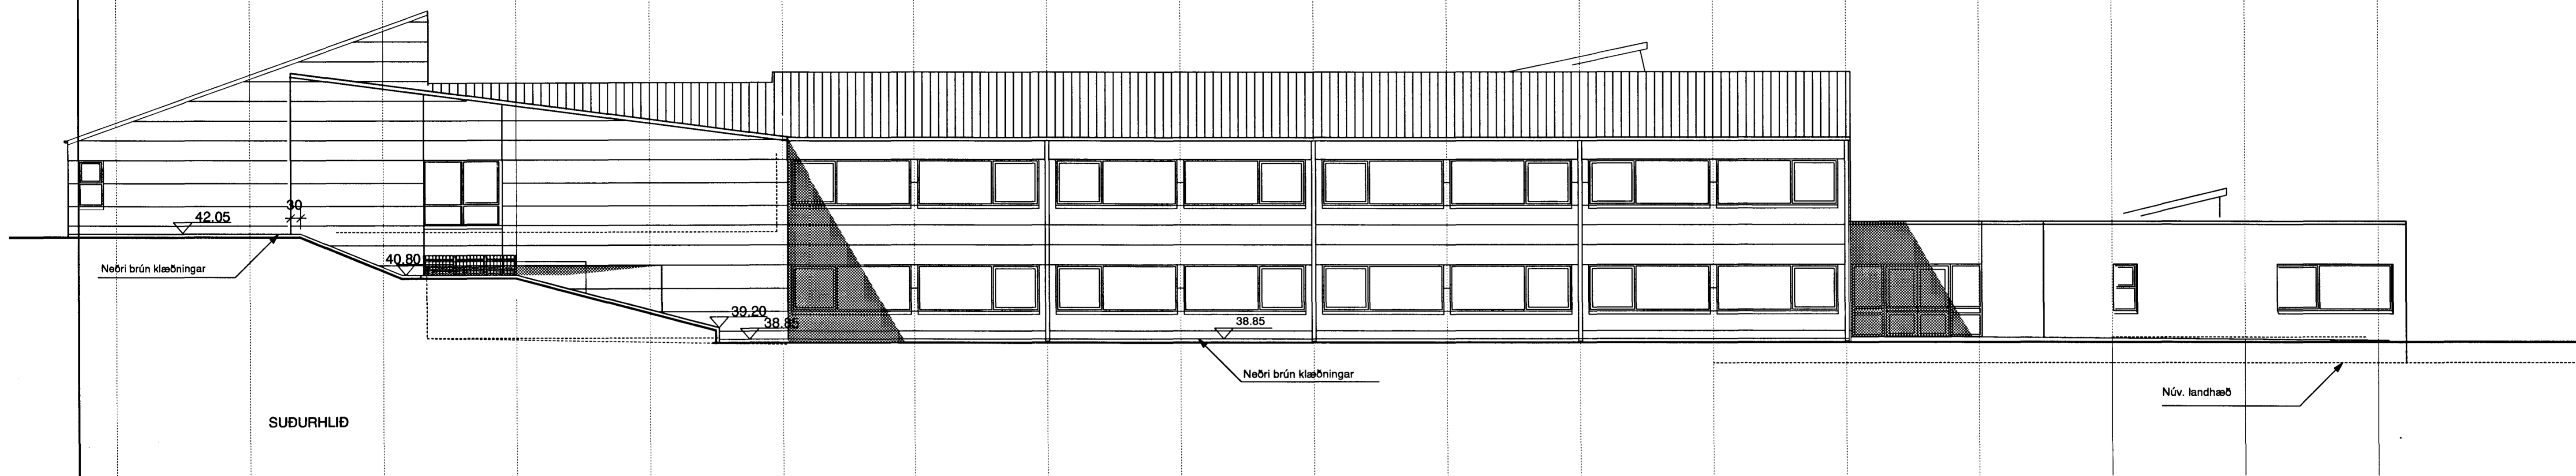



SUDURHLIÐ

tiffpdf - www.rubissoftware.com - Demo Version

A B C D E F G H I J

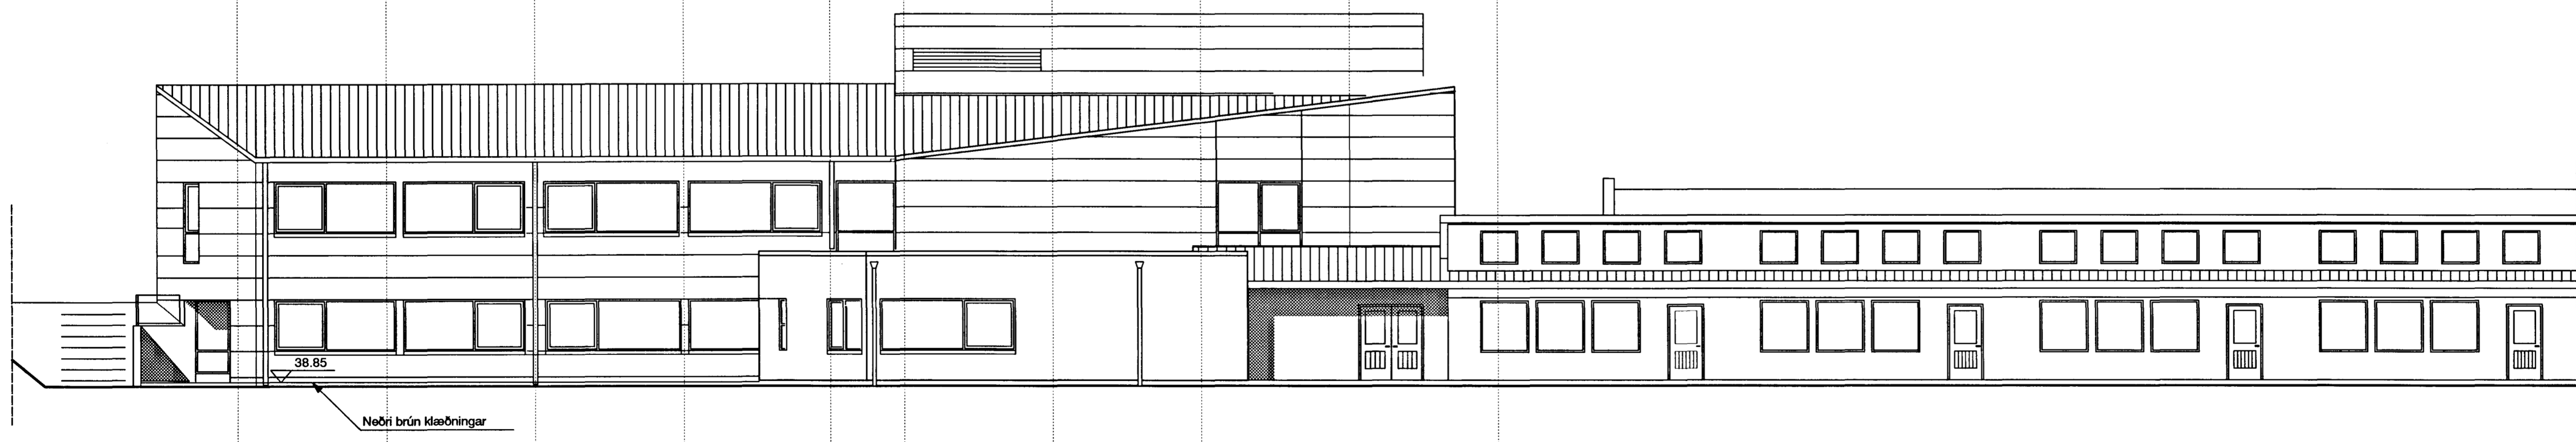

AUSTURHLIÐ

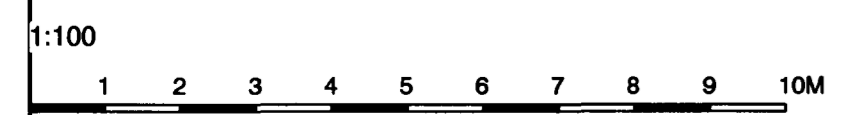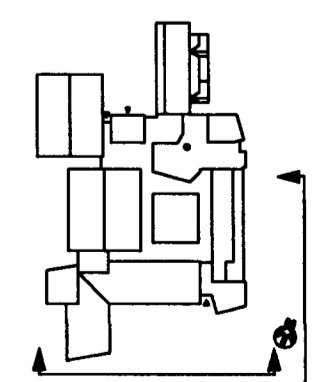

Daga	Breyting	Tekn.	Útgáfa	Verksh.	Verk. nr.	Mkv.
20.10.00	Ýmsar breytingar, reyndartekning				9723	1:100
					PG	05.09.97



ASK
 Arkitektar Skógarhlíð
 Skógarhlíð 18 105 Reykjavík
 Sími: 561 1010 Fax: 562 0588
 www.arkitektar.is

ÖLDUTÚN 9 - HAFNARFIRÐI
 Öldutúnsskóli - Útlit E-húss

Páll Gunnlaugsson
 Páll Gunnlaugsson arkitekt FAI. Kt. 210552-2199

Verk. nr. 9723
 Mkv. 1:100
 Tekn. PG
 Daga 05.09.97
 Tekn. nr.
AT-05