




J Samþykkt þann
24 JAN. 2001

F.h. Kristján Þórárinsson


RP

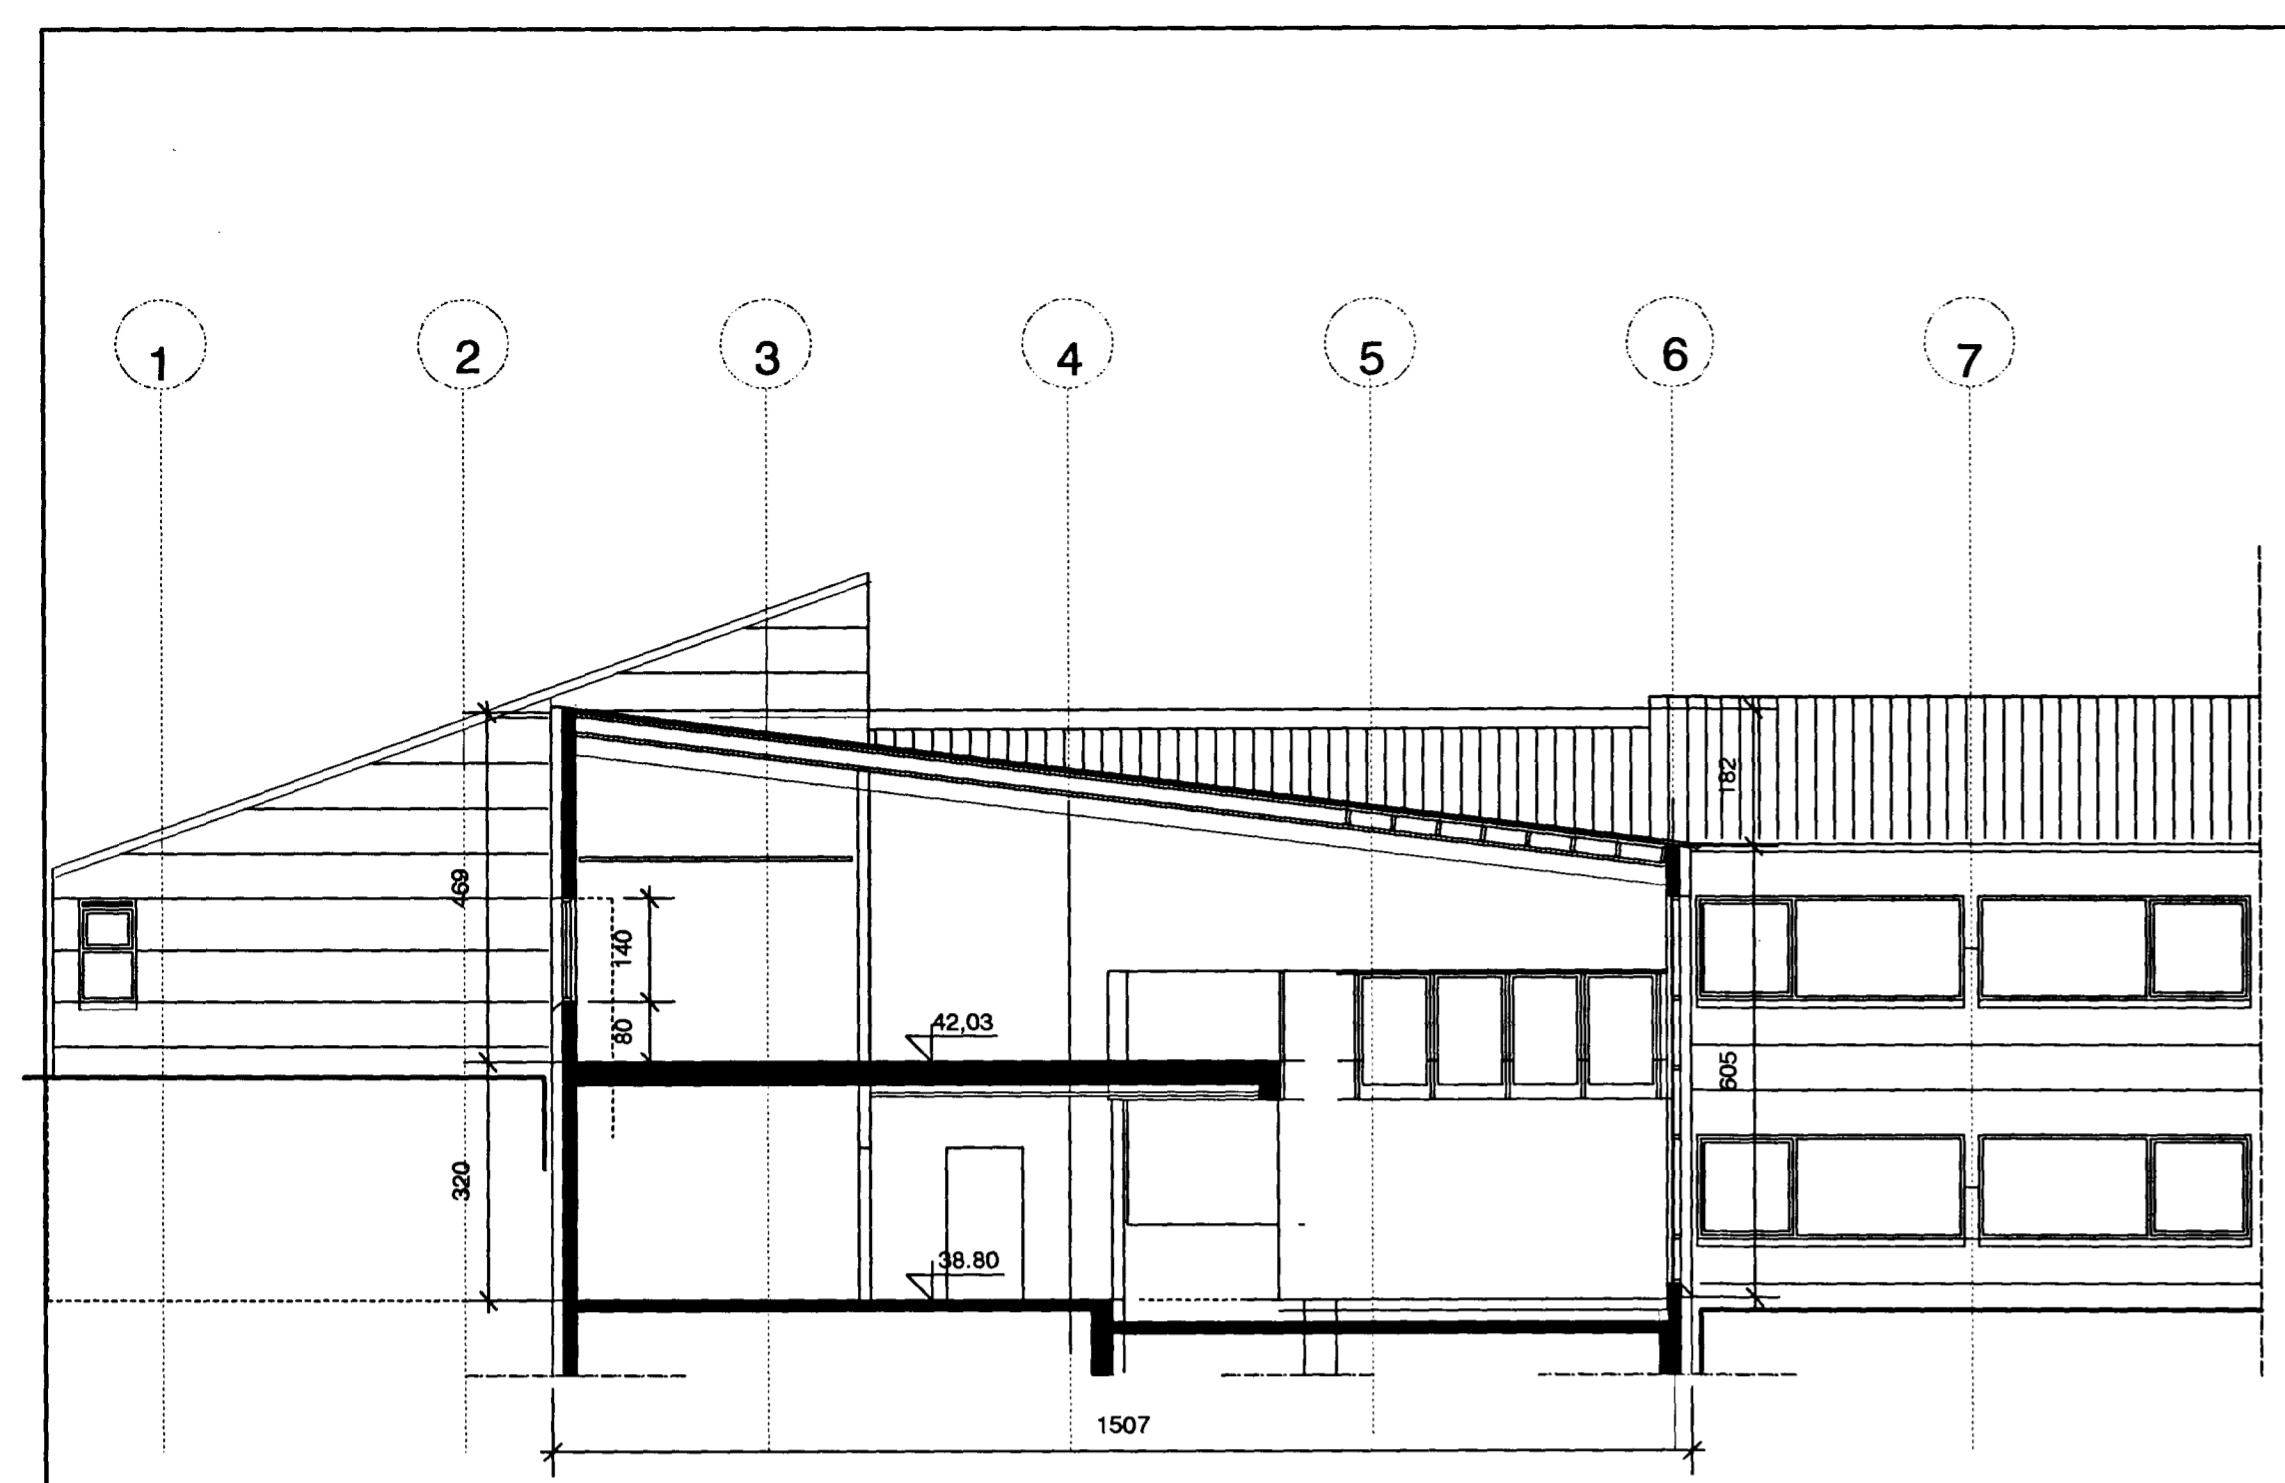


SNEIÐING B - B

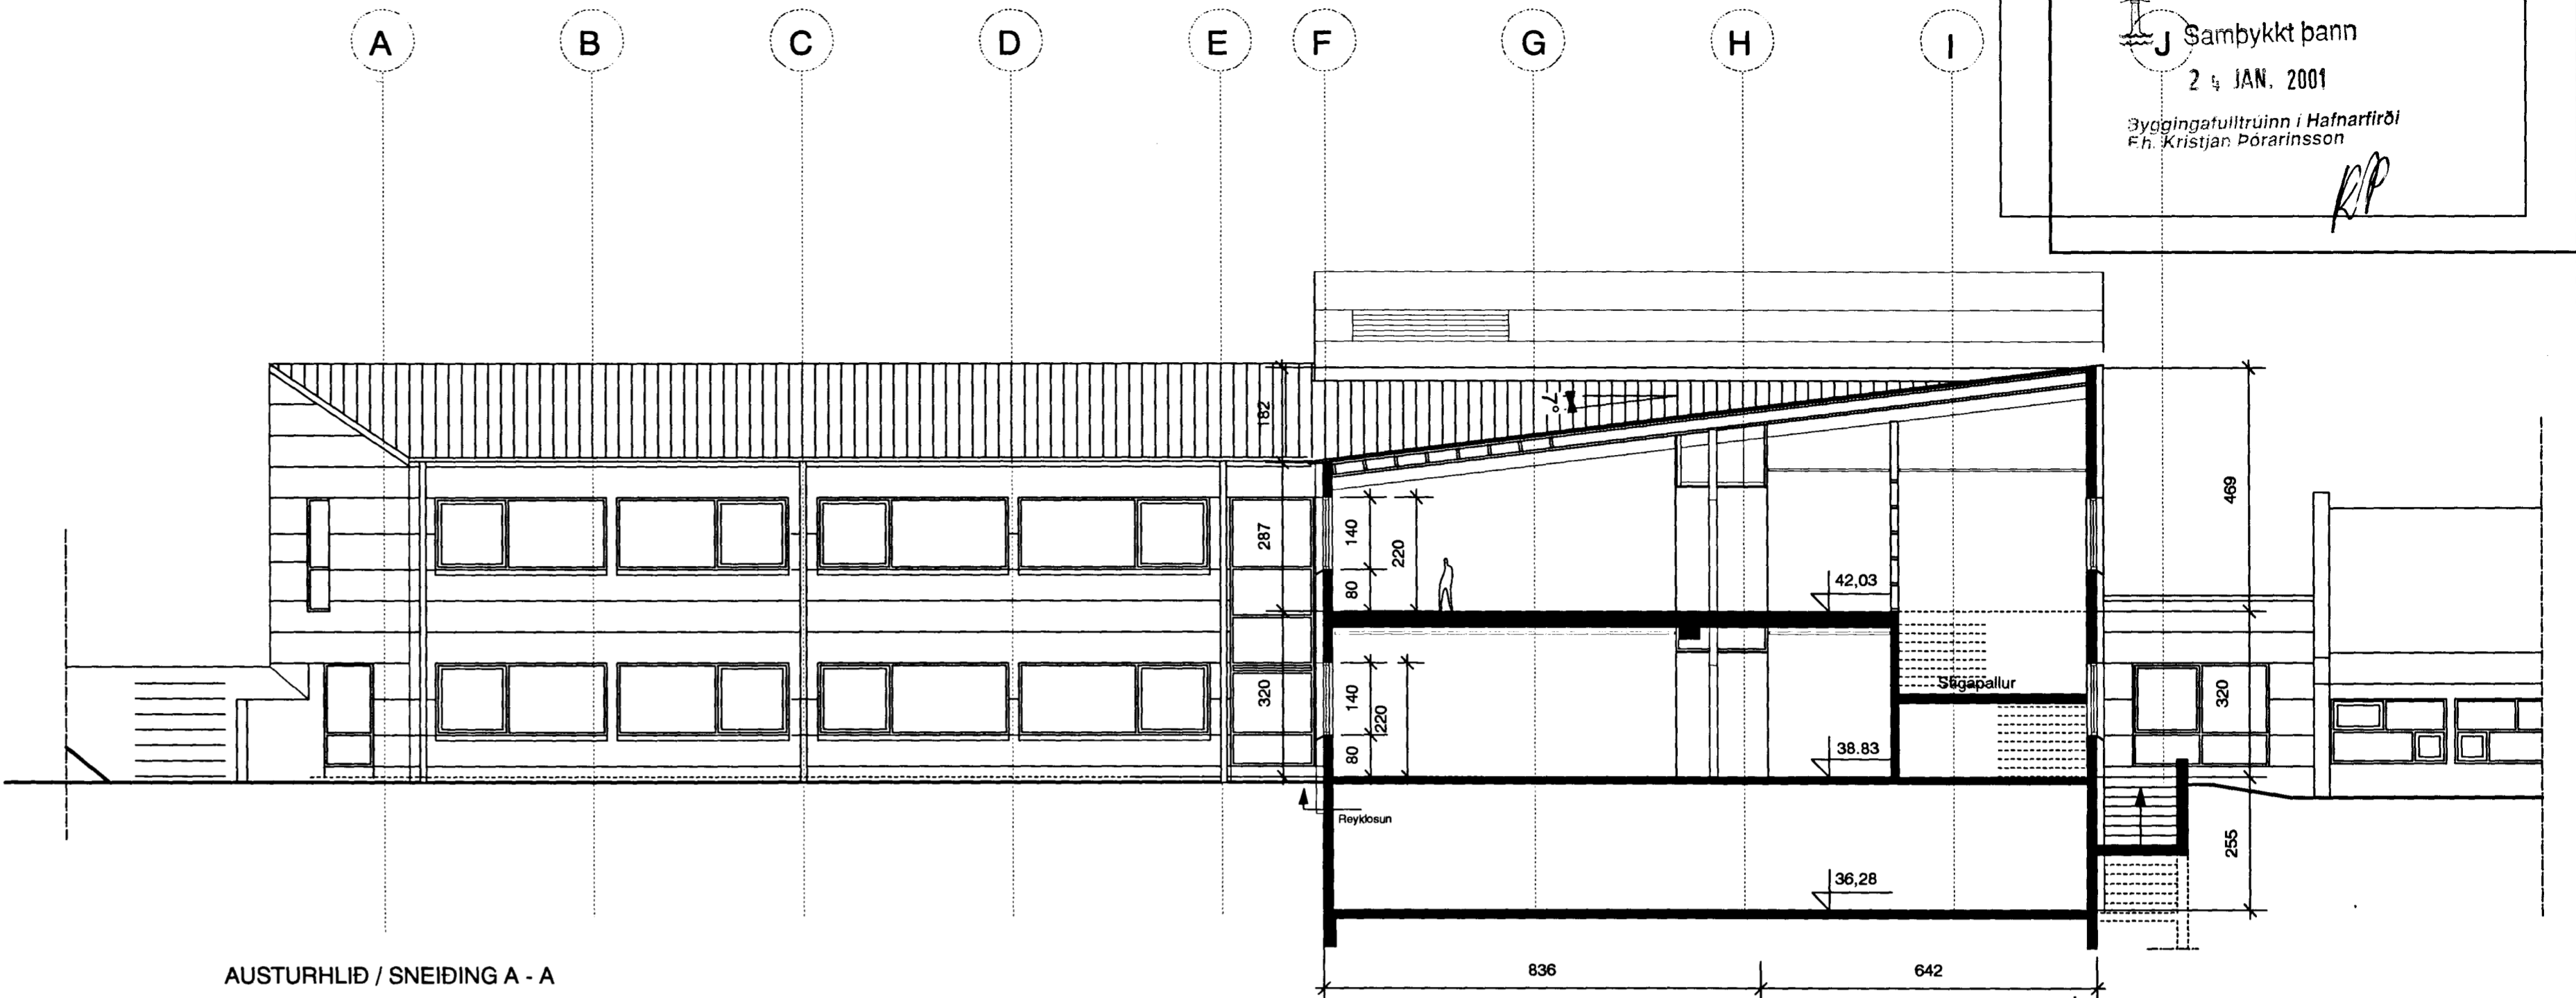


AUSTURHLIÐ / SNEIÐING A - A

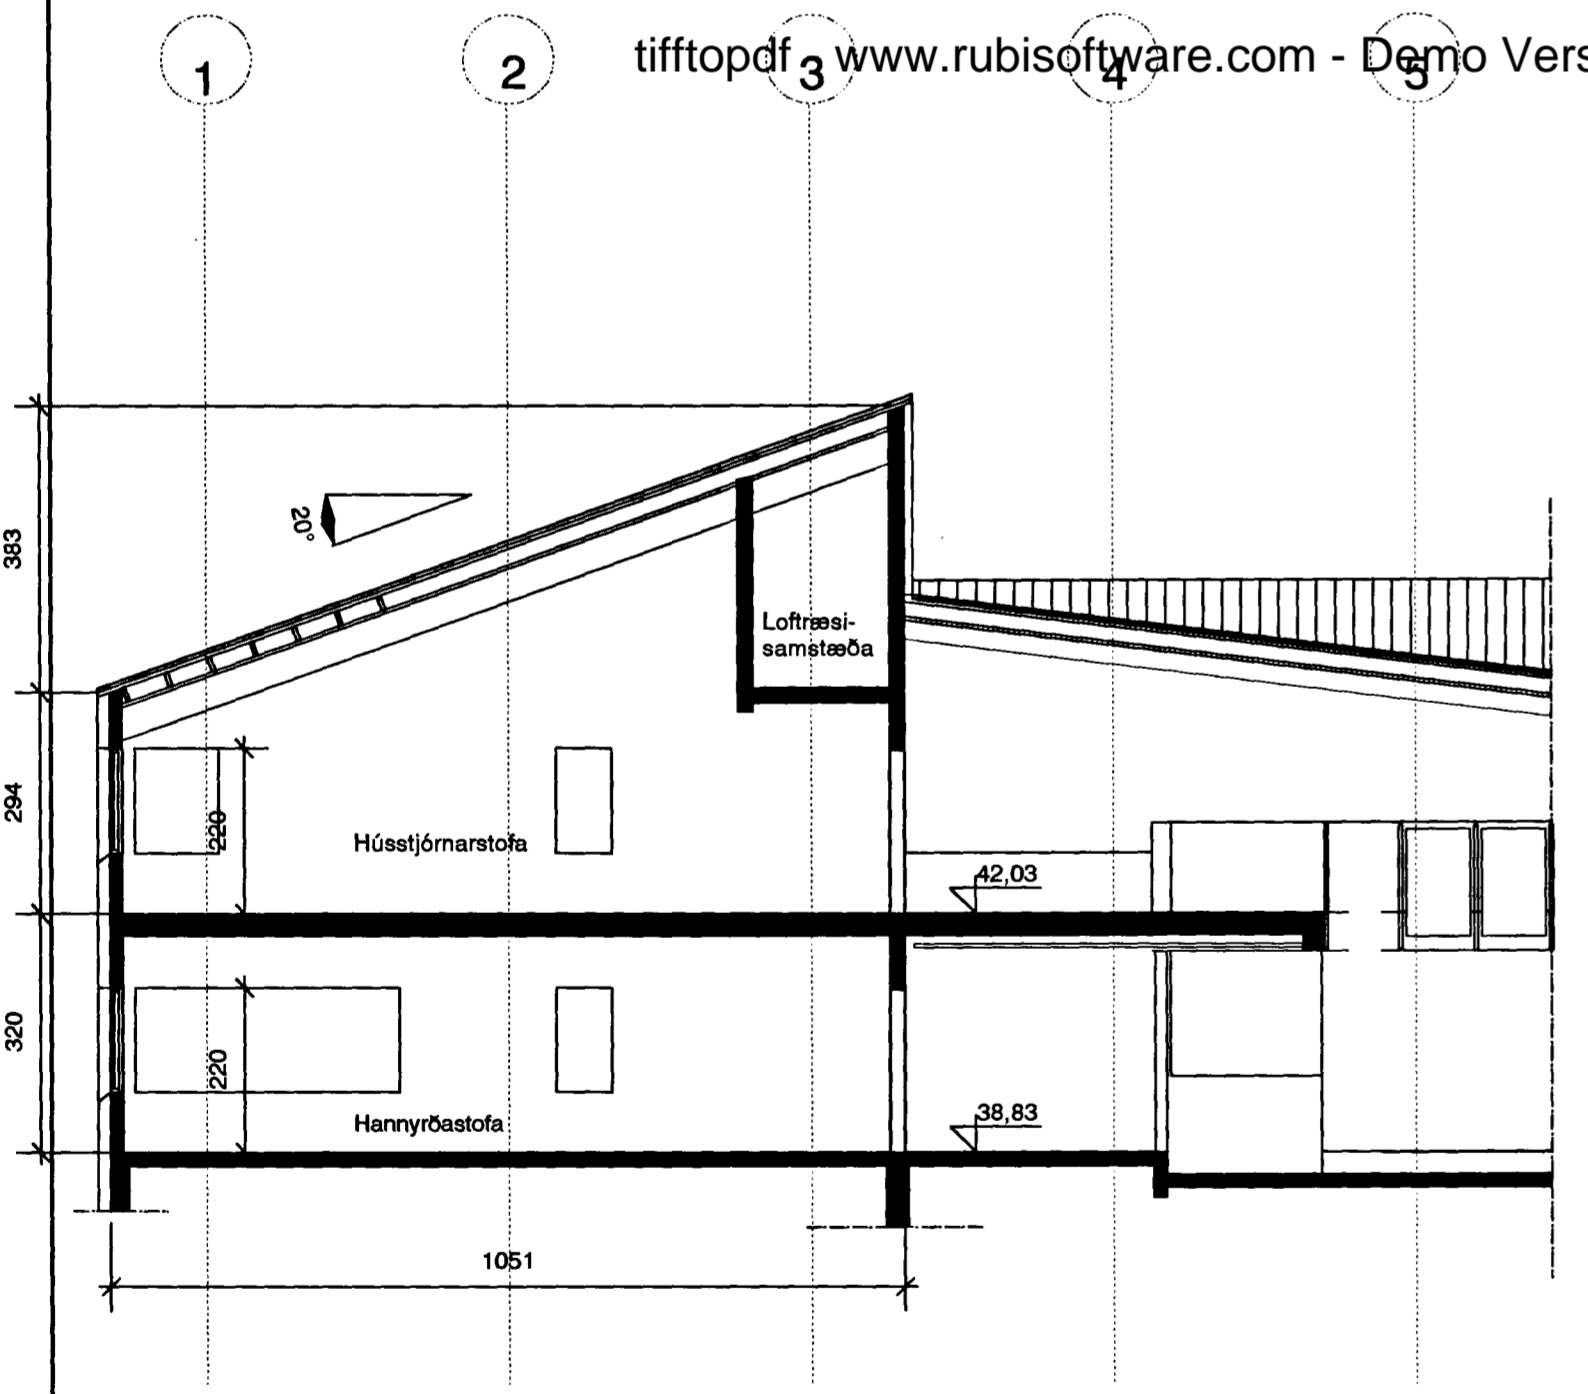

SNEIÐING E - E


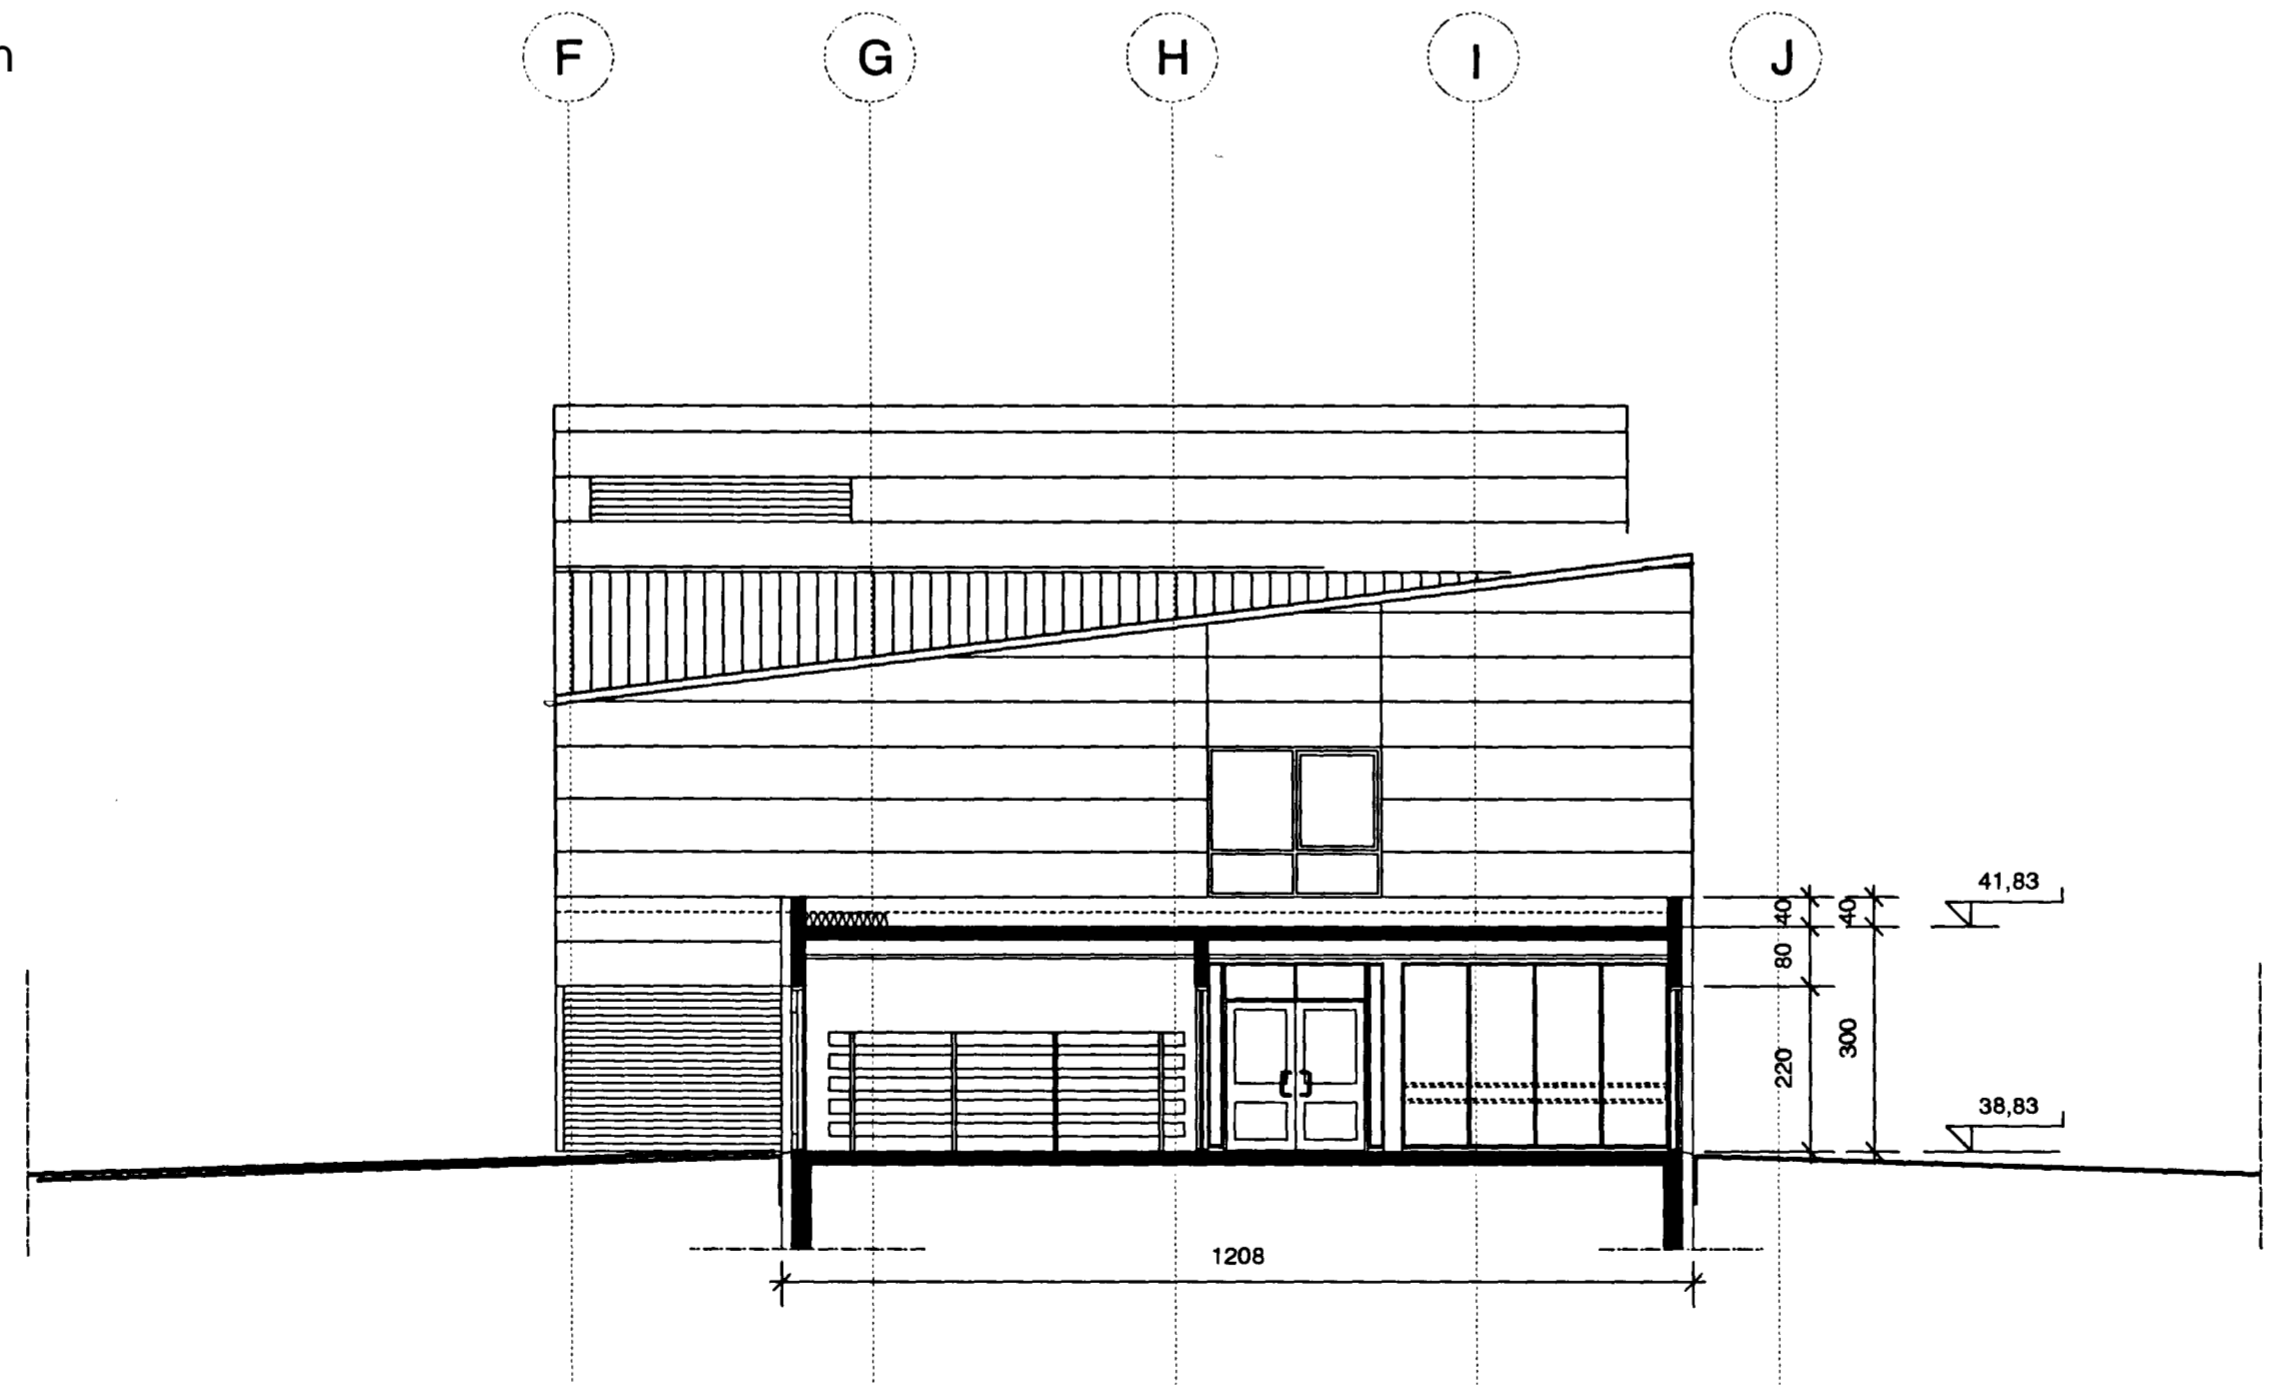


SNEIÐING F - F

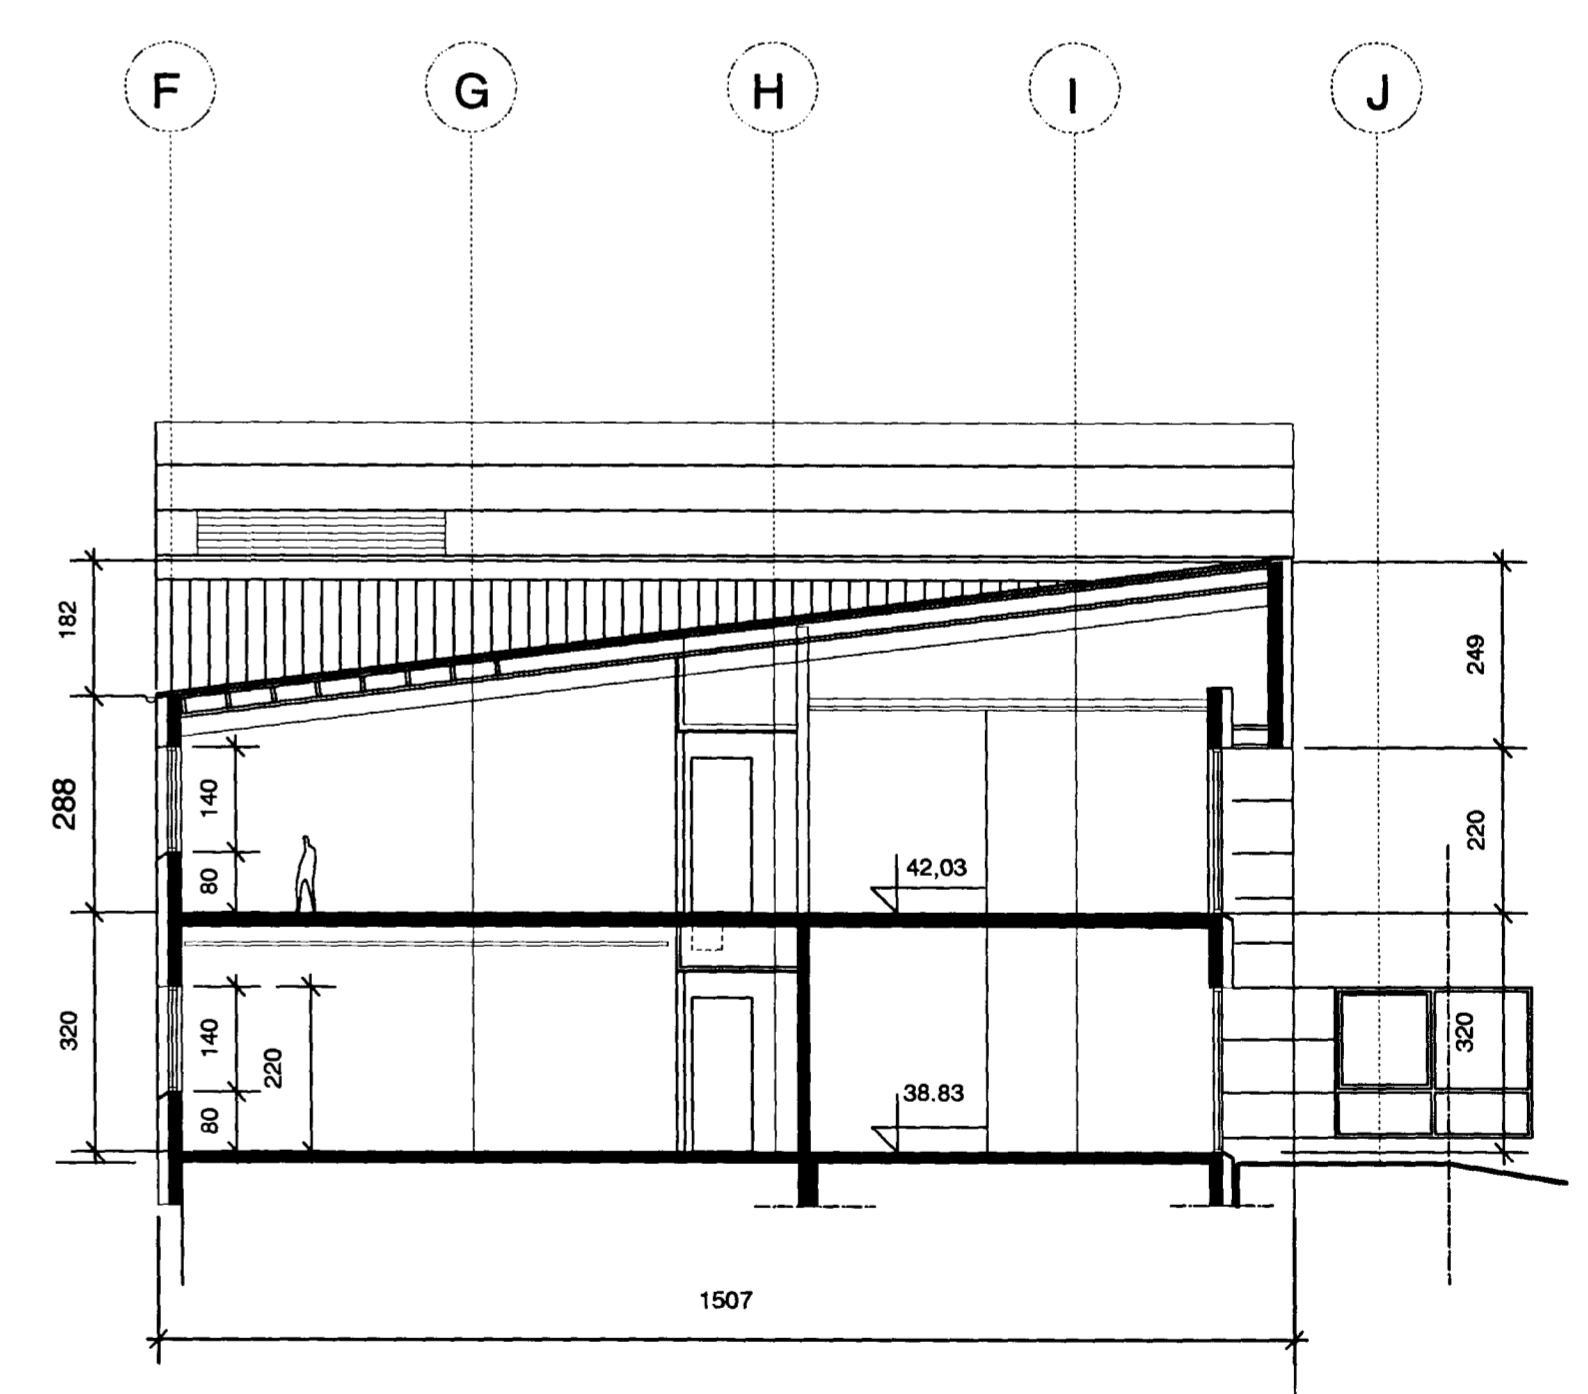

SNEIÐING D - D

tifftopdf3 www.rubissoftware.com - Demo Version

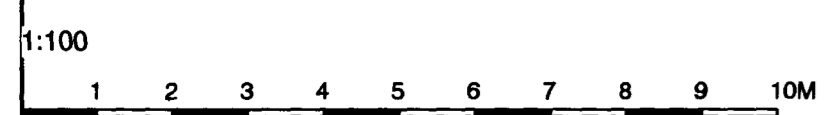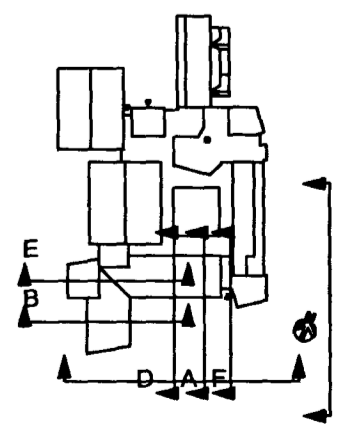

Dagur	Breyting	Tekn.	Útgáfa	Verkhöf.	Verk. nr.	Máv.
20.10.00	Ýmsar breytingar, reyndartekning				9723	1:100
					PG	05.09.97



ÖLDUTÚN 9 - HAFNARFIRÐI
Öldutúnsskóli - Útít E-húss

Þórunn Gunnlaugsson

Þórunn Gunnlaugsson arkitekt F.A.I. Kt. 210552-2199

Arkitektar Skógarhlíð
Skógarhlíð 18 105 Reykjavík
Sími: 551 1010 Fax: 552 0508
www.arkitektur.is

AT-07