Samþykkt þann

2 4 JAN. 2001

Byggingafulltrúinn í Hafnarfirði
F.h. Kristjan Þorarinsson

KÞ

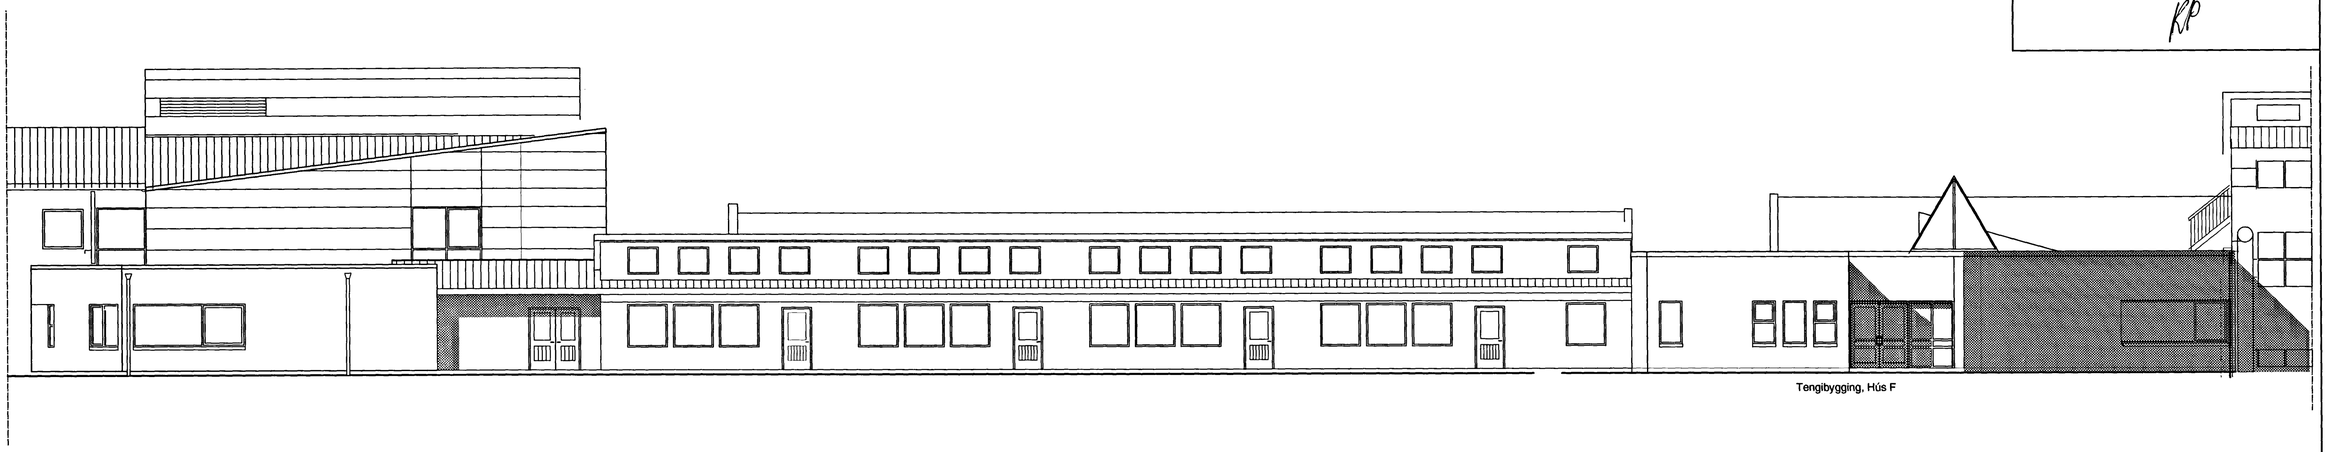

Tengibygging, Hús F

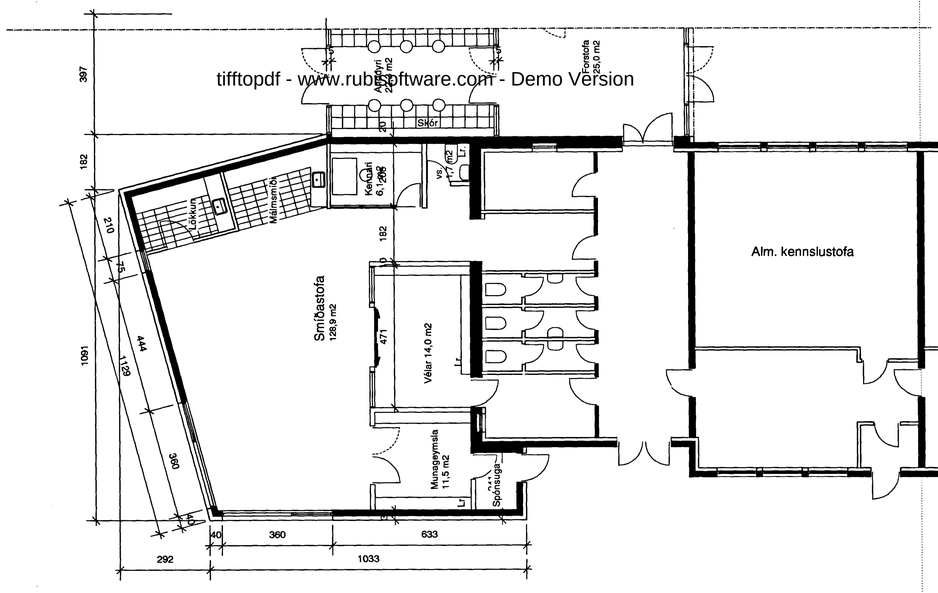

GRUNNMYND 1. HÆÐAR

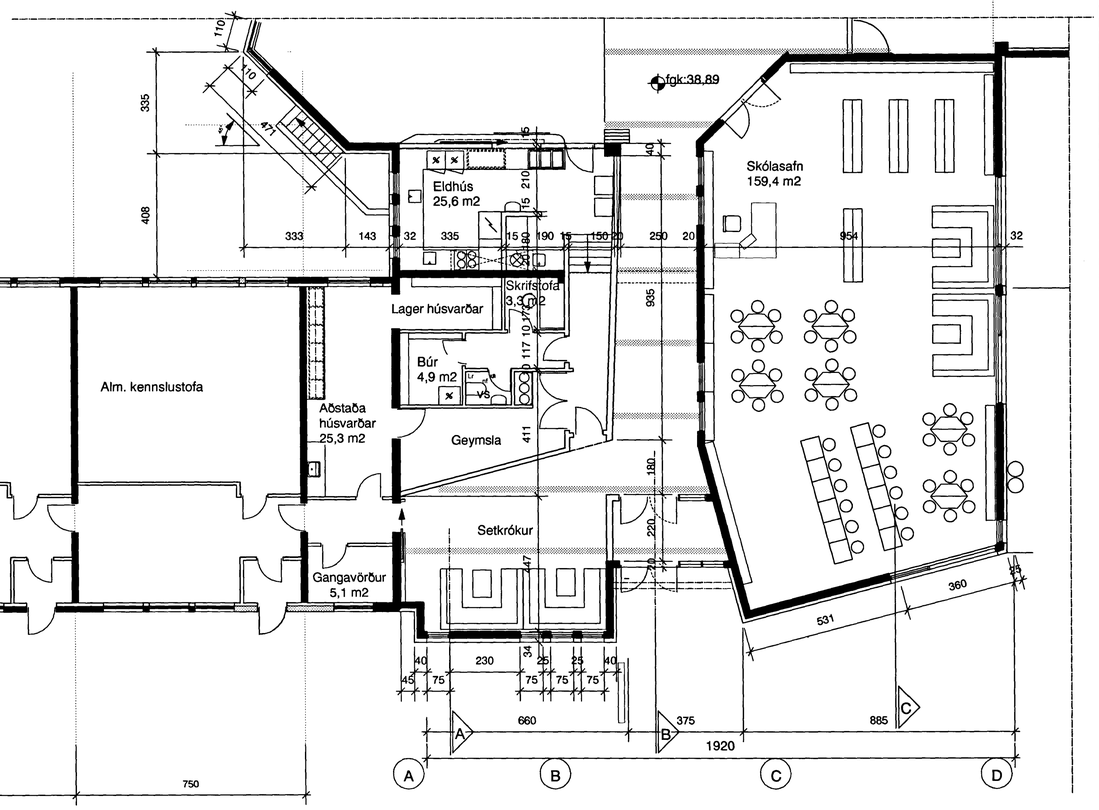

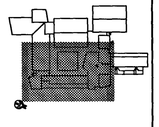

1:100

1 2 3 4 5 6 7 8 9 10M

Dags.	Breyting.	Teikn.	Útgáfa.
20.10.00	Reyndarteikning		

ASK Arkitektar Skógarhlíð
Skógarhlíð 18 105 Reykjavík
Sími: 551 1010 Fax: 562 0688
www.arkitektar.is

Verkheiti: ÖLDUTÚN 9 - HAFNARFIRÐI
Öldutúnsskóli - Grunnmynd, A-hús

Páll Gunnlaugsson arkitekt FAÍ. Kt. 210552-2199

Verk. nr.	Mkv.
9723	1:100
Teikn. PG	Dags. 20.10.00
Teikn. nr. AT-08	Útgáfa.

tifftopdf - www.rubysoftware.com - Demo Version