


*R.Þ.*

Ný klæðning

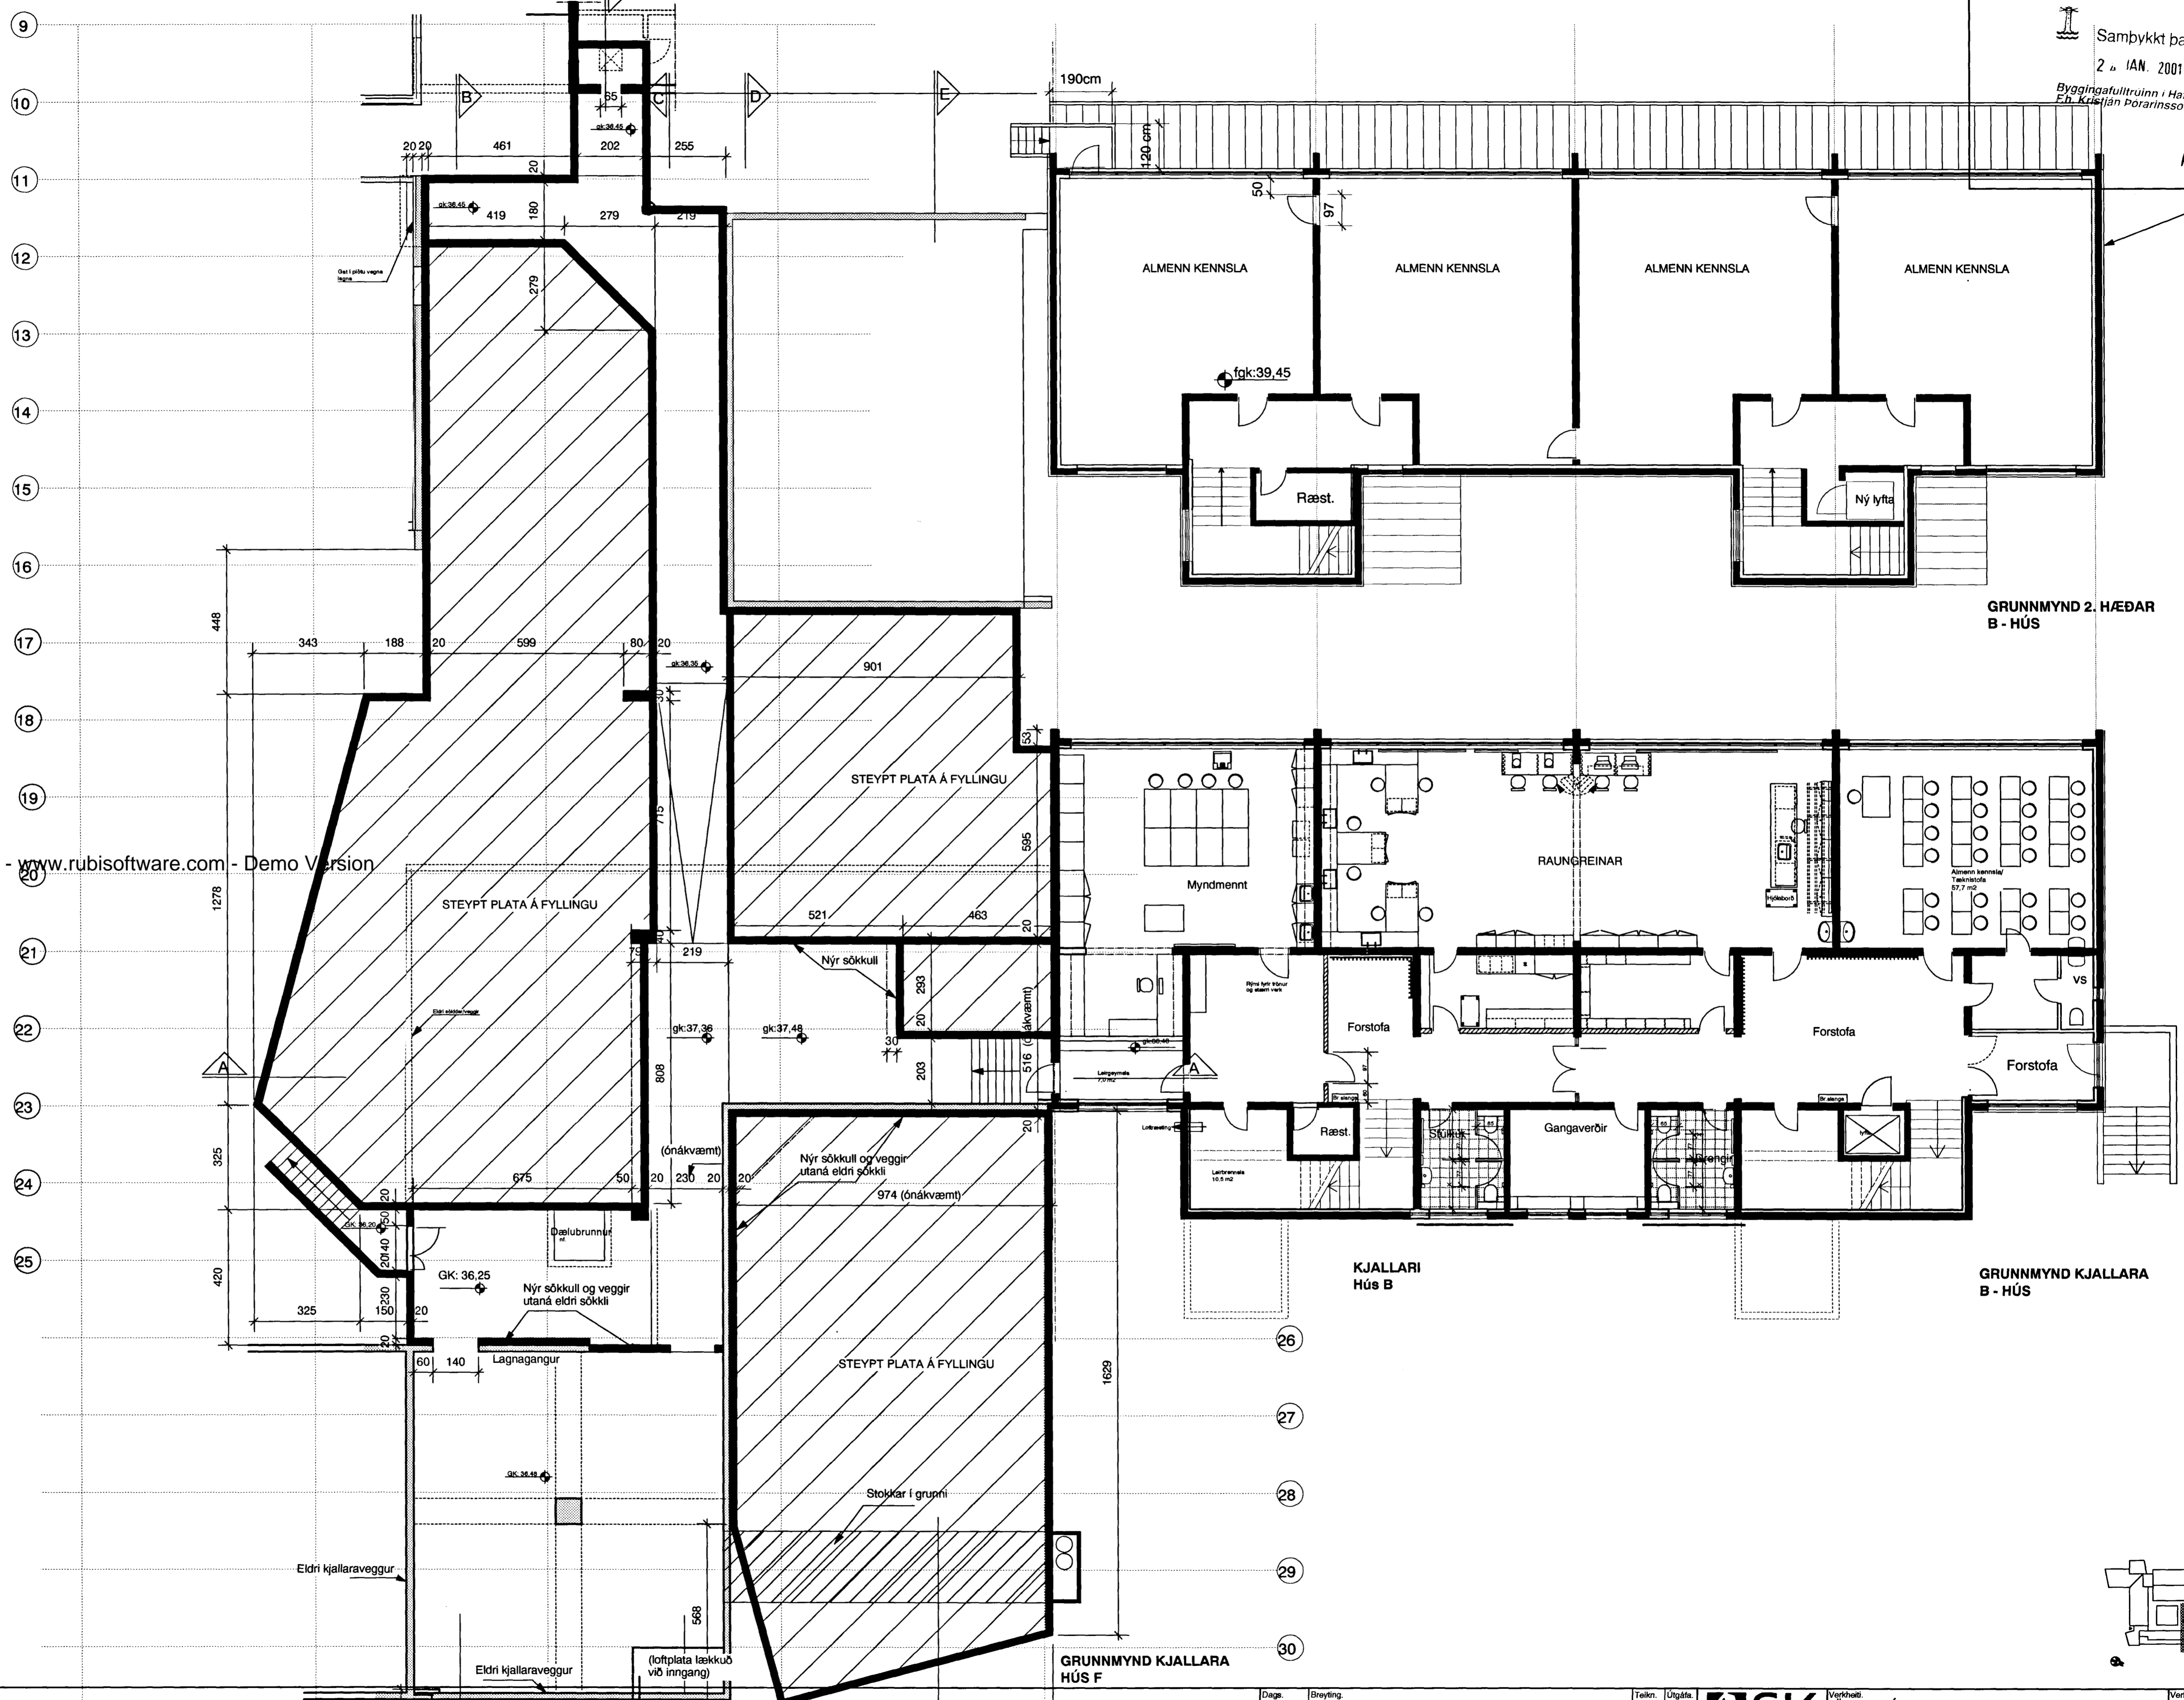


GRUNNMYND 2. HÆÐAR  
B - HÚS

KJALLARI  
Hús B

GRUNNMYND KJALLARA  
B - HÚS

GRUNNMYND KJALLARA  
HÚS F

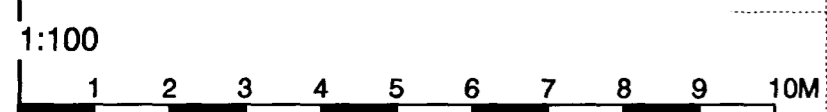

Tæknirými  
(núv. kjallari)

Daga:	Brayting:	Verkefni:	Verk nr.:	Máv.:
20.10.00	Ýmsar breytingar, reyndartekning	ÖLDUTÚN 9 - HAFNARFIRÐI Öldutúnsskóli - Grunnm. F og B hús, kjallari, 2. hæð	9723	1:100
			Teikn. PG	Daga: 04.01.98
			Teikn. nr.:	Útgáfa:
				AT-09



Öldutún 9 - Hafnarfirði  
Öldutúnsskóli - Grunnm. F og B hús, kjallari, 2. hæð  
Fall Gunnlaugsson arkitekti F.Ál. Kt. 210552-2199

