



KJP

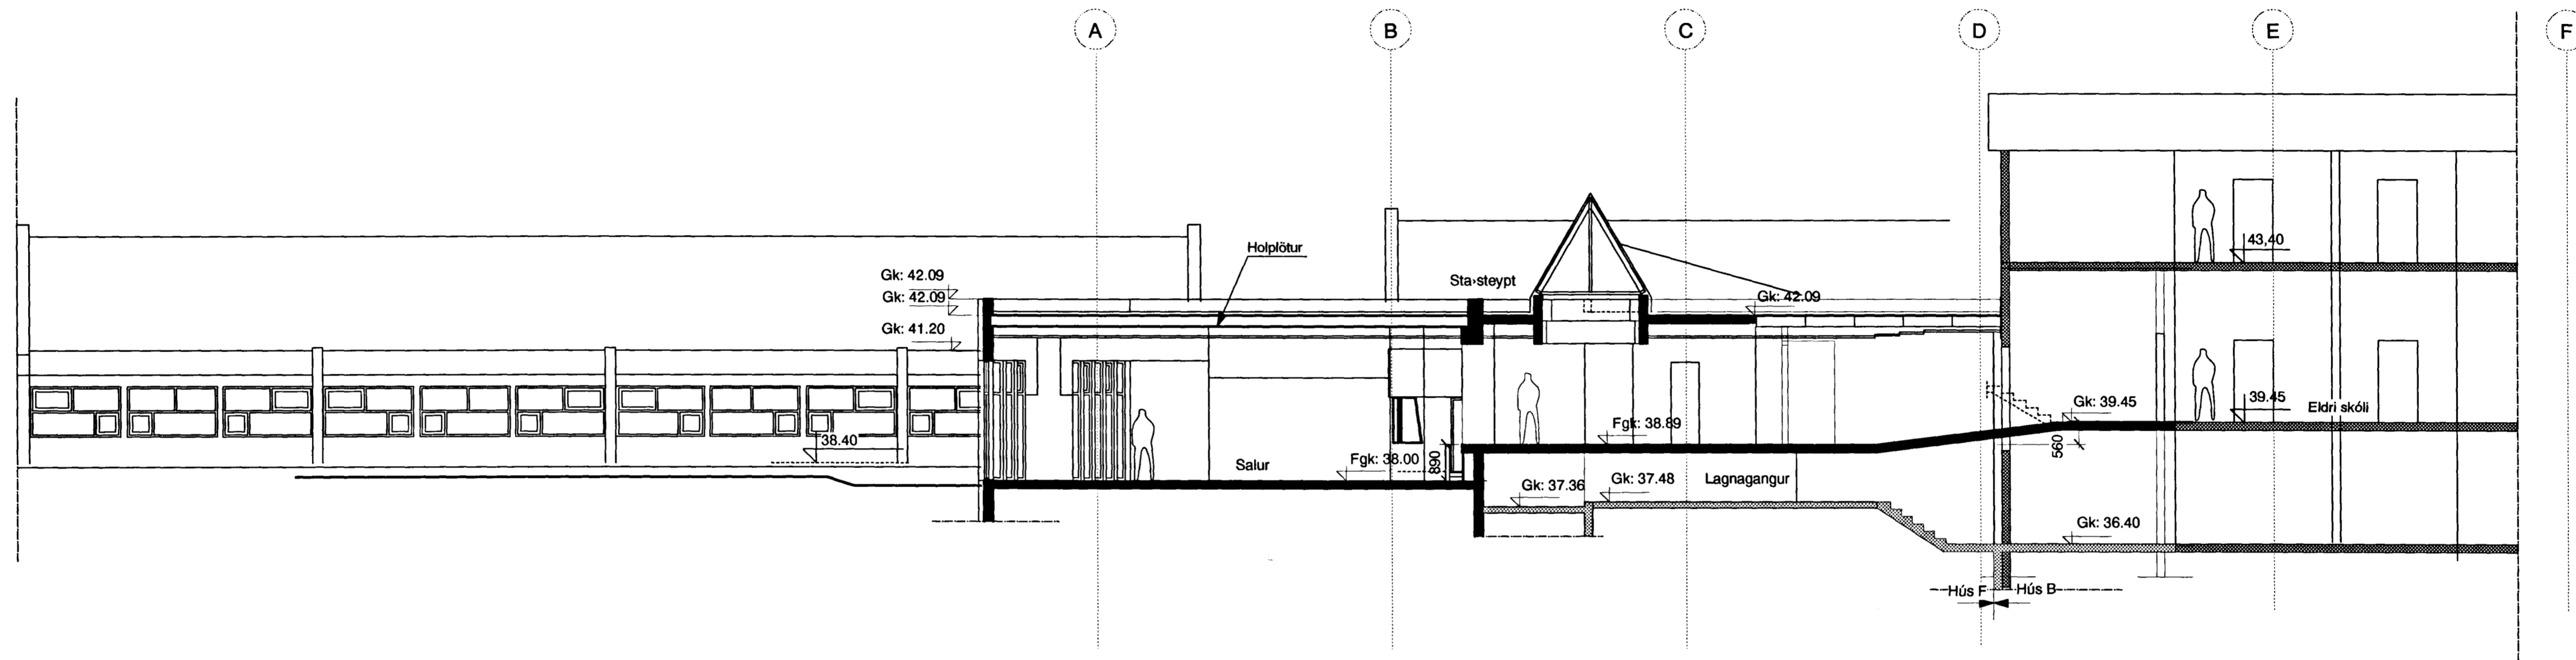


tifftopdf - www.rubissoftware.com - Demo Version

SNEIÐING D - D

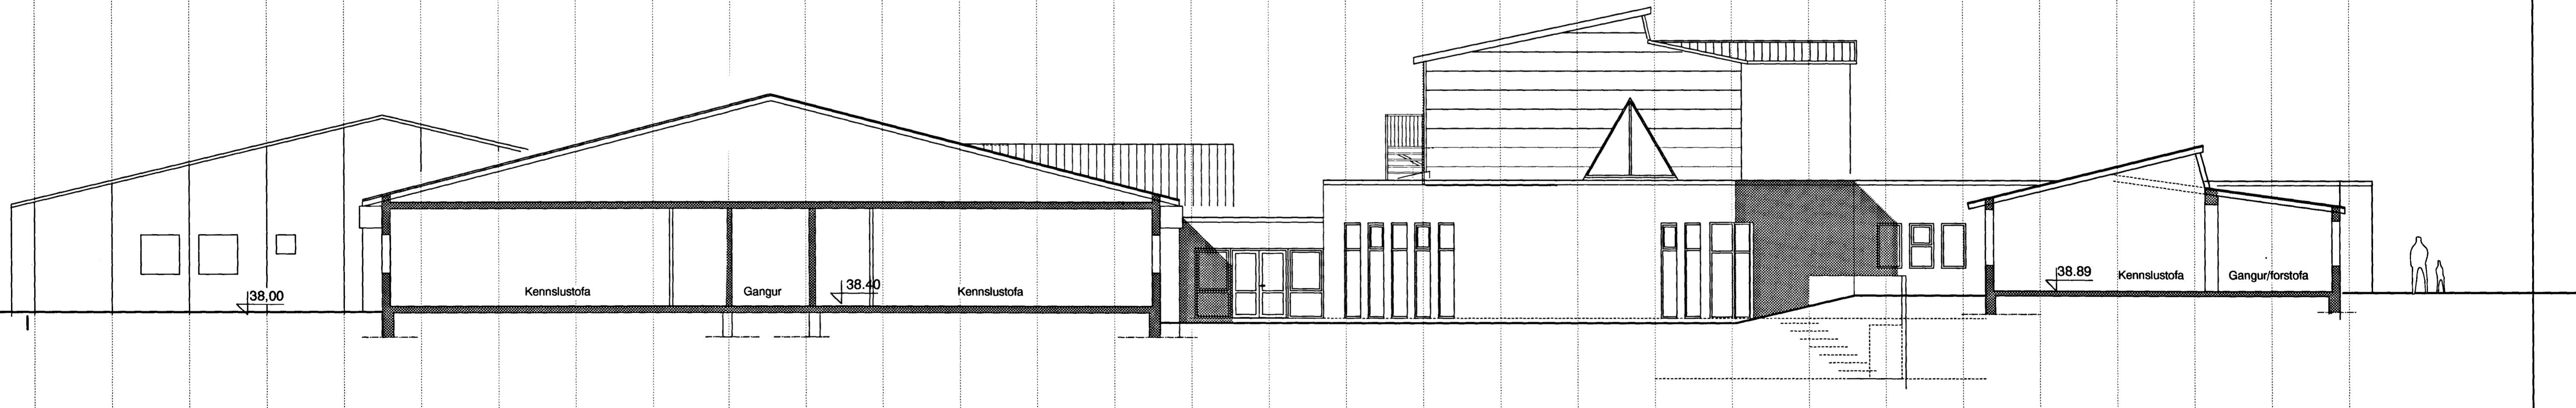

ÚTLIT AÐ INNGARÐI,  
 SUÐ-AUSTURHLÍÐ

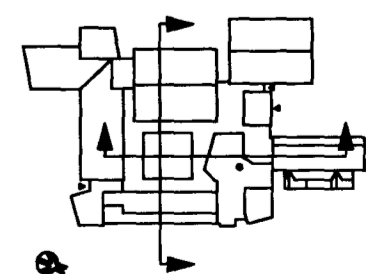

| Dag.     | Breyting                         | Talrn. | Útgáfa | Verkefni  | Verk. nr. | Mkv.     |
|----------|----------------------------------|--------|--------|---|-----------|----------|
| 20.10.00 | Ýmsar breytingar, reyndartekning |        |        | ÖLDUTÚN 9 - HAFNARFIRÐI<br>Öldutúnsskóli - Sneiðingar-útlit | 9723      | 1:100    |
|          |                                  |        |        |   | PG        | 04.01.98 |
|          |                                  |        |        |   |           |          |
|          |                                  |        |        |   |           |          |

Arkitektar Skógarhlíð  
 Skógarhlíð 16 105 Reykjavík  
 Sími: 551 1010 Fax: 562 0588  
 www.arkitektar.is

*Páll Gunnlaugsson*  
 Páll Gunnlaugsson arkitekt FAÍ. Kt. 210552-2199

Talrn. nr. **AT-13**