


- Skýringar.**
- Hurð merkt tegund brunamótstöðu, nettó breidd E130
1.8m
 - Veggur merktur brunamótstöðu E160
 - Út merki ÚT
 - Merktur útgangur ← ÚT
 - Rýmingarleið ←
 - Björgunarop BO ←
 - Brunaslanga ⊙
 - Stjórnstöð brunaviðvörðunarkerfis !
 - Brunahólfun ---

Slökkvilið höfuðborgarsvæðisins b.s.
 22/12/00
 Stefan Þorvaldsson

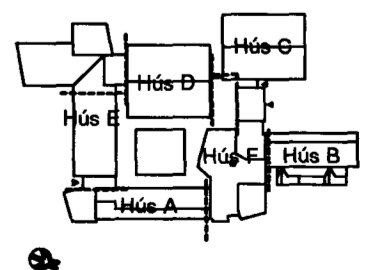

1:200 5 10 15 20M

Dags.	Breyting	Teikn.	Útgáfa	ARKITEKTAR SKÖGARHIÓÐ Skógarhlíð 18 105 Reykjavík Sími: 551 1010 Fax: 562 0588 www.arkitektar.is	Verkhöf.	Mkv.
20.10.00	Ymsar breytingar, reyndartekning				ÖLDUTÚN 9 - HAFNARFIRDI Öldutúnsskóji - Brunavarnir <i>Páll Gunnlaugsson</i> Páll Gunnlaugsson arkitekt FAI. Kt. 210552-2199	9723
					Teikn.	Dags.
					PG	05.09.97
					Teikn. nr.	Útgáfa
						AT-17