

3,52


$27/2 = 9,85$

Sambúið á fundi bygginga-  
nefndar þ. 18. 7. 73


BYGGINGA- og UM-  
I HAFNARFIRÐI

*E. Sigurðsson*


Fullnægja þarf kröfur  
Brandalestapnanna  
Vikins og heilbrigðisráðs  
Hafnarpartu 8. 85

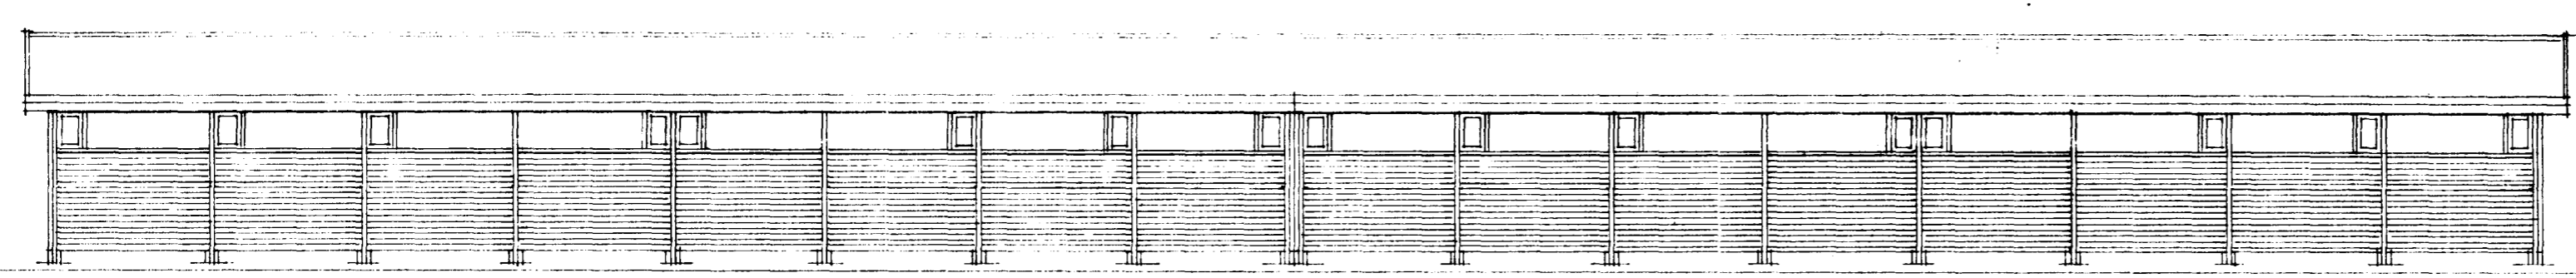

A


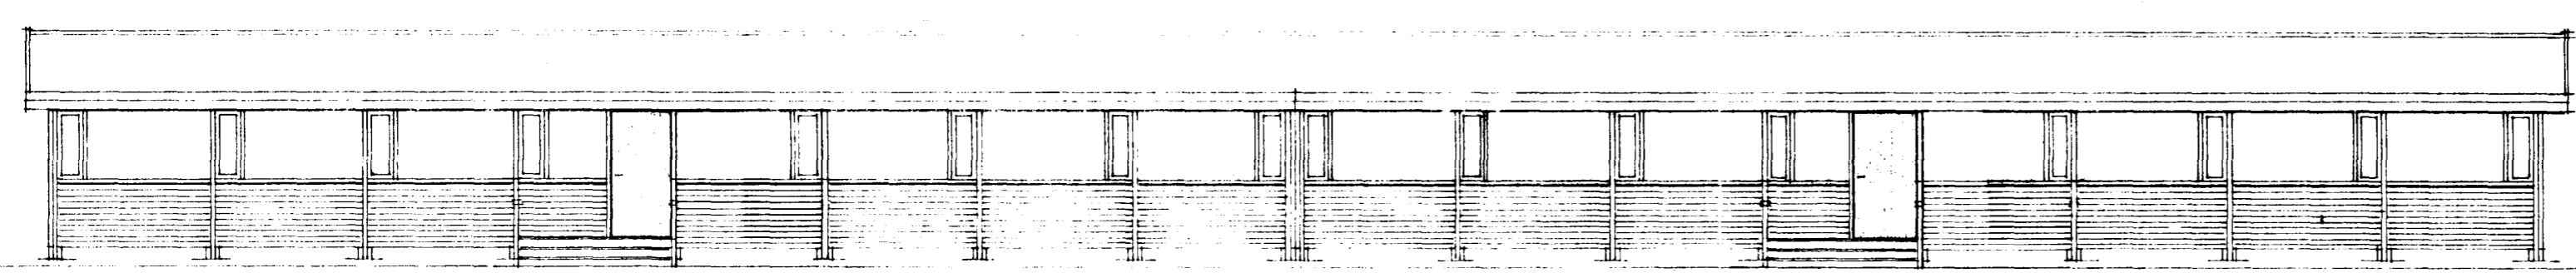


B

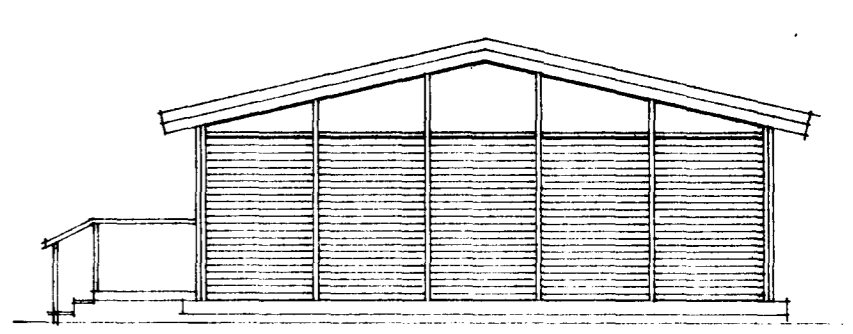

C

tifftopdf - www.rubissoftware.com - Demo Version

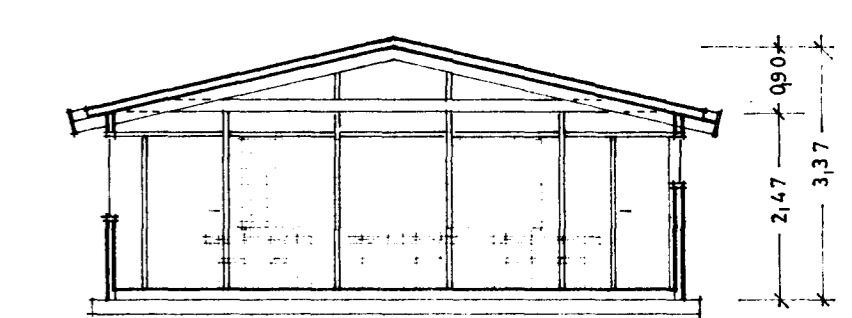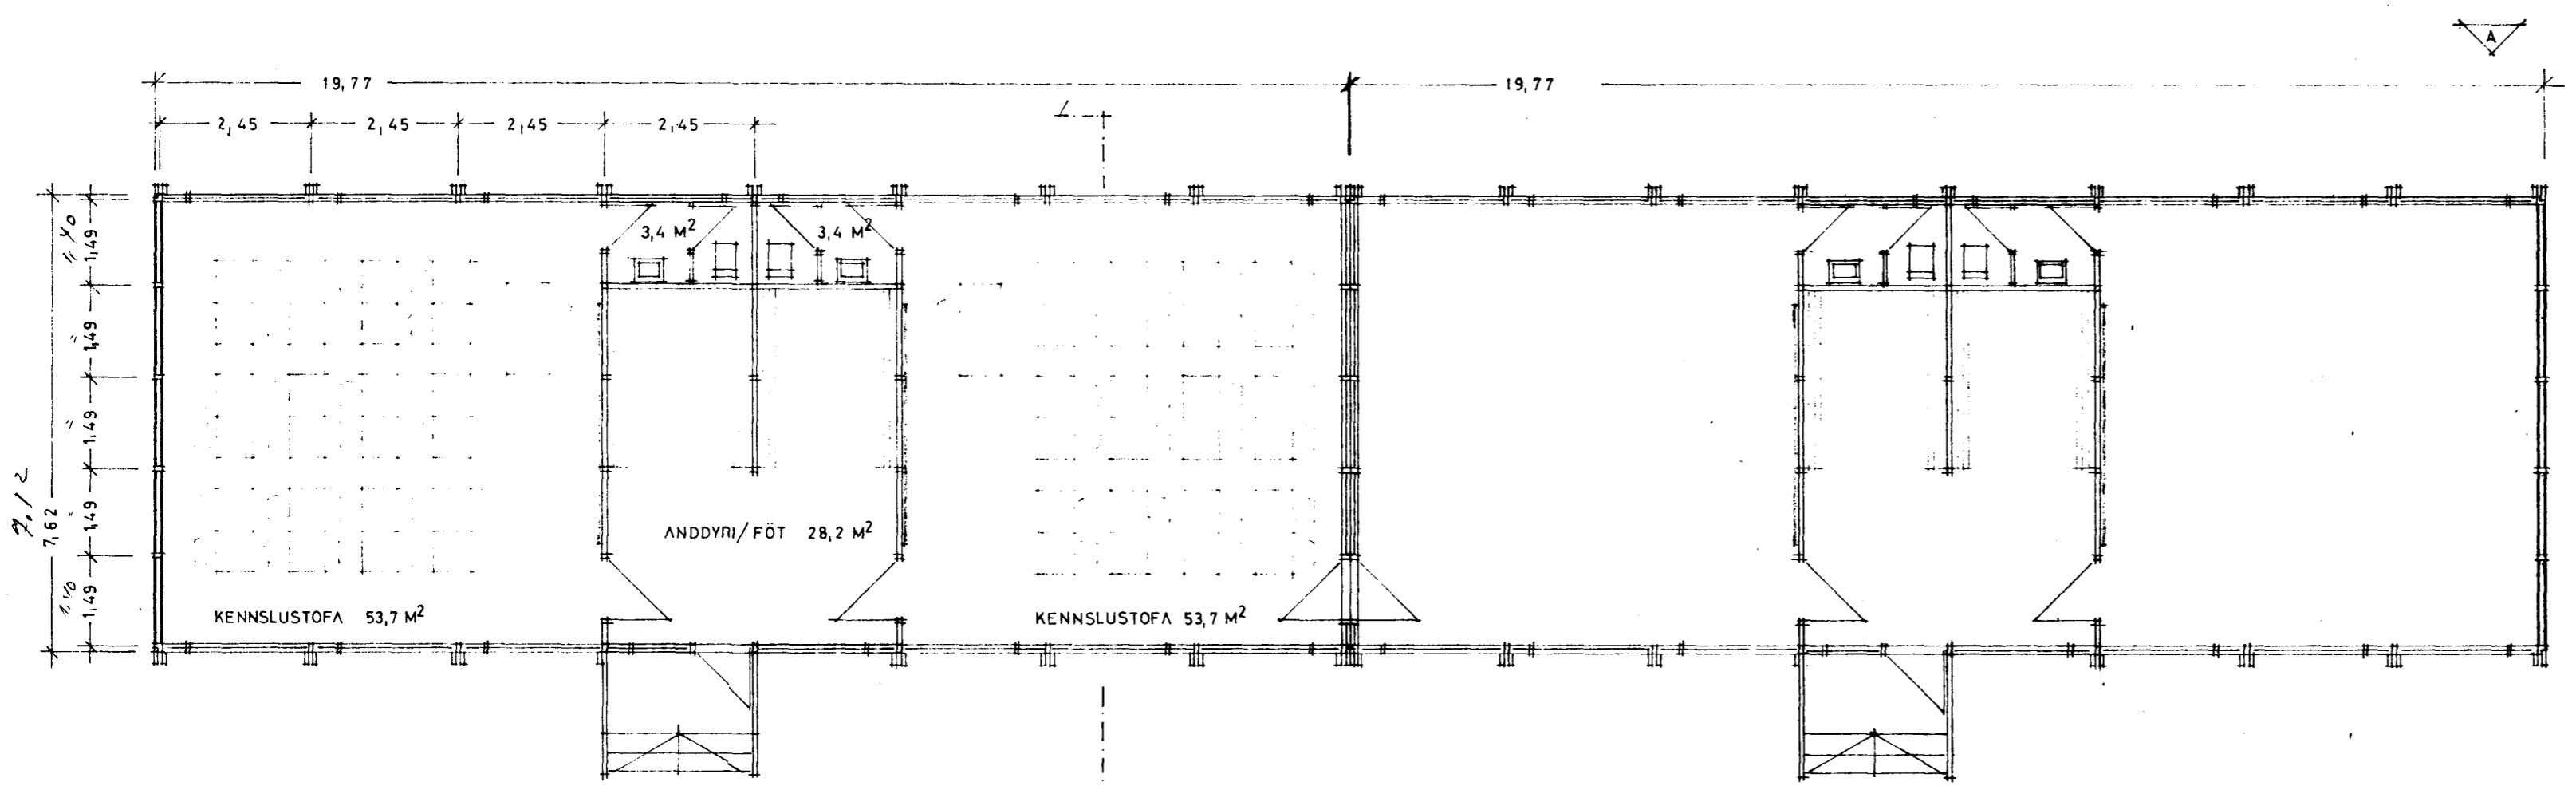

ÞVERSURDUR

B

**HÚSASMÍÐJAN HF** SNORRI HALDÓRSSON  
SÚÐARVOGI 3 S. 34195

KENNSLUSKÁLI 150 + 150 = 300 M<sup>2</sup> 4 STOFUR  
ÚTLIT, SNÍÐ OG GRUNNMÝND MKV. 1:100

NJÓRDUR GEIRDAL ARKITEKT REYKJAVÍK  
JÚNÍ 1973

*John Sturla* 83860-