
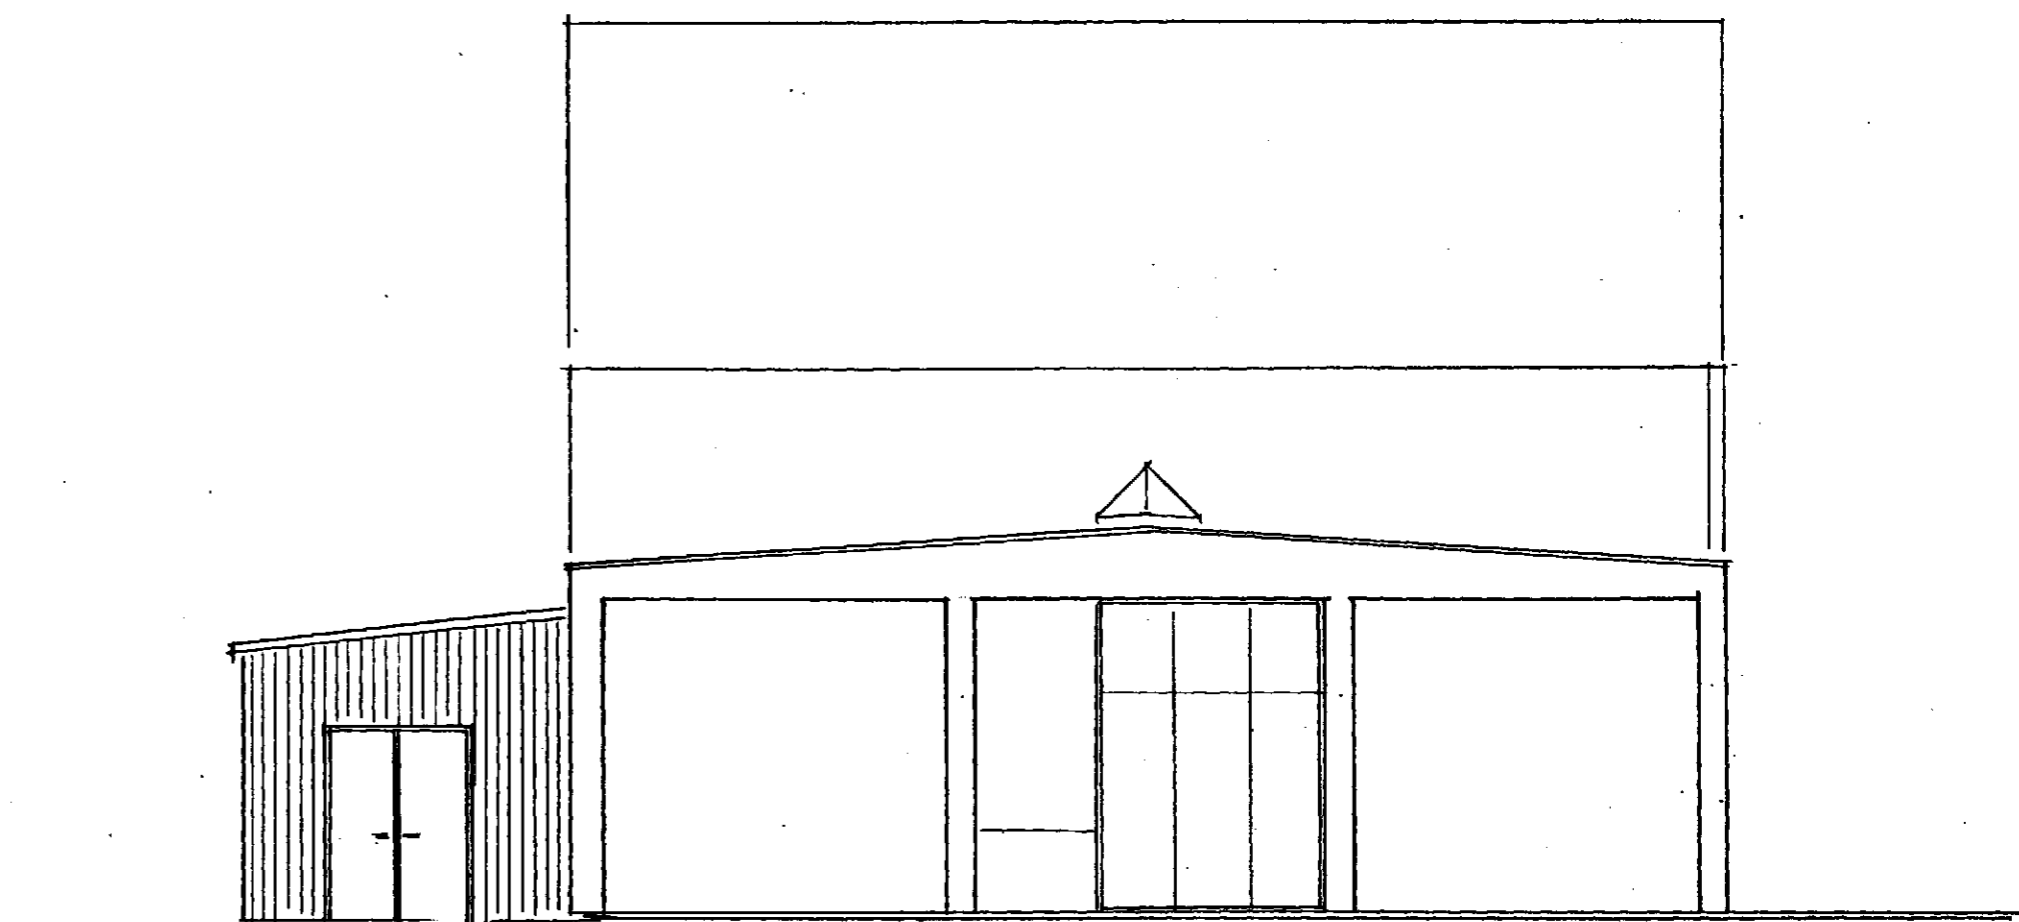



Samþykkt þann

19 MARS 1997

Byggingafulltrúinn / Hafnarfirði  
Erlendur Hjálmarsson

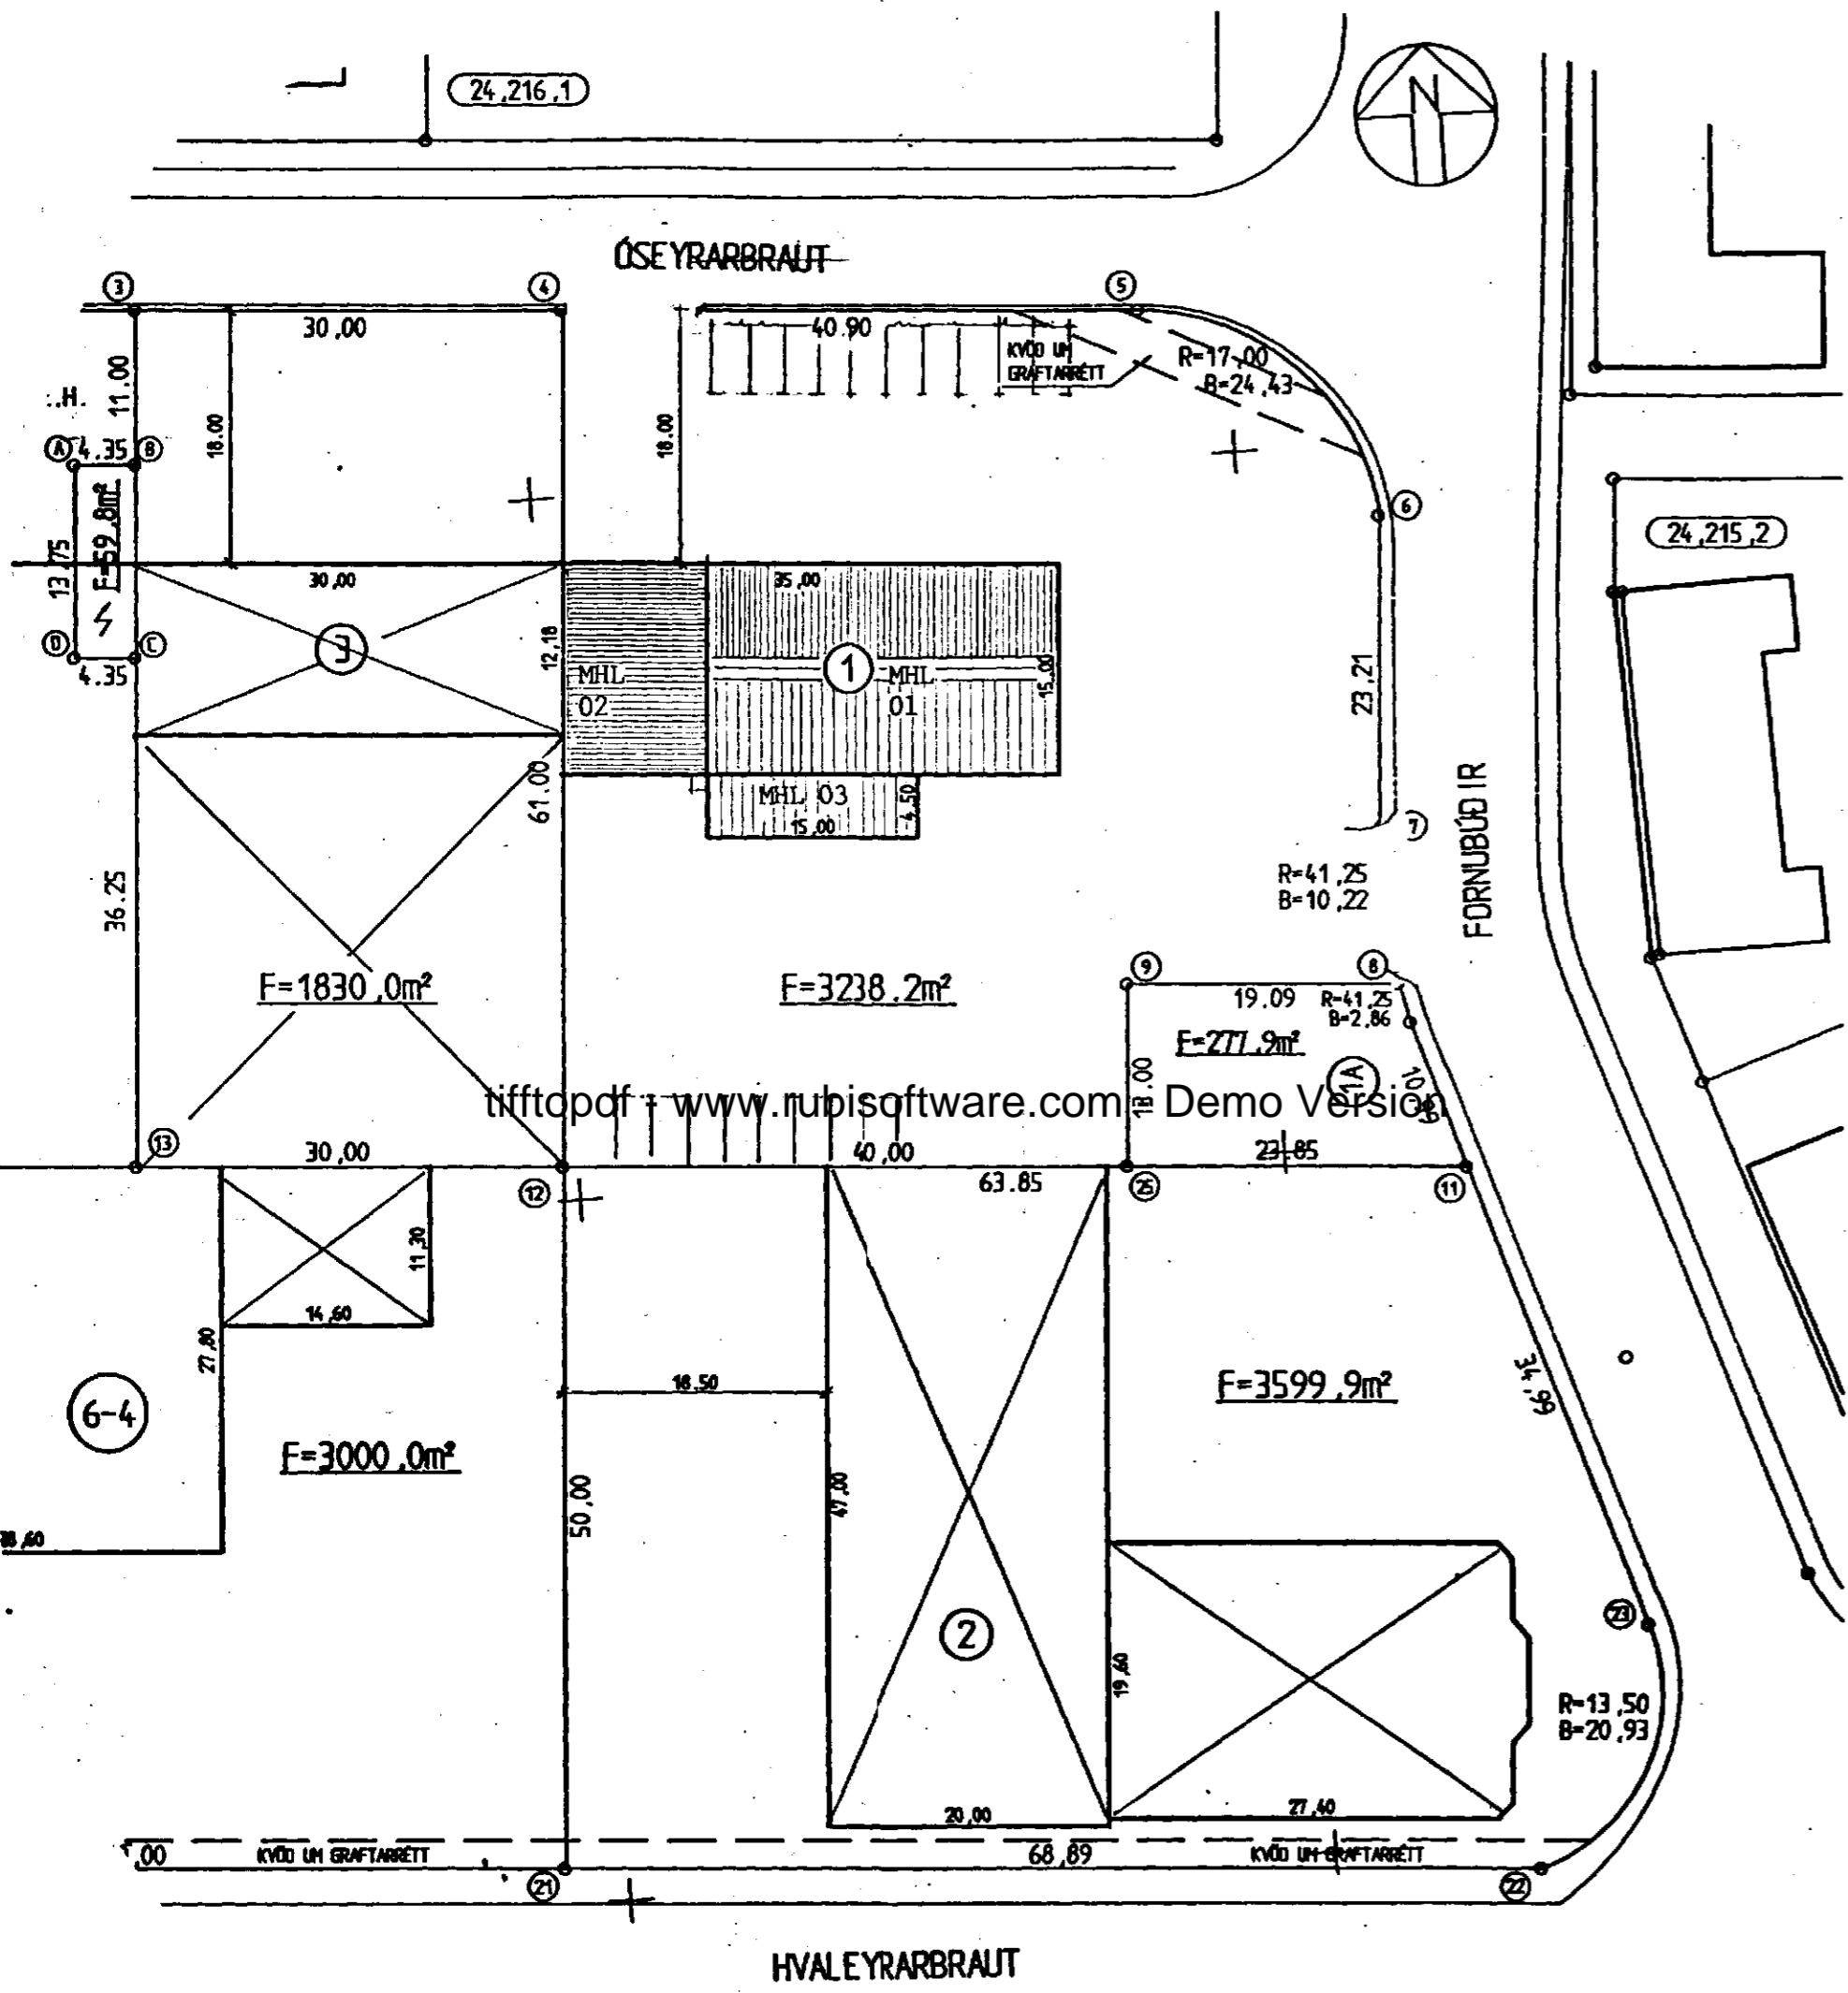

austurhlíð

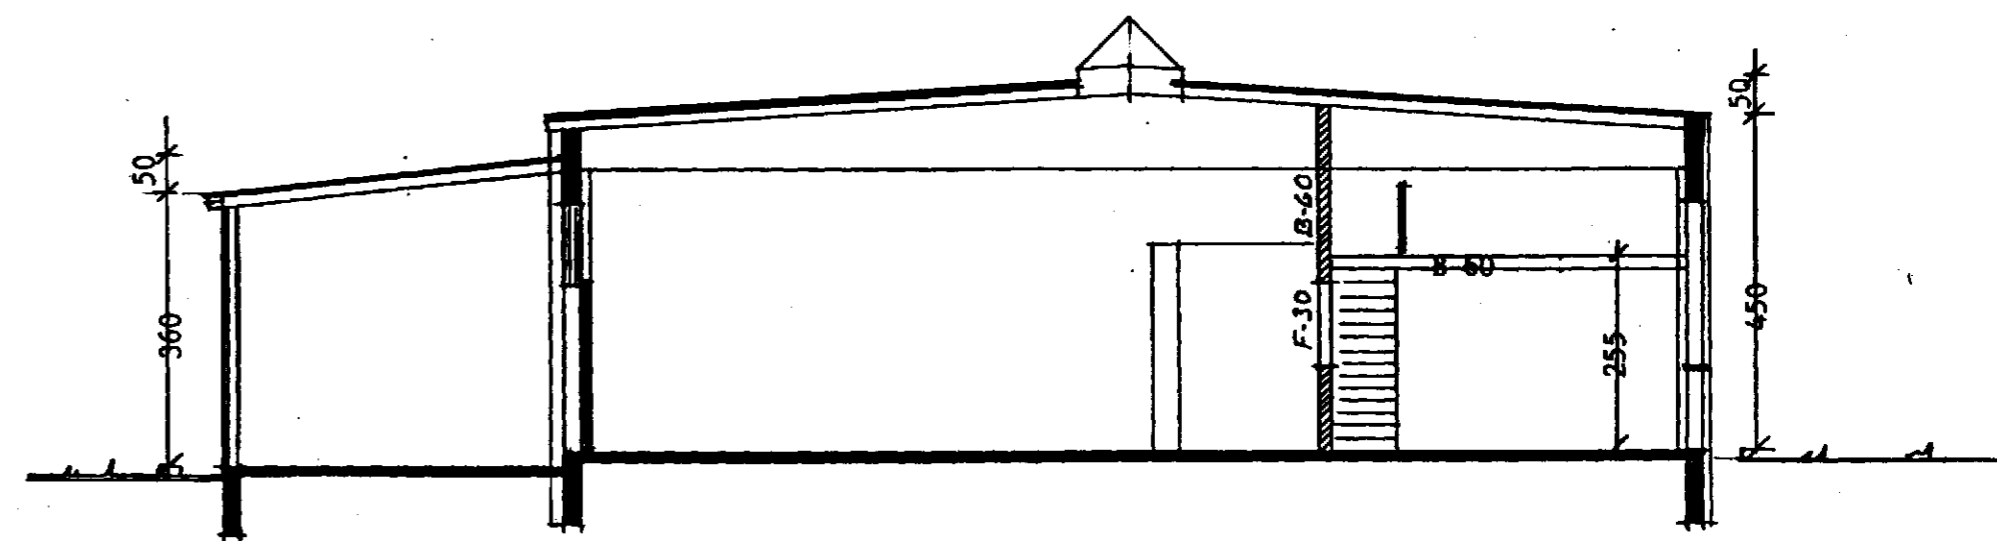

skurður A-A

Sótt er um breytingu á innra skipulagi og útlit er staðfært. Við gerð uppráttarins var stuðst við teikningar eftir Jón Bergsson dags. 1. sept. 1962 og mars 1965.

Við gerð sérteikninga skal haft samráð við heilbrigðisfulltrúa Hafnarfjarðar varðandi fráveitulagnir.

Fh. 27/2'97  
HEILBRIGÐISEFTIRLIT  
HAFNARFJARÐARSVÆÐIS  
Heilsugæslustöðinni Sólvangi  
Pósthólf 440, 222 Hafnarfjörður  
Sími 565 2600  
Táll Stefánsson

STAÐUR	Öseyrarbraut 1	DAGS.	25.1.1997
EFNI	Afstöðumynd	KVARDI	1/100/500
	útlit austur og snið	NR.	12
HÖNNUN	Kristján Þórarinnsson B.F.I.		