

HLÍÐ OLIUBIRGASTÖÐVAR  
**ÁSYND A-A**

GIRÐING AD SJÁLFSAFGREIÐSLUSTÖÐ

Samþykkt þann  
**07 APR. 2004**


Byggingatulltrúinn / Hafnarfirði  
 F.h. Kristján Þórarinnsson

*RP*

*Sigríður Magnúsdóttir*

**SIGRÍÐUR MAGNÚSDÓTTIR ARK.FAÍ MNAL**  
**HANS-OLAV ANDERSEN ARK.FAÍ MNAL**

Teiknistofan Tröð ehf  
 Laugavegi 28  
 IS-101 Reykjavík  
 sími: 562 8255, fax: 562 8253  
 info@tst.is

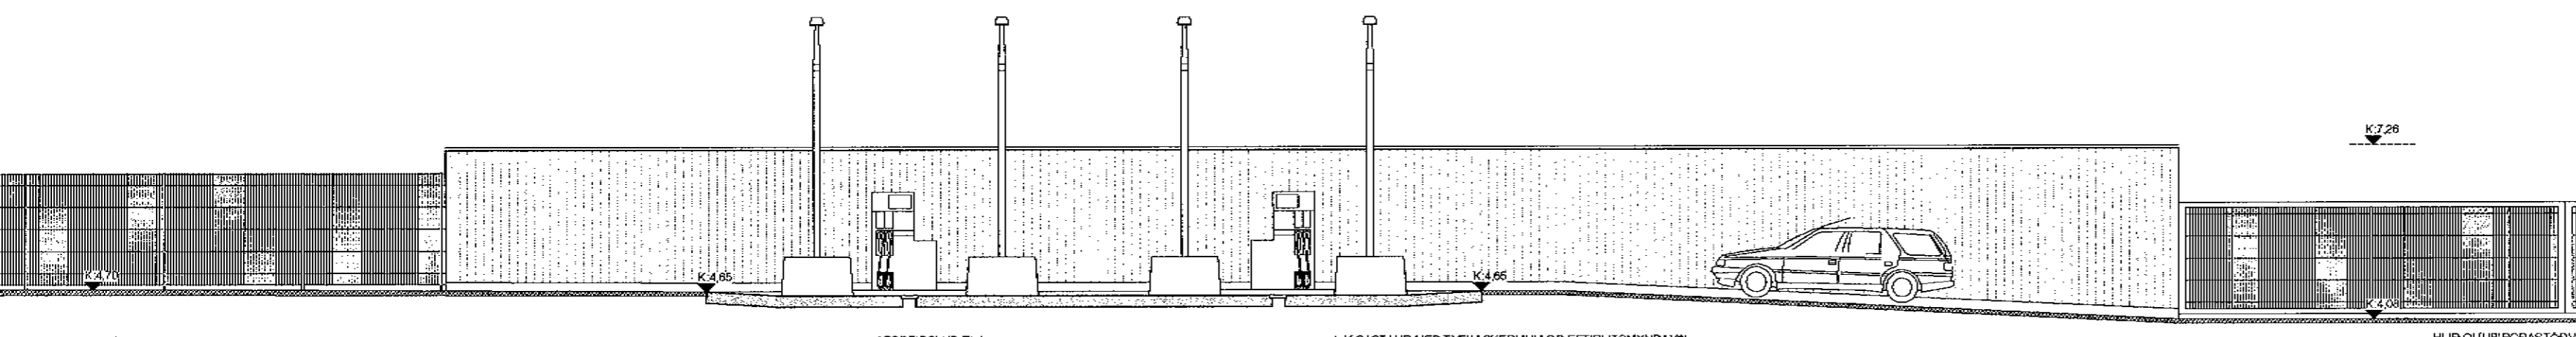


GIRÐING AD OLIUBIRGASTÖÐ  
**SNÍÐ B-B**

AFGREIÐSLUDELIA

LJÓSASTÁUR MED TVEIM SKERMUM OG EFTIRLITSMYNDAVEL


HLÍÐ OLIUBIRGASTÖÐVAR

A 03 REYNDARTEIKNING	02 04 04	SM
A 02 NY BYGGINGARLEIFYFISUMSÖKN	12 01 04	SM
A 01 ÚTBODSTEIKNING	05 11 03	SM
A 00 BYGGINGARLEIFYFISUMSÖKN	28 10 03	SM
<b>BREYTING:</b>	<b>DAGS.: TEIKN.:</b>	

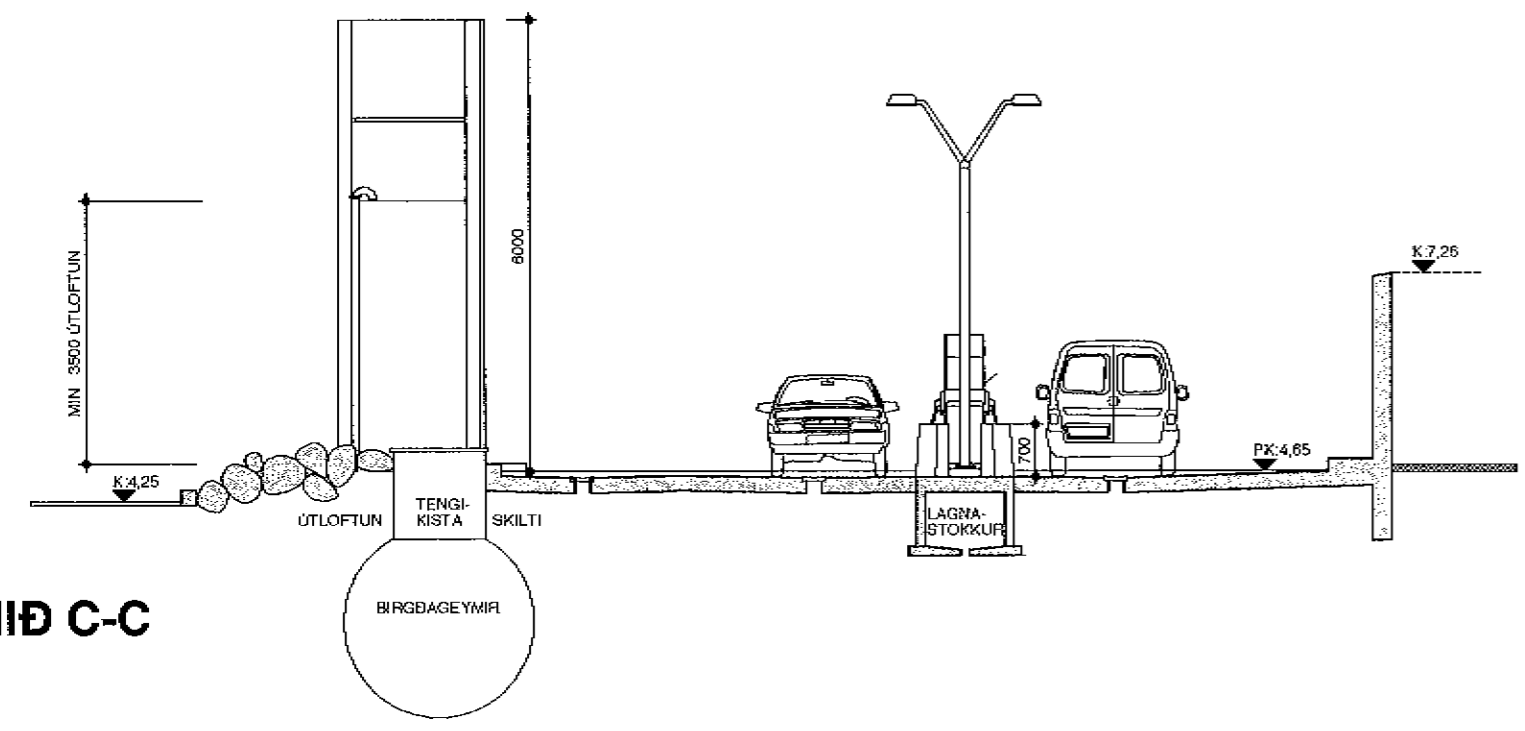


**SNÍÐ C-C**


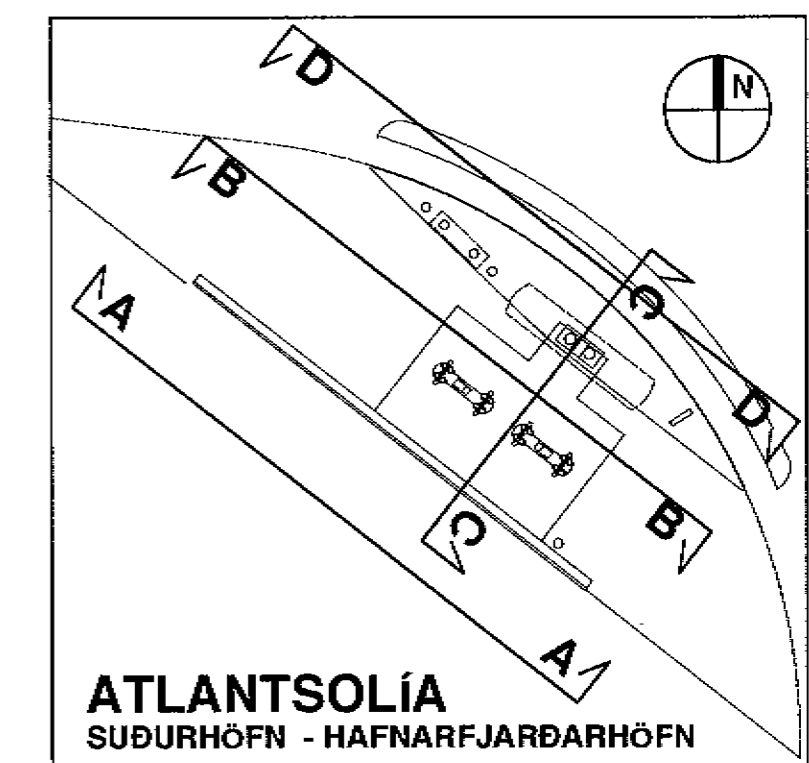

EFNI: **SJÁLFSAFGREIÐSLU-STÖÐ**  
**SNÍÐ - ÚTLIT**

SVÆÐI: **ÓSEYRARBRAUT 23 - HAFNARFIRÐI**  
 MÆLIKVARÐI: 1:100  
 ÁFANGI: **ÁDALTEIKNING**  
 SÍÐASTA DAGSETNING: **02 04 2004**  
 TEIKNINGARNÚMÉR: **A1104**  
 BREYTING: **A03**

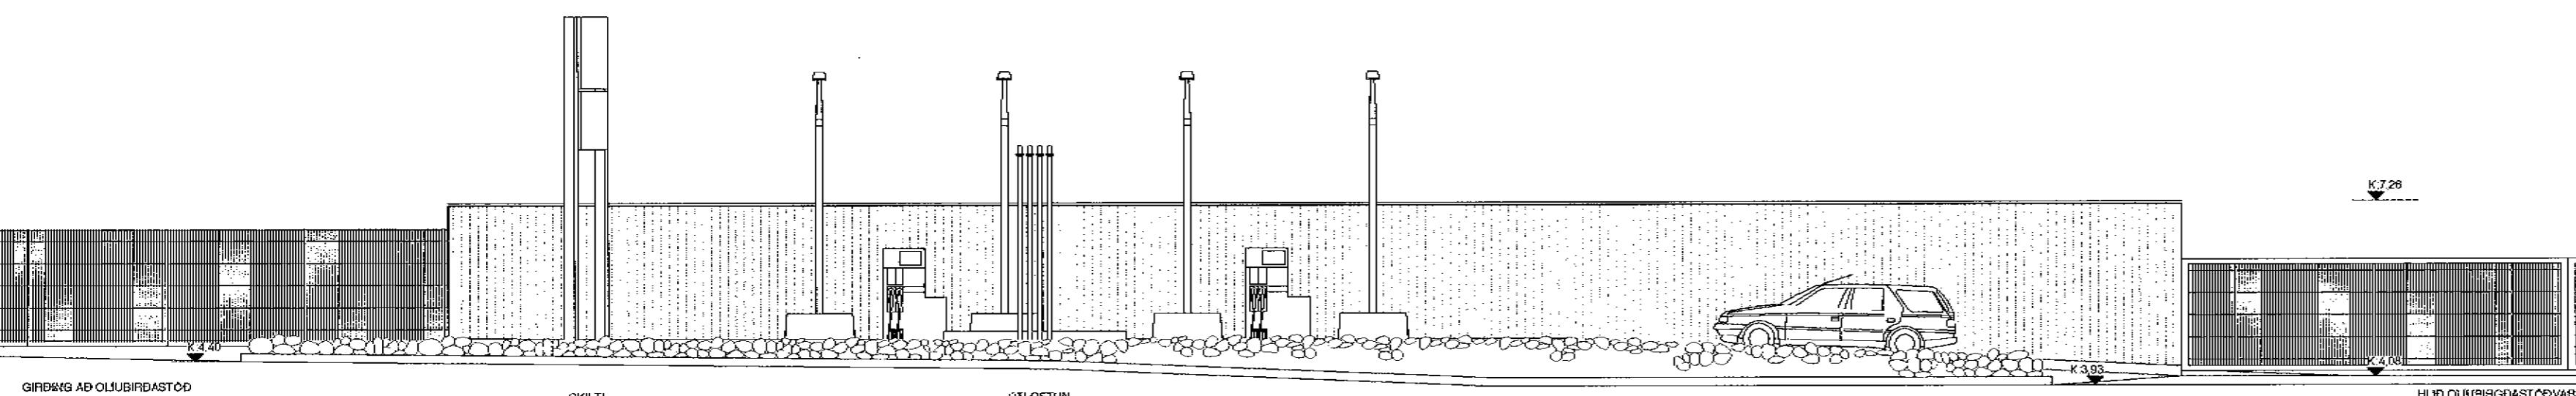

GIRÐING AD OLIUBIRGASTÖÐ  
**ÁSYND D-D**

SKILTI

ÚTLOFTUN

HLÍÐ OLIUBIRGASTÖÐVAR