
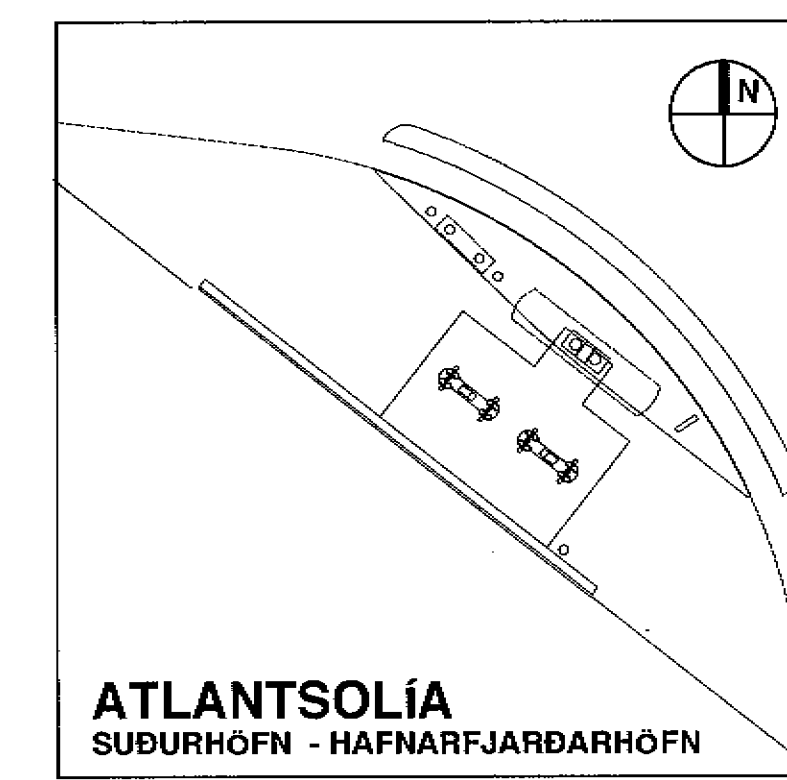

 Samþykkt þann  
 07 APR. 2004  
 Byggingafultrúinn í Hafnarfirði  
 F.h. Kristján Þórarinnsson

Sigríður Magnúsdóttir  
**SIGRÍÐUR MAGNÚSDÓTTIR ARK.FAÍ MNAL**  
**HANS-OLAV ANDERSEN ARK.FAÍ MNAL**  
 Teiknistofan Tröð ehf  
 Laugavegi 28  
 IS-101 Reykjavík  
 sími 562 8255, fax: 562 8253  
 info@st.is



A 04 REYNDARTEIKNING	02 04 04	SM
A 03 NÝ BYGGINGARLEYFISUMSÖKN	12 01 04	SM
A 02 ÚTBODSTEIKNING	05 11 03	SM
A 01 BYGGINGARLEYFISUMSÖKN	28 10 03	SM
NÝ TEIKNING	18 03 03	SM
<b>BREYTING:</b>	<b>DAGS.: TEIKN.:</b>	



EFNI: **SJÁLFSAFGREIÐSLU-  
STÖÐ  
GRUNNMYND**

SVÆÐI: **ÓSEYRARBRAUT 23 - HAFNARFIRÐI**  
 MÆLIKVARÐI: 1:100  
 ÁFANGI: **ÁDALTEIKNING**  
 Síðasta dagsetning: **02 04 2004**  
 Teikningarnúmer: **A1103**  
 Breyting: **A04**