

## BYGGINGARLÝSING

Sjálfsafræðslustöð fyrir eldsneyti.

Steyptur veggur ásamt gildingu með aksturehlíð aðskilja sjálfsafræðslustöð frá olíubirgðastöð. Eldsneytisgeymir sjálfsafræðslustöðvar er niðurgralinn á íðanhluta sjálfsafræðslustöðvarinnar. Plan og akstursleibör er malbikað. Afgreiðsluplan er steinsteyp. Niðurfallslagrin úr afgreiðsluplanini liggja í ólitskili. Snjóbraðshús er í afgreiðsluhúsi og helstu akstursleibórum. Vatn fyrir þrif sjálfsafræðslustöðvarinnar er í læstum tengibrunni síðraðstukur. Miðstöð raf- og snjóbraðslulagna eru í afgreiðsluhúsi olíubirgðastöðvar. Sveðið við dælueyju er rallyst. Eftirlitnumyndarveri eru við afgreiðsludælur. Við afgreiðsludælur og tengikistu eldsneytisgeymnis eru skilti skv. gildandi stöðum sem banna reykningar og meðferð opins elds. Útloftum eldsneytisgeymnis og ólitskili er við tengikistu eldsneytisgeymnis. Auglysingaskili er við ólitskili að óseyrarbraut.

Mengunar- og brunavarnir sjá teknningar frá Hönnun P221 og V241

Samþykkt þann  
07 APR. 2004

Byggingsfulltrúinn / Hafnarfjörð  
F.h. Kristján Þórarinsson

Birgðastöð fyrir eldsneyti sem flokkast sem B-vökví og A-vökví.

Birgðastöðin er rækilega afgirt með minnst 2.0m hárri gildingu úr óbrennanlegu efnin, sem hindrar óvirkomandi umferð. Rafaindastýrt hlíð stýrt umferð inn og út svæðinum. Sjálvtívrík búnaður fylgist með því að hlíð séu í læsti stöðum þegar svæðið er mannlæst. Gröður er á geymasvæðinu. Við hlíð eru aðvörunarskili þess efnis, að á sveðlinu eru geymdir eldfimur vökvar og einnig skilti, sem banna óvirkomandi umferð, reykningar og opinn eld á geymasvæðinu. Skillini eru í samræmi við sampaðkaða stöðla og reglur þar að litandi. Rafagnar eru í samræmi við reglugerð um raforkuþirk. Óll löðin ásamt mannvirkum er rallyst.

Ölugeymur eru úr stáli. Brunateknileg flokkun: tvær B-geymar og einn A-geymir. Ölüheld lekavörn er umhverfis ölugeyma, yfirborð lekavarnar er malbikað. Lekavörn er aðskilin týr B-geyma og A-geyma. Umhverfis B-geyma er B-pró og umhverfis A-geyma er A-pró. Niðurfallslagrin úr þrónum liggja í ólitskili.

Áfyllingarplan er úr steinsteypu. Niðurfallslagrin úr planinu liggja í ólitskili. Gert er ráð fyrir þvotta aðstöðu fyrir óliflutningabífa á áfyllingarpláninu.

Afmörkuð eru tvö stæði fyrir óliflutningabífa og fólkbsila. Sorp sem fellur til flytur rekstraraðli að viðurkennda sorpmotoku.

Mengunarvarnir, ólulekavörn og ólissífur, eru í samræmi við gildandi reglugerð og viðsast til sérteikninga frá verkfæðistofnu Strendungar þar að litandi.

Brunavarnir eru í samræmi við gildandi reglugerð, sjá nánar skyrslu Verkfæðistofu Snorra Ingimarssonar Brunavarnir - mengunarmál - óryggismál.

Smiðalýsing/hönnun þriggja 3800 m<sup>3</sup> ólugeyma Atlantsölu einf. 18.09.2002.

Geymarinn eru að öll leyti gerðir úr stálpítum, botn veggi og þak, en burðarvirki þeik er "gittersperrur" úr stangastáli. Allt efnin er S 235 JRG2 (RÍT 37-2) sandblásid og grunnad.

Pvermál geymannar er D= 20.0 m (i miðjar plötur). Hæð er H= 12.1 m að efri brun kantvinkils. Pakkhall er 1:5 og keiluhæð þeik því up.b. 2.0 m. Botn er keilulaga með halla 1:50 að soraskál i miðjum botni (til tæmingar botnfallins og vatns).

Geymarinn eru hannaðir í samræmi við og eftir reiknireglum brekks staðals BS 2654:1989 "Specification for manufacture of vertical steel welded non-refrigerated storage tanks with butt-welded shells for the petroleum industry" og í samræmi við íslenska staðla yfir vind, snjó og jároksjálfátaðogur (hylstu tilgafur).

Hlestu stöðlar: BS 2654: 1989 Hönnun ólugeyma IST EN 25817: 1992 Ljósboðasúða á stáli ENV 1998-1-1:1994 Jarðskálfátaðogur IST 12:2002 Álagsforsendur.

BS 2654 kvæður á um útreikninga þykktar plötustáls í byrði geymannar, botn og þak, auk þess að kveða á um lagmarksþykktir. Tekið er til til súðageða og skynksamlegs tæringarárlags við útreikning og val lendarlegra plötubýkkta vegna vökvaþrystings í fullum geymi.

Vindstyrkingar (zhringir) eru að innanveru í geyminum. Samkvæmt stöðum eru tvö gegnstað 600 mm mannop á neðsta plötum fari á hverjum geymi. Á þakini er eitt mannop og mælistíðar týr fljárvirkta radarmæla með yfirlyflingar aðvörun og nákvæmri haðar- og rumfangsmælingu, ásamt stútum fyrir handvirkja mælingu, útlöfun og fl.

Spiralstigi er á tveim endageymunum í röðinni (1. og 3.) en brú milli 1. og 2. og 2. og 3. geymis. Þannig verða allar fyrir hendi tvær flóttaleibör (áskomuleibör) af öllum geymunum. Stigarnir eru með tveim millipóllum, þannig að hvert stigalot er aðeins 4 m á hæð.

Hendi á pakbrúnunum og göngubrúnunum eru um 1200 mm há.

Hver geymir um sig tengist dæluhúsi innan gildingar með 6" (150 mm) soglögn að dælu. Dælt er um síðurvirkan burið milli 1. og 2. og 2. og 3. geymis. Þannig verða allar um 650 m löndunarlög (10') að löndunarlökum á ollu hafnargarði.


Tengingar allar og búnaður verður eða hefur verið hannaður í samræmi við og sampaðkort af Hollustuveind og Brunamálastofnun.

A-geymir: ytra rúmmál er 3.800m<sup>3</sup>, fljólandi innra þak er í geymi og rúmmáli 3.400m<sup>3</sup> af eldsneyti í geyminum.

Eirikur Magnúsdóttir


SÍGRÍÐUR MAGNÚSDÓTTIR ARK.FAÍ MNAL  
HANS-OLAV ANDERSEN ARK.FAÍ MNAL



Teiknistofan Tröð ehf  
Laugavegi 28  
IS-101 Reykjavík  
sími: 562 8255, fax: 562 8253  
Info@tst.is

A07 REYNDARTEIKNING	02 04 04	SM
A06 NY BYGGINGARLEYFISUMSKÓKN	12 01 04	SM
A05 ÚTBODSTEIKNING	05 11 03	SM
A04 BYGGINGARLEYFISUMSÓKN	23 10 03	SM
A03 SJÁLFSAFGREIÐSLUSTÖÐ	18 03 03	SM
A02 ÖLÍUBIRGÐASTÖÐ A- OG B-VÖKVÍ	14 01 03	SM
A01 A-PRO	02 12 02	HOA
A00 NY TEIKNING	07 11 02	HOA

## BREYTING:

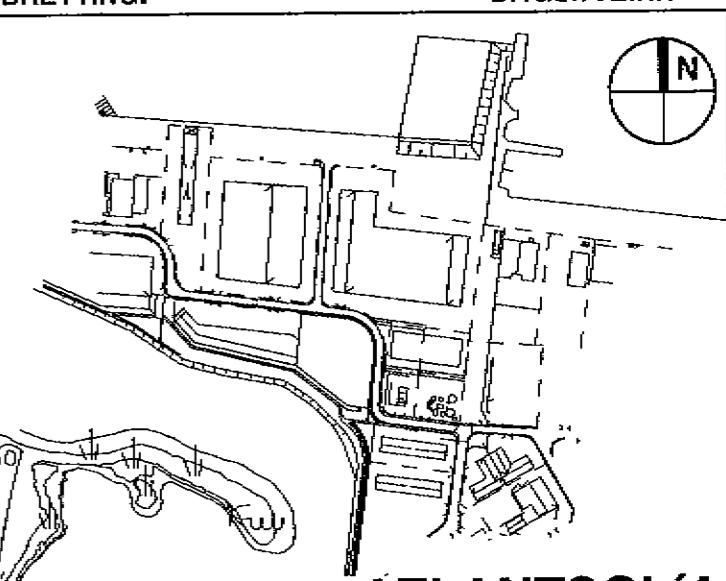

## ATLANTSÓLÍA OLÍUBIRGÐASTÖÐ SJÁLFSAFGREIÐSLUSTÖÐ SUÐURHÖFN - HAFNARFJARDARHÖFN

EFNI:

AFSTÖÐUMYND

ÓSEYRARBRAUT 23

1:500

SVÆÐI:

MÆLIKVARDI:

1:500

AFANGI:

SÍDASTA DAGSETNING:

02 04 2004

TEIKNINGARNUMÉR:

A1020

BREYTING:

