BREYTINGABLAÐ NR. 3 HAFNARFIRÐI M.1:100

IV. HÆÐIR

Samþykkt á fundi byggingarnefndar þ. 13/7 1977 / 19/4 1978
BYGGINGAFULLTRÚINN
Í HAFNARFIRÐI

Áskilið er samþykki Brunamálastofnunar ríkisins

Áskilið er samþykki heilbrigðisráðs Hafnarfjarðar

Sjá athugasemd um bílastæði á aðaluppdrætti

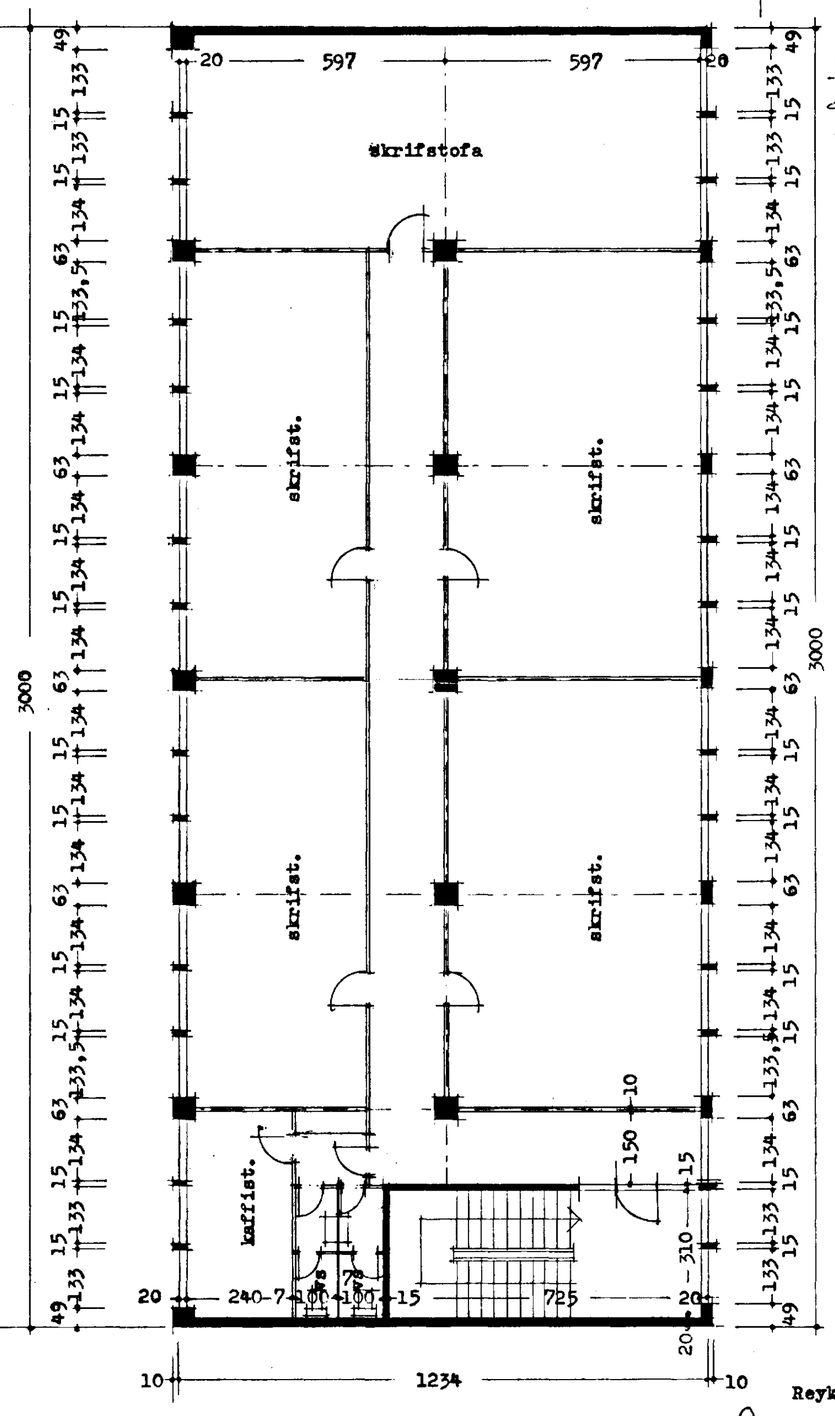

grunnmynd 2. hæð

Reykjavík í júlí 1977

Kjartan Sveinsson

tifftopdf - www.rubisoftware.com - Demo Version