


ÞVERSNID. 1:100

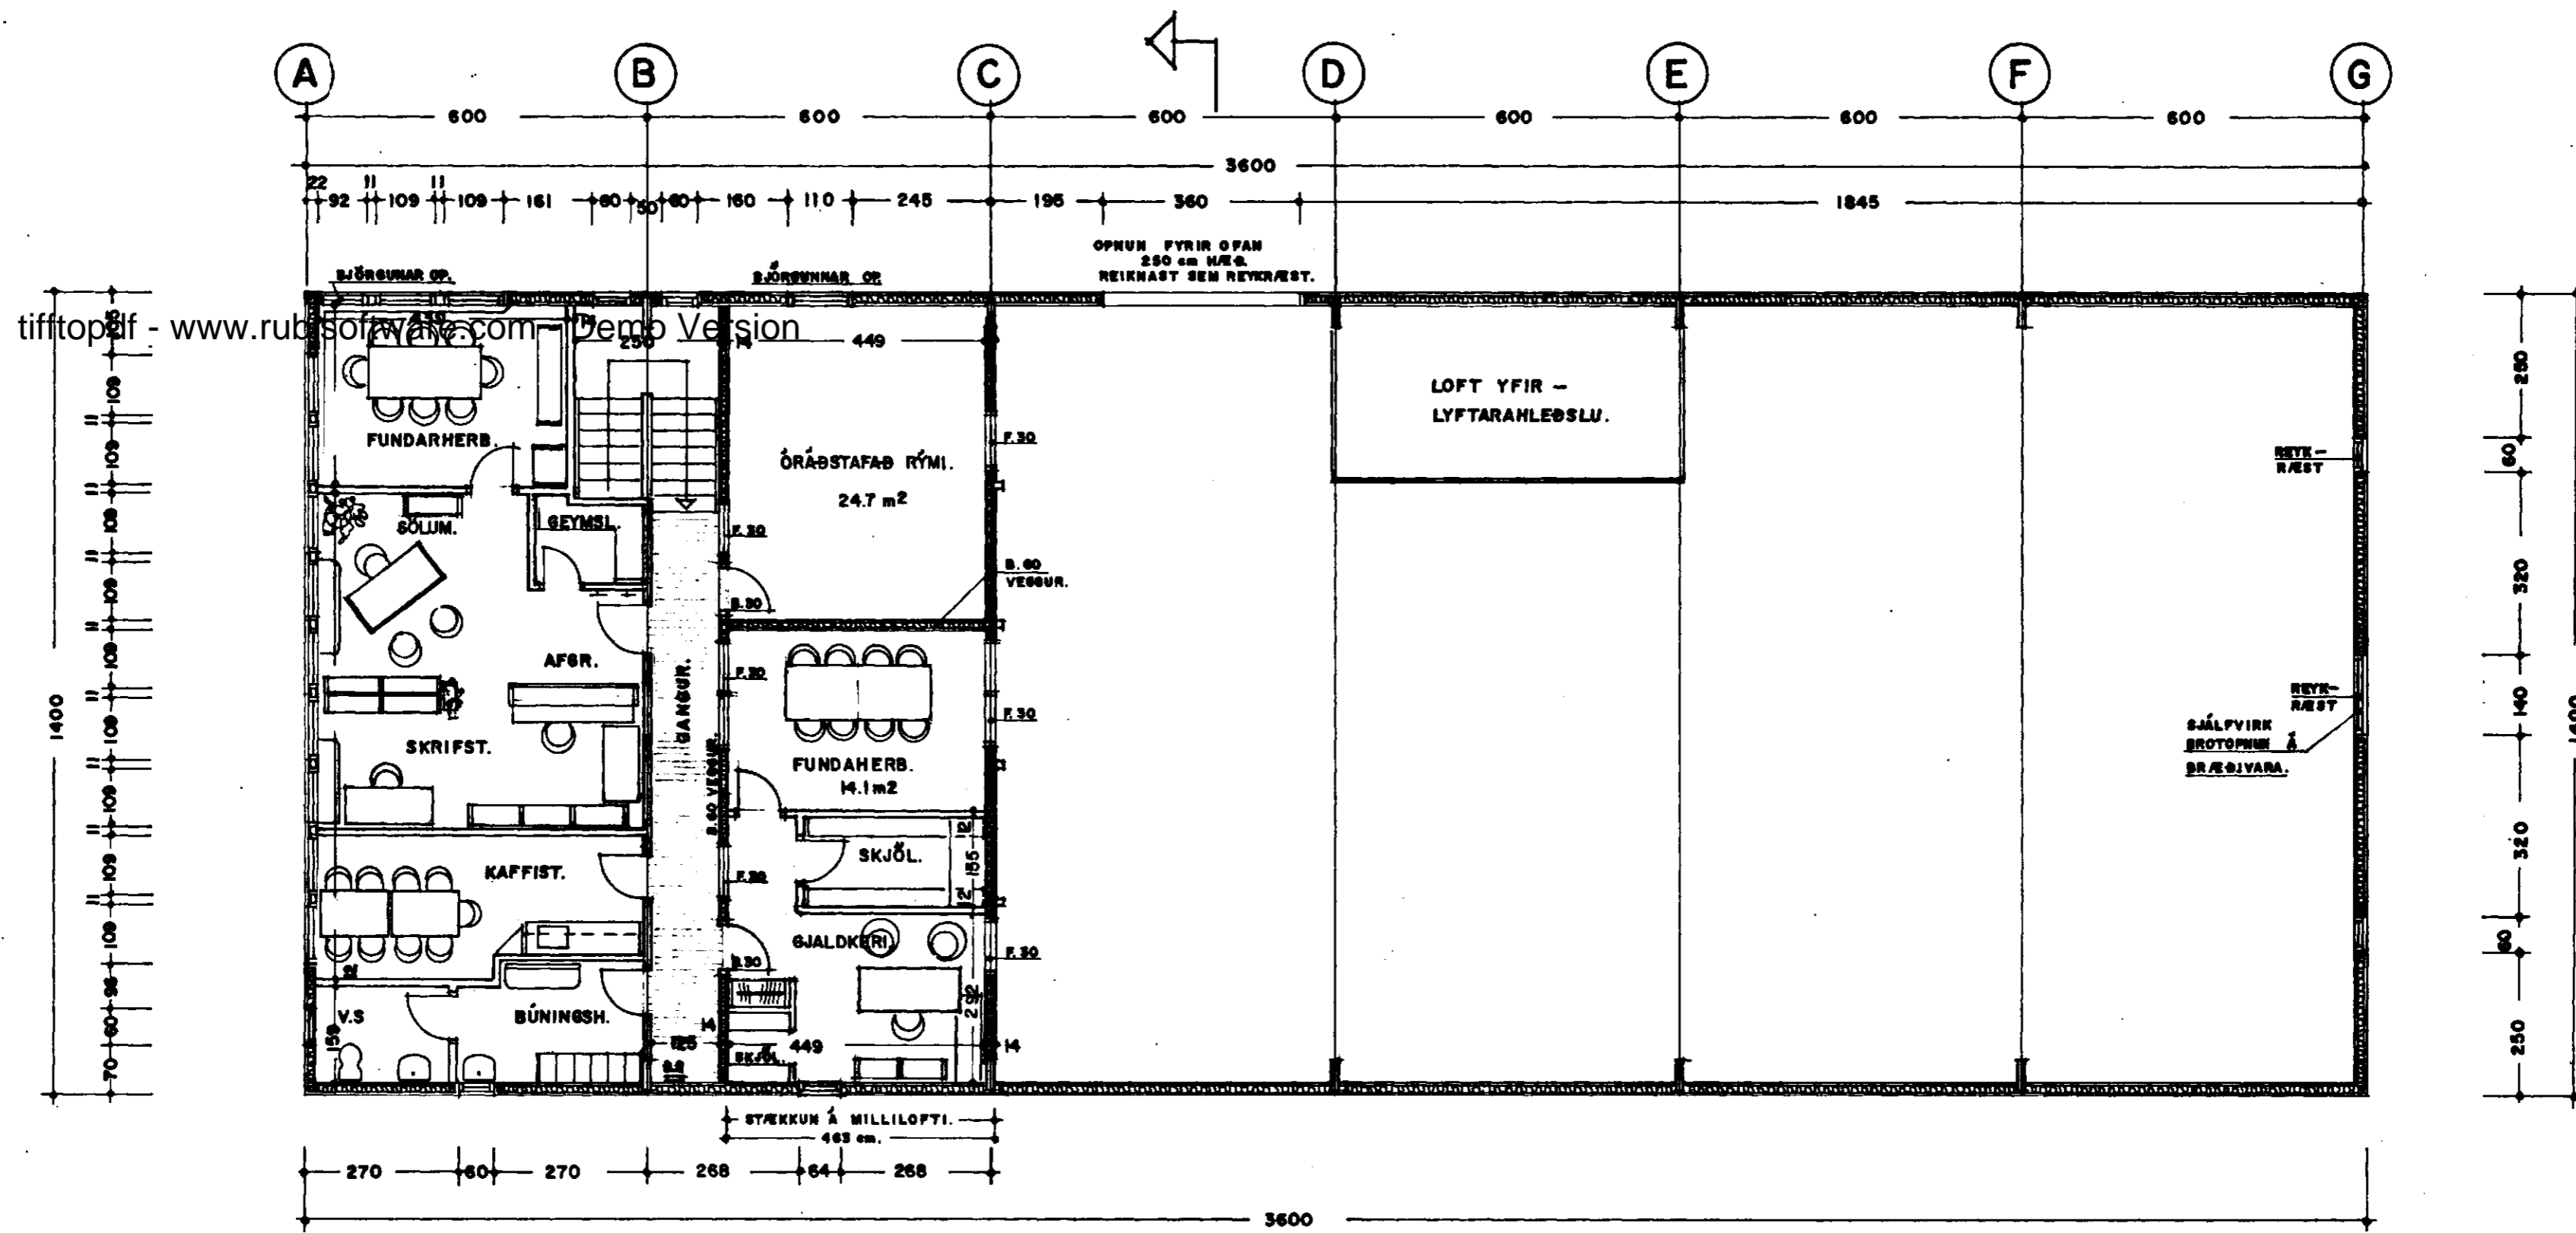

GRUNNMYND 2. HÆÐ. 1:100 102.9 m<sup>2</sup>

STÆKKUN Á MILLILOFTI = 62.5 cm.  
 2. HÆÐ SAMTALS. = 165.4 cm.

ÓSEYRARBRAUT 4 HAFNARFIRÐI.  
 VERK. NR. 127 DAGS. 19-4.-1994MÁL. 1:100  
 TEIKN. NR. 03 BREYTT. 30.-12.-1996  
 JON GUÐMUNDSSON ARKITEKT  
 VINNUSTOFA: BÆJARHRAUNI 2 HAFNARFIRÐI. Sími. 53766